


성동구 사근동 210-4(인암빌앞)

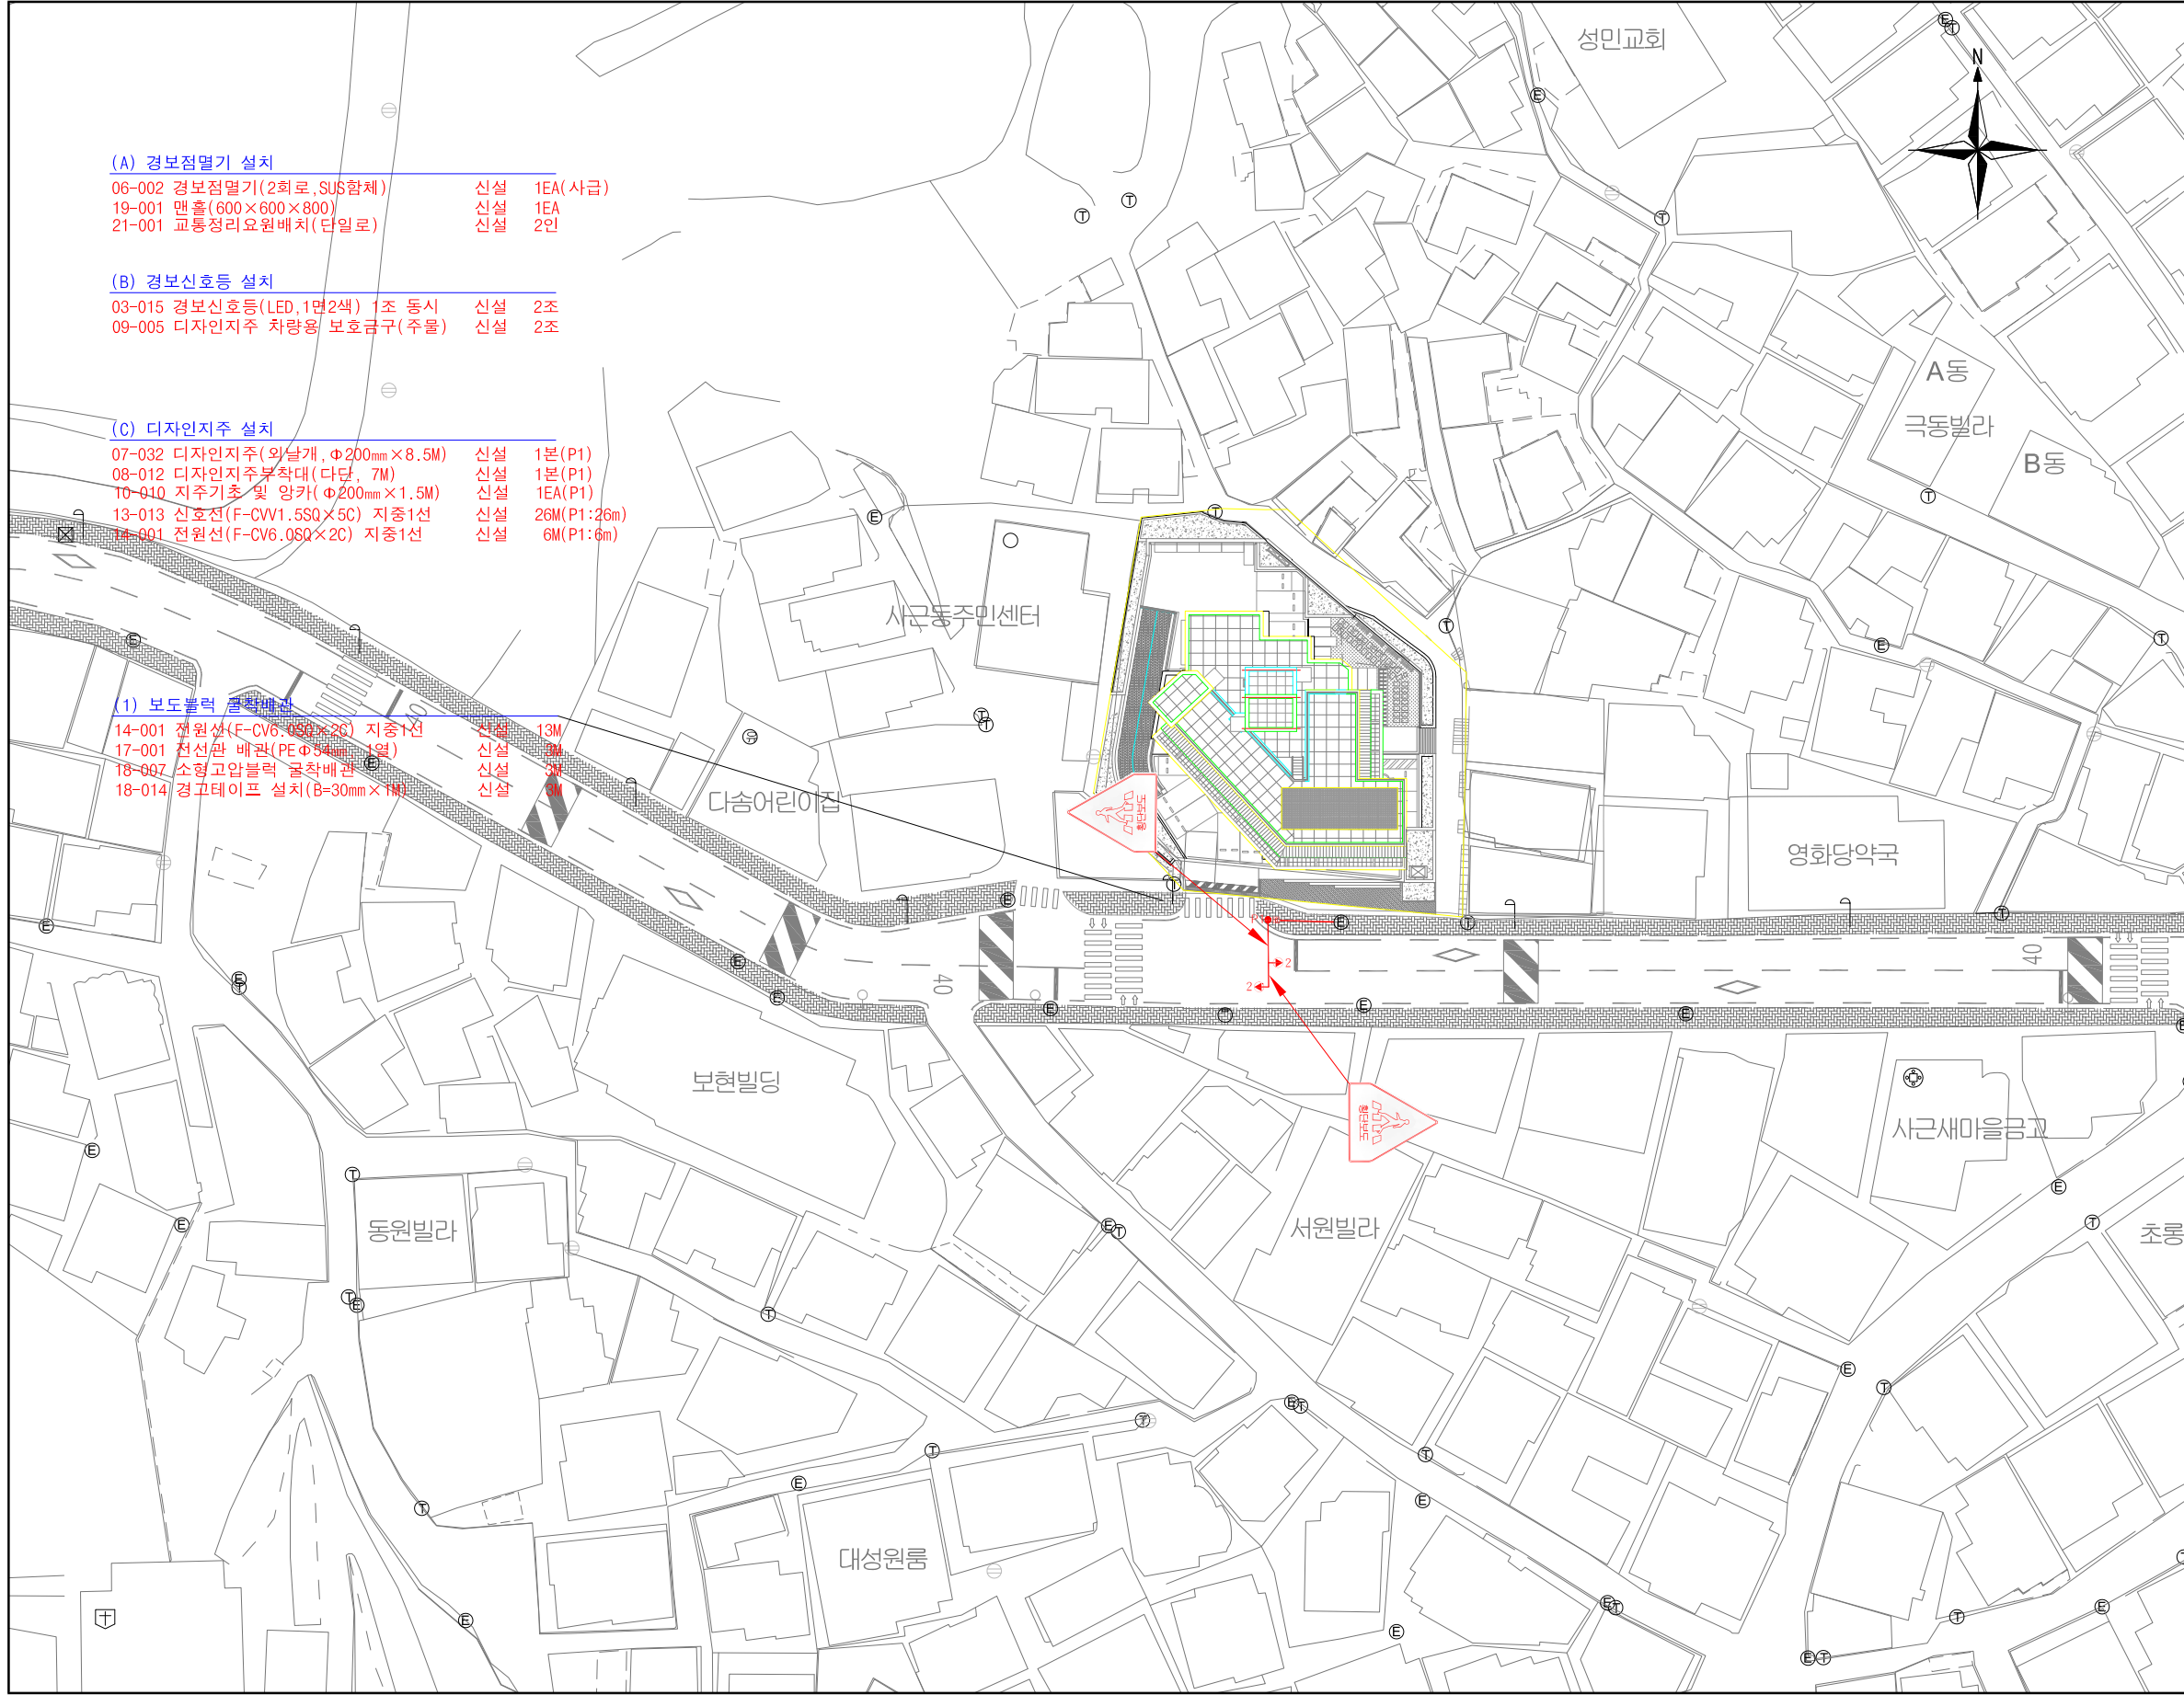

- (A) 경보점멸기 설치**
- 06-002 경보점멸기(2회로, SUS합체) 신설 1EA(사급)
 - 19-001 맨홀(600×600×800) 신설 1EA
 - 21-001 교통정리요원배치(단일로) 신설 2인

- (B) 경보신호등 설치**
- 03-015 경보신호등(LED, 1면2색) 1조 동시 신설 2조
 - 09-005 디자인지주 차량용 보호금구(주물) 신설 2조

- (C) 디자인지주 설치**
- 07-032 디자인지주(외날개, Φ200mm×8.5M) 신설 1본(P1)
 - 08-012 디자인지주부착대(다단, 7M) 신설 1본(P1)
 - 10-010 지주기초 및 앙카(Φ200mm×1.5M) 신설 1EA(P1)
 - 13-013 신호전(F-CV1.5SQ×5C) 지중1선 신설 26M(P1:26m)
 - 14-001 전원선(F-CV6.0SQ×2C) 지중1선 신설 6M(P1:6m)


- 14-001 전원선(F-CV6.0SQ×2C) 지중1선 신설 13M

KEYMAP



NOTE

--	--	--	--	--	--	--	--	--	--

 <p>2018년 교통신호기 공사</p>	관할사업소	성동도로사업소	REV. 0	2018.08.	경보형 경보등 설치	전명수 정명수	최성욱최성욱	이탁수이탁수	도 면 명	실시설계도
	설 계 사	동림티엔에스							도면번호	원-1808-성동구 사근동 210-4(인암빌앞)
	시 공 사	(주)한신이티씨							축 척	A3 : 1 / 1,000
	감 리 사	협우지여엔지니어링	개정번호	일 자		작성자	검토자	책임자	일련번호	1