


[6008번 변경노선도]

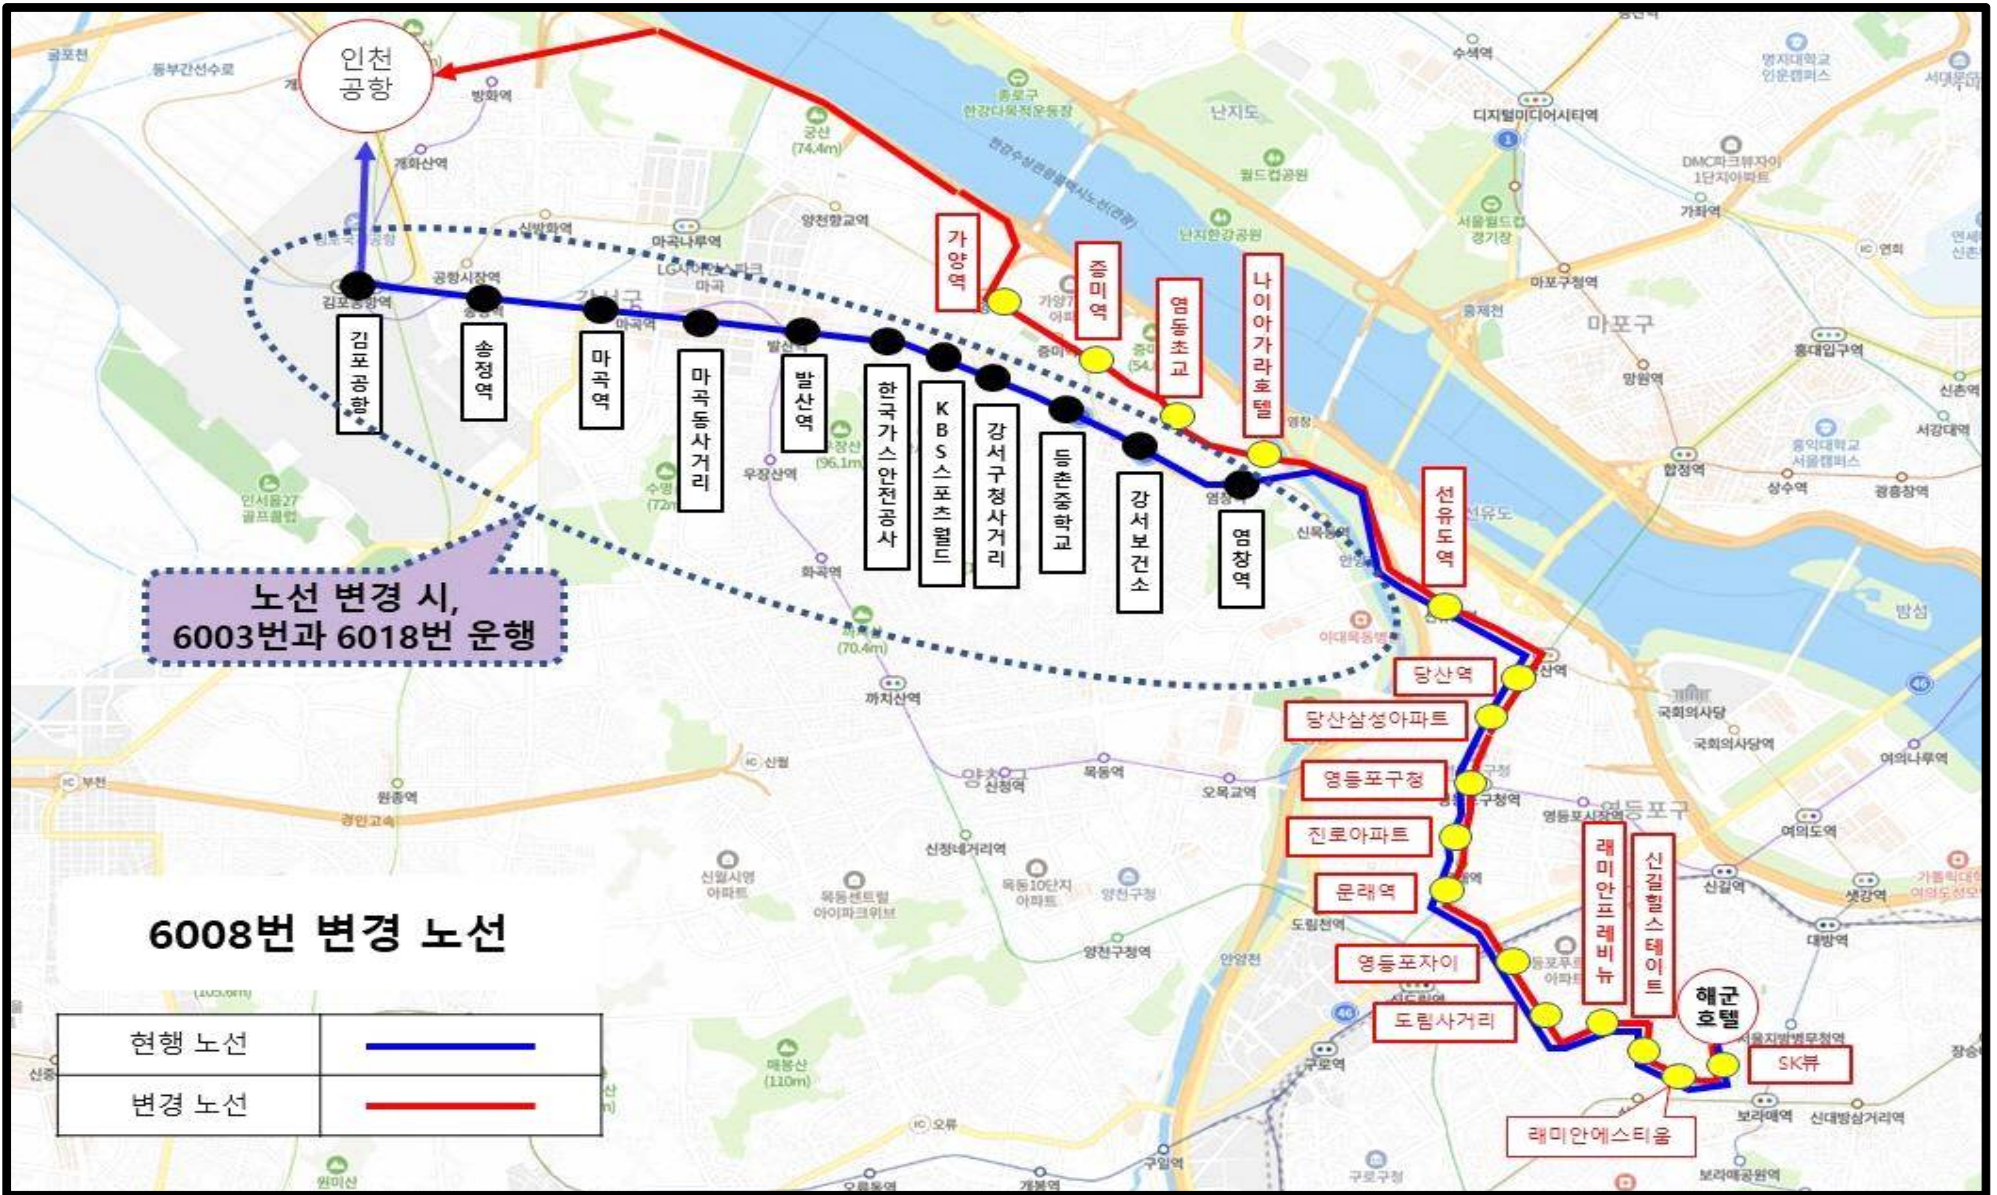

6008번 변경노선 공항방면 정류소리스트

	정류소명	정류소소재지	정류소ID
1	해군호텔	서울 영등포구 신길동 1769-1	19853
2	보라매SK뷰	서울 영등포구 신길동 2001-14	19336
3	래미안에스티움	서울시 영등포구 신길동 4949	임시정류소
4	신길힐스테이트클래시아A	서울 영등포구 신길동 237-54	19239
5	래미안프레비뉴A	서울 영등포구 신길동 324-34	19389
6	도림사거리	서울 영등포구 신길동 363-5	19556
7	영등포자이A	서울 영등포구 도림동 156-10	19186
8	문래역, 문래자이A	서울 영등포구 문래동3가 54	19305
9	진로A	서울 영등포구 당산동1가 16-3	19854
10	영등포구청역, 현대아파트	서울 영등포구 당산동1가 455-1	19167
11	당산 삼성A	서울 영등포구 당산동4가 32-4	19181
12	당산역	서울 영등포구 당산동5가 42	19178
13	선유도역, 더스테이트호텔	서울 영등포구 양평동5가 62-3	19210
14	나이아가라호텔	서울 강서구 영창동 258-4	16902
15	영동초교	서울 강서구 영창동 248-2	16893
16	증미역	서울 강서구 등촌1동 632	16730
17	가양역	서울 강서구 가양3동 448	16602
18	인천공항1터미널	인천공항T1-3층	92601
19	인천공항2터미널	인천공항T2-3층	92701

6008번 변경노선 도심방면 정류소리스트

	정류소명	정류소소재지	정류소ID
1	인천공항2터미널	인천공항T2-B1층	92702
2	인천공항1터미널	인천공항T1-1층	92641
3	증미역	서울 강서구 영창동 240	16813
4	영동초교	서울 강서구 영창동 266-12	16891
5	나이아가라호텔	서울 강서구 영창동 261-4	16895
6	선유도역, 더스테이트호텔	서울 영등포구 양평동4가 98-3	19212
7	당산역	서울 영등포구 당산동5가 8-4	19862
8	당산 삼성A	서울 영등포구 당산동4가 39-5	19182
9	영등포구청역, 현대아파트	서울 영등포구 당산동2가 47-6	19579
10	진로A	서울 영등포구 당산동2가 1	19164
11	문래역, 문래자이A	서울 영등포구 문래동3가 61	19318
12	영등포자이A	서울 영등포구 도림동 156-47	19187
13	도림사거리	서울 영등포구 신길동 364	19751
14	래미안프레비뉴A	서울 영등포구 신길동 4945	19877
15	신길한화꿈에그린A	서울 영등포구 신길동 253-168	19233
16	신풍역	서울 영등포구 신길동 253-281	19241
17	래미안에스티움	서울 영등포구 신길동 3897-4	19628
18	보라매SK뷰	서울 영등포구 신길동 2001-10	19338
19	해군호텔	서울 영등포구 신길동 1769-1	19853

6018번 변경노선 공항방면 정류소리스트

	정류소명	정류소소재지	정류소ID
1	신도림역(디큐브시티아파트)	서울 구로구 신도림동 360	17775
2	대림이편한세상 아파트 (우성아파트)	서울 구로구 신도림동 639	15808
3	신정교입구	서울 양천구 신정2동 128-105	15401
4	오목교역	서울 양천구 목동 404-114	15806
5	목동운동장	서울 양천구 목동 915	15165
6	양천우체국	서울 양천구 목동 913	15151
7	목동파리공원	서울 양천구 목동 913 공원 건너편	15152
8	목동5단지	서울 양천구 목동 912	15153
9	이대목동병원	서울 양천구 목동 911	15154
10	신목동역	서울 양천구 목5동 143-26	15413
11	염창역, 골든서울호텔	중앙차로	16001
12	등촌역, 강서보건소	중앙차로	16003
13	등촌중학교, 스탠다드호텔	중앙차로	16005
14	강서구청사거리	중앙차로	16007
15	KBS스포츠월드	중앙차로	16009
16	한국가스공사	중앙차로	16011
17	서울호서전문대.등촌주공3단지	서울 강서구 등촌동 680-3	16222
18	양천향교역, 양천초등학교	서울 강서구 가양동 179-3	16269
19	방화동도시개발2단지아파트	서울 강서구 방화동 839 201동 앞	16280
20	방화사거리	서울 강서구 방화동 487-12	16286
21	개화산역	서울 강서구 방화동 499-1	16288
22	인천공항1터미널	인천공항T1-3층	92601
23	인천공항2터미널	인천공항T2-3층	92701

6018번 변경노선 도심방면 정류소리스트

	정류소명	정류소소재지	정류소ID
1	인천공항2터미널	인천공항T2-B1층	92702
2	인천공항1터미널	인천공항T1-1층	92641
3	개화산역	서울 강서구 방화동 848	16287
4	방화사거리	서울 강서구 방화동 562-26	16285
5	방화동도시개발2단지아파트	서울 강서구 방화동 168-114	16279
6	양천향교역, 양천초등학교	서울 강서구 마곡동 776-2	16270
7	서울호서전문대.등촌주공3단지	서울 강서구 마곡동 793	16221
8	한국가스공사	중앙차로	16012
9	KBS스포츠월드	중앙차로	16010
10	강서구청사거리	중앙차로	16008
11	등촌역	중앙차로	16004
12	염창역, 골든서울호텔	중앙차로	16002
13	신목동역	서울 양천구 목5동 900-12	15360
14	목동1단지(월촌중학교)	서울 양천구 목5동 901	15148
15	목동2단지	서울 양천구 목5동 902	15106
16	목동3단지	서울 양천구 목5동 903	15107
17	목동4단지	서울 양천구 목5동 904	15108
18	목동현대백화점(하이패리온)	서울 양천구 목동동로 235	15909
19	오목교역	서울 양천구 목동 405-24	15801
20	신정교입구	서울 양천구 신정2동 134-12	15408
21	신도림역(중앙차로)	중앙차로	17001
22	신도림역(디큐브시티아파트)	서울 구로구 신도림동 360	17775