





# 동대문구 청량리4구역 교통신호기-변경 후

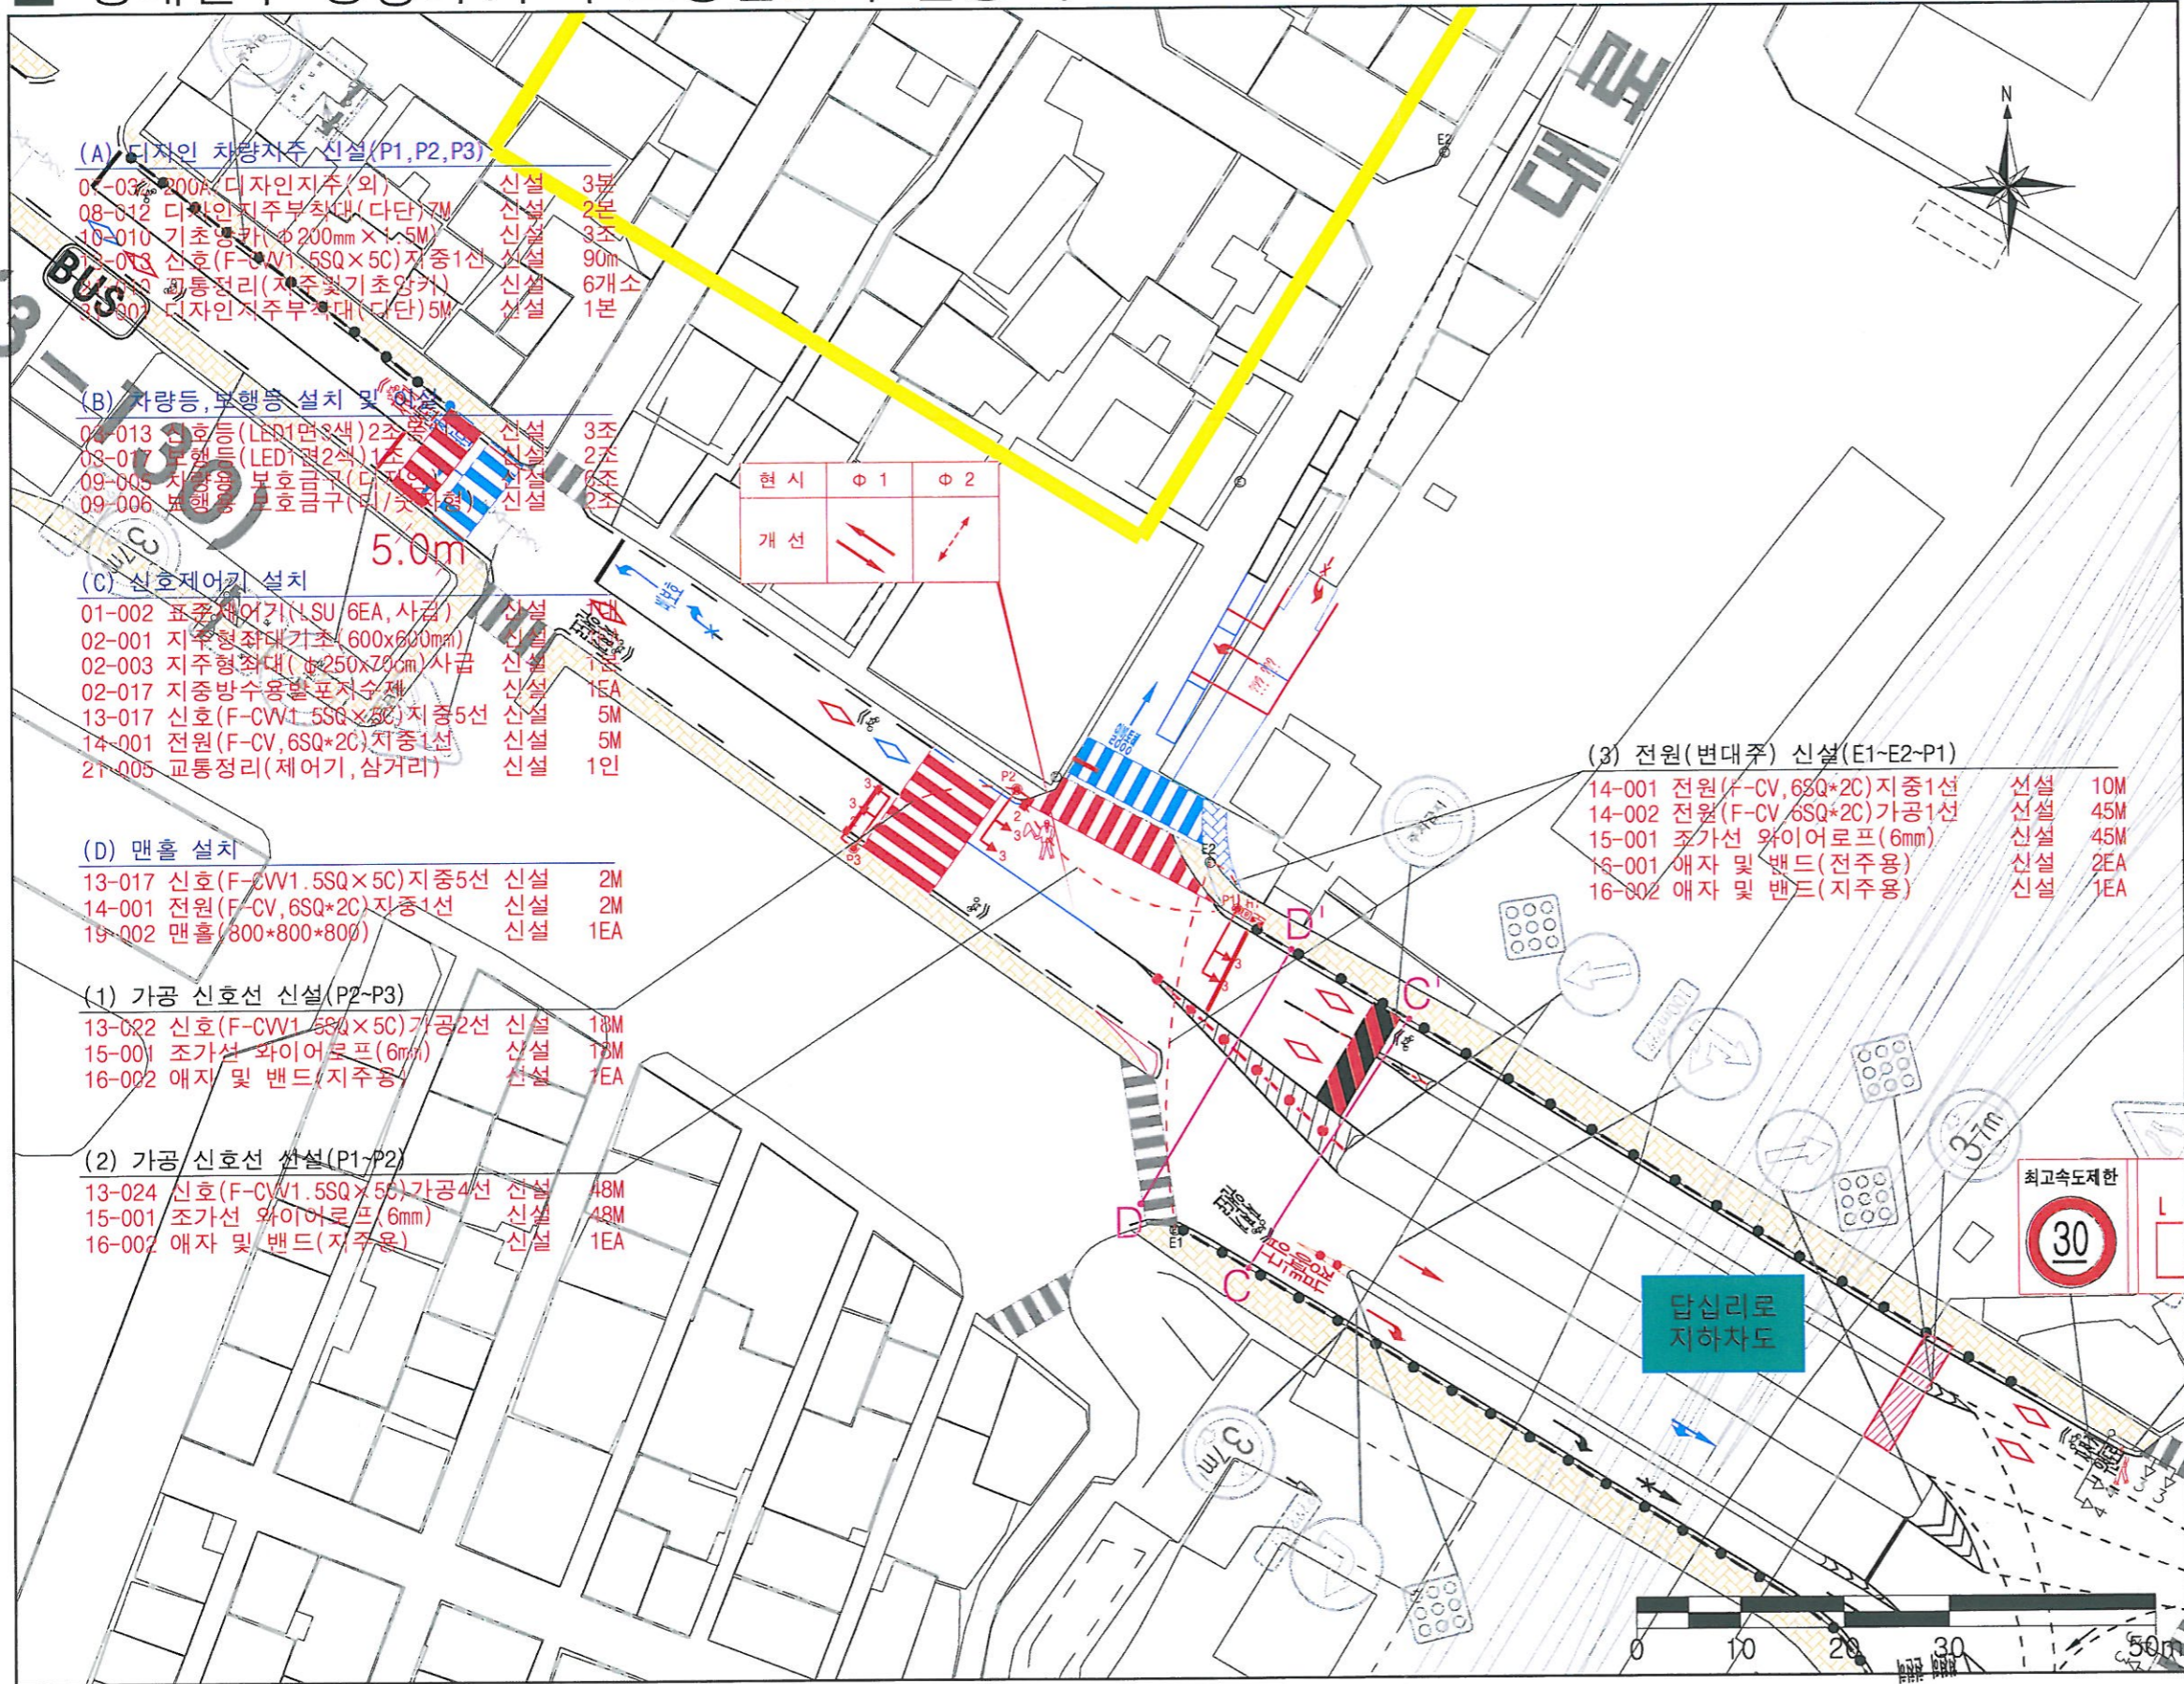

## KEYMAP

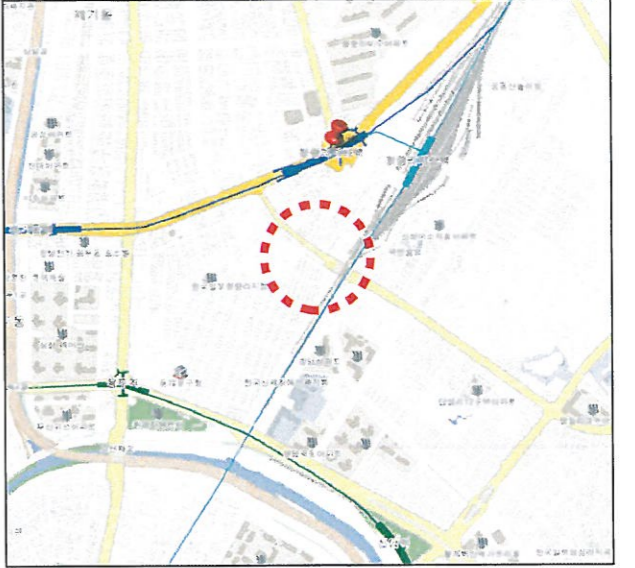

## 주기사항(NOTE)

Blank area for notes.

<p>서울특별시</p> <p>2018년 교통신호기 신설 및 보수공사 실시설계</p>	관할사업소	성동도로사업소	REV. 0	2018.10.	신호기(차/보) 신설	서동수 (東)	박관훈 (官)	이정수 (正)	도면명	실시설계도
	설계사	(주)건영이앤씨							도면번호	원성-1810-24422-답십리로
	시공사	(주)건영이앤씨							축척	A3 : 1 / 1000
	감리사	(서울시 지정업체)		개정번호	일자	작성자	검토자	책임자	일련번호	1-1