교통관리계획 (본선2구간 (2-13단계, 복공철거공사)

변경 고덕로(상일동역 교차로~상일동역 구간) 왕복 4차로 확보시

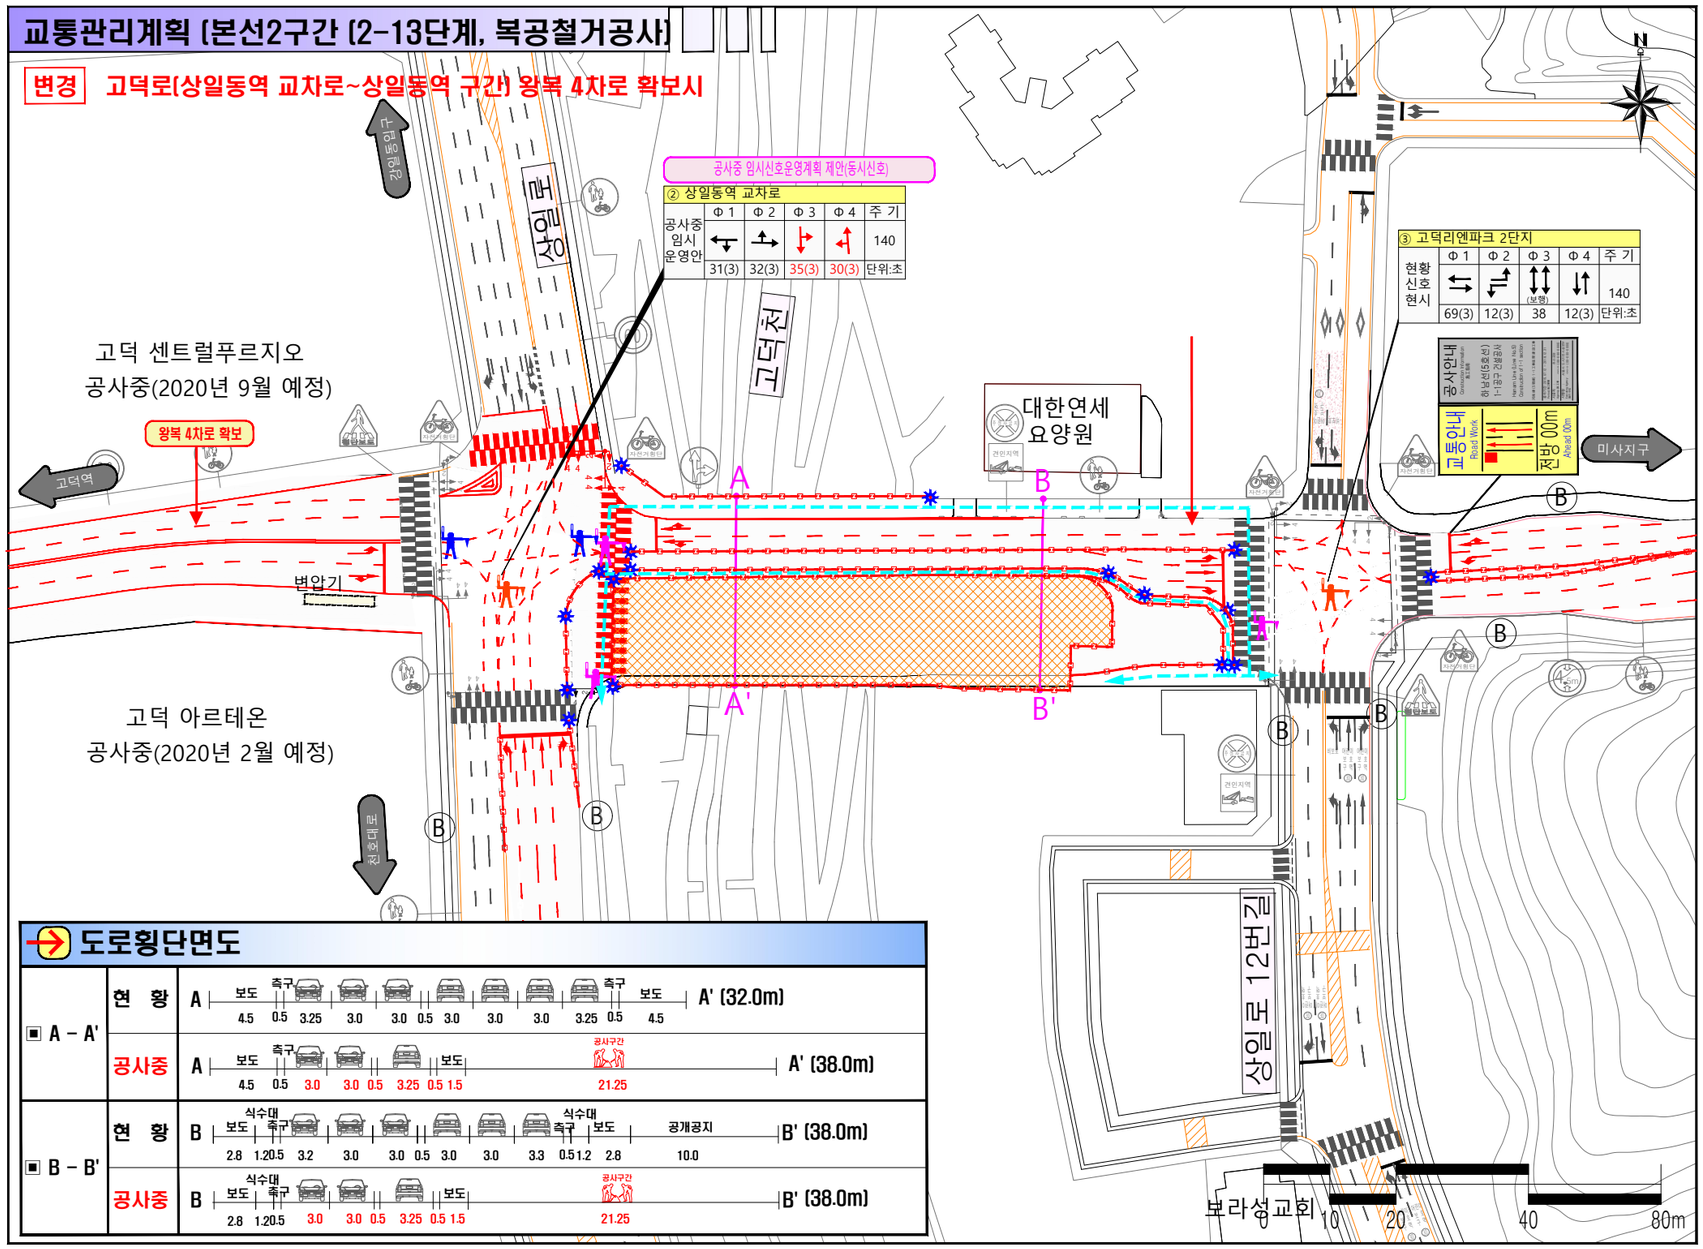

위치도

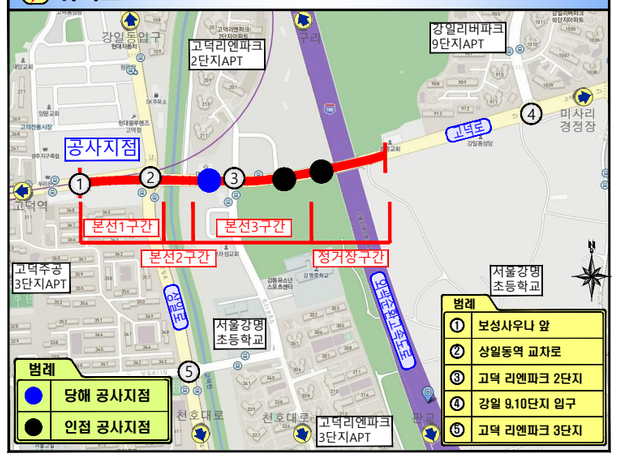

공사개요 및 교통관리방안

▷ **공사개요**

- 공사기간 : 2019년 10월 15일 ~ 2020년 6월 30일
- 공사구간 : 고덕로
- 공사 및 점용시간 : 주야간공사 (24시간 점용)
- 공사내용 : 복공판 해체 → 주형보 해체 → H-pile해체 → 도로포장

▷ **교통관리방안**

- 차로 조정 및 보도 점용을 통해 접근로 차로수유지
- 보도 점용후 임시보행공간(B=2.0m) 확보 및 보행안전도우미 배치
- 차로 및 진행방향 노면표시 변경 (수성 페인트 사용)
- 공사장 주변 건축물 차량 진출입구 확보
- 공사안내표지판 및 교통안전표지판 설치
- 교통안전시설물 (안전칸막이 및 윙카, 라바콘, 경광등 등) 및 교통통제수 배치

도로횡단면도

교통량 및 공사중 영향분석

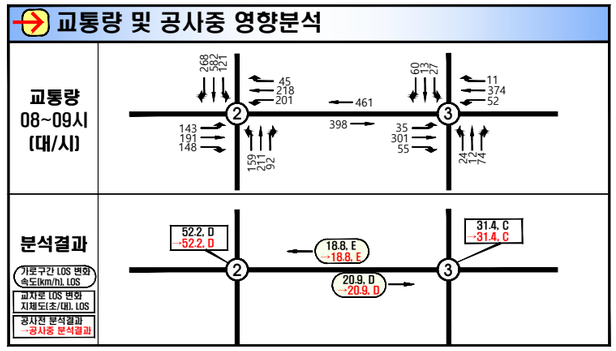

공사단계구분

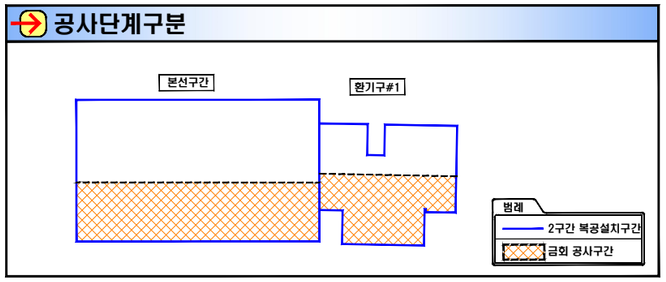

작업구간 제원

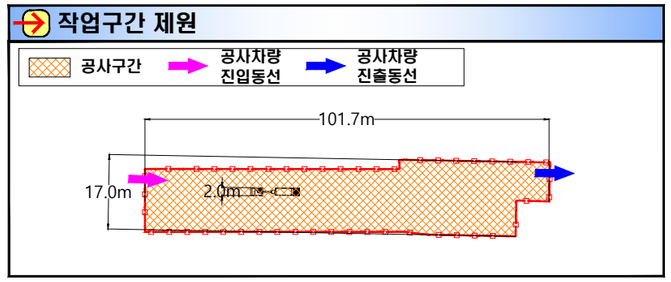

범 례

공사안내 및 교통안내표지판 예시도

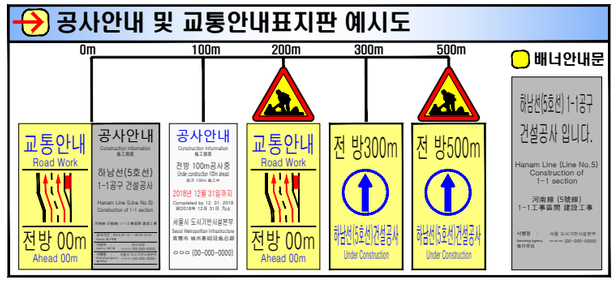

시행자	공사명	설계회사	도면명	과업참여자			설계일자	축척	도면번호
				과업책임자	분야별책임자	설계자			
서울특별시 도시기반시설본부	하남선(5호선 연장) 1-1공구 건설공사	TRAFFICS (주)트래픽스	교통관리계획 본선2구간				2019. 09	NONE	