



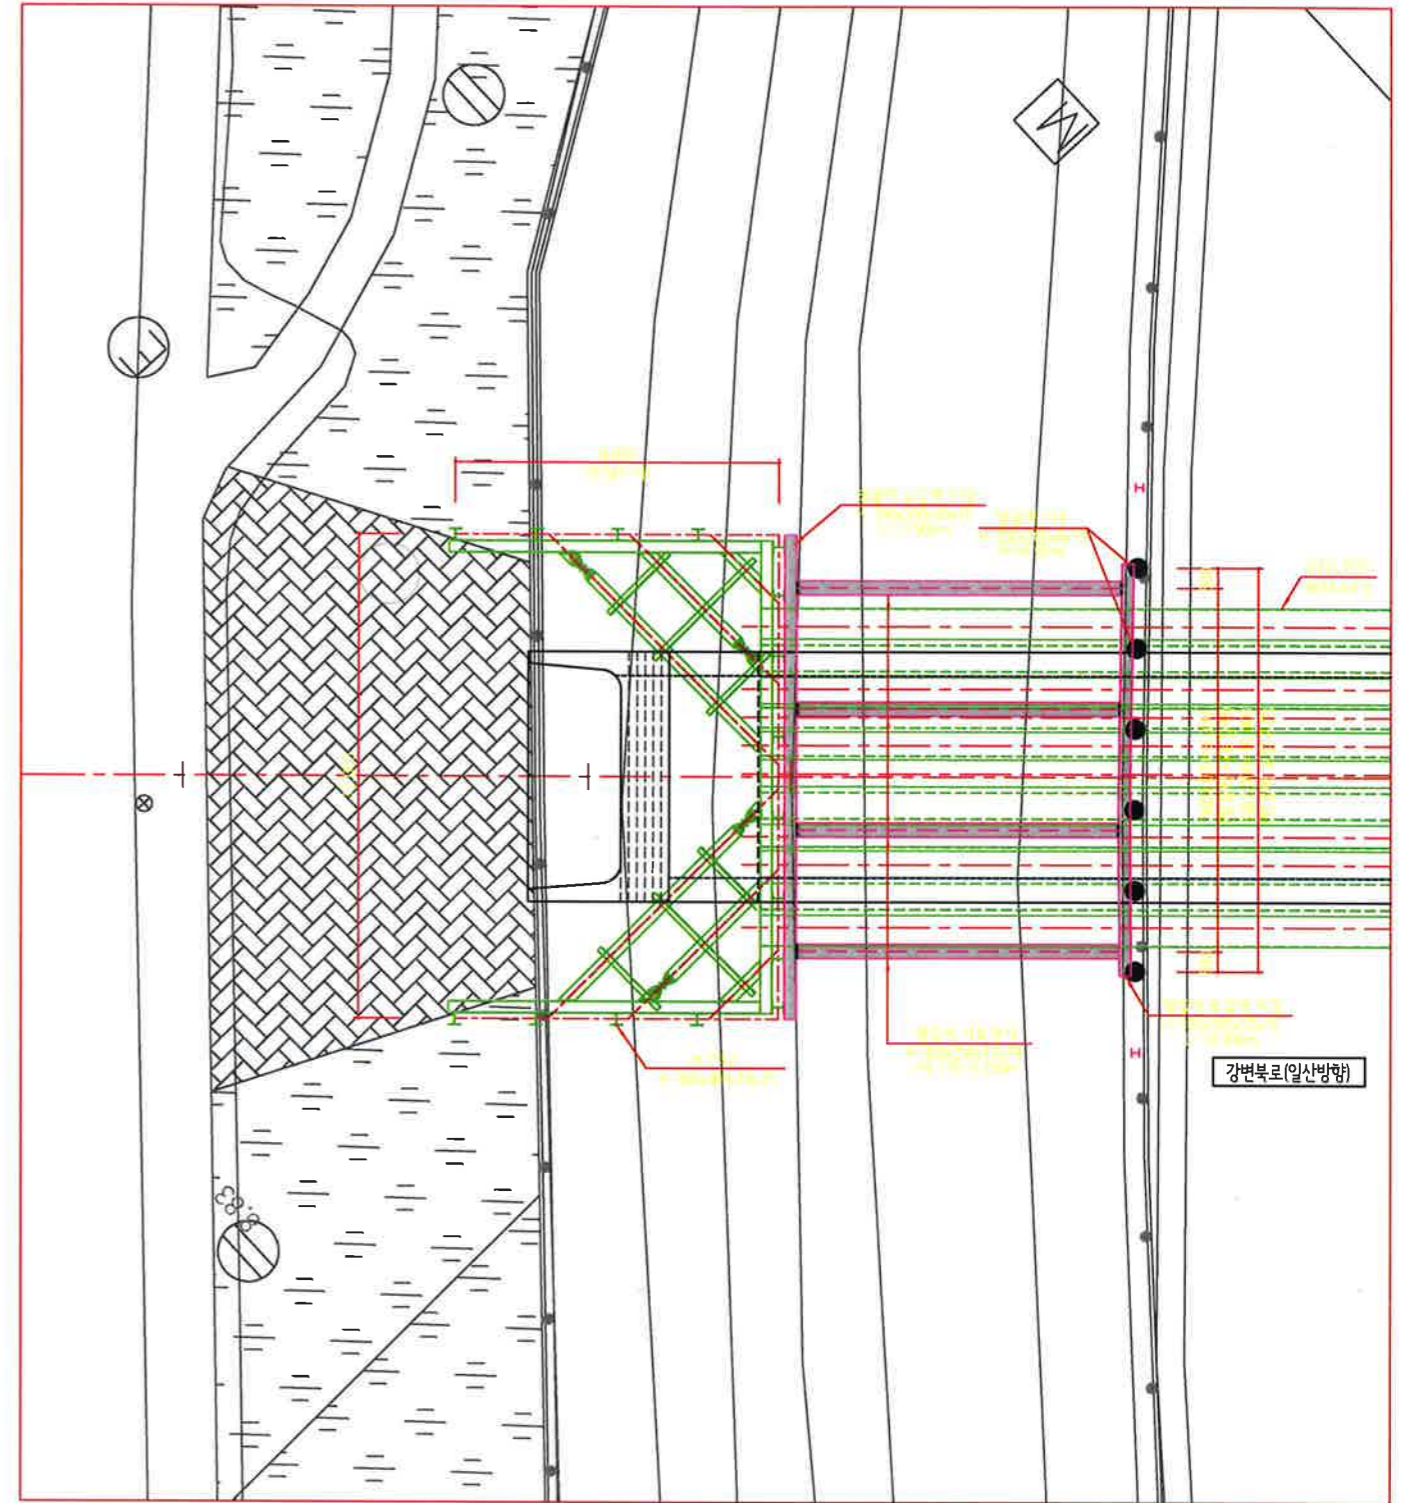

비개착 방음벽 보강 상세도(1)

도달기지 현황도


방음벽 보강 평면도

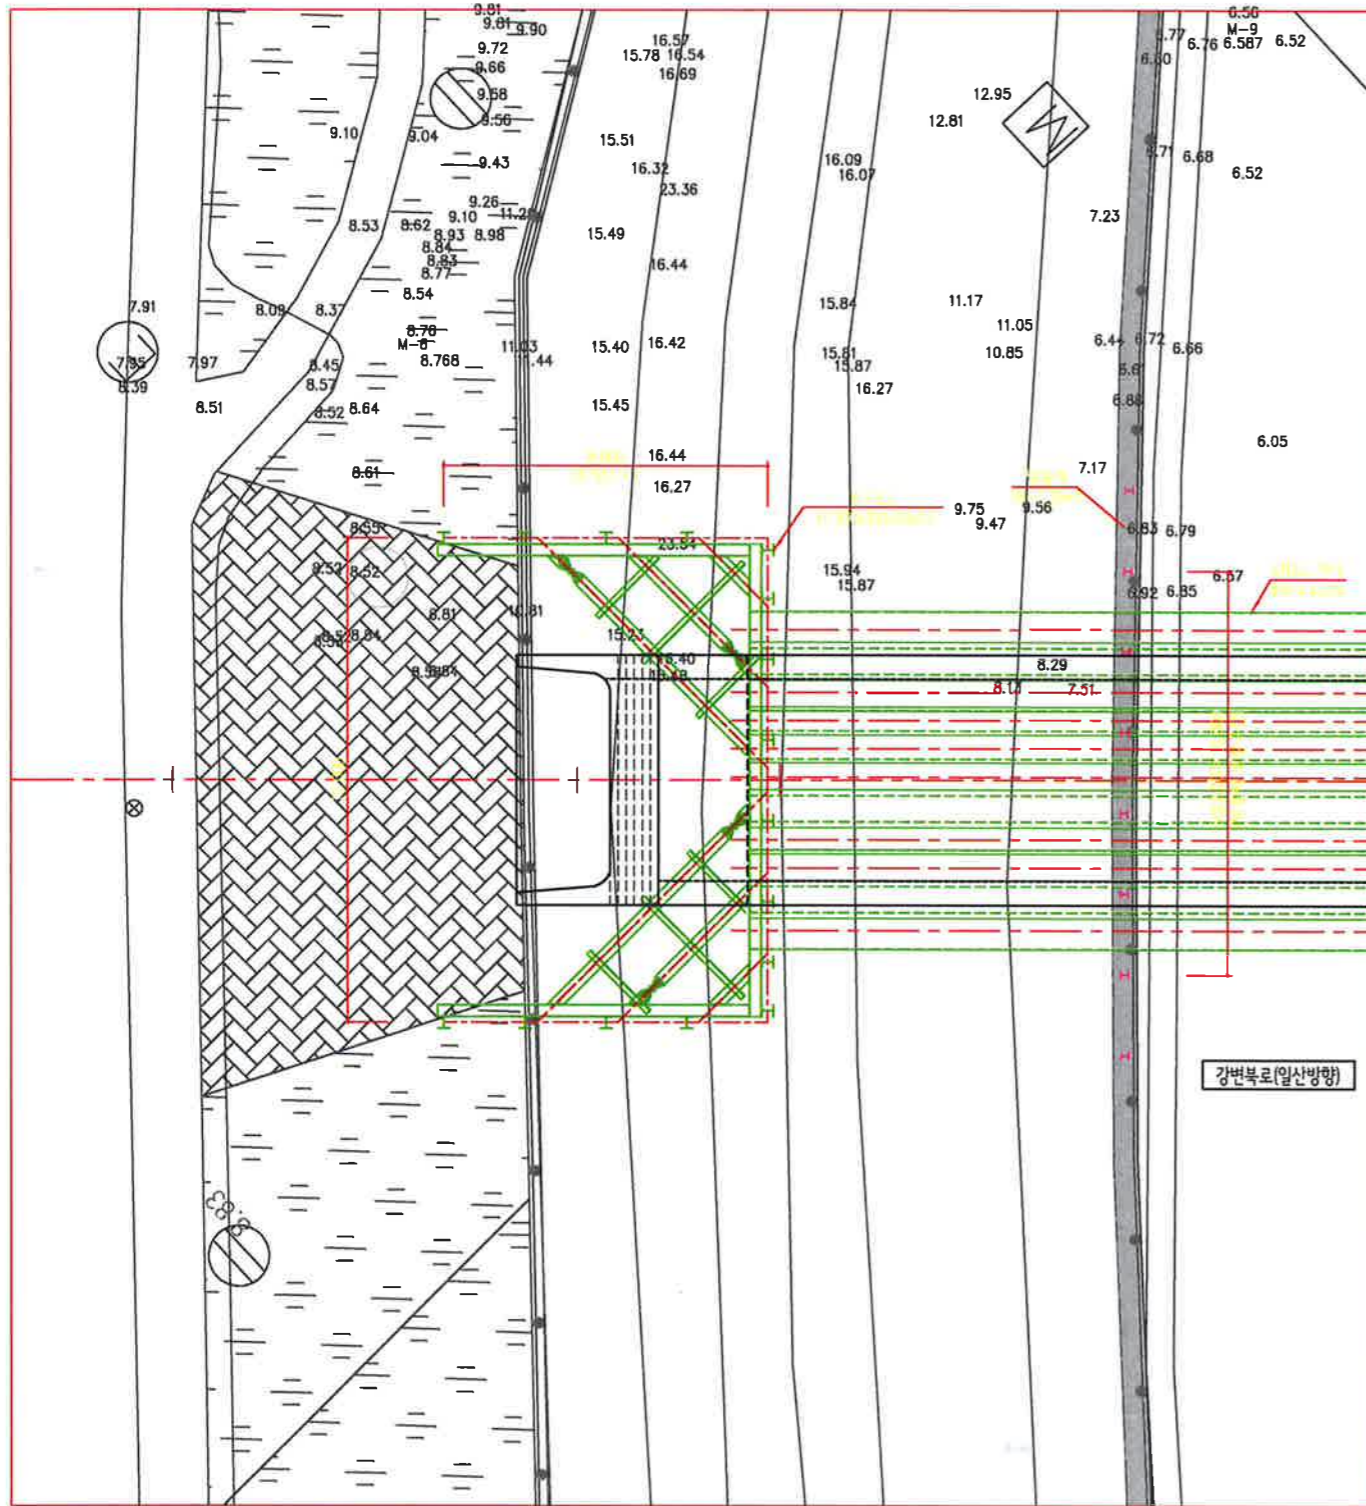


시행청	공사명	용역사	설계참여자	도면명	축척	도면번호
 서울특별시 한강사업본부	한강공원 나들목 신설 및 개선공사 기본 및 실시설계	 (주)제일엔지니어링종합건축사사무소	사업책임자: 정경록 분야별책임자: 김명수 심사자: 임태규 설계자: 이동일	비개착 방음벽 보강 상세도(1) (신마포나들목)	NONE	-

비개착 방음벽 보강 상세도(2)


방음벽 보강 종단면도

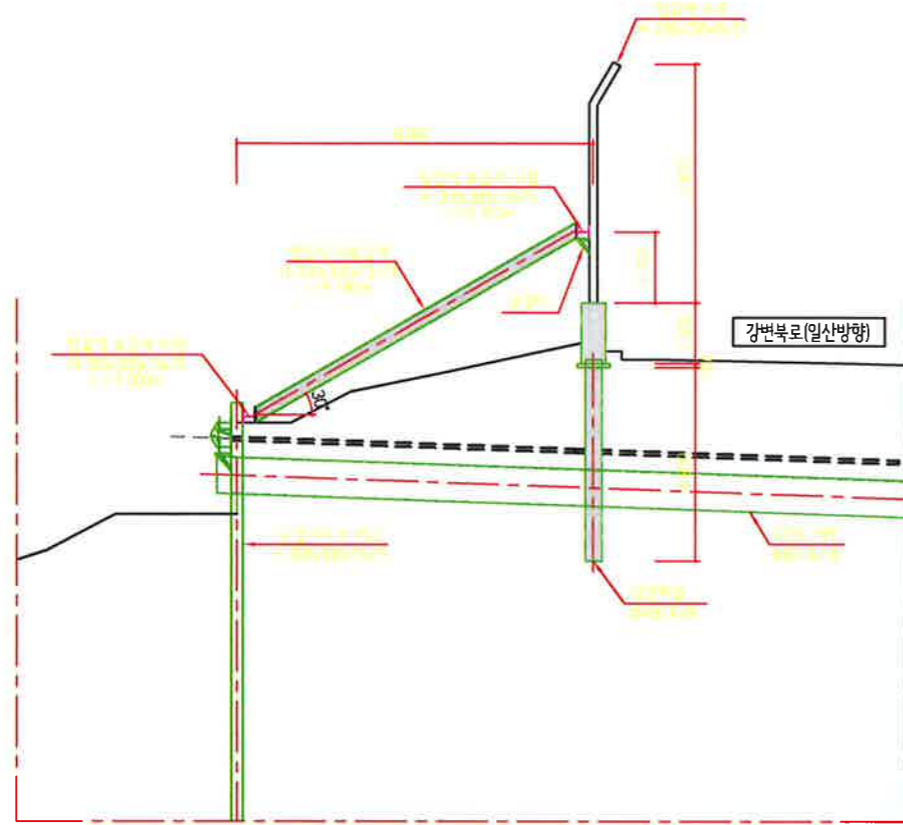


방음벽 횡단면도

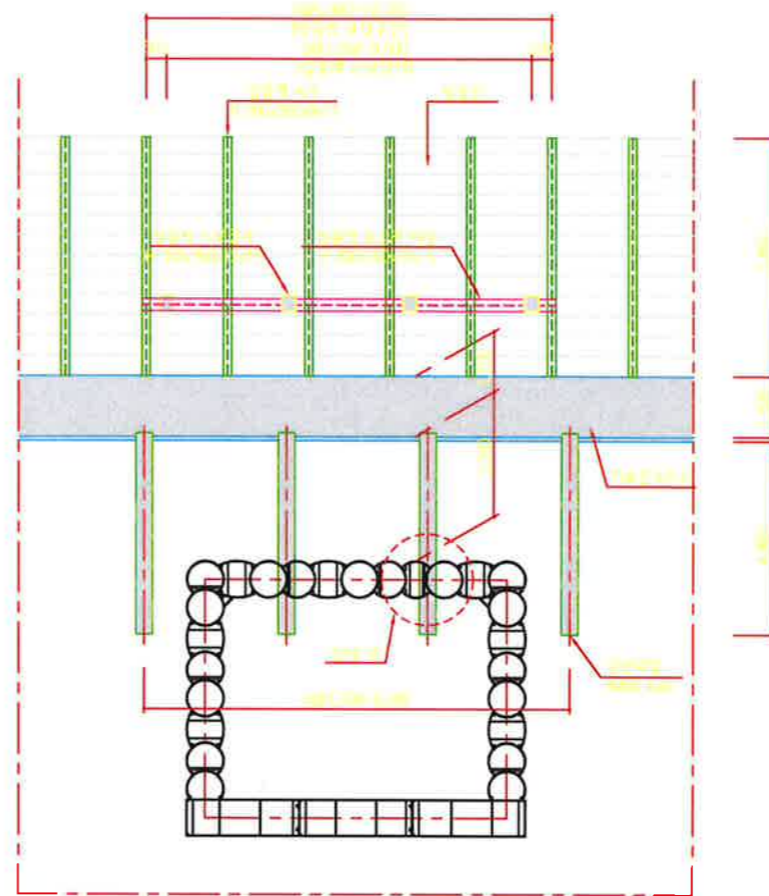


상세 "A"

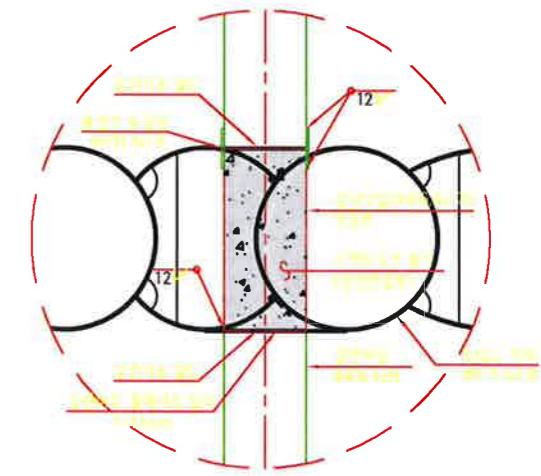


방음벽 사보강재 설치 상세

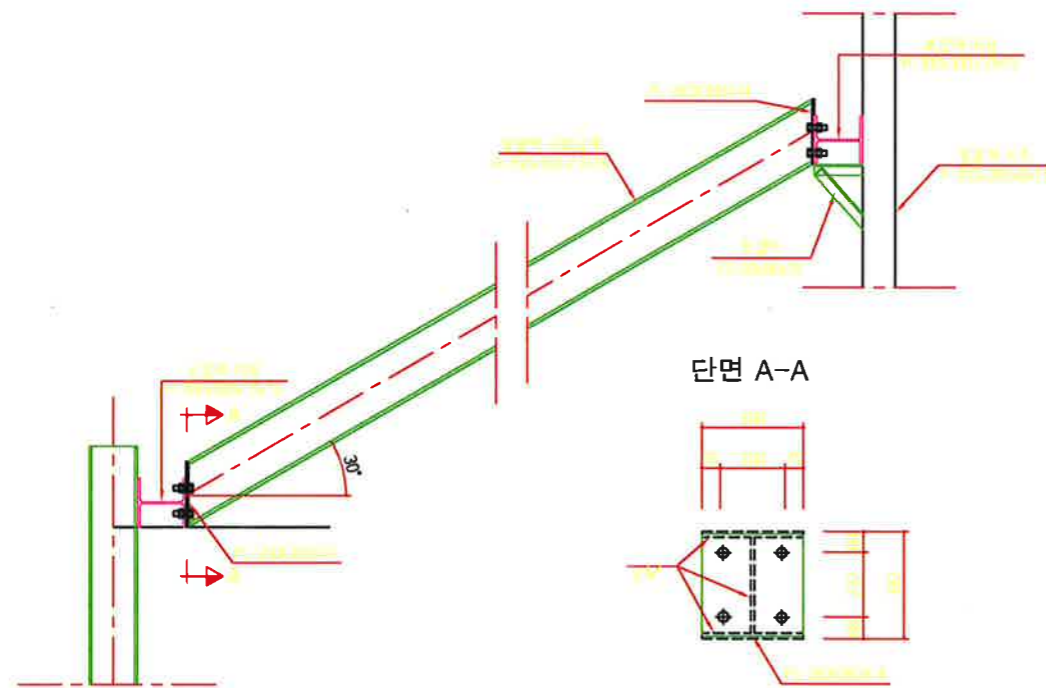







강관 하부 플레이트 설치 상세

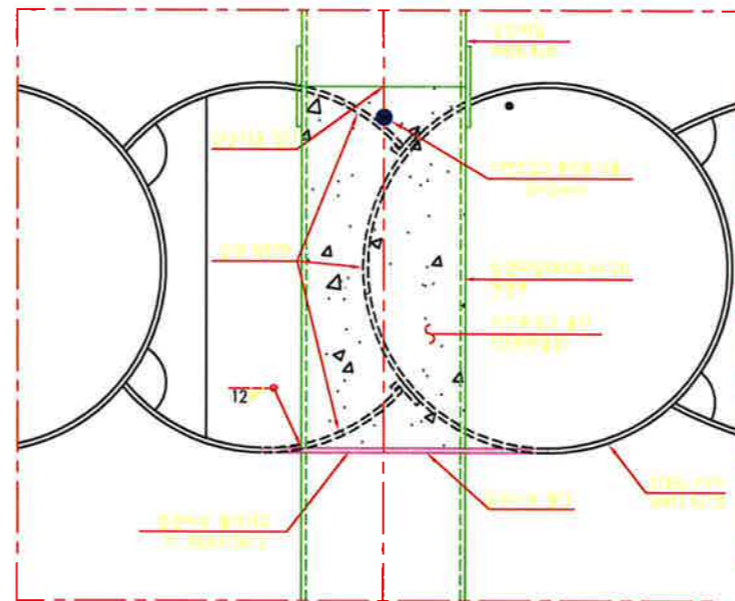

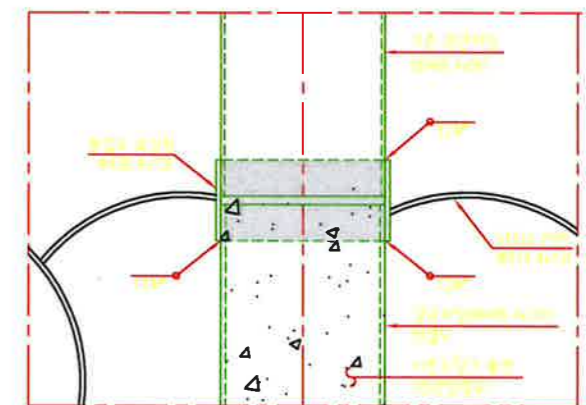


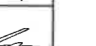


용접부 보강링 설치 상세

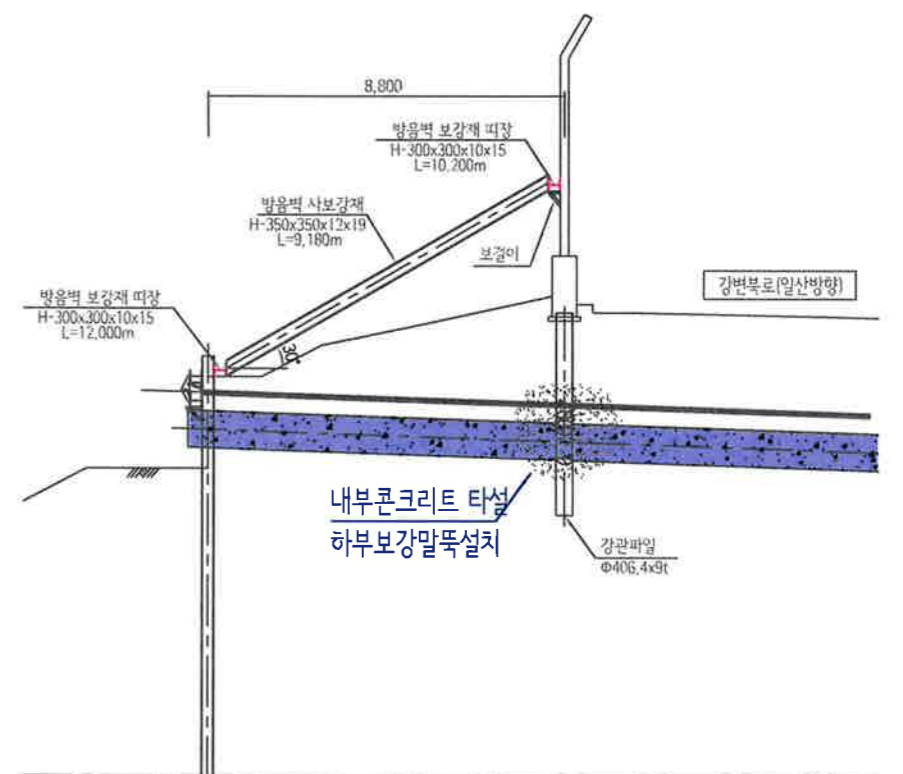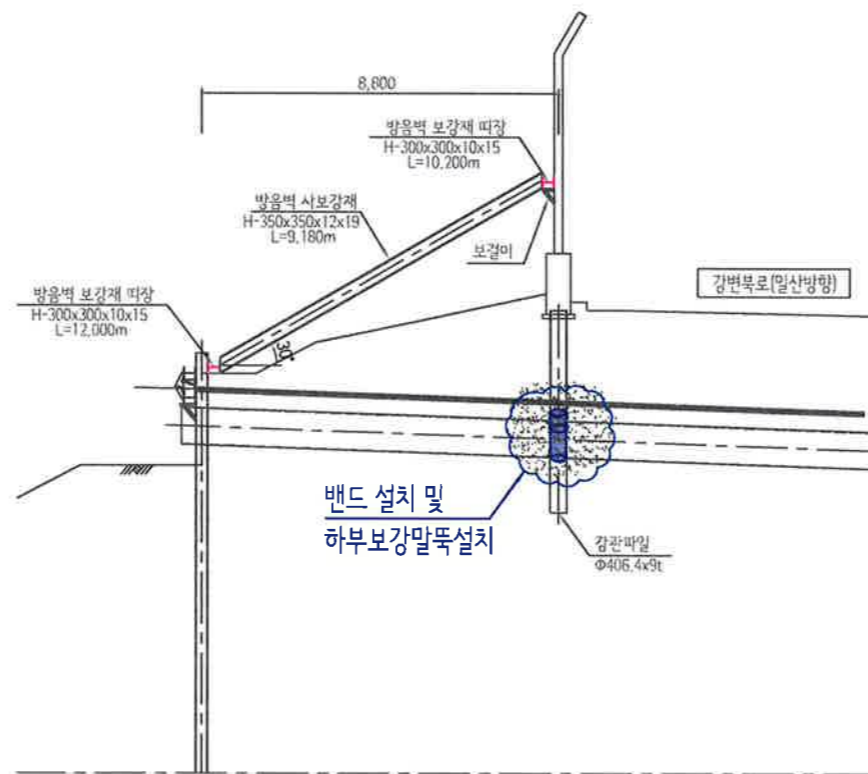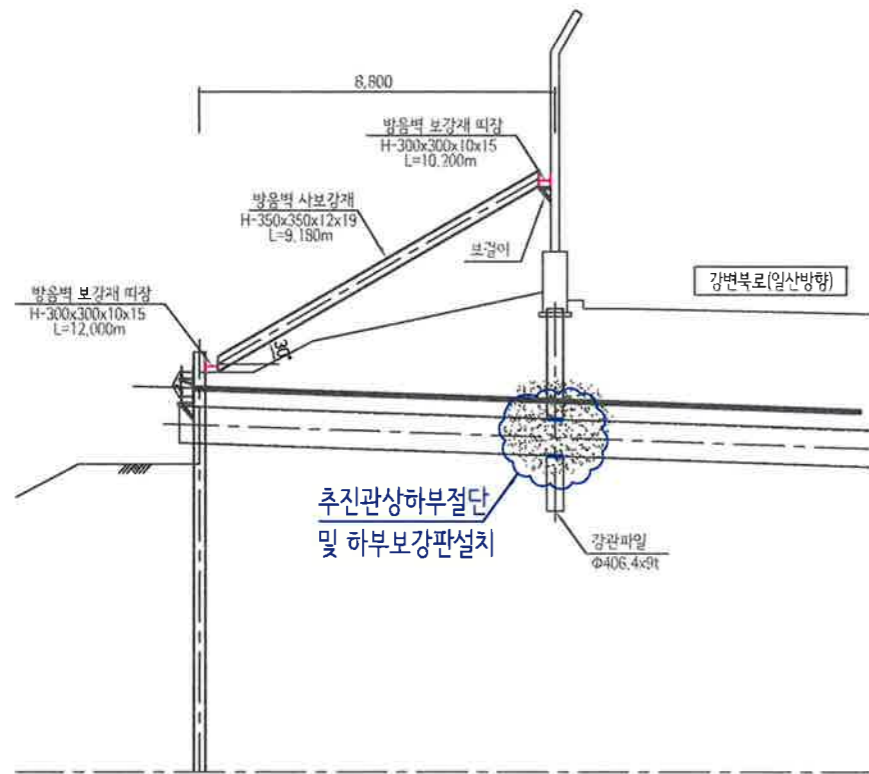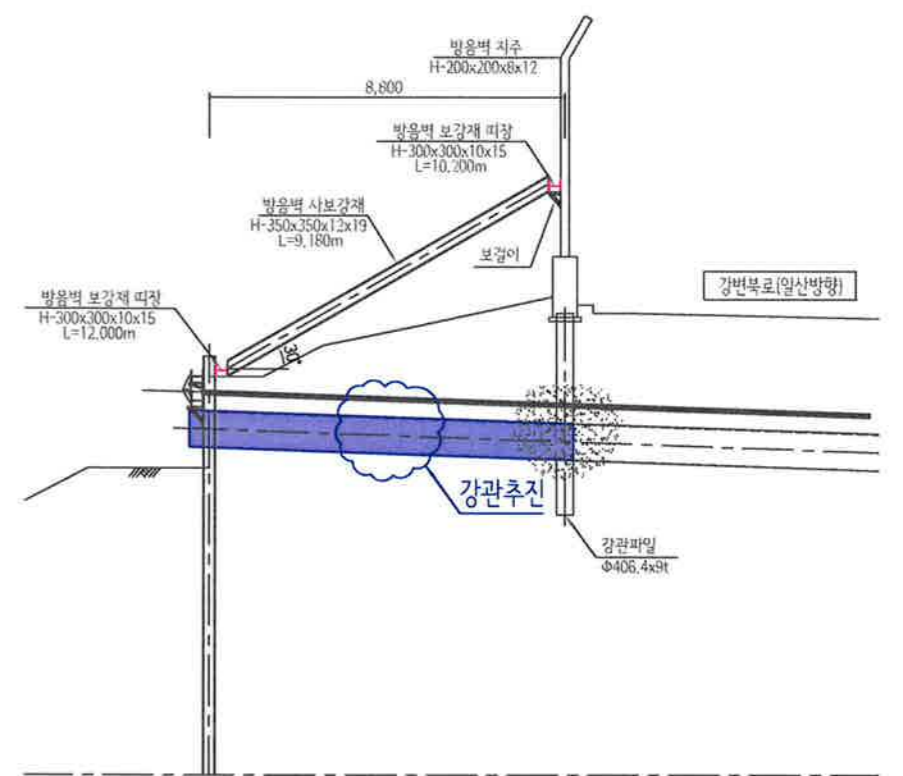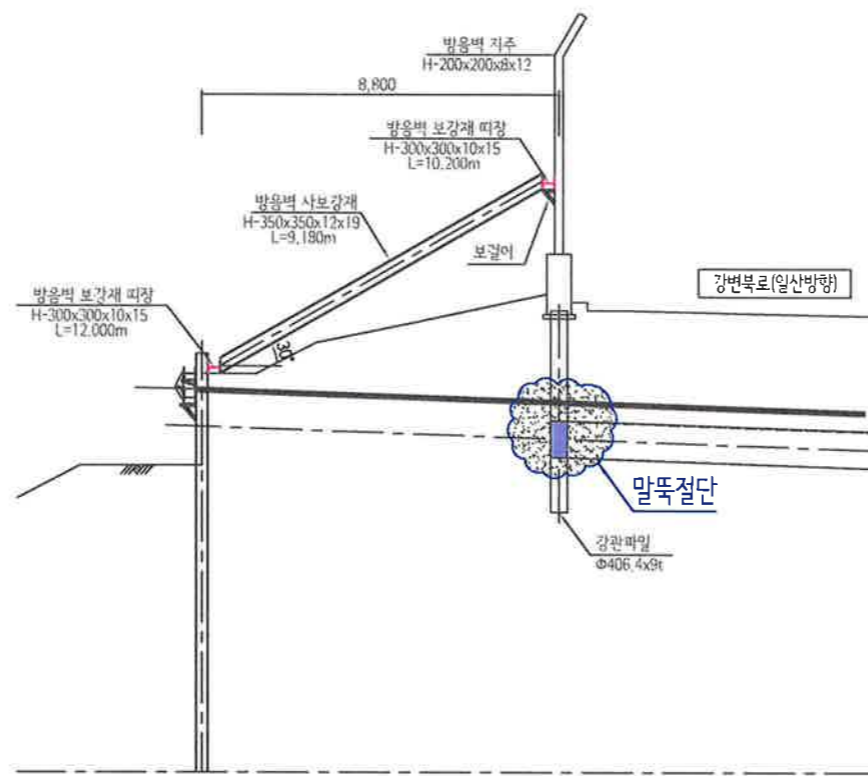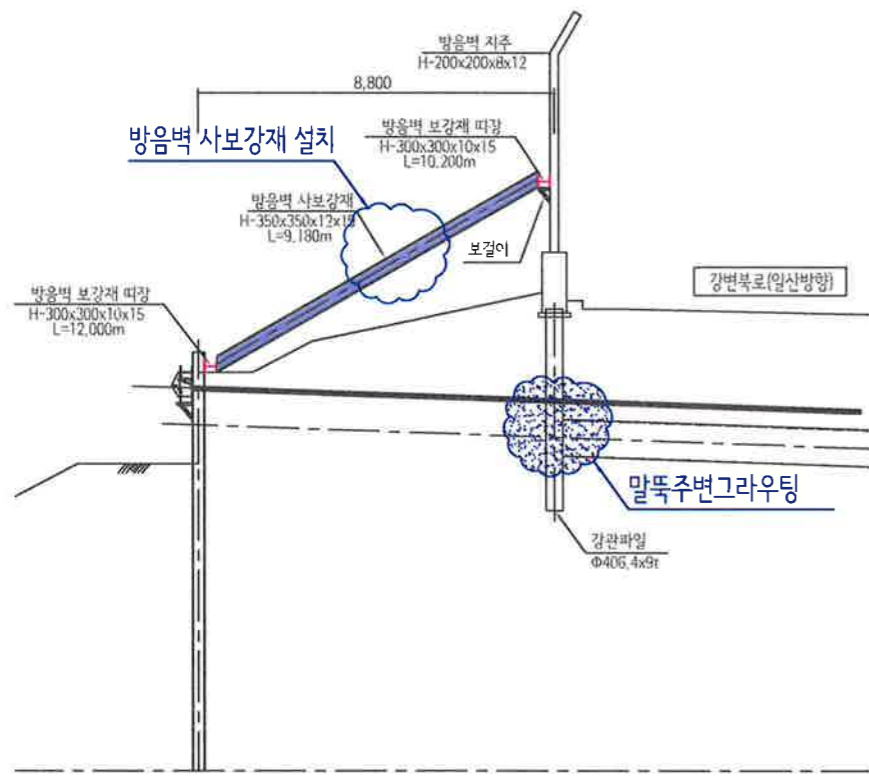

시행처	공사명	용역사	설계·참여자	도면명	축척	도면번호
 서울특별시 한강사업본부	한강공원 나들목 신설 및 개선공사 기본 및 실시설계	 CHEIL (주)제일엔지니어링종합건축사사무소	사업책임자: 정경록 분야별책임자: 김명수 심사자: 임태규 설계자: 이동일	비개착 방음벽 보강 상세도(2) (신마포나들목)	NONE	-



시행청	공사명	용역사	설계참여자	도면명	축척	도면번호
 서울특별시 한강사업본부	한강공원 나들목 신설 및 개선공사 기본 및 실시설계	 (주)제일엔지니어링종합건축사사무소	사업책임자 정경록  분야별책임자 김명수  심사자 임태규  설계자 이동일 	비개착 방음벽 보강 상세도(3) (신마포나들목)	NONE	-