


조성계획도(변경전)

보문2구역 소공원

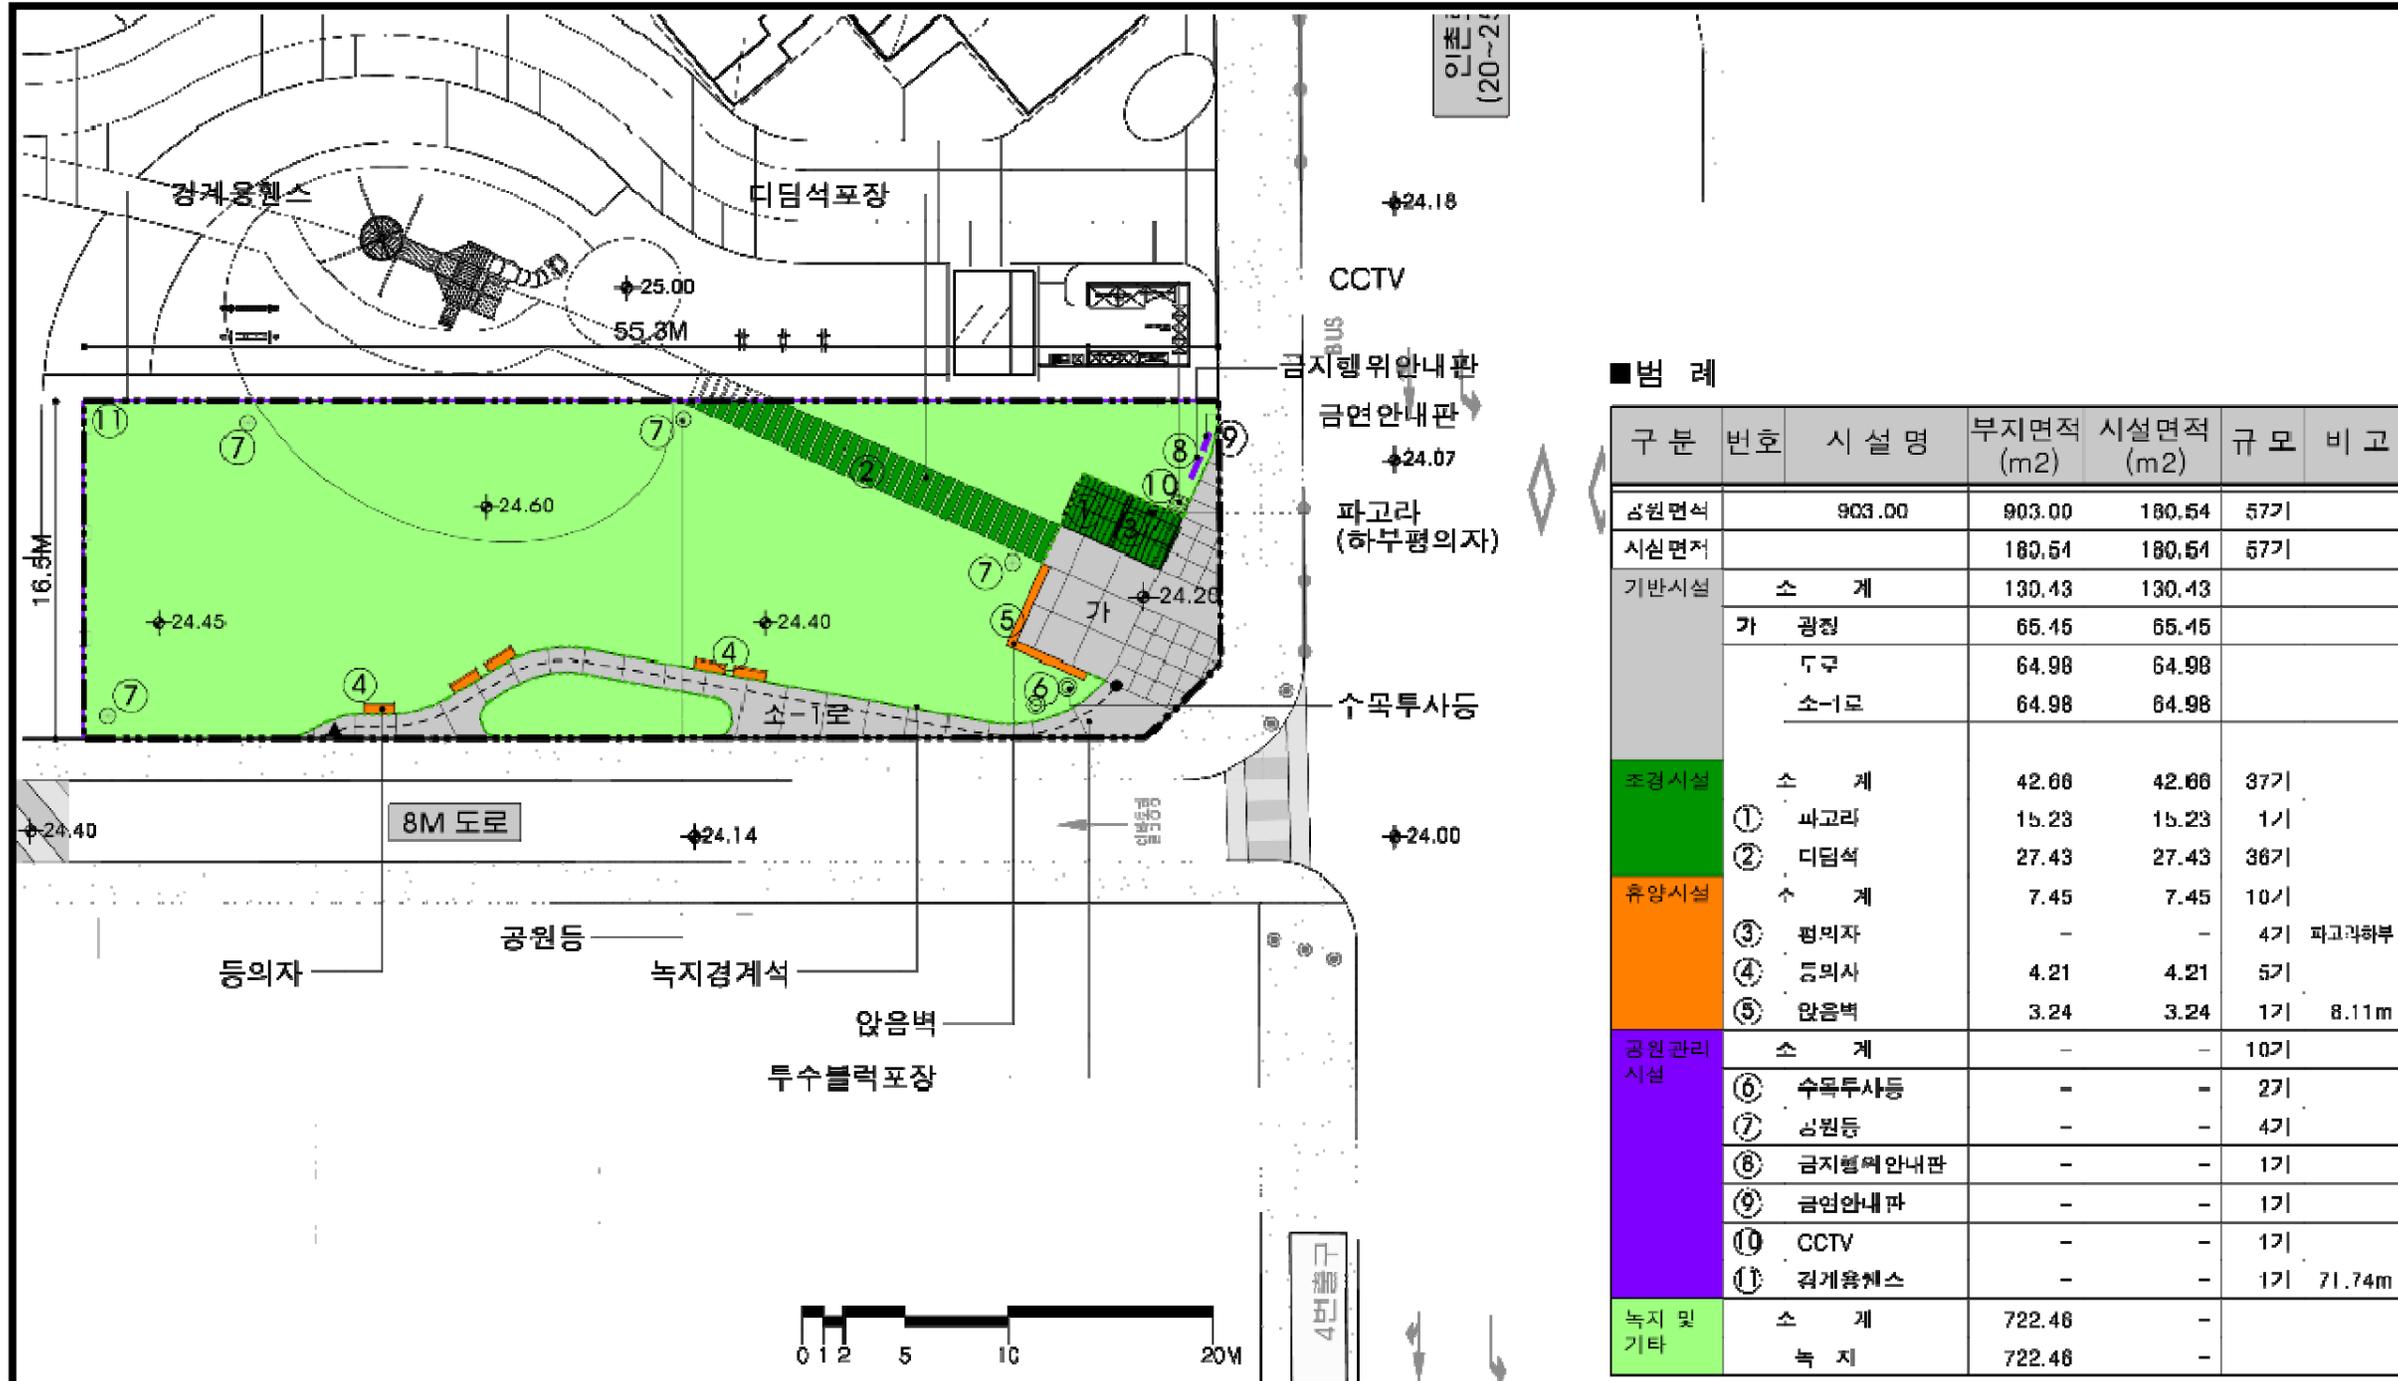


범례

| 구분 | 번호 | 시설명 | 부지면적 (m ²) | 시설면적 (m ²) | 규모 | 비고 |
|---------|-----|---------|------------------------|------------------------|-----|--------|
| 공원면적 | | | 903.00 | 180.54 | 57기 | |
| 시설면적 | | | | 180.54 | 57기 | |
| 기반시설 | 소 계 | | 130.43 | 130.43 | | |
| | 가 | 광장 | 65.45 | 65.45 | | |
| | | 도로 | 64.98 | 64.98 | | |
| | | 소-로 | 64.98 | 64.98 | | |
| 조경시설 | 소 계 | | 42.06 | 42.06 | 37기 | |
| | ① | 파고라 | 15.23 | 15.23 | 1기 | |
| | ② | 디딤석 | 27.43 | 27.43 | 36기 | |
| 휴양시설 | 소 계 | | 7.45 | 7.45 | 10기 | |
| | ③ | 편의자 | - | - | 4기 | 파고라하부 |
| | ④ | 등 의자 | 4.21 | 4.21 | 5기 | |
| | ⑤ | 앉음벽 | 3.24 | 3.24 | 1기 | 8.11m |
| 공원관리 시설 | 소 계 | | - | - | 10기 | |
| | ⑥ | 수목투사등 | - | - | 2기 | |
| | ⑦ | 공원등 | - | - | 4기 | |
| | ⑧ | 금지행위안내판 | - | - | 1기 | |
| | ⑨ | 금연안내판 | - | - | 1기 | |
| | ⑩ | CCTV | - | - | 1기 | |
| | ⑪ | 김계용첸스 | - | - | 1기 | 71.74m |
| 녹지 및 기타 | 소 계 | | 722.46 | - | | |
| | 녹 지 | | 722.46 | - | | |

조성계획도(변경후)

보문2구역 소공원

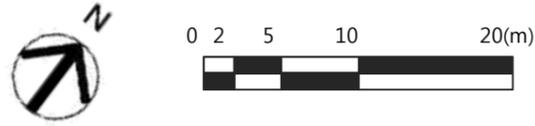

■ 범례

| 구분 | 번호 | 시설명 | 부지면적 (m ²) | 시설면적 (m ²) | 규모 | 비고 |
|---------|-----|---------|------------------------|------------------------|-----|--------|
| 공원면적 | | | 953.0 | 163.27 | 20기 | |
| 시설면적 | | | 163.27 | 163.27 | 20기 | 17.13% |
| 기반시설 | 소 계 | | 145.03 | 145.03 | | |
| | 가 | 광장 | 40.73 | 40.73 | | |
| | 나 | 광장 | 65.45 | 65.45 | | |
| | | 도로 | 38.85 | 38.85 | | |
| | | 소-1로 | 11.04 | 11.04 | | |
| | | 소-2로 | 27.81 | 27.81 | | |
| 소경시설 | 소 계 | | 9.24 | 9.24 | 1기 | |
| | 1 | 파고라 | 9.24 | 9.24 | 1기 | |
| 휴양시설 | 소 계 | | 9.00 | 9.00 | 9기 | |
| | 2 | 평의자 | - | - | 4기 | 파고라하부 |
| | 3 | 동의자 | 3.54 | 3.54 | 4기 | |
| | 4 | 앉음벽 | 5.46 | 5.46 | 1기 | 13.9m |
| 공익관리 시설 | 소 계 | | - | - | 10기 | |
| | 5 | 수목투시등 | - | - | 2기 | |
| | 6 | 공원등 | - | - | 4기 | |
| | 7 | 금지형위안내판 | - | - | 1기 | |
| | 8 | 금연안내판 | - | - | 1기 | |
| | 9 | CCTV | - | - | 2기 | |
| 녹지 및 기타 | 소 계 | | 789.73 | - | | |
| | | 녹 지 | 789.73 | - | | 13.9m |