



# 회현역 및 시범아파트 부근



연번	관리번호	위 치	정보
1	구청 2017-5	퇴계로6길 22-8	
2	구청 2017-11	퇴계로2길 9	
3	구청 2017-10	소월로1길 8	
4	구청 2017-7	퇴계로6가길 12-6	
5	구청 2017-8	퇴계로6가길 36-5	
6	구청 2017-9	퇴계로2길 26-5	
7	2018-2	퇴계로8길 46-9	비소 393호



연번	관리번호	위 치	정보
15	2017-3	퇴계로8길 101	아파트 우측
16	2017-4	퇴계로8길 118	103호 앞
17	2017-5	퇴계로8길 118	실외기
18	2017-6	퇴계로8길 118	입구 계단

연번	관리번호	위 치	정보
8	구청 2017-3	퇴계로8길 49-19	
9	2018-1	퇴계로8길 49-34	
10	구청 2017-6	퇴계로8길 65-10	
11	2018-3	퇴계로8길 71	비소246호
12	구청 2017-4	퇴계로8길 64	
13	2017-1	퇴계로8길 101	관리실 건너편
14	2017-2	퇴계로8길 101	아파트 입구



# 회현119안전센터 부근

연번	관리번호	위 치	정보
1	2017-16	소공로 36-11	
2	2017-25	소공로4길 5	우측 건물 벽면
3	2017-14	소공로6나길 12	비소 328호 옆
4	구청 2017-12	소공로6나길 18	세탁소 쪽방2층
5	2017-15	소공로6나길 17-3	골목 입구 기둥 옆





# 북창동 먹자골목 부근

연번	관리번호	위 치	정보
1	2018-13	남대문로1길 26-5	생활맥주 외벽
2	2018-14	남대문로1길 26-9	
3	2018-12	남대문로1길 26-19	호텔문 외벽
4	구청 2017-1	남대문로 25-20	
5	구청 2017-2	세종대로12길 30	
6	2018-11	남대문로 25-14	
7	2018-10	남대문로 25-9	비소 329호



2018-13 생활맥주 외벽

2018-14

구청 2017-2

2018-11 비소329호

구청 2017-1

2018-12 호텔문 입구

# 남대문시장 부근



2017-12 관광안내소

2018-4 비소193호

2017-13 5번게이트


2015-3 쪽방2층

2015-4 쪽방1층

연번	관리번호	위 치	정보
1	2017-12	남대문시장4길 3	관광안내소
2	2018-4	남대문시장8길 7	비소 193호
3	2017-13	남대문시장4길	대도5번 게이트
4	2015-3	세종대로2가길 23	세탁소 쪽방2층
5	2015-4	세종대로4길 21-3	쪽방 1층

남대문로5가도시환경정비사업  
(본 지구는 예정/공사중이므로 변경될 수 있음)

# 남대문경찰서 부근 쪽방

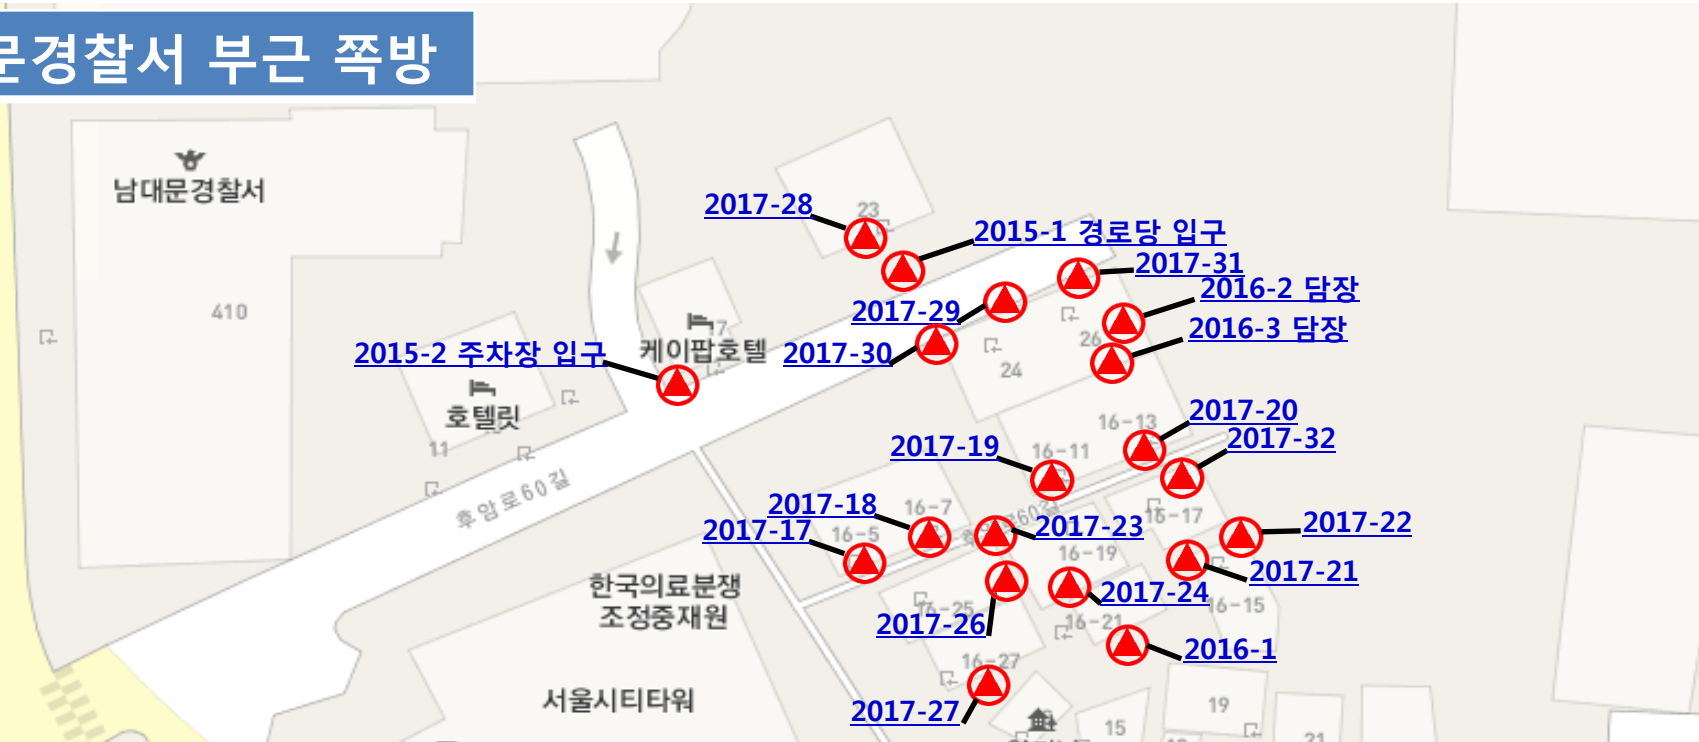

연번	관리번호	위 치	정보
1	2017-28	후암로60길 23	
2	2015-1	후암로60길 23	경로당 입구
3	2017-31	후암로60길 26	
4	2017-29	후암로60길 24	좌측
5	2017-30	후암로60길 24	
6	2016-2	후암로60길 26	담장
7	2016-3	후암로60길 26	
8	2015-2	한강대로 416	주차장 입구
9	2017-20	후암로60길 16-13	
10	2017-19	후암로60길 16-11	

연번	관리번호	위 치	정보
11	2017-32	후암로60길 16-17	
12	2017-18	후암로60길 16-7	
13	2017-23	후암로60길 16-19	
14	2017-22	후암로60길 16-15	
15	2017-17	후암로60길 16-5	
16	2017-21	후암로60길 16-15	
17	2017-26	후암로60길 16-25	
18	2017-24	후암로60길 16-21	골목 입구
19	2016-1	후암로60길 16-21	
20	2017-27	후암로60길 16-27	



1067가구 09.31월  
삼성래미안

봉래초등학교

만리동

브라운스톤

성요셉아파트

The Place  
276가구

경기여상고

중림동

중림빌딩

중근당  
신한은행

중림로

우리은행

리하우스

신흥빌딩

중림동  
사회복지관

중림동약현천주교회

상가

가톨릭출판사

중림로10

삼성파크빌

주차장

공원

미디어센터

실로암건강랜드

109

만리재로33길21

103

세발빌딩

108

102

104

213



연번	관리번호	위 치	정보
1	2018-5	중림로5길 11-45	담장
2	구청 2017-15	서소문로6길 12-8	
3	2017-8	중림로5길 11-33	
4	2017-9	중림로5길 13-12	
5	2017-7	중림로7길 19	
6	2017-10	중림로 15-13	
7	2017-11	중림로 15-7	
8	구청 2017-13	서소문로 22-27	
9	구청 2017-14	중림로 15-3	

## 중림동(충정로역) 부근



# 중림동 약현성단 부근



연번	관리번호	위 치	정보
1	2018-8	중림로7길 23-26	
2	구청 2017-16	청파로 447-7	
3	2018-6	중림로7길 23-18	
4	2018-7	중림로7길 23-22	
5	구청 2017-17	중림로7길 23-9	한사랑공동체
6	2018-9	중림로5길 13-12	비소 63호
7	2018-18	청파로103길 15	작업장 입구
8	2018-20	중림로9길 10	
9	2018-19	중림로9길 10	안쪽 우측

# 중림동 서소문로2길 부근

연번	관리번호	위 치	정보
1	2018-17	서소문로2길 20	비소 368호
2	2018-15	중림로2길 21-8	비소 268호
3	2018-16	서소문로2길 33-4	비소 250호



2018-17 비소 368호

2018-15 비소 268호

2018-16 비소 250호

# 중림동(만리동 1가)

연번	관리번호	위 치	정보
1	구청 2017-18	만리재로 209-3	



구청 2017-18