
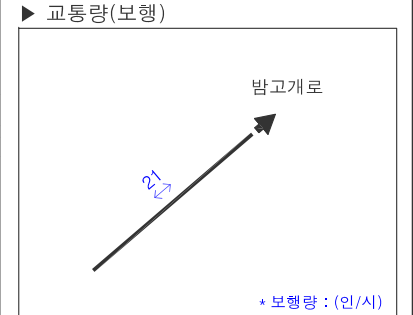
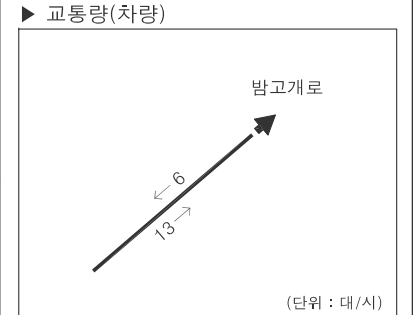


■ 구립방죽어린이집(어린이보호구역 - 변경)

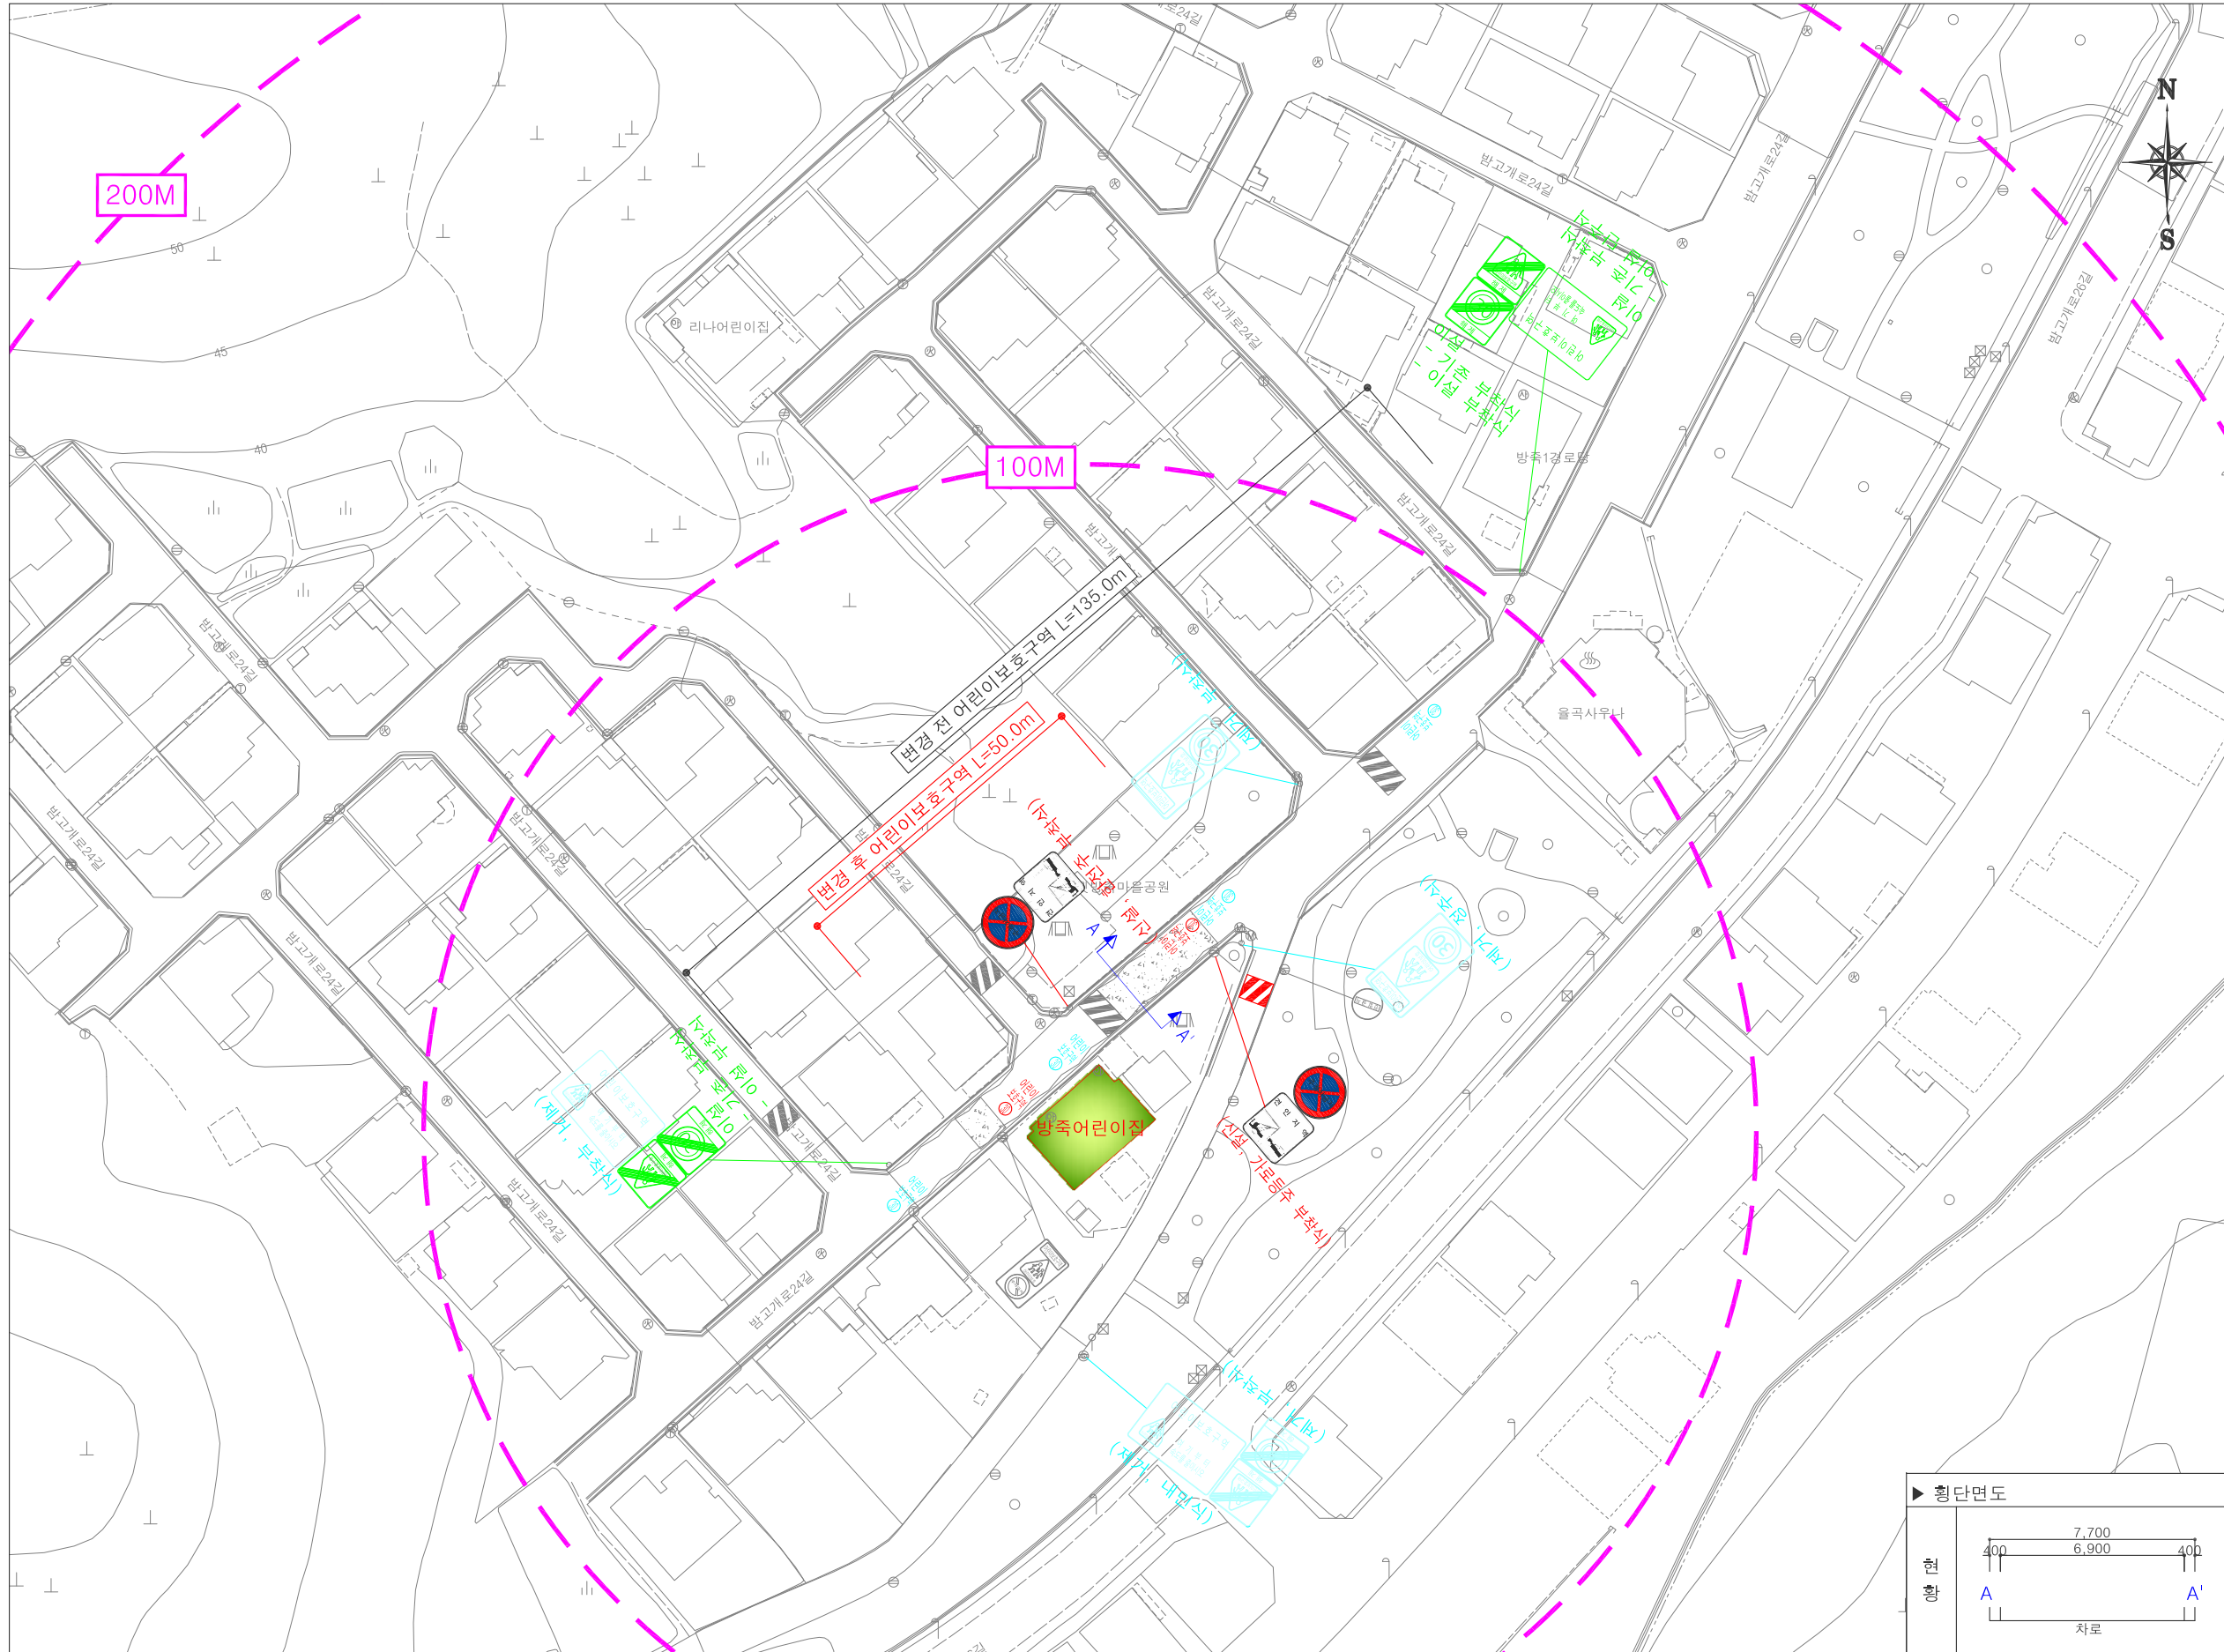


신호현시	주기 (초)		
	Φ1	Φ2	Φ3
현황	/		

※ 오전첨두시(08~09시) 기준

▶ 분석결과

구분	교통량(대/시)	V/C 비	LOS
현황	29	0.05	A

- ▶ 설계내용
1. 어린이보호구역 시·종점 안내표지판 이설 : 각 2개소
 2. 어린이보호구역 안내표지판 제거 : 3개소
 3. 어린이보호구역 안내 노면표시 제거(4개소) 및 신설(2개소)
 4. 주차차금지 표지판 설치 : 2개소

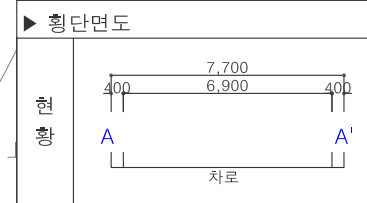

▶ 범례

	현황
	신설
	제거
	이전