


■ 은혜초등학교 어린이보호구역 해제(축소) 도면

◎ 보호구역 해제(축소)
 - 폭 6~15m, 연장 280m
 (은평구 통일로 804 ~
 은평구 통일로 72길 29)

어린이보호구역 해제요청구간(L=280m)

기존 어린이보호구역 구간

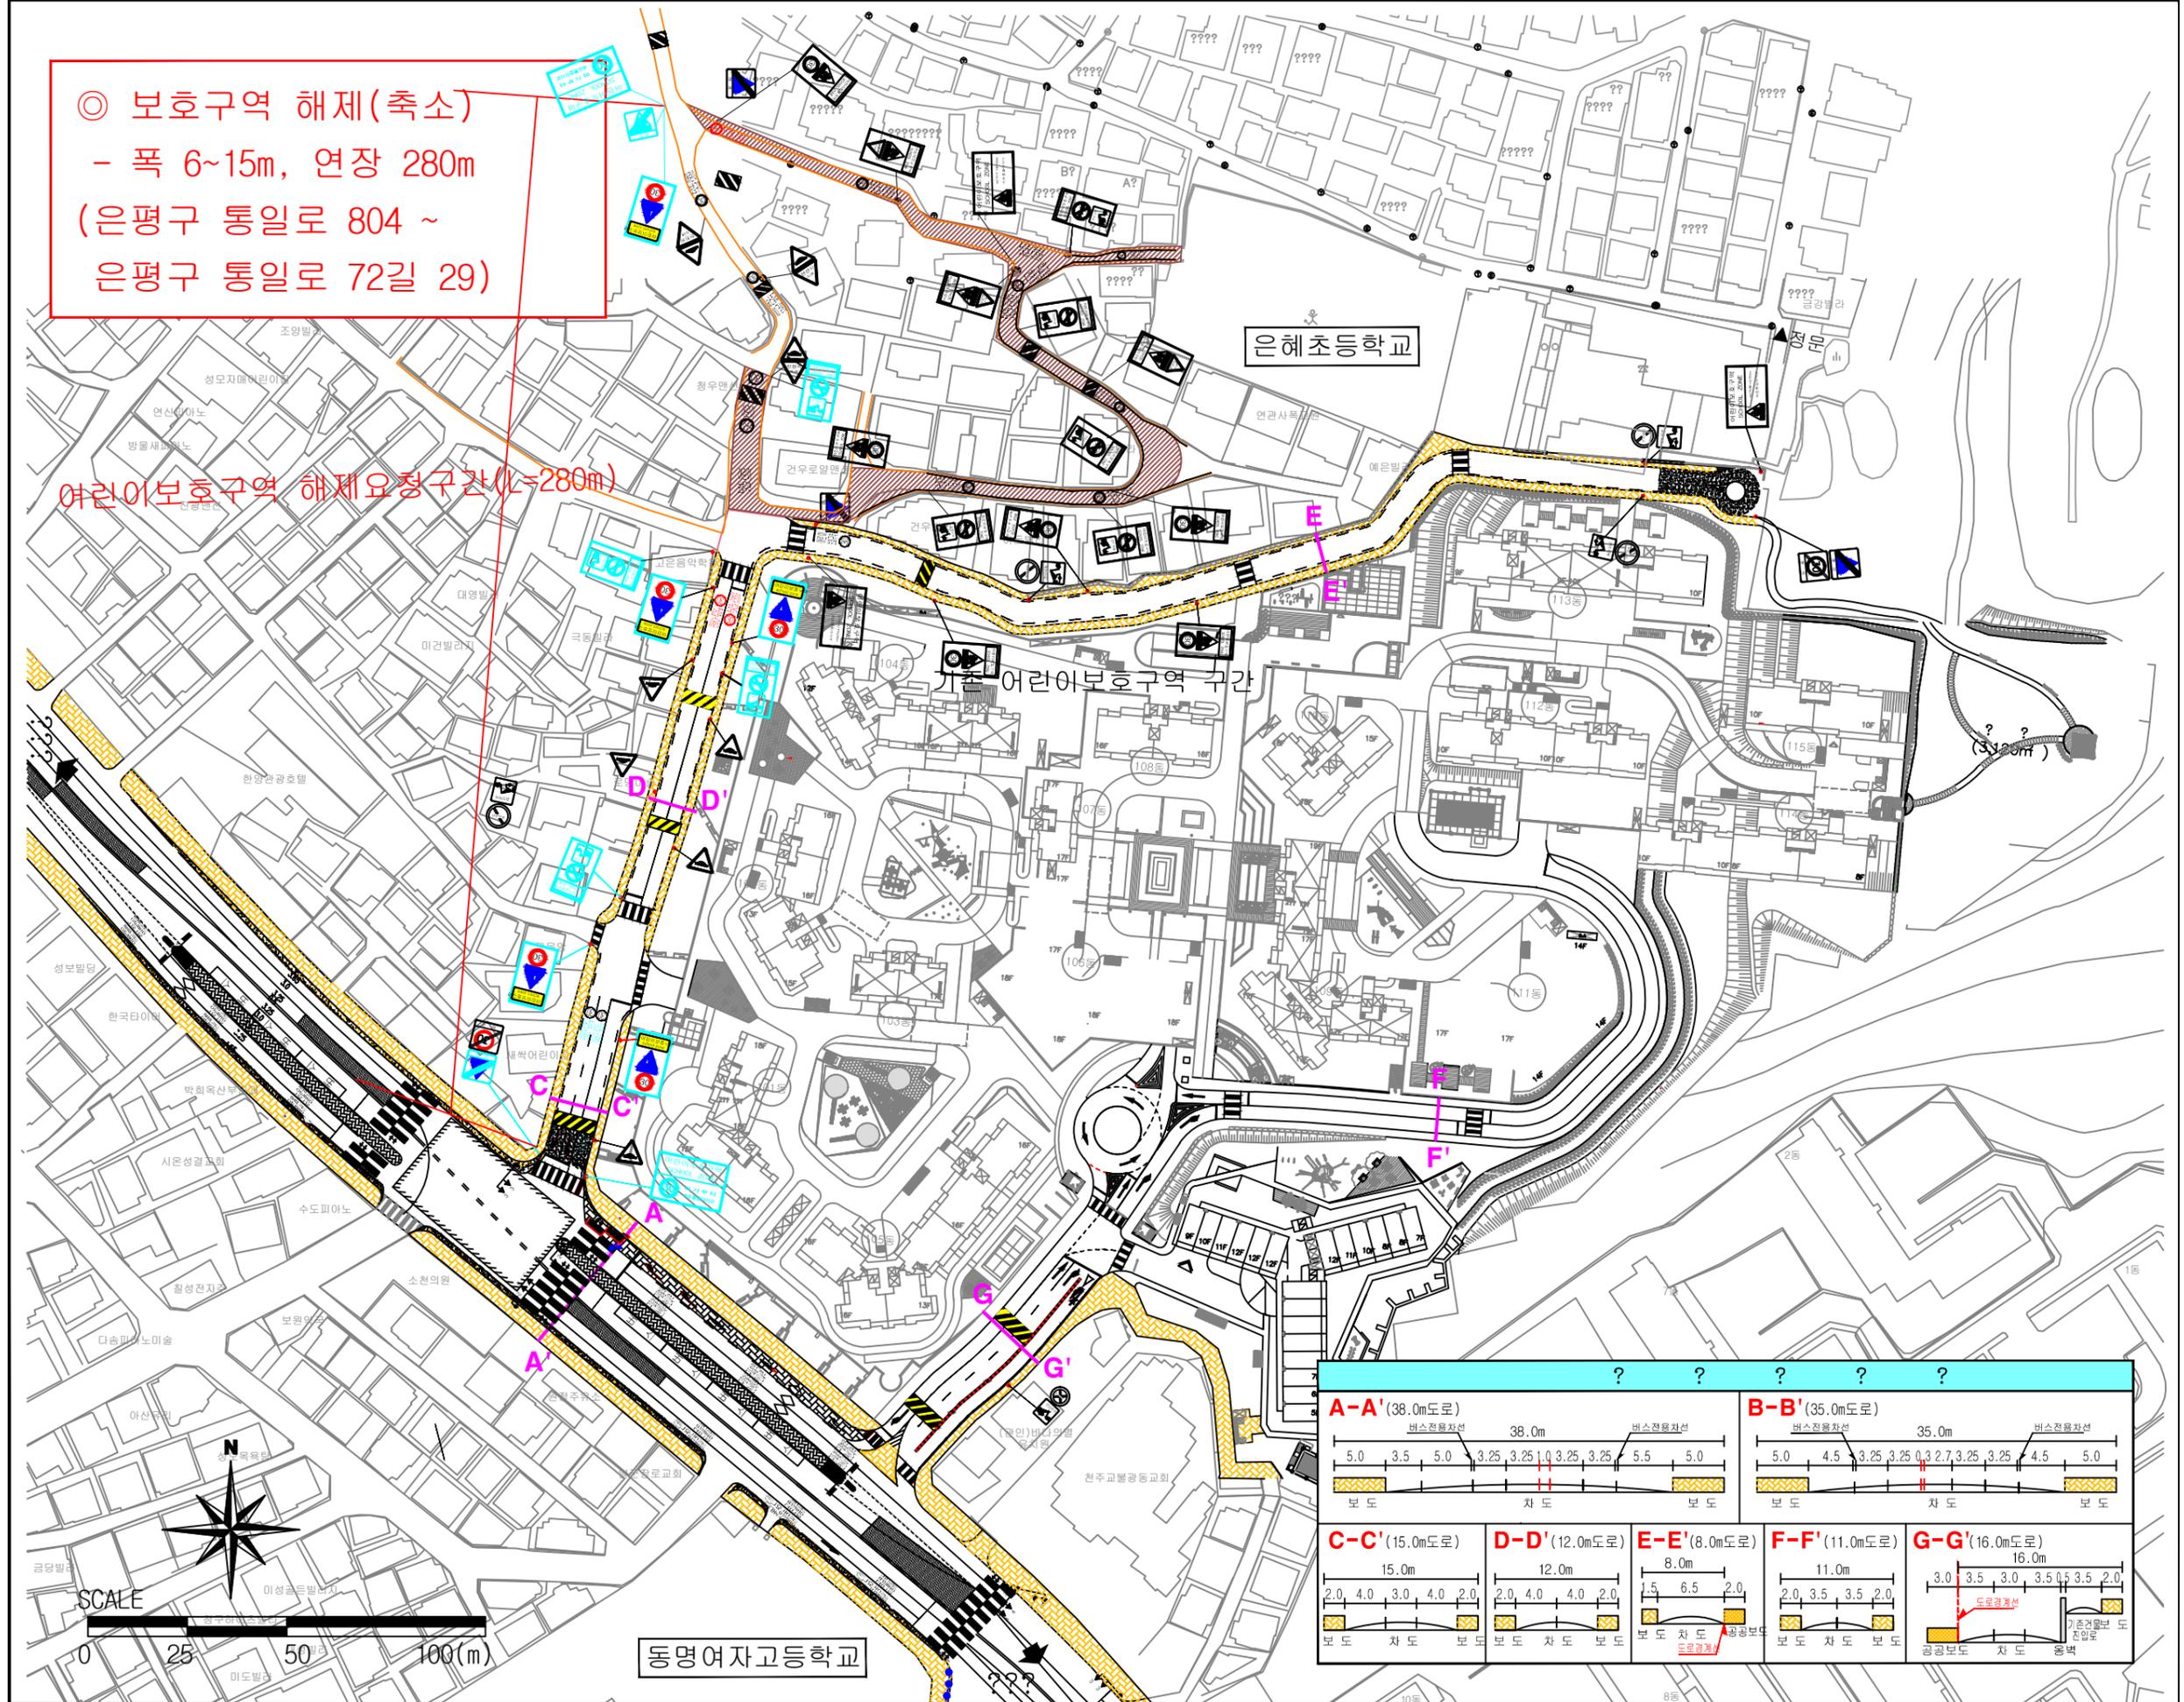

A-A' (38.0m도로)		B-B' (35.0m도로)	
버스전용차선 5.0 3.5 5.0 3.25 3.25 3.25 5.5 5.0 보도 차도 보도		버스전용차선 5.0 4.5 3.25 3.25 3.25 4.5 5.0 보도 차도 보도	
C-C' (15.0m도로)	D-D' (12.0m도로)	E-E' (8.0m도로)	F-F' (11.0m도로)
2.0 4.0 3.0 4.0 2.0	2.0 4.0 4.0 2.0	1.5 6.5 2.0	2.0 3.5 3.5 2.0
보도 차도 보도	보도 차도 보도	보도 차도	보도 차도 보도
G-G' (16.0m도로)			
도로경계선 3.0 3.5 3.0 3.5 3.5 2.0 보도 차도 보도		기준거울면도 3.0 3.5 3.0 3.5 3.5 2.0 차도 울벽	

동명여자고등학교