| 설 계 법 | 강 도 설 계 법 |
|---|---|
| 레 미 콘 규 격 | 25 - 24 - 15 |
| 철 근 항 복 강 도 | fy = 300MPa |
| 노 면 활 하 중 | DB - 24 |

# 본선 1구간 (시점부 기존선 접속부) 통신BOX 이설 계획도

S = 1:200

## 평 면 도
### 연결 시점부

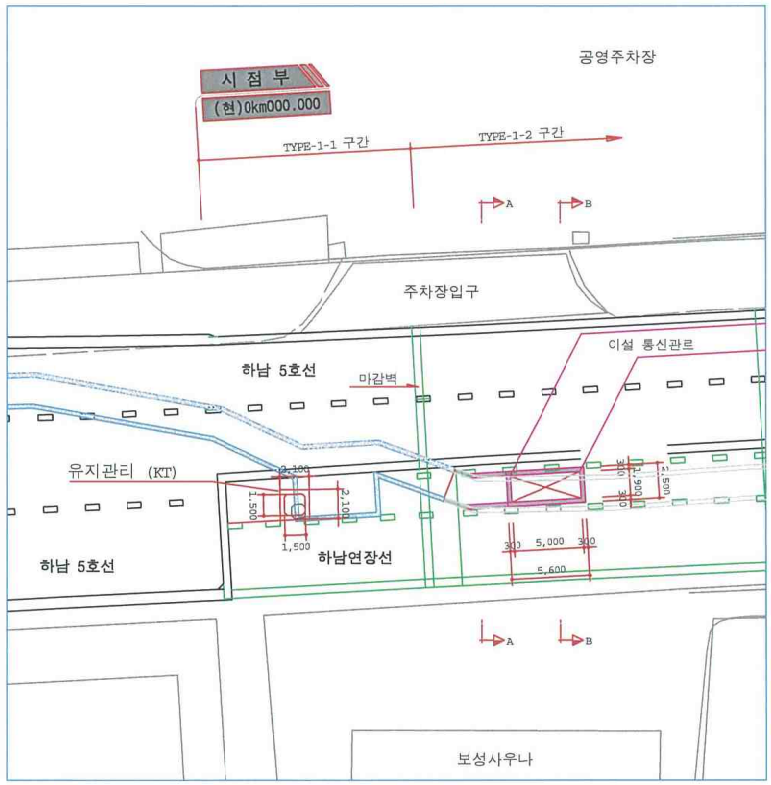


## 평 면 도
### 연결 종점부

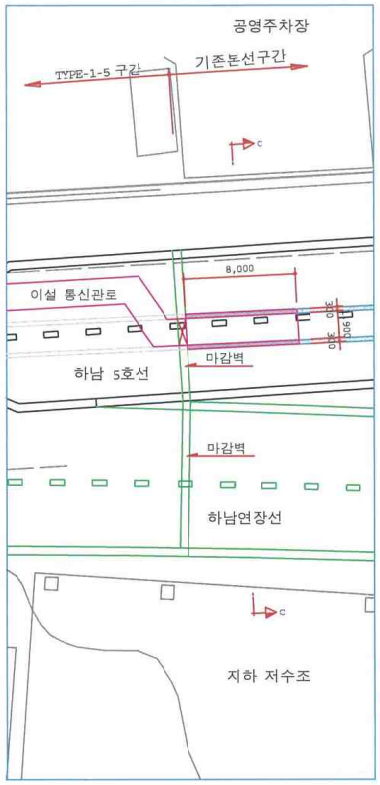


## 종 단 면 도

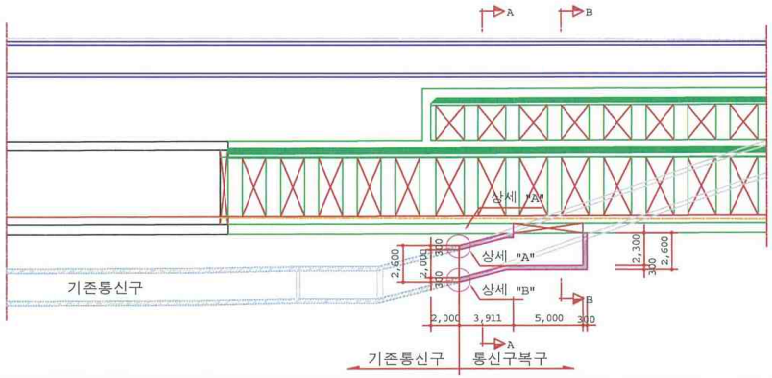


## 종 단 면 도

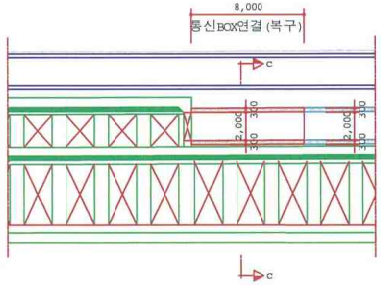


## 단면 A-A

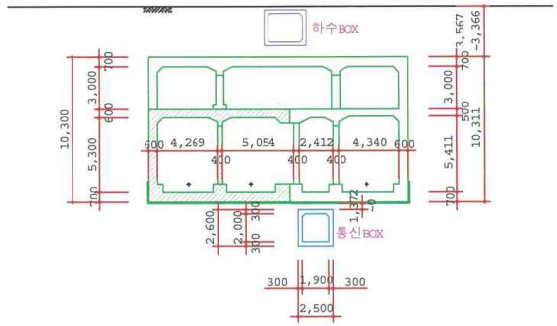


## 단면 B-B

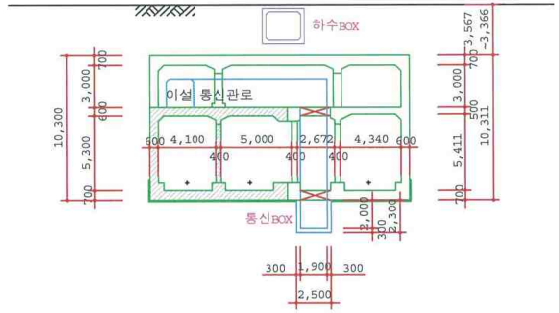


## 단면 C-C

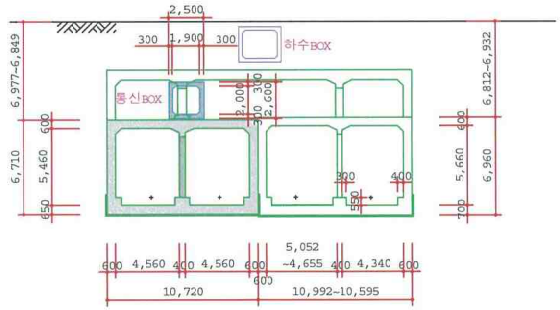


## 상세 "A"

S=NONE

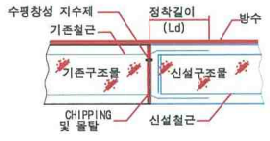


## 상세 "B"

S=NONE

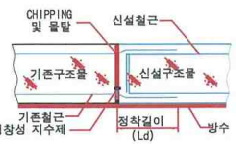


| 개정 | 날 짜 | 사 유 | 작성자 | 검토자 | 확인자 |
|---|---|---|---|---|---|
| | | | | | |

SEOUL METROPOLITAN INFRASTRUCTURE HEADQUARTERS, RAPID TRANSIT BUREAU
서울특별시 도시기반시설본부 도시철도국

시공회사 | 설계회사 (주)신성엔지니어링 (주)유신 | 감리회사 (주)동양기술공단 홍콩건축사사무소 KRTC

| 준공도면 | 공사명: 하남선(5호선연장) 1-1공구 건설공사 | 계약번호: |
|---|---|---|
| 작성자: 유승훈 | 도면명: 본선 1구간 (시점부 기존선 접속부) 통신BOX 이설 계획도 | 도면번호: 06904041-005 |
| 검토자: 오진우 | 위 치: 상일동역 H1 H2 | 축 척: 1 : 200 |
| 확인자: 이상일 | | 일련번호: 0160 |
| 날 짜: 2014. 10. | | |
| 시 공 자 | | |
| 감 리 자 | | |