

# 북악산도시자연공원(성북지구) 조성계획결정(변경) 심의결과 조치계획

성 북 구

## 심의결과 조치내용

### 북악산도시자연공원



#### □ 북악산도시자연공원(성북지구) 조성계획결정(변경) : 조건부가결

심의(자문)결과 및 내용	조치계획	비고
○ 목재데크 등 시설물은 꼭 필요한 부분만 설치하고 자연을 느끼고 체험할 수 있는 공간 확보 방안 검토	▷ 목재데크를 최소화하여 자연을 느끼고 체험할 수 있는 공간을 확보하였음.	반영
○ 건축물 내부 평면계획은 이용자 측면의 편의를 고려하여 보완	▷ 이용자 측면에서 편의를 고려하여 시설 이용이 용이하게 보완하였음.	반영
○ 장애인을 고려한 통합적 시설물의 설치 검토 (지형의 경사가 급하므로 이동시 안전을 위한 난간 등 시설 설치 검토)	▷ 난간 설치하여 장애인의 시설 이용이 용이하도록 하였음.	반영
○ 옹벽주변 및 사면부는 기존 수로의 활용보다는 시설물 설치 및 공간의 재구성에 따른 지형의 변화와 주변의 여건을 고려한 적정 수로 폭 등을 면밀히 검토하여 배수계획 보완	▷ 지형의 변화에 맞게 U형측구와 집수정을 설치하여 배수계획을 보완하였음.	반영

# 심의결과 조치계획- 조성계획

## 북악산도시자연공원


심의(자문)결과 및 내용	조치 계획	비 고
<p>○ 목재데크 등 시설물은 꼭 필요한 부분만 설치하고 자연을 느끼고 체험할 수 있는 공간 확보 방안 검토</p>	<p>▷ 목재데크를 최소화하여 자연을 느끼고 체험할 수 있는 공간을 확보하였음.</p>	<p>반영 <b>1</b></p>

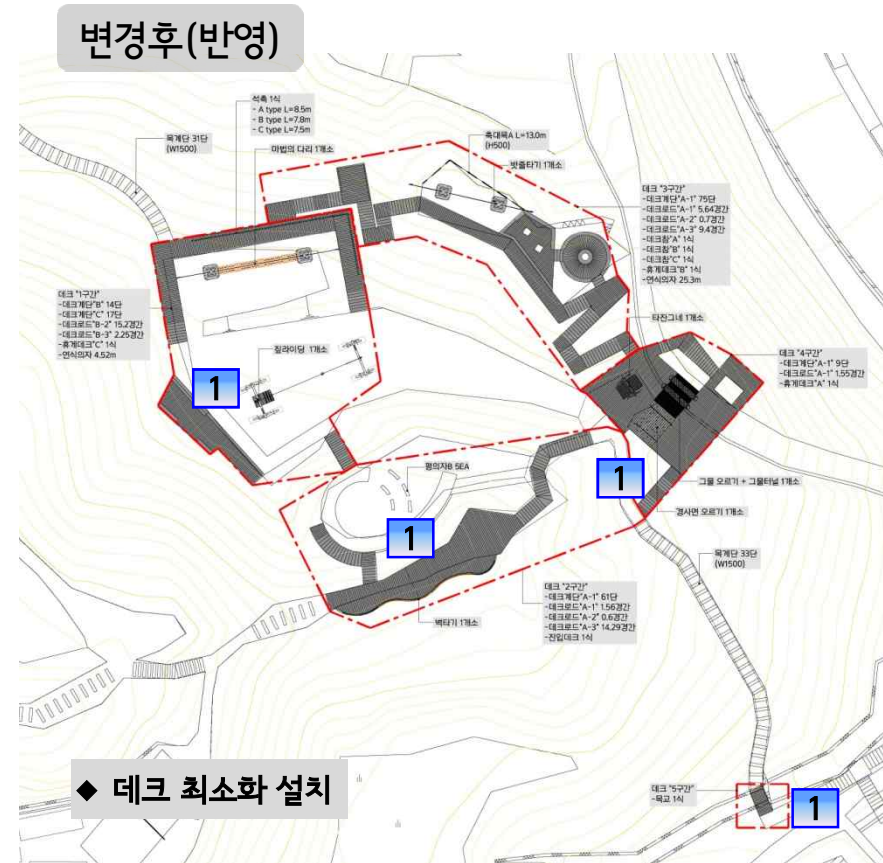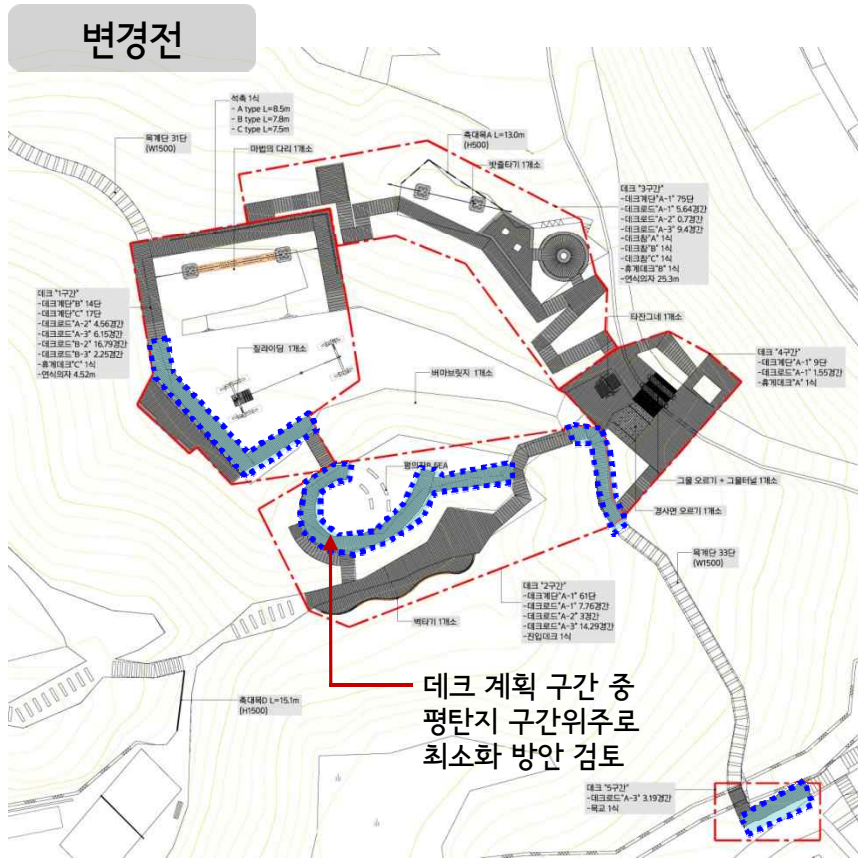

# 심의결과 조치계획-조성계획

## 북악산도시자연공원

심의(자문)결과 및 내용	조치 계획	비 고
○ 건축물 내부 평면계획은 이용자 측면의 편의를 고려하여 보완	▷ 이용자 측면에서 편의를 고려하여 시설 이용이 용의하게 보완하였음.	반영 <b>2</b>

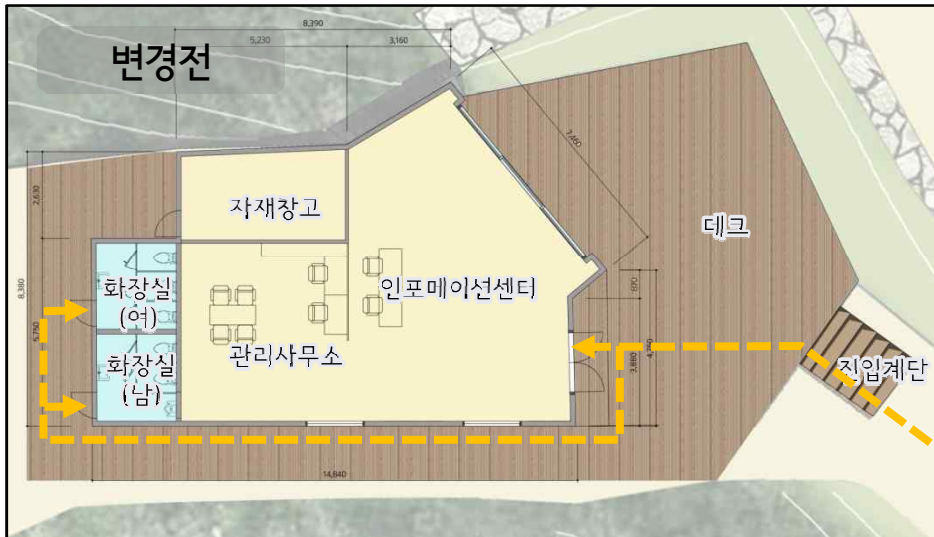


◆ 우회하던 동선을 최단거리로 진입 가능하도록 보완



# 심의결과 조치계획-조성계획

## 북악산도시자연공원



심의(자문)결과 및 내용	조치 계획	비 고
○ 장애인을 고려한 통합적 시설물의 설치 검토 (지형의 경사가 급하므로 이동 시 안전을 위한 난간 등 시설 설치 검토)	▷ 난간 설치하여 장애인의 시설 이용이 용이하도록 하였음.	반영 <b>3</b>

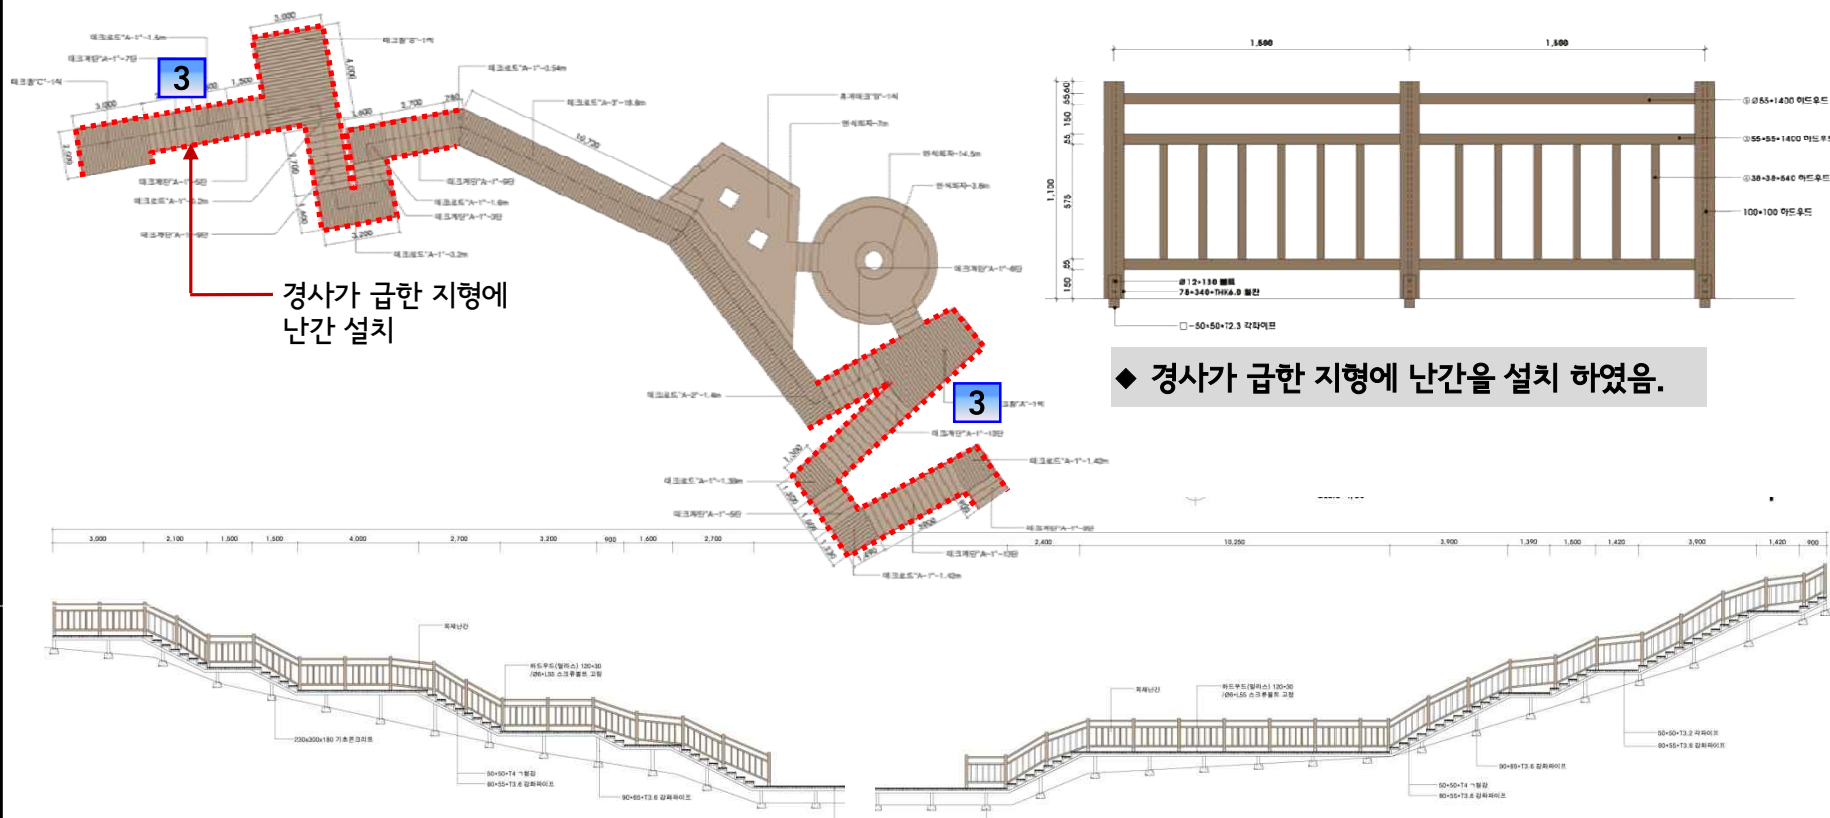

# 심의결과 조치계획-조성계획

## 북악산도시자연공원

심의(자문)결과 및 내용	조치계획	비고
○ 옹벽주변 및 사면부는 기존 수로의 활용보다는 시설물 설치 및 공간의 재구성에 따른 지형의 변화와 주변의 여건을 고려한 적정수로 폭 등을 면밀히 검토하여 배수계획 보완	▷ 지형의 변화에 맞게 U형측구와 집수정을 설치하여 배수계획을 보완하였음.	반영 <b>4</b>

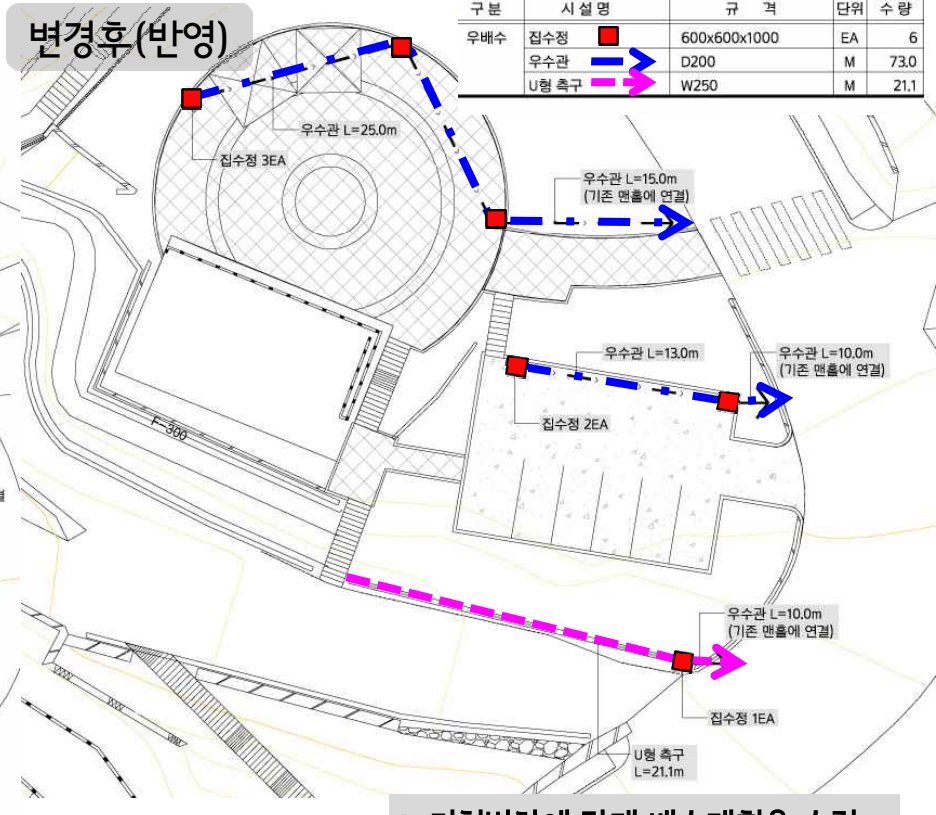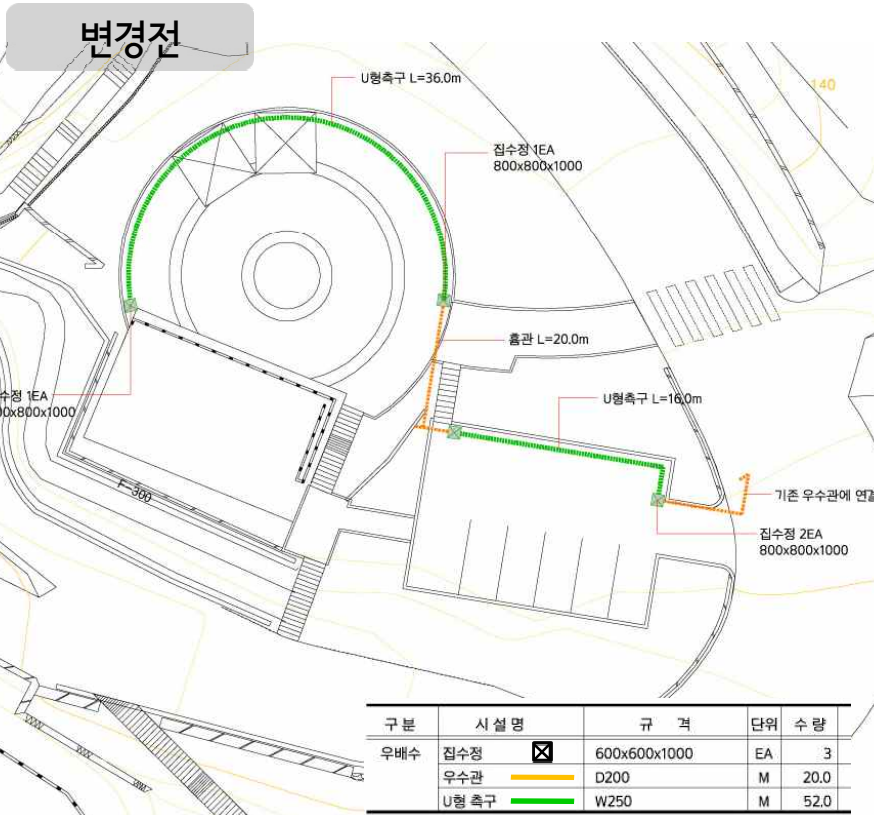

◆ 지형변화에 맞게 배수계획을 수립.