


# 빗물관리시설 설치 확인서

승인기관	실·국/자치구 : 서초구청    부서명 : 건축과				
	연 락 처	02-2155-6820			
설 치 자 (시행자)	성 명	(주)아이케이씨건설	전화번호 (휴대전화)	02-567-3670	
	주 소	서울시 강남구 테헤란로329 삼흥빌딩(1806호)			
관 리 자	성명(기관명)	서초구청	전화번호 (휴대전화)	02-2155-6820	
설 치 위 치	서울특별시 서초구 양재동 300-11번지				
설 치 완 료 일	2018년 2월 27일				
준공(사용승인)일					
구 분	종 류	규 격	수 량	빗물관리량(m <sup>3</sup> /hr)	
설치시설	빗 물 침투시설 (개,m,m <sup>2</sup> )	침투통(개)			
		침투트렌치(m)	w200	15	0.675m <sup>3</sup> /hr
		침투측구(m)			
		투수성 보도블럭(m <sup>2</sup> )	T=80	69.92	1.195m <sup>3</sup> /hr
		잔디 블럭(m <sup>2</sup> )			
		기 타			
빗 물 저류시설 (m <sup>3</sup> )	저류용량(m <sup>3</sup> )				
	빗물이용 가능여부(√)	<input type="checkbox"/> 가 능 <input type="checkbox"/> 불가능			
<p>서울특별시 물순환 회복 및 저영향개발 기본조례 제11조 제2항에 따라 빗물관리시설 설치 내역을 통보합니다.</p> <p style="text-align: right;">2018년    2월    27일</p> <p style="text-align: center;"><b>서울특별시장</b> 귀하</p>					
구비서류	1. 건물에 부속한 설치 위치(배치도) 2. 빗물관리시설 설치 전·후 사진				

( 후 면 )

1. 건물에 부착한 설치 위치도(배치도)

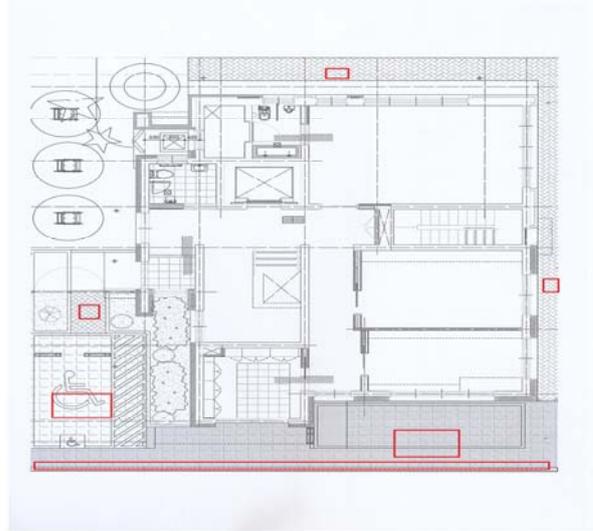

투수블럭 (T=80) : 69.92  $m^2$   
잔디블럭 : 2  $m^2$

침투트렌치(W200) : 15m

2. 빗물관리시설 설치 전·후 사진



설치 전



설치 후

2-1. 빗물침투시설 시공사진



① 설치 전




② 유공관부설



③ 골재채움



④ 부직포깔기

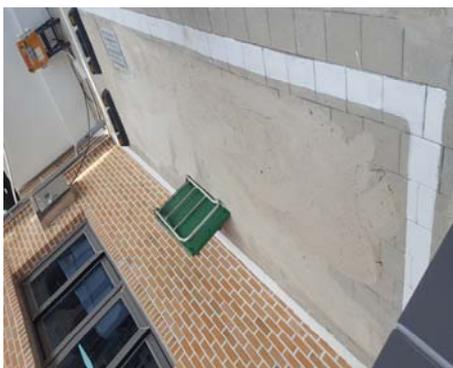

⑤ 투수블럭 설치

# 감리확인서

■ 대지위치:서울특별시 서초구 양재동 300-11번지

■ 건축주 : 서초구청

■ 규모:269.50m<sup>2</sup>

■ 연면적:481.99m<sup>2</sup>

■ 용도:노유자시설(어린이집)

■ 빗물관리시설 설치 내역

- 투수블럭포장(T=60) : 24.79m<sup>2</sup>
- 투수블럭포장(T=80) : 45.13m<sup>2</sup>
- 잔디 보도블럭 : 2.00m<sup>2</sup>
- 침투트렌치 : 15m

상기 지번상의 사용승인신청서를 제출하면서 “물순환 회복 및 저영향개발 기본조례” 제11조 제2항에 따라 빗물관리시설 설치내역 및 시공과 관련하여 적법하게 시공하였음을 확인합니다.

2018. 2. 27

상호 : 에스제이씨 건축사사무소  
주소 : 서울시 서초구 반포대로3길30,4층  
대표자 : 장효섭

