

1 서울04번(고양 원흥~가양역)

□ 운행계통 및 노선도

노선번호	요일	기종점	인가 대수	운행 대수	예비 대수	정상 대수	단축 대수	예비 투입	운행 시간	운행 거리	대당회수		총운행 횟수	배차간격		첫차 막차	
											정상	단축		최소	최대		
서울04 (간선) 선진운수	평	고양시 화정역 ~ DMC역	4	3	1	3	0	1	60	13km	1.0	0.0	4	15	20	06:30 07:15	
	토			-	-	-	-	-	-		-	-		-	-		-
	공			-	-	-	-	-	-		-	-		-	-		-

※ 고양시 정류소 추가정차




## 2 서울05번(양주 옥정~도봉산역)

### □ 운행계통 및 노선도

노선번호	요일	기종점	인가 대수	운행 대수	예비 대수	정상 대수	단축 대수	예비 투입	운행 시간	운행 거리	대당회수		총운행 횟수	배차간격		첫차 막차	
											정상	단축		최소	최대		
서울05 (간선) 서울교통 네트워크	평	양주시 옥정신도시 ~ 도봉산역	4	4	0	4	0	0	50	21km	1.0	0.0	4	15	20	06:30 07:15	
	토			-	-	-	-	-	-		-	-		-	-		-
	공			-	-	-	-	-	-		-	-		-	-		-

### ※ 양주시 정류소 추가정차

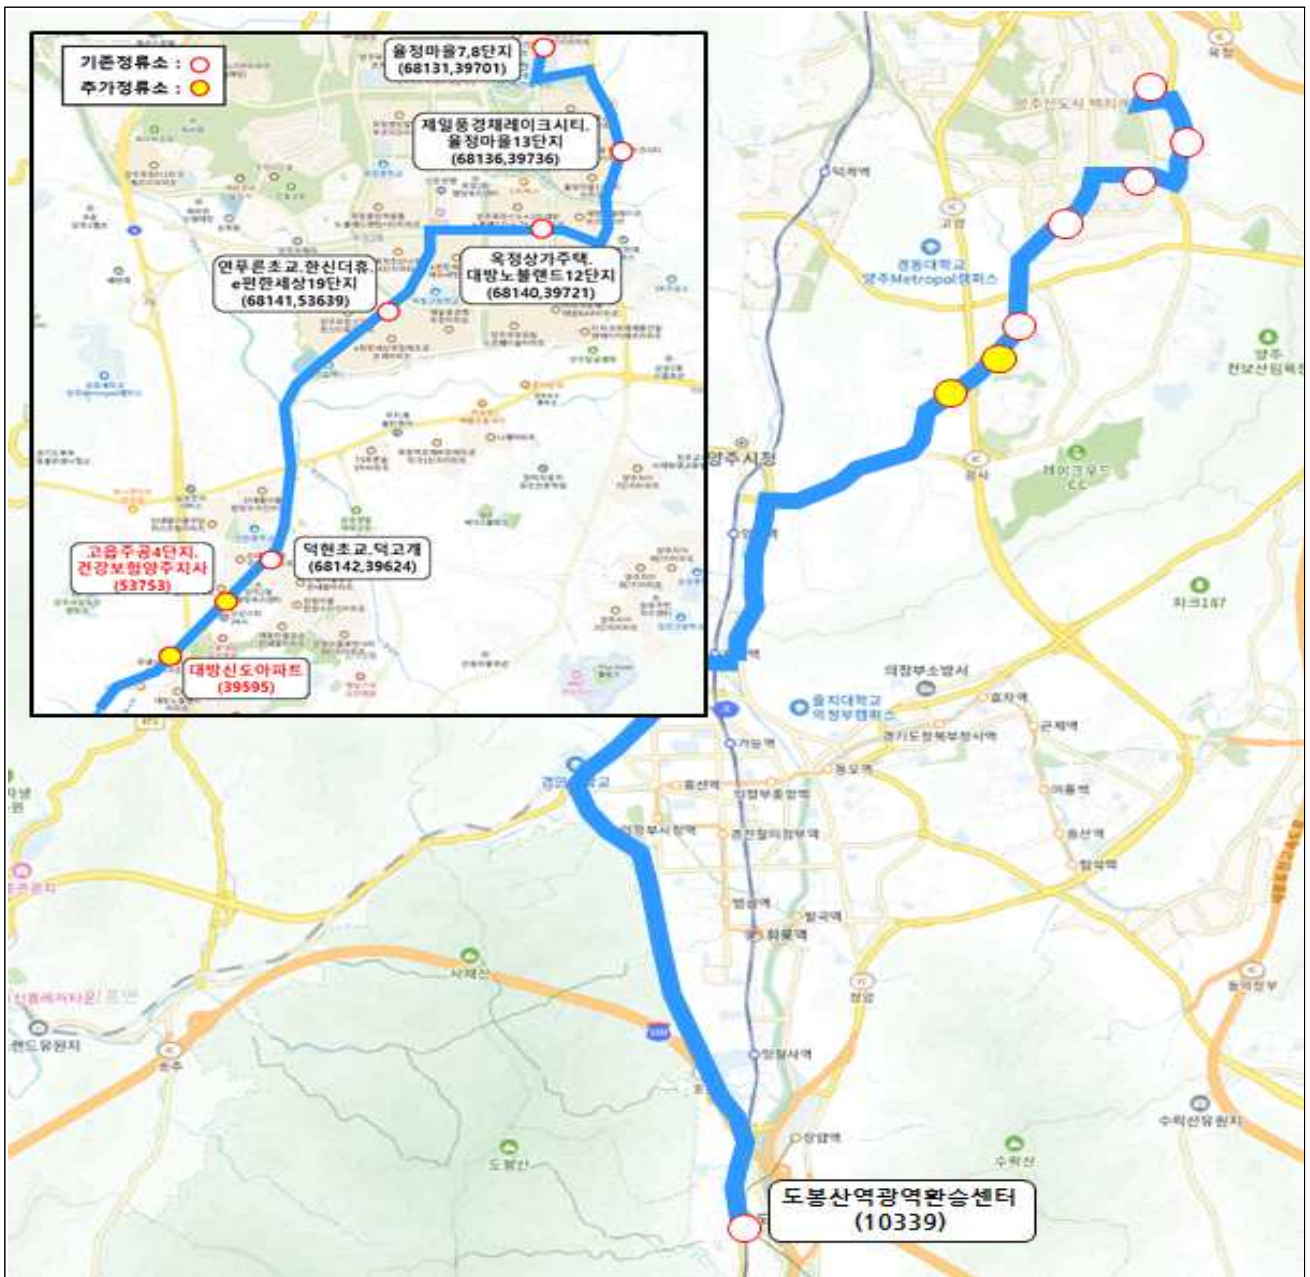



### 3 서울06번(광주 능평~강남역)

#### □ 운행계통 및 노선도

노선번호	요일	기종점	인가 대수	운행 대수	예비 대수	정상 대수	단축 대수	예비 투입	운행 시간	운행 거리	대당회수		총운행 횟수	배차간격		첫차 막차	
											정상	단축		최소	최대		
서울06 (광역) 남성버스	평	강남역 ~ 광주시 능평동	3	0	3	0	0	3	100	33km	1.0	0.0	3	20	25	07:10 07:50	
	토			-	-	-	-	-	-		-	-		-	-		-
	공			-	-	-	-	-	-		-	-		-	-		-

※ 광주시 정류소 추가정차, 운행시간대 변경

