


1 서울03번(파주 운정~홍대입구역)

□ 운행계통 및 노선도

노선번호	요일	기종점	인가대수	운행대수	예비대수	정상대수	단축대수	예비투입	운행시간	운행거리	대당회수		총운행횟수	배차간격		첫차 막차	
											정상	단축		최소	최대		
서울03 (광역) 선진운수	평	홍대입구역 ~ 파주시 운정지구	3	3	0	3	0	0	90	39km	1.0	0.0	3	20	25	06:00 06:40	
	토			-	-	-	-	-	-		-	-		-	-		-
	공			-	-	-	-	-	-		-	-		-	-		-

※ 파주시 경유지 변경, 추가정차, 운행시간대 변경

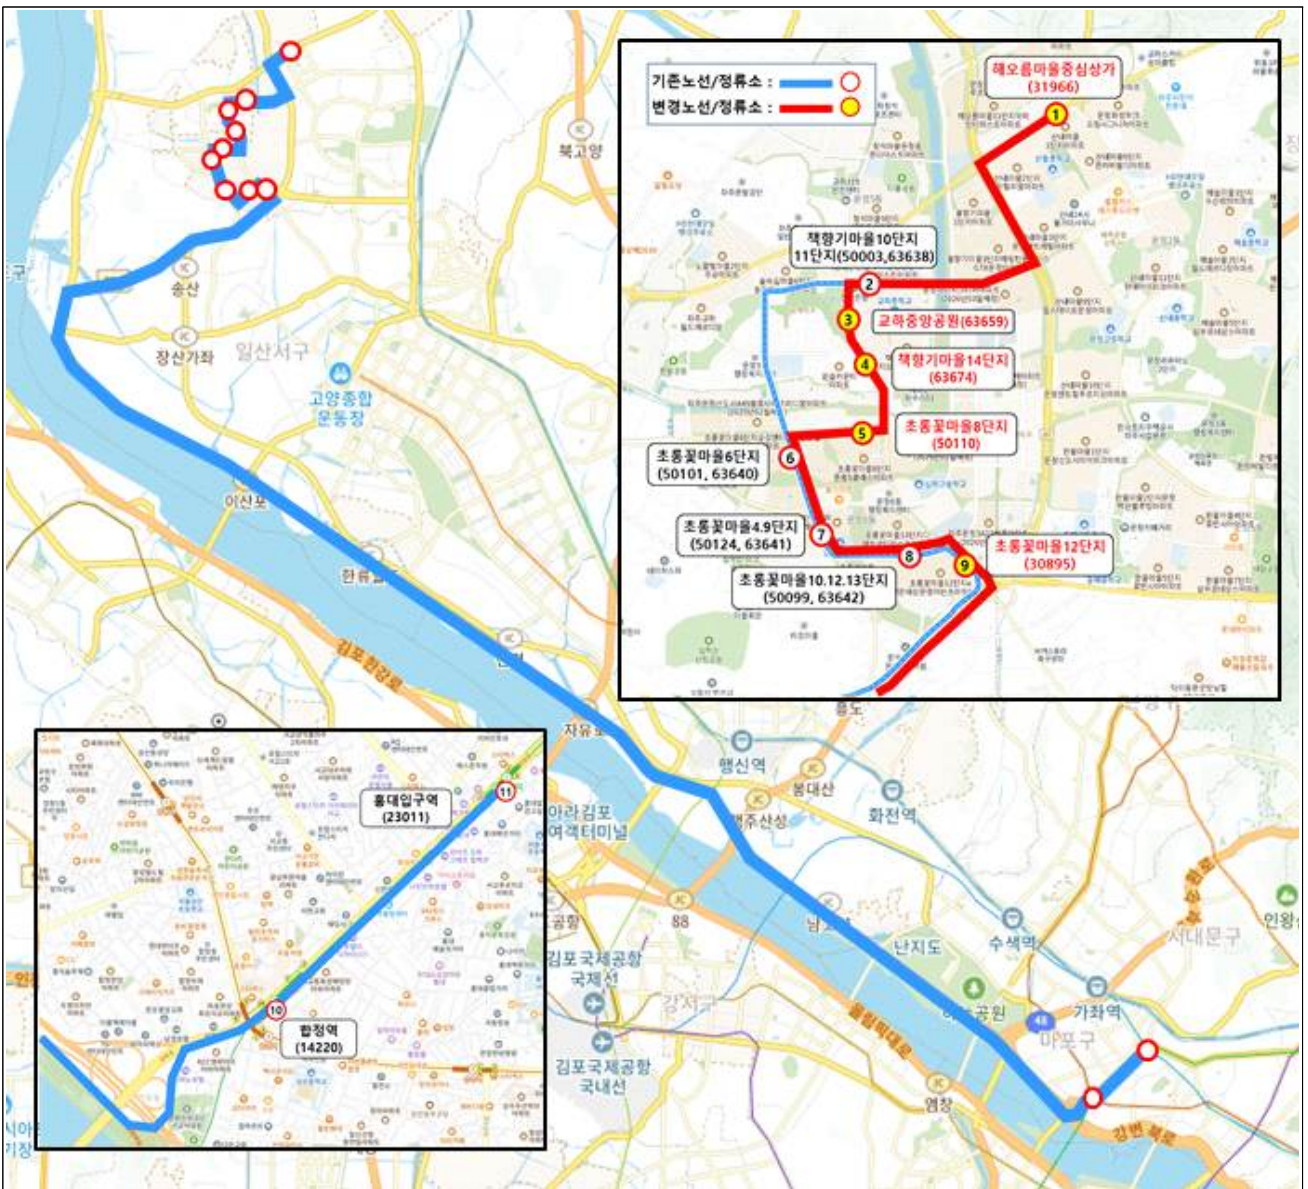

2 서울04번(고양 원흥~가양역)

□ 운행계통 및 노선도

노선번호	요일	기종점	인가 대수	운행 대수	예비 대수	정상 대수	단축 대수	예비 투입	운행 시간	운행 거리	대당회수		총운행 횟수	배차간격		첫차 막차
											정상	단축		최소	최대	
서울04 (간선) 선진운수	평	고양시 화정역 ~ DMC역	4	3	1	3	0	1	60	13km	1.0	0.0	4	15	20	06:30 07:15
	토			-	-	-	-	-	-		-	-		-	-	
	공			-	-	-	-	-	-		-	-		-	-	

※ 고양시 정류소 추가정차




3 서울05번(양주 옥정~도봉산역)

□ 운행계통 및 노선도

노선번호	요일	기종점	인가 대수	운행 대수	예비 대수	정상 대수	단축 대수	예비 투입	운행 시간	운행 거리	대당회수		총운행 횟수	배차간격		첫차 막차
											정상	단축		최소	최대	
서울05 (간선) 서울교통 네트워크	평	양주시 옥정신도시 ~ 도봉산역	4	4	0	4	0	0	50	21km	1.0	0.0	4	15	20	06:30 07:15
	토			-	-	-	-	-	-		-	-		-	-	
	공			-	-	-	-	-	-		-	-		-	-	

※ 양주시 정류소 추가정차

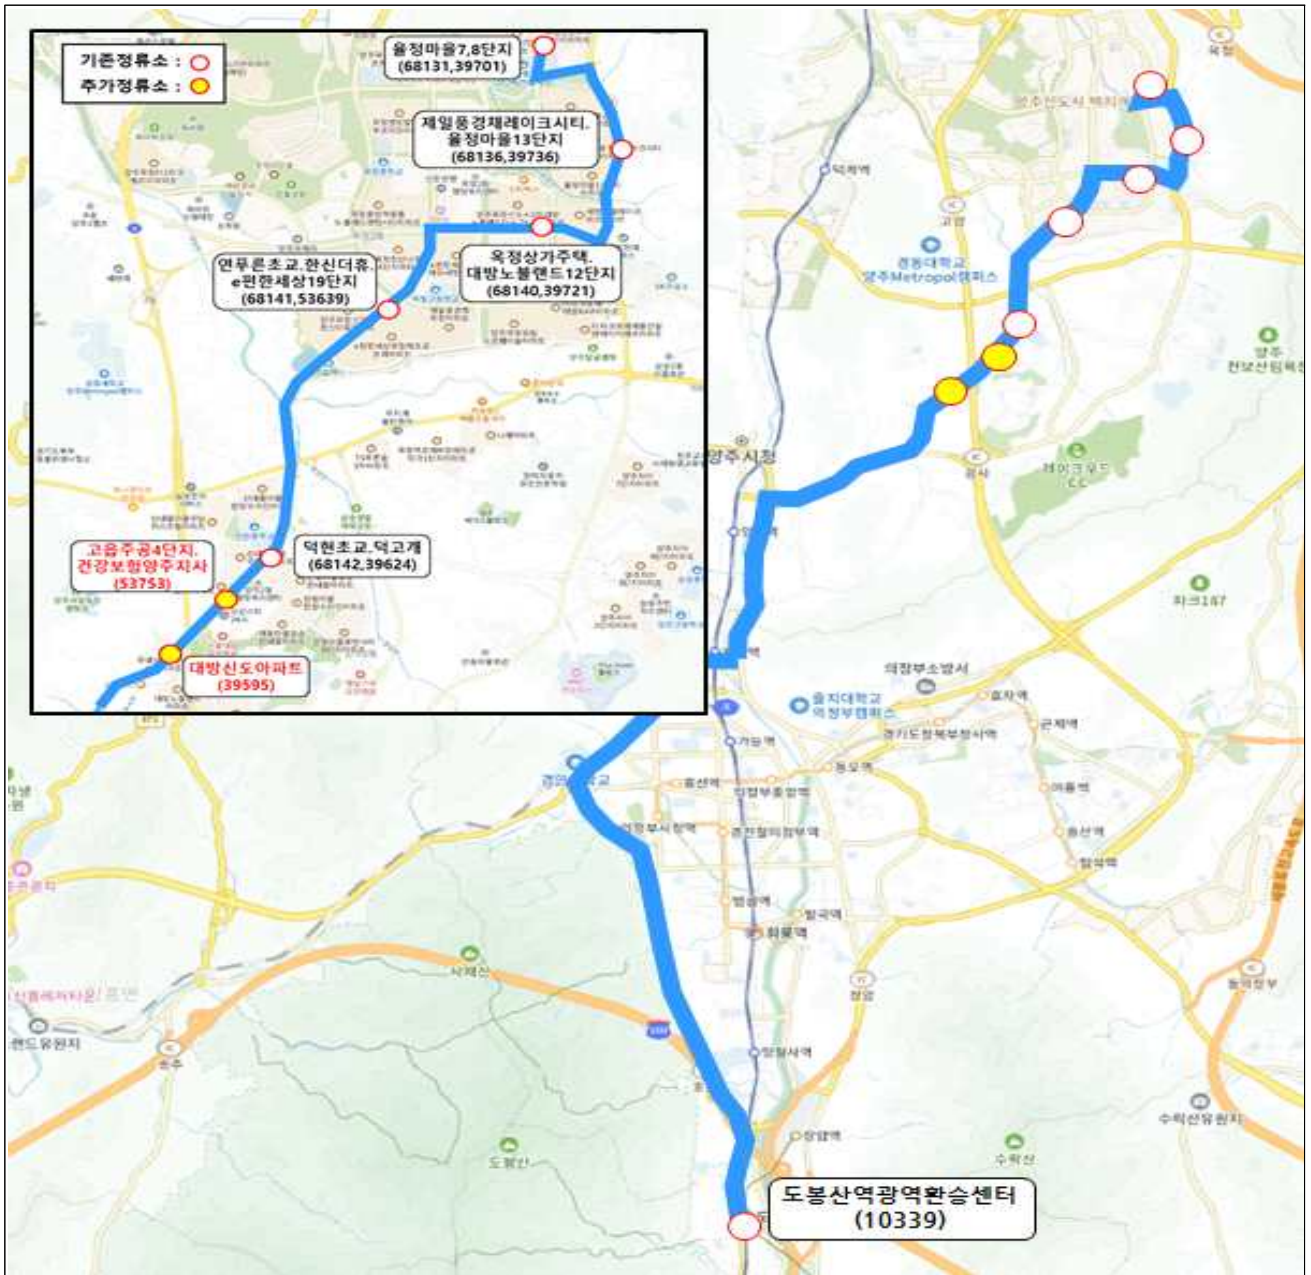

4 서울06번(광주 능평~강남역)

□ 운행계통 및 노선도

노선번호	요일	기종점	인가 대수	운행 대수	예비 대수	정상 대수	단축 대수	예비 투입	운행 시간	운행 거리	대당회수		총운행 횟수	배차간격		첫차 막차	
											정상	단축		최소	최대		
서울06 (광역) 남성버스	평	강남역 ~ 광주시 능평동	3	0	3	0	0	3	100	33km	1.0	0.0	3	20	25	07:10 07:50	
	토			-	-	-	-	-	-		-	-		-	-		-
	공			-	-	-	-	-	-		-	-		-	-		-

※ 광주시 정류소 추가정차, 운행시간대 변경

