

**붙임 3**

**시내버스 5511번 임시우회 운행계통 및 노선도**

구분	노선 번호	기종점	요일	인가 대수	운행 대수	예비 대수	정상 대수	단축 대수	대당횟수		인가 거리	운행 시간	총운행 횟수	배차간격		첫차	막차
									정상	단축				최소	최대		
현행	5511	신림2동 차고지 ~ 중앙대학교	평	16	15	1	15	0	8.0	0.0	25.1	115	120	8	11	5:30	23:30
			토	16	11	1	11	0	8.0	0.0				11	14		
			공	16	9	1	9	0	8.0	0.0				13	16		
변경	5511	신림2동 차고지 ~ 중앙대학교	평	16	15	1	15	0	8.0	0.0	25.4	115	120	8	11	5:30	23:30
			토	16	11	1	11	0	8.0	0.0				11	14		
			공	16	9	1	9	0	8.0	0.0				13	16		



# 5511 노선 임시우회 안내문


## ○ 변경노선(U자 회차)

- 유전공학연구소.반도체공동연구소 [21289] → 제2공학관 [신설] → 건설환경종합연구소앞 [신설] → 신소재 [신설] → 공대입구 [21292]

## ○ 변경 임시우회노선(8자 회차)

- 유전공학연구소.반도체공동연구소 [21289] → 에너지자원연구소 [21290] → 신소재 [21274] → 건설환경종합연구소앞 [21341] → 제2공학관 [21340] → 유희진학술정보관.제1공학관 [21276] → 에너지자원연구소 [21290] → 공대입구 [21292]

## ○ 지도 참고자료

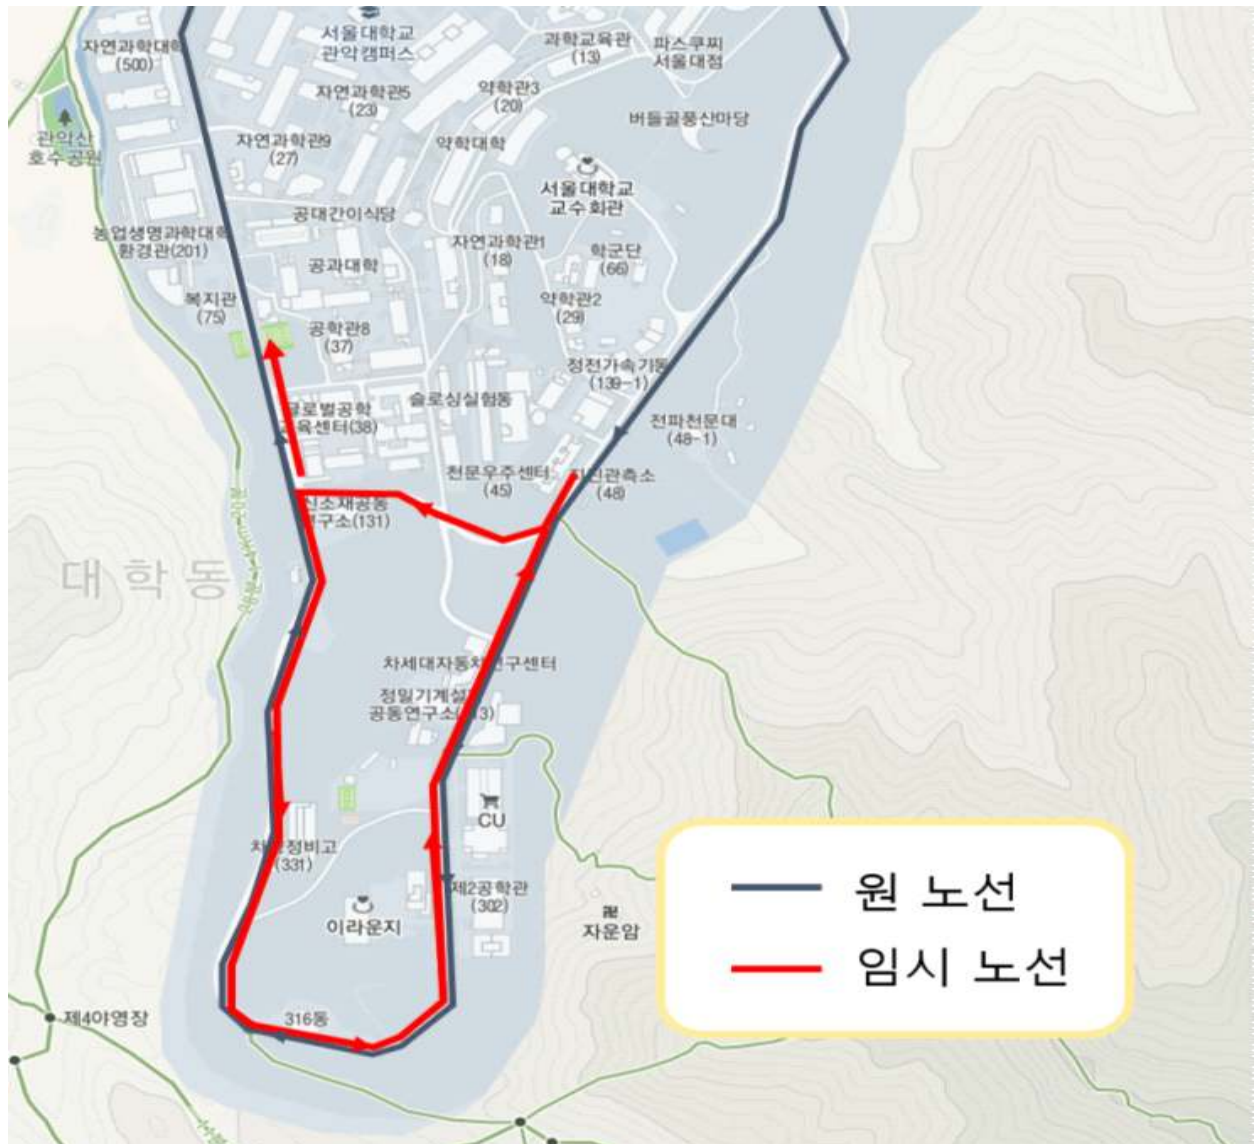

- 임시 노선 표기 외 구간 원 노선과 동일