


# 조성계획도(기정)

## 서울숲근린공원



구분	기호	부호	시설면적	비고
계			92,377	
기본시설	소계		45,560	
	도포		38,120	
공원시설	가	5,089	서울숲광장	
	나	2,351	그외 광장	
조경시설	소계	13,270		
	마	-	장식화단	
	바	762	바닥분수	
	사	1,471	거울연못	
	자	9,801	수목연못	
유치시설	소계	2,630		
	차	1,307	슬록놀이터	
운동시설	가	791	활강놀이터	
	나	532	볼놀이터	
	소계	14,319		
	다	5,915	축구장	
	라	2,251	테니스장	
교양시설	가	1,478	배드민턴장	
	나	838	체력단련장	
	다	876	농구장	
	라	2,422	스케이트링크	
	마	539	계이트볼장	
휴양시설	소계	1,546		
	바	594	야외샤워시설	
	사	487	차량주차	
	자	465	야외스탠드	
	소계	5,613		
편익시설	가	459	수변쉼터	
	나	734	가족야외교과	
	다	886	슬록의 빌터	
	라	371	야외스탠드형쉼터	
	마	160	편의시설(휴게용)	
	소계	1,504	경관형휴게공간	
	가	547	차량미세	
	나	160	운동시설휴게공간	
	다	-	가족야외쉼터(반형)	
	라	289	가족야외쉼터(사각)	
소계	503	편의시설(휴게)		
관리시설	소계	7,971		
	보	678	공명주차장	
	소	5,960	공명주차장	
	1	410	공명주차장	
	2	195	공명주차장(레스토랑)	
	3	248	화장실	
	4	150	자연기대여소	
5	330	화장실		
녹지및기타	소계	1,468		
	가	1,080	방문자센터/관리사무소	
나	388	습지생태관측소		
소계	요	139,511		

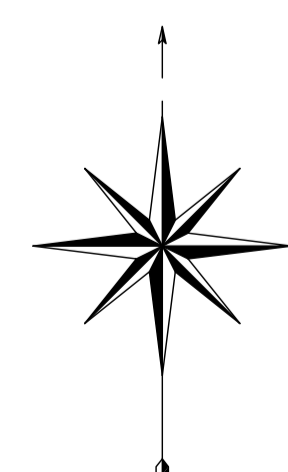

SCALE : 1/2200




# 조성계획도(변경)

## 서울숲근린공원



구분	기호	부호	시설면적	비고
계			92,429	
기			45,417	
본			38,120	
도			5,089	
로			2,208	
광				서울숲광장
장				
조경시설			13,270	
소			7,971	
보			678	공원주차장
소			5,960	공원주차장
1			410	공원주차장(캐스트형)
2			195	공원주차장(캐스트형)
3			248	화장실
4			150	자전거대여소
7			330	화장실
관리시설			1,663	
5			1,275	방문자센터/관리사무
6			388	입자생태물관리무
녹지및기타			139,459	

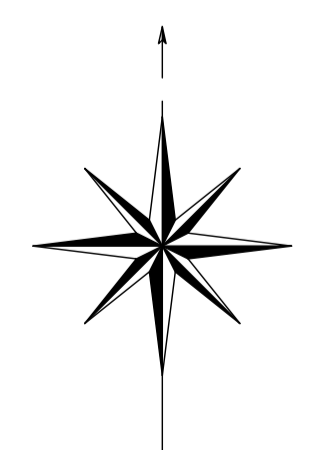


SCALE : 1/2200



# 부분 조성계획도(기정)


## 서울숲근린공원

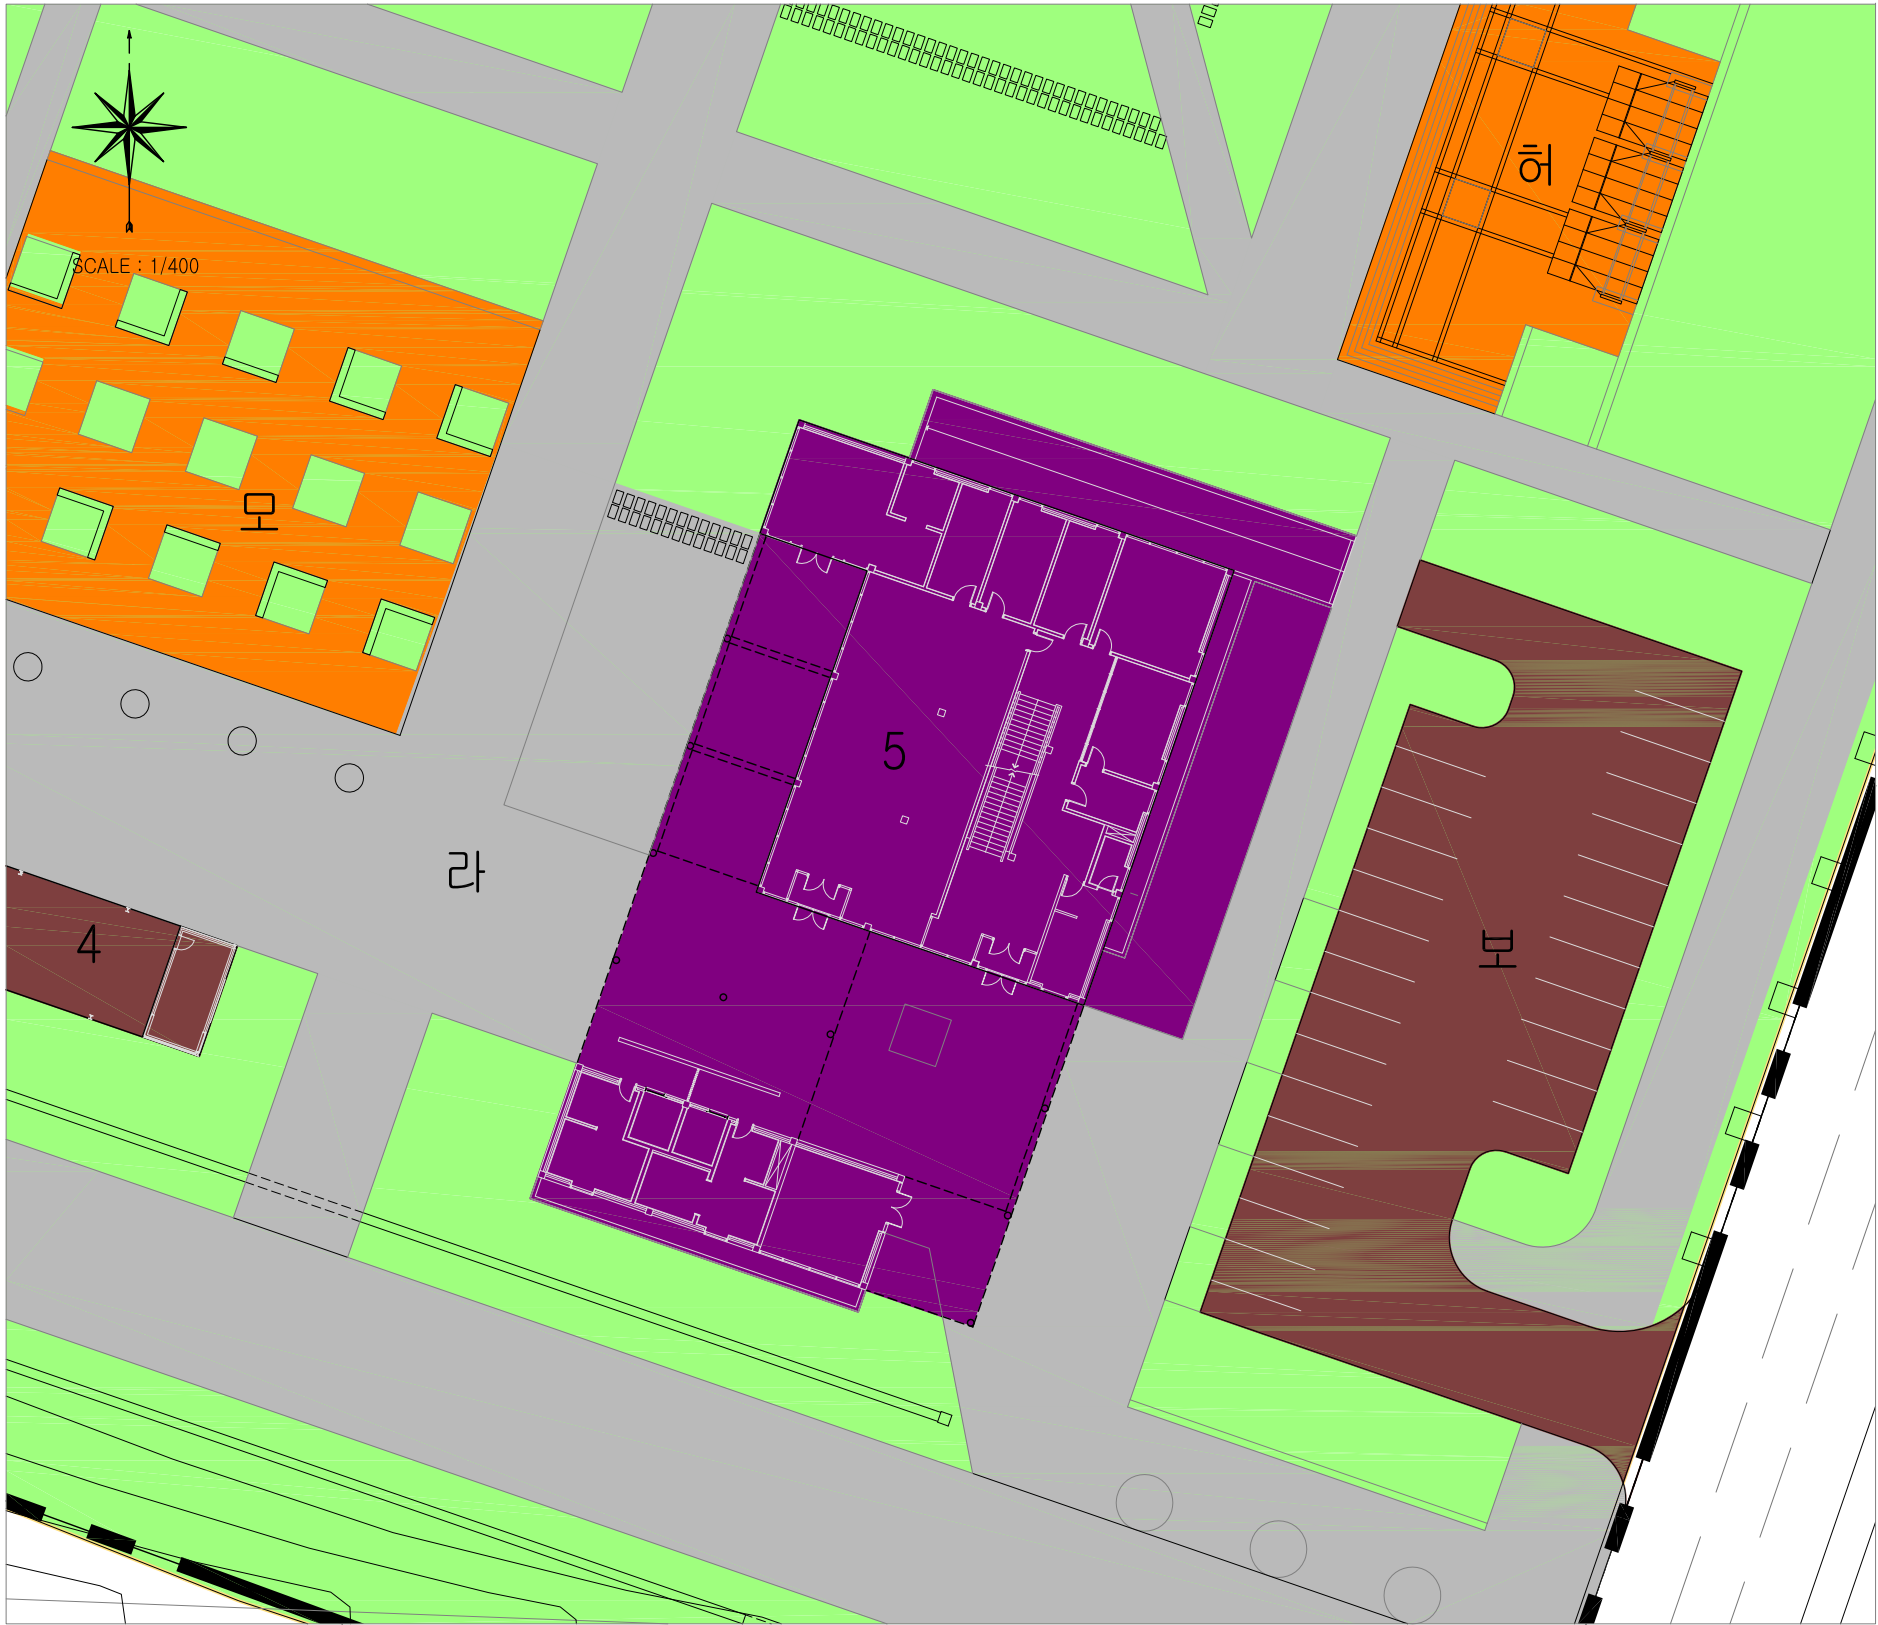

구분	기호	부호	시설면적	비고
계			92,377	
기본시설	-	소계	45,560	
		도로	38,120	
		광장	2,351	서울숲광장 그외 광장
휴양시설	■	소계	5,613	
		저	459	수변쉼터
		처	734	가족마당파고라
		커	886	숲속의 빈터
		터	371	아외스탠드연쉼터
		퍼	160	열리아뜰리에휴식터
		하	1,504	광장연휴게공간
		고	547	지킴이숲
		노	160	운동시설휴게공간
		도	-	가족마당쉼터(원형)
		로	289	가족마당쉼터(사각)
		모	503	관리사무실쉼터
		편의시설	■	소계
보	678			공원주차장
소	5,960			광장주차장
1	410			공원레스토랑
2	195			공원화장실(레스토랑)
3	248			화장실
4	150			자전거대여소
7	330			화장실
관리시설	■	소계	1,468	
		5	1,080	방문자센터/관리사무소
		6	388	습지생태원관리소
녹지및기타	■	오	139,511	

# 부분 조성계획도(변경)

## 서울숲근린공원

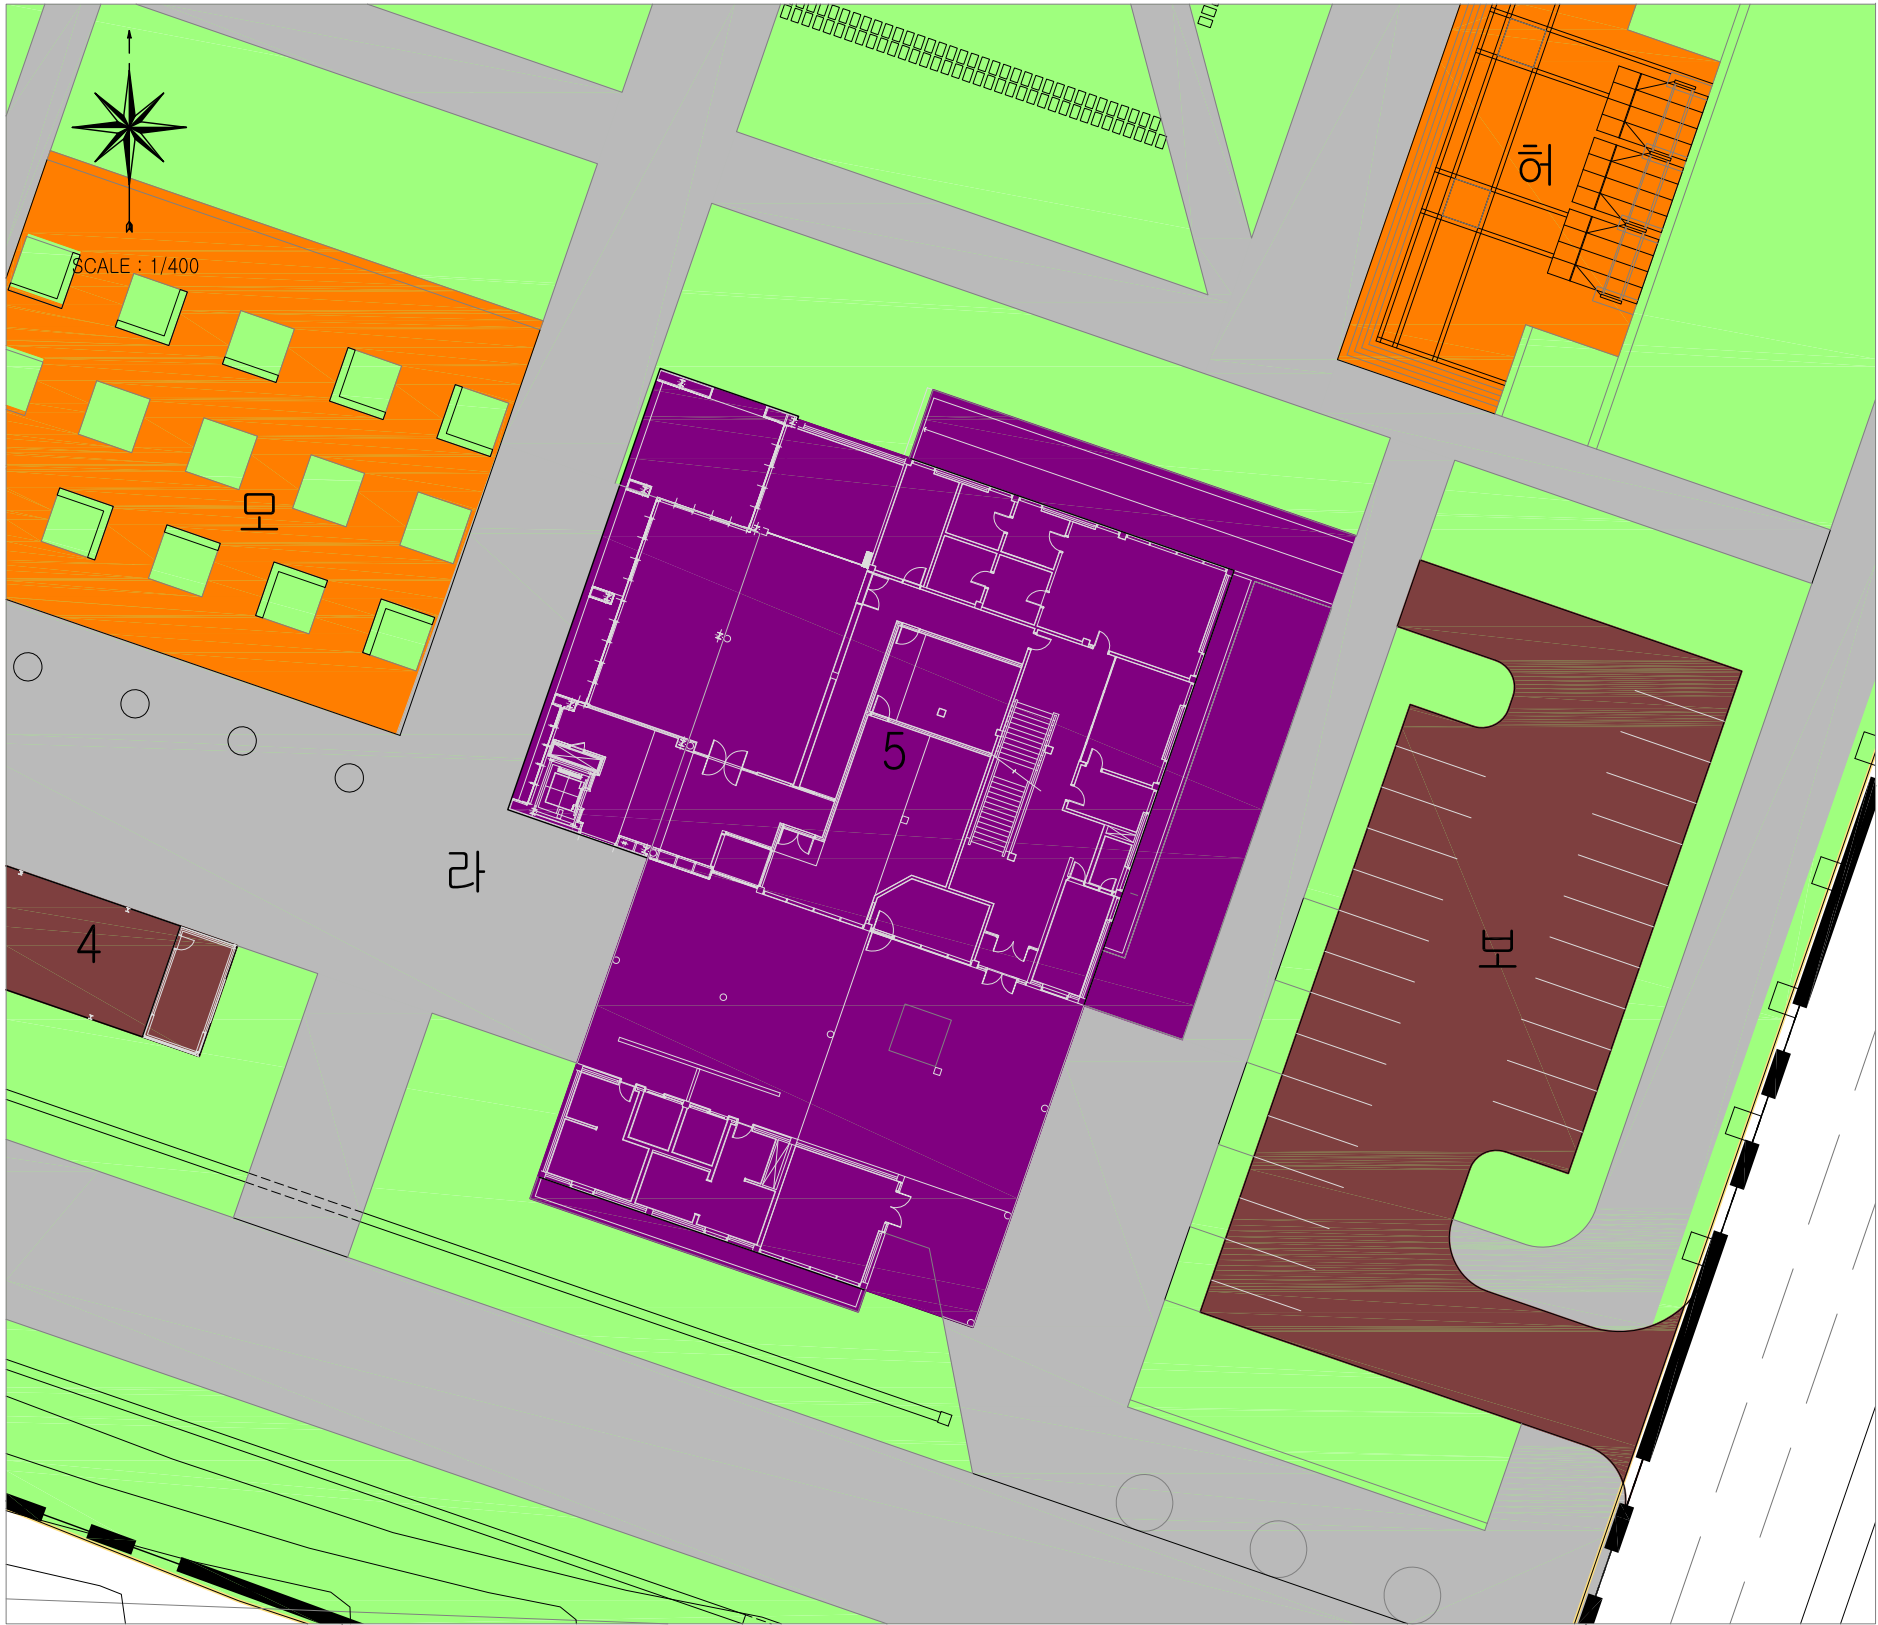

구분	기호	부호	비고	
계			92,429	
기본시설	소계		45,417	
		도로	38,120	
		광장	2,208	
휴양시설	가	소계	5,613	
		저	459	수변쉼터
		처	734	가족마당파고라
		커	886	숲속의 빈터
		터	371	아외스탠드연쉼터
		퍼	160	열리아뜰리에휴식터
		허	1,504	광장연휴게공간
		고	547	지킴이숲
		노	160	운동시설휴게공간
		도	-	가족마당쉼터(원형)
		로	289	가족마당쉼터(사각)
		모	503	관리사무실쉼터
		편익시설	소	소계
보	678			공원주차장
1	410			공원레스토랑
2	195			공원화장실(레스토랑)
3	248			화장실
4	150			자전거대여소
7	330			화장실
소계	1,663			
관리시설	5	5	1,275	방문자센터/관리사무소
		6	388	습지생태원관리소
녹지및기타	오		139,459	

구분	입안권자			결정권자	
	작성자	1차확인자	2차확인자	1차확인자	2차확인자
소속	동부공원여가센터	동부공원여가센터	동부공원여가센터	공원조성과	공원조성과
직위	주무관	팀장	과장	주무관	팀장
직명	시설6급	녹지6급	사무관	녹지7급	사무관
성명	고병준	호명욱	김달용	최경주	박미성
확인인	(인)	(인)	(인)	(인)	(인)