


□ 사업변경 대상구간 4 (정릉로 34길 5)

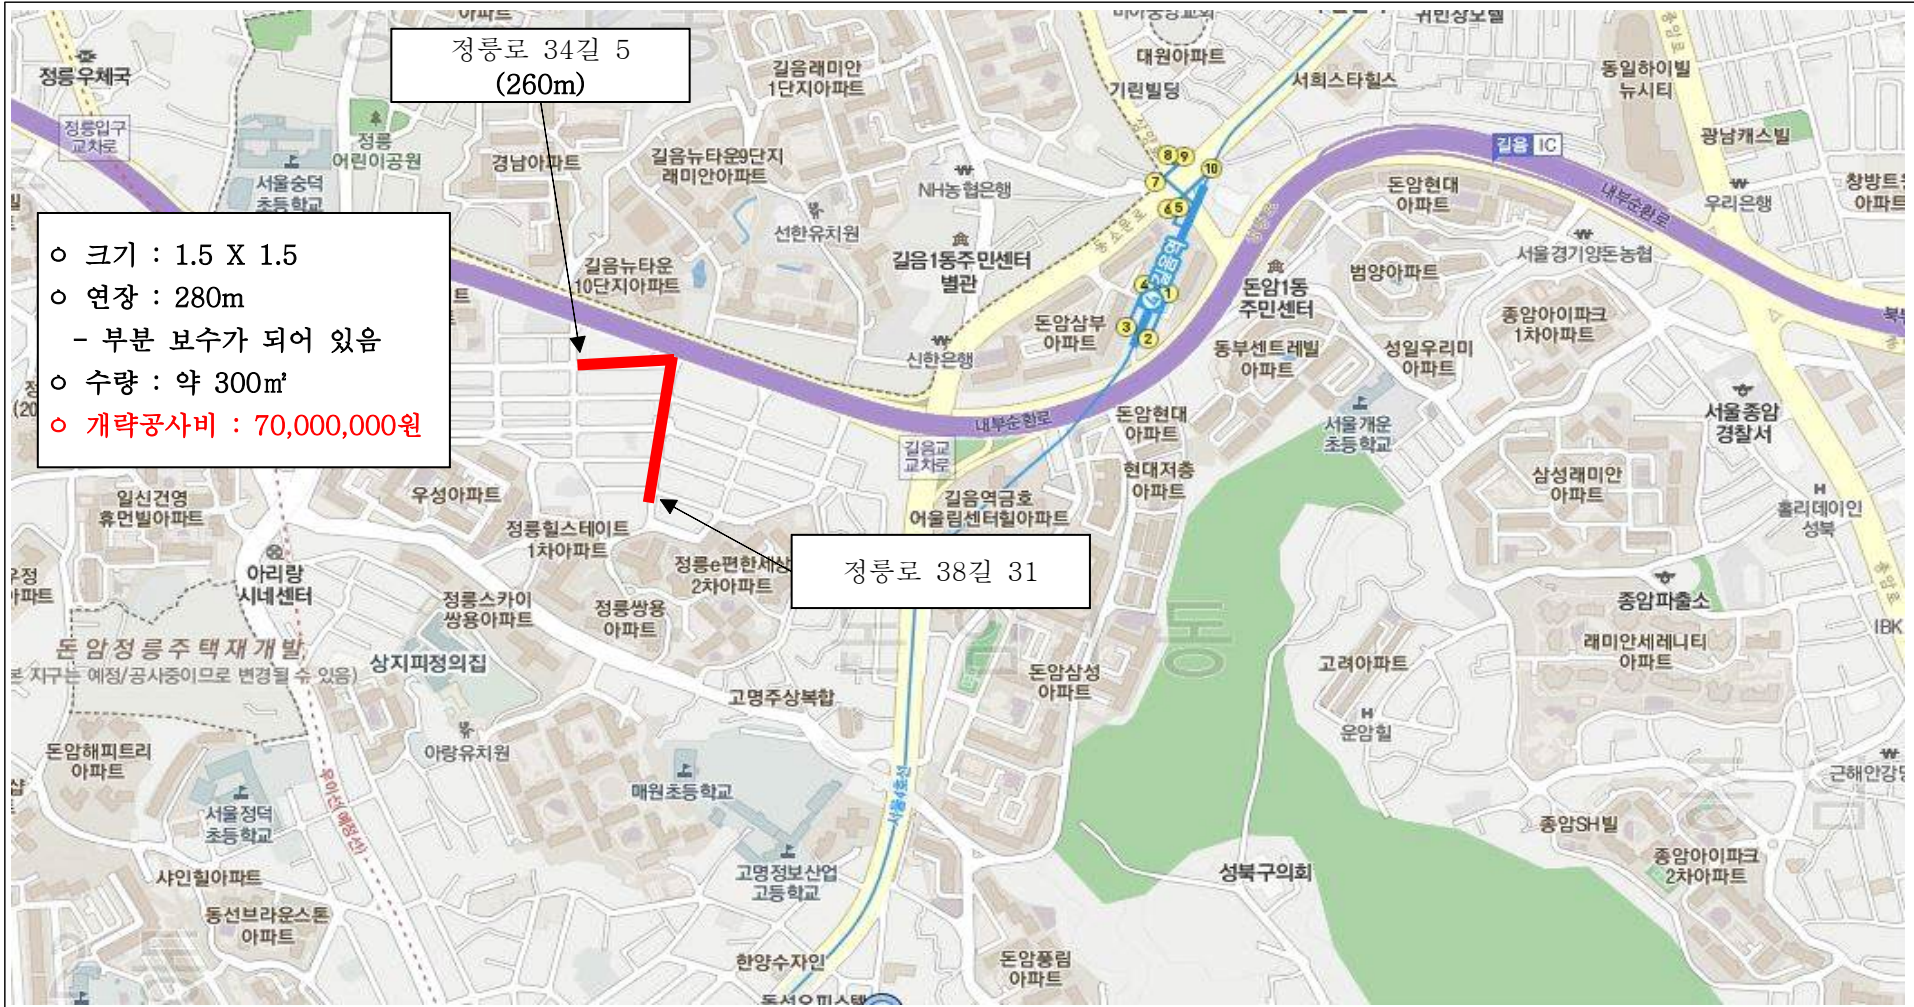

□ 구조물의 현황

위 치	규 격(B×H)	연장(m)	공사종류	비고
정릉로 34길 5~정릉로 38길 31	■ 1련X1.5X1.5	280	단면보수: 300㎡ 철근노출:	