


어린이보호구역 현황 및 개선안도


시설명

새솔어린이집 (서울시 서대문구 통일로 34길 19)

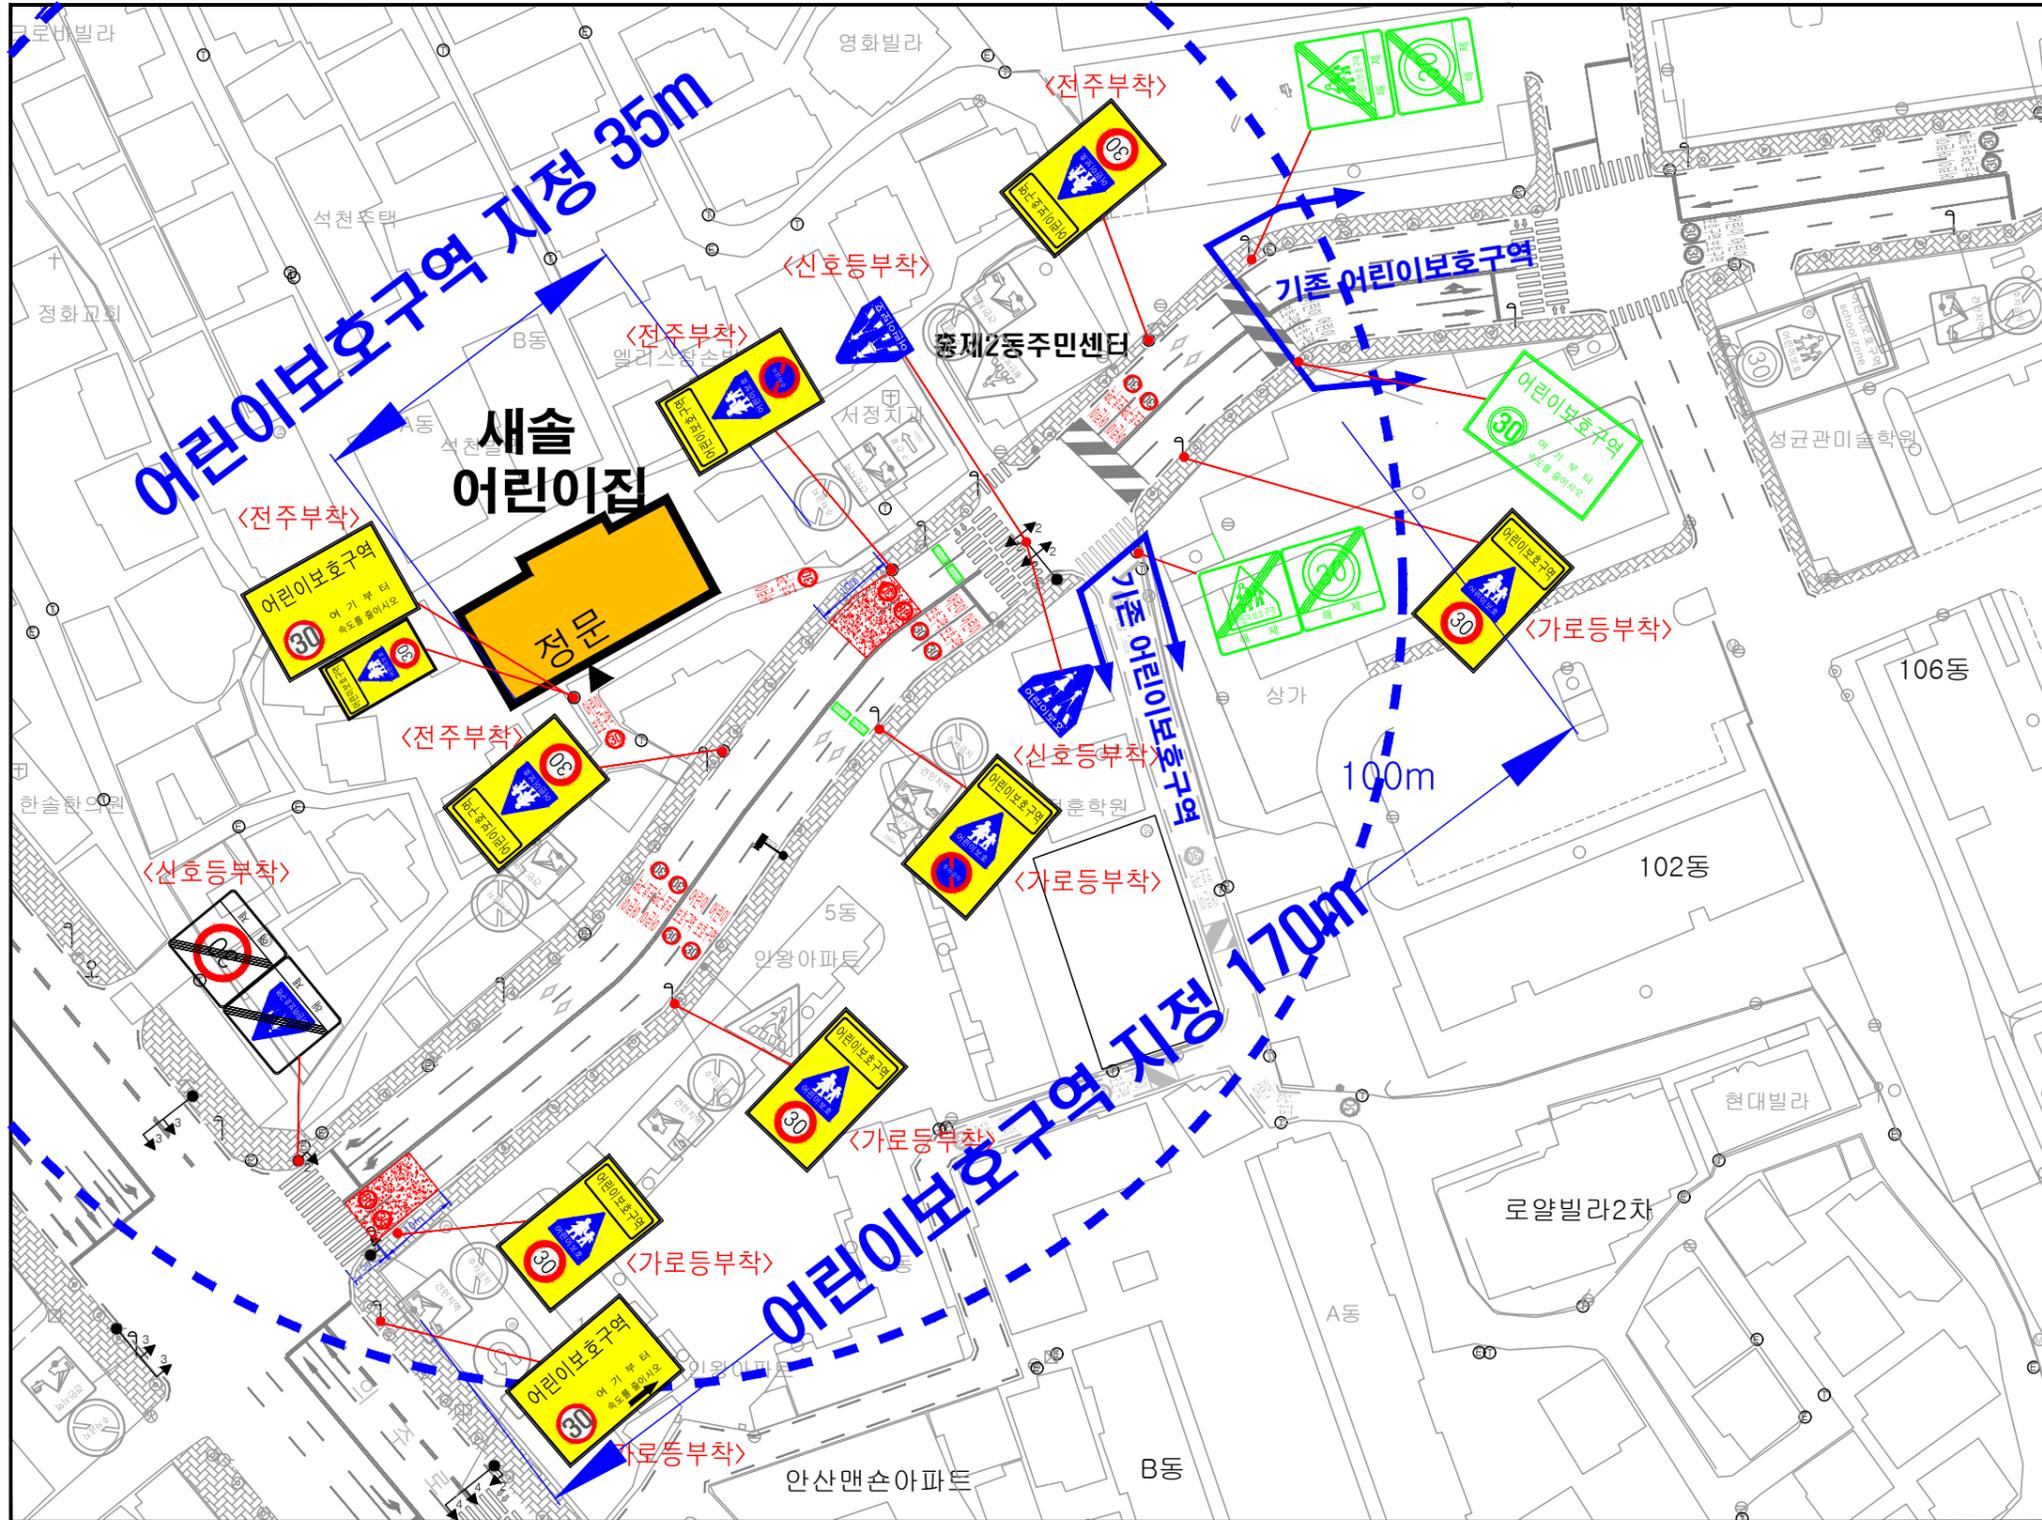

- 범례 -

구분	현황	검정색
	신설	빨강색
	이전	하늘색
	제거	초록색

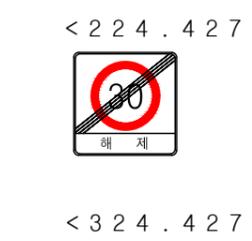

구분	현황	단위	수량				
			신설	이전	제거		
안	경보등	개소					
		신호등	개소				
		소계	개				
		전	어린이보호구역	132	개		
				129	개		
				218	개		
				219	개		
				224	개		
				227	개		
				322	개		
324	개						
326	개						
327	개						
표	어린이보호구역	403	개				
		418	개				
		427	개				
		428	개				
		429	개				
		<통합표지>					
		324	개				
		402	개				
		415	개				
		224	개				
지	어린이보호구역	227	개				
		324	개				
		427	개				
		218	개				
		428	개				
		219	개				
		428	개				
		324	개				
		226	개				
		324	개				
면	어린이보호구역	224	개				
		소계	개				
		518	개				
		표	어린이보호구역	519	개		
				520	개		
				521	개		
				523	개		
				532	개		
				536-536-3	개		
				510-514	개		
537-543	개						
소계	개						
과속방지막	개						
이미지킴프	개						
방호울타리	M						
보	㎡						