

서강대교 북단 외 2개소 승강기 설치 기본 및 실시설계 디자인 심의

(서강대교북단·양화대교북단·동호대교남단)

2019. 10.



서울특별시
한강사업본부

서울특별시 공공디자인 진흥위원회 심의의결조서

심의일시	2019. 10. 10. (목) 14:00 ~ 17:15		
안 건 명	서강대교 북단 외 2개소 승강기 설치		
심의대상	엘리베이터 3개소, 비상대단 3개소		
심의번호	10-5	심의결과	조건부 동의
의결내용	<p>1. 동호대교 남단에 설치되는 승강기와 계단의 대기공간은 별도 설치하는 지양하고 통합하여 설치하시기 바랍니다.</p> <p>2. 승강장과 계단의 바닥포장 색채는 무채색을 적용하시기 바랍니다.</p> <p>3. 기둥 주변으로 설치되는 점자블록은 설치기준에 맞추어 재검토하시기 바랍니다.</p> <p>- 본 위원회에서는 심의의 실효성 확보를 위하여 사후 모니터링을 강화하고 있으니, 조건부동의로 의결된 사항과 제시된 심의도서의 내용을 준수하여 사업을 진행하시기 바랍니다. 끝.</p>		


0. 지적사항 반영계획

<p>심의의결내용</p>	<p>1. 동호대교 남단에 설치되는 승강기와 계단의 대기공간은 별도 설치는 지양하고 통합하여 설치하시기 바랍니다.</p>
<p>반영사항</p>	<p>- 하부 그림과 같이 계단과 승강기 승강장을 통합하였습니다.</p>

변경 전



변경 후

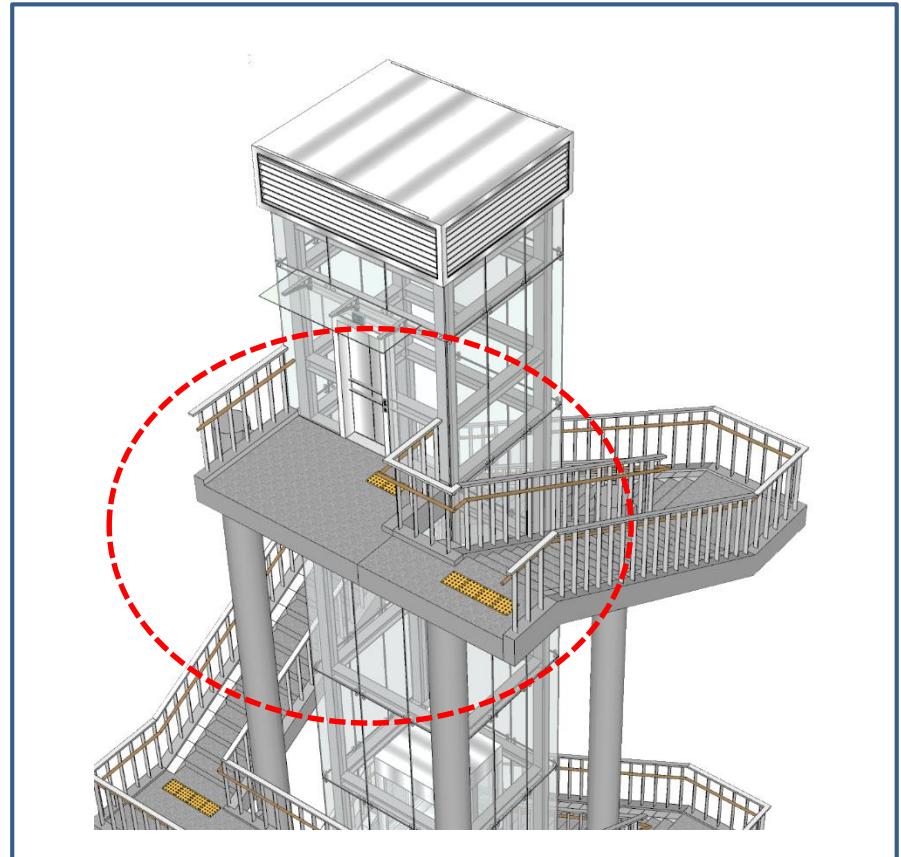


0. 지적사항 반영계획

<p>심의의결내용</p>	<p>2. 승강장과 계단의 바닥포장 색채는 무채색을 적용하시기 바랍니다.</p>
<p>반영사항</p>	<p>- 계단 바닥포장색채와 승강장의 색채를 무채색인 기와 진회색을 적용하였습니다.</p>

서강대교 변경 전




서강대교 변경 후

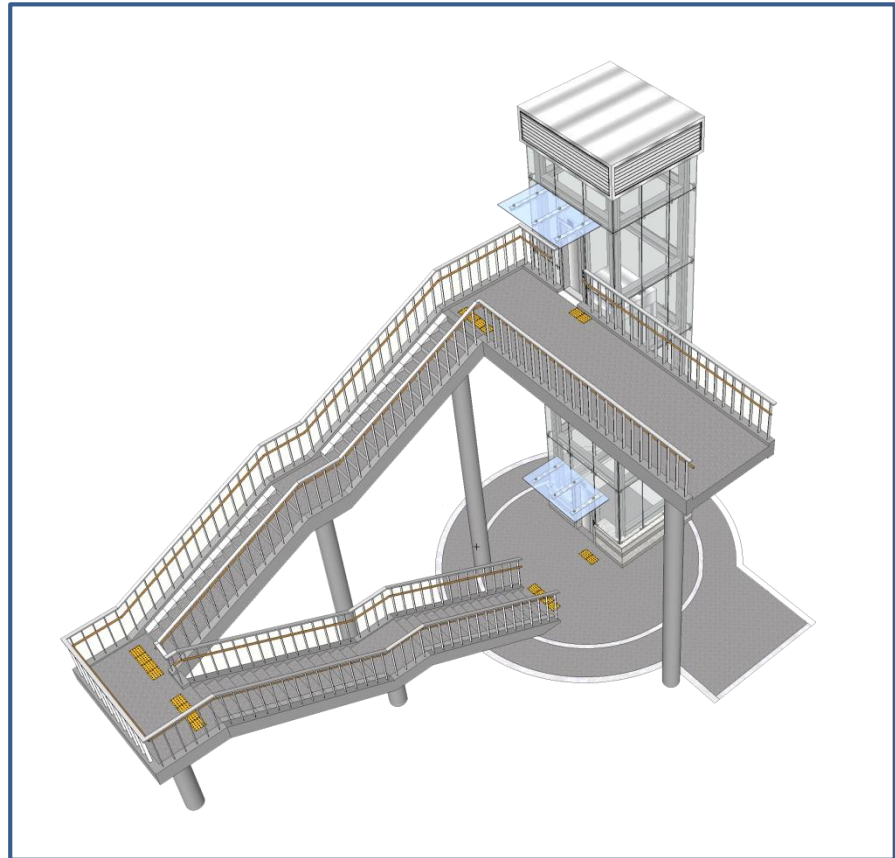


0. 지적사항 반영계획

<p>심의의결내용</p>	<p>2. 승강장과 계단의 바닥포장 색채는 무채색을 적용하시기 바랍니다.</p>
<p>반영사항</p>	<p>- 계단 바닥포장색채와 승강장의 색채를 무채색인 기와 진회색을 적용하였습니다.</p>

양화대교 변경 전

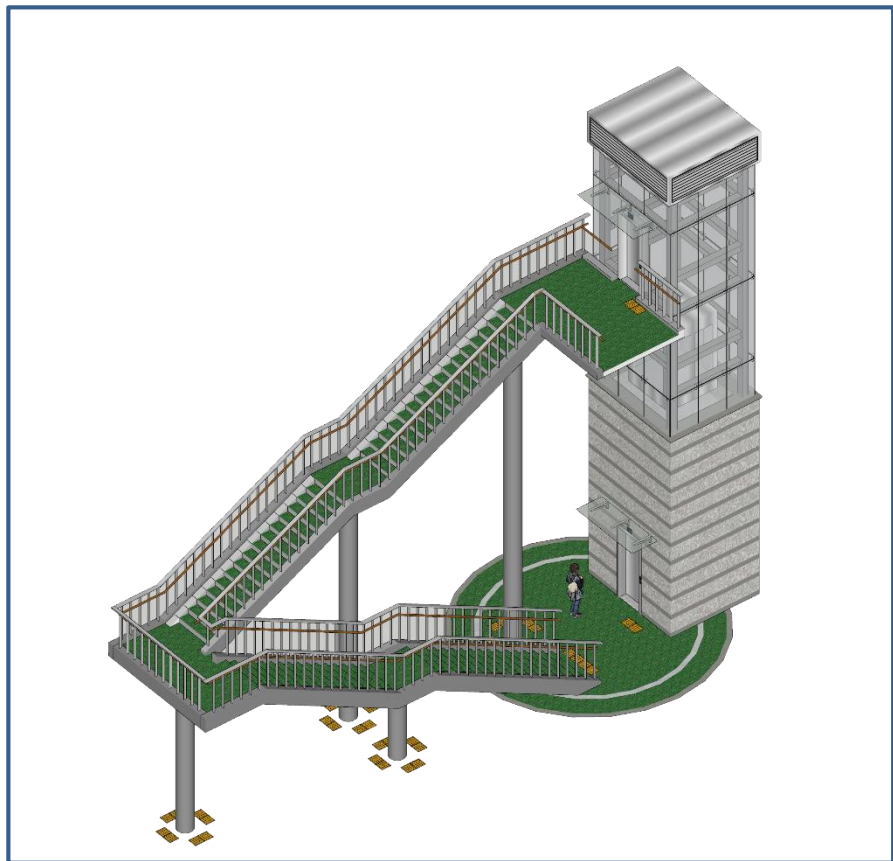

양화대교 변경 후

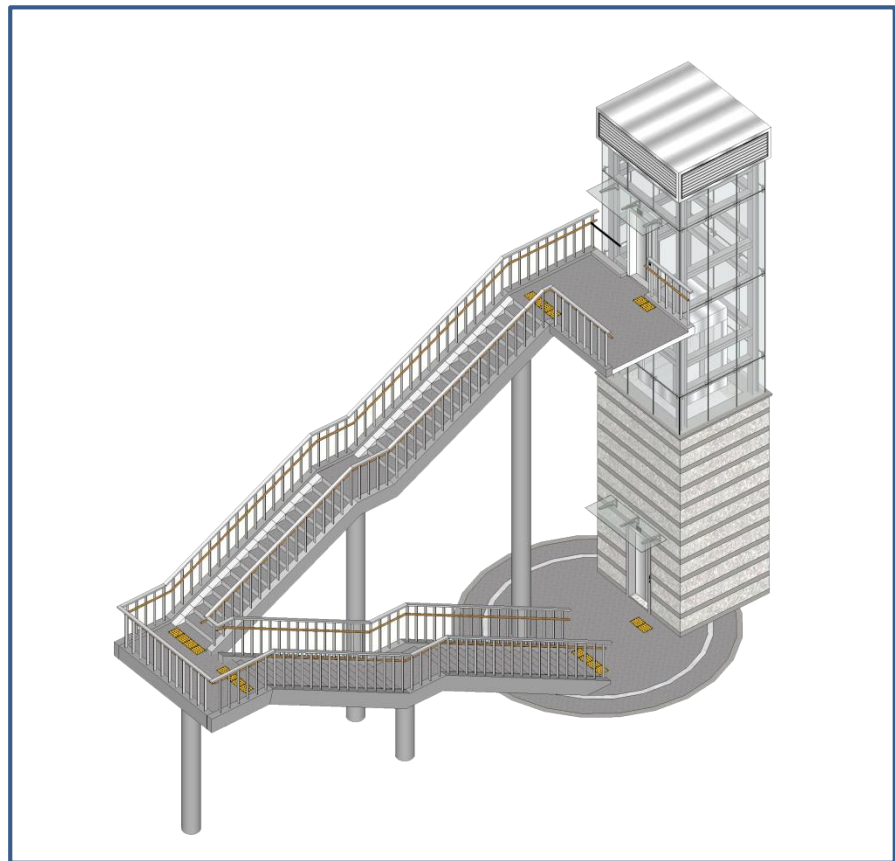


0. 지적사항 반영계획

<p>심의의결내용</p>	<p>3. 승강장과 계단의 바닥포장 색채는 무채색을 적용하시기 바랍니다.</p>
<p>반영사항</p>	<p>- 계단 바닥포장색채와 승강장의 색채를 무채색인 기와 진회색을 적용하였습니다.</p>

동호대교 변경 전



동호대교 변경 후

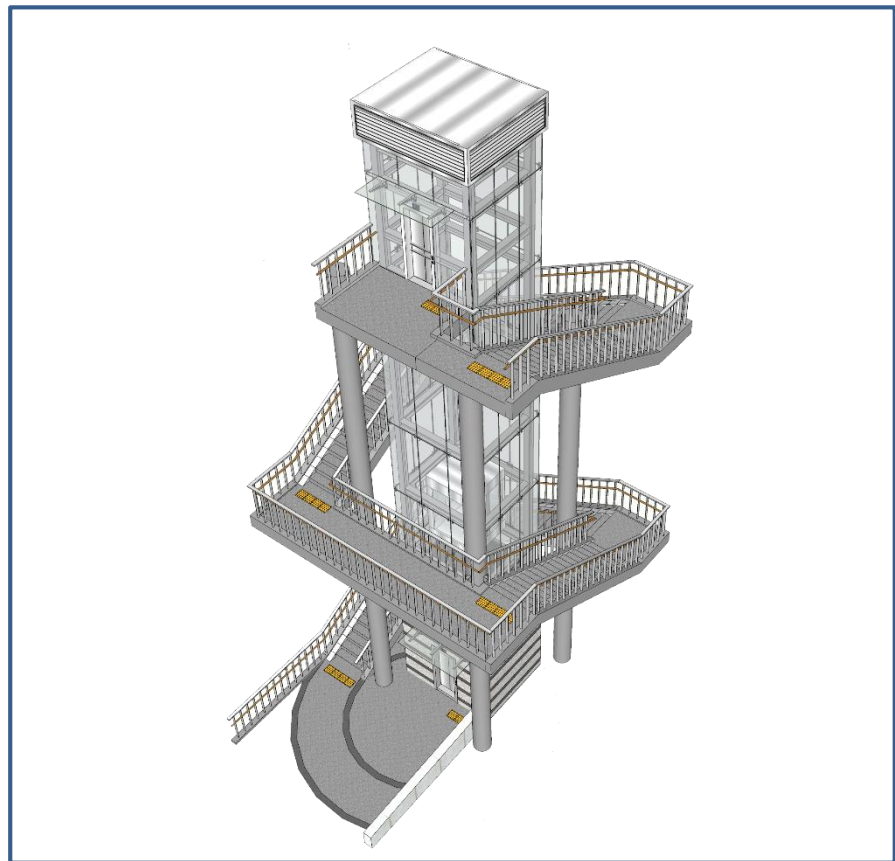


0. 지적사항 반영계획

<p>심의의결내용</p>	<p>3. 기둥 주변으로 설치되는 점자블록은 설치기준에 맞추어 재검토하시기 바랍니다.</p>
<p>반영사항</p>	<p>- 승강장 스위치 전면과 계단시작과 끝 지점에 30 cm 띄워 설치하였습니다.</p>

서강대교 변경 전




서강대교 변경 후

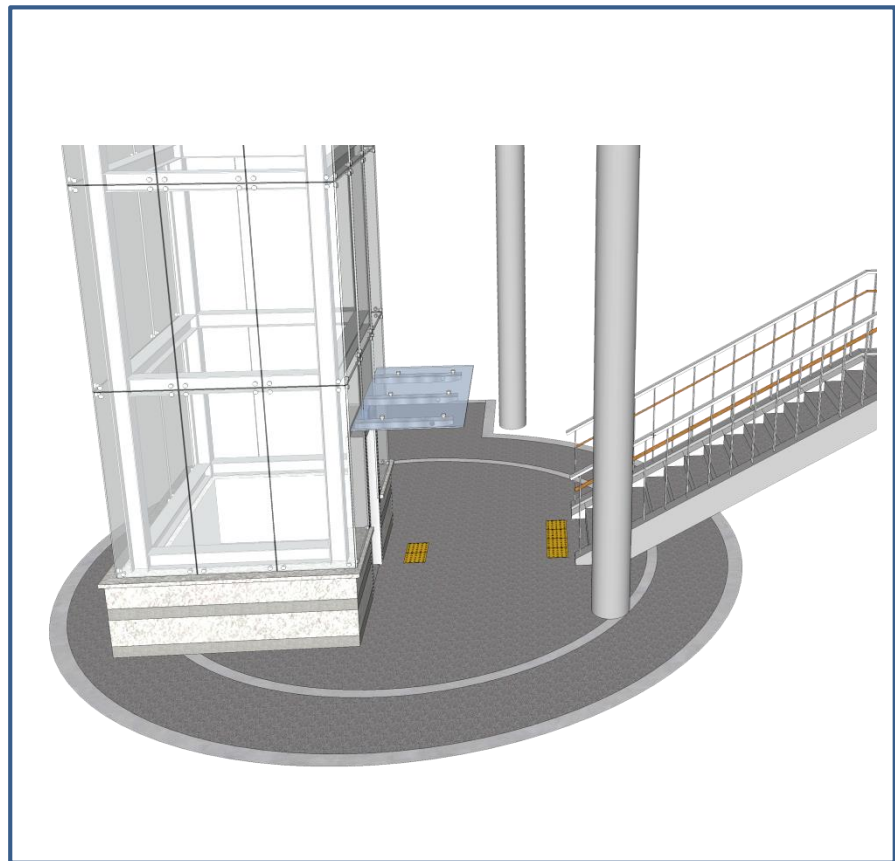


0. 지적사항 반영계획

심의의결내용	3. 기둥 주변으로 설치되는 점자블록은 설치기준에 맞추어 재검토하시기 바랍니다.
반영사항	- 승강장 스위치 전면과 계단시작과 끝 지점에 30 cm 띄워 설치하였습니다.

양화대교 변경 전

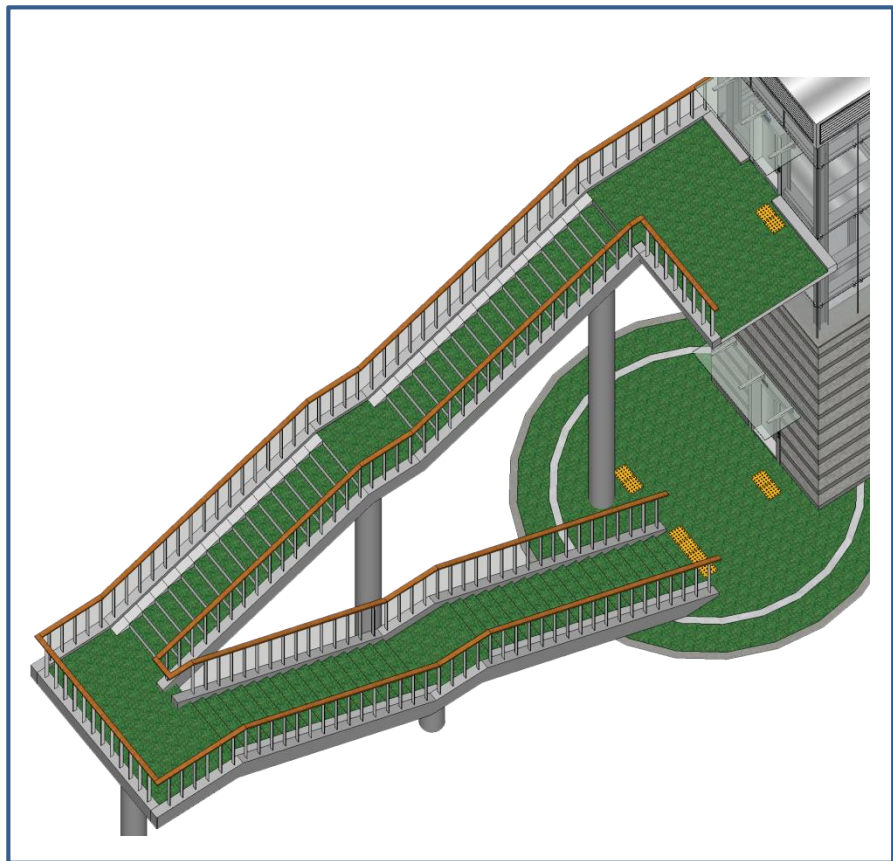

양화대교 변경 후

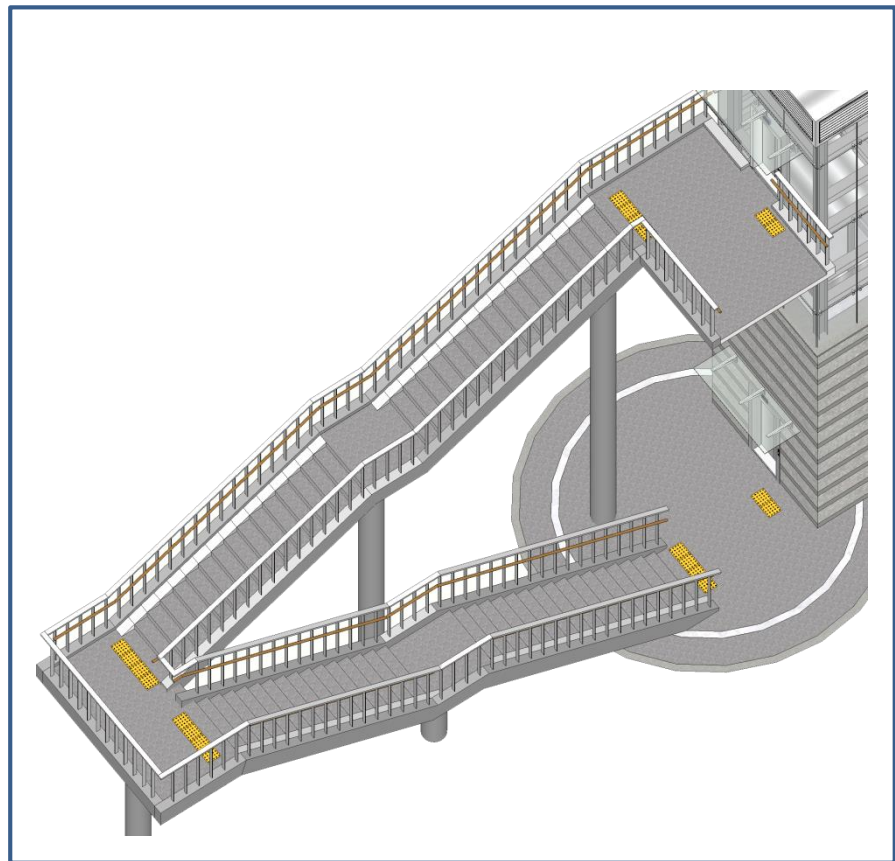

0. 지적사항 반영계획

<p>심의의결내용</p>	<p>3. 기둥 주변으로 설치되는 점자블록은 설치기준에 맞추어 재검토하시기 바랍니다.</p>
<p>반영사항</p>	<p>- 승강장 스위치 전면과 계단시작과 끝 지점에 30 cm 띄워 설치하였습니다.</p>

동호대교 변경 전



동호대교 변경 후

