


어린이보호구역


현황 및 개선안도

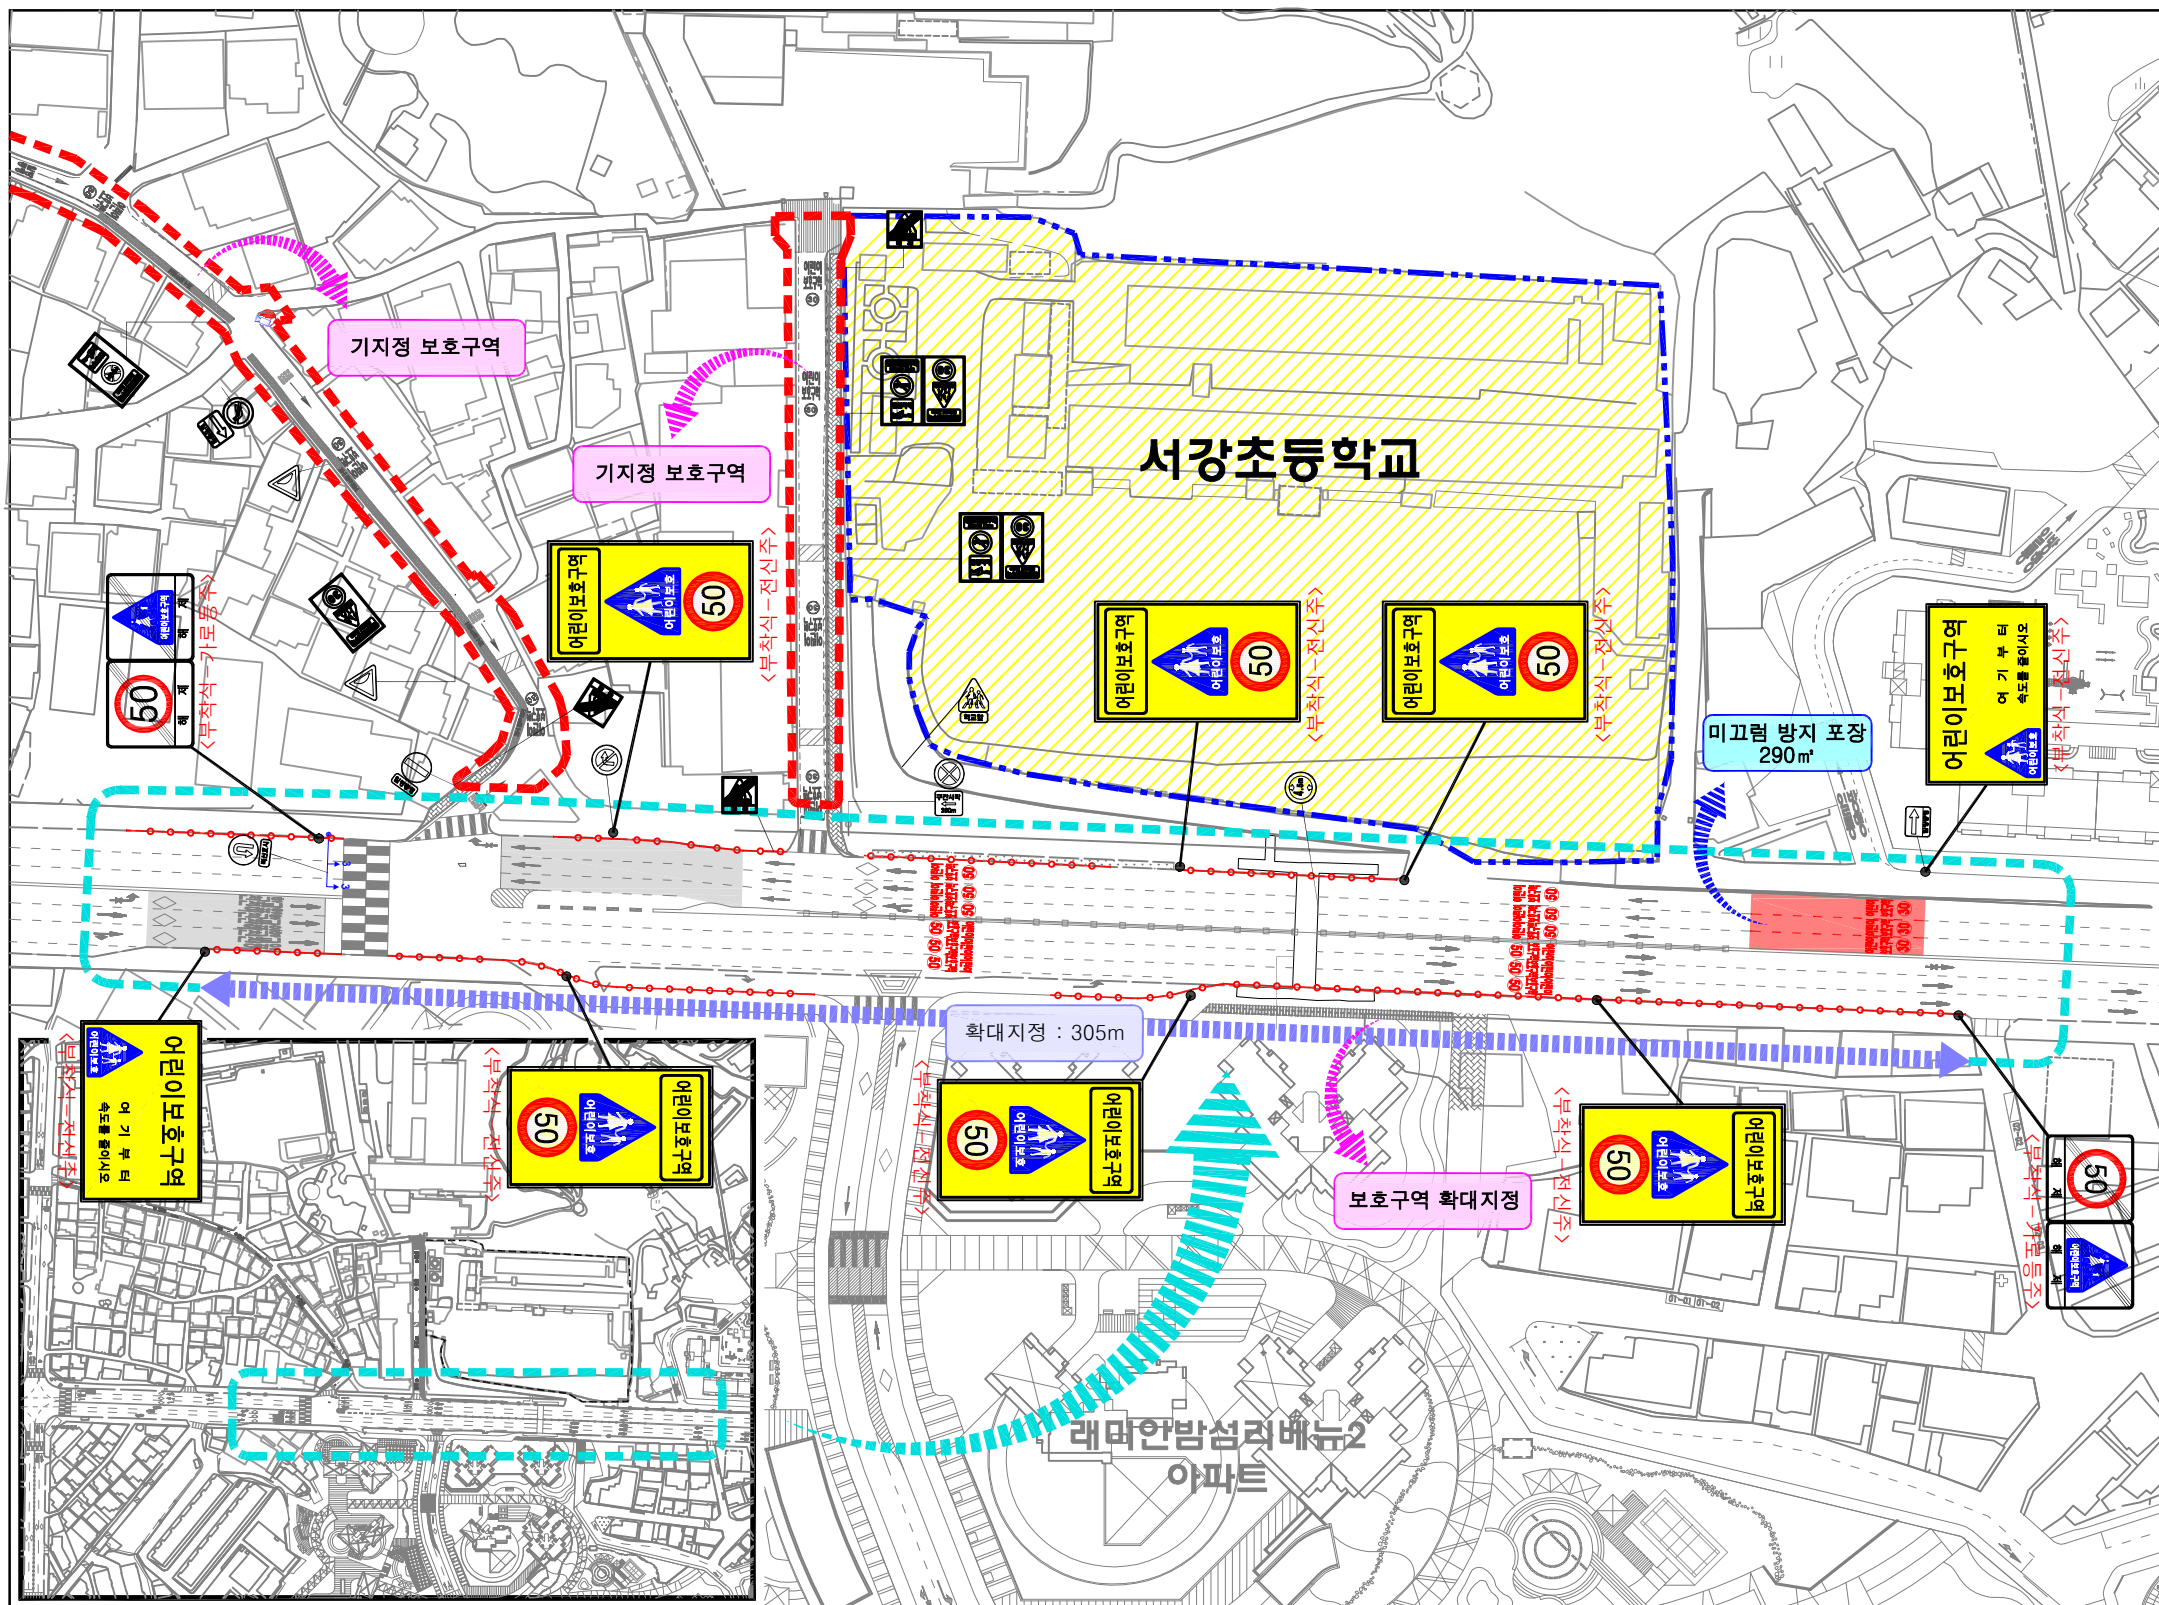

시설명 서강초등학교 (서울시 마포구 독막로 113)



구분	항목	단위	수량			
			신설	교체	제거	
구분	현황 - 검정색	신호등	개소			
	신설 - 빨강색	신호등	개소			
	교체 - 하늘색					
	제거 - 초록색					
안	표지	노면	<324.402.415>			
			어린이보호구역			
			132	개	-	-
			211	개		
			213	개		
			219	개		
			224	개		
			227	개		
			322	개		
			324	개		
			326	개		
			327	개		
			403	개		
			418	개		
			427	개		
노	면	표	<324.224>			
			어린이보호구역			
			50			
			<324.226>			
			어린이보호구역			
			50			
			<324.218>			
			어린이보호구역			
			50			
			<224.427>			
			50			
			<324.427>			
			50			
			어린이보호구역			
			50			
<518>						
<536>						
어린이보호구역						
50						
410						
290						
보도						

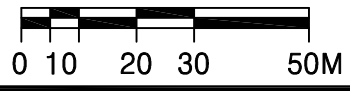

(현장조사일 : 2019년 05월)