



# 어린이보호구역


## 현황 및 개선안도

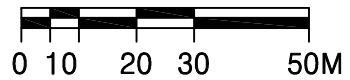

시설명 서강초등학교 (서울시 마포구 독막로 113)

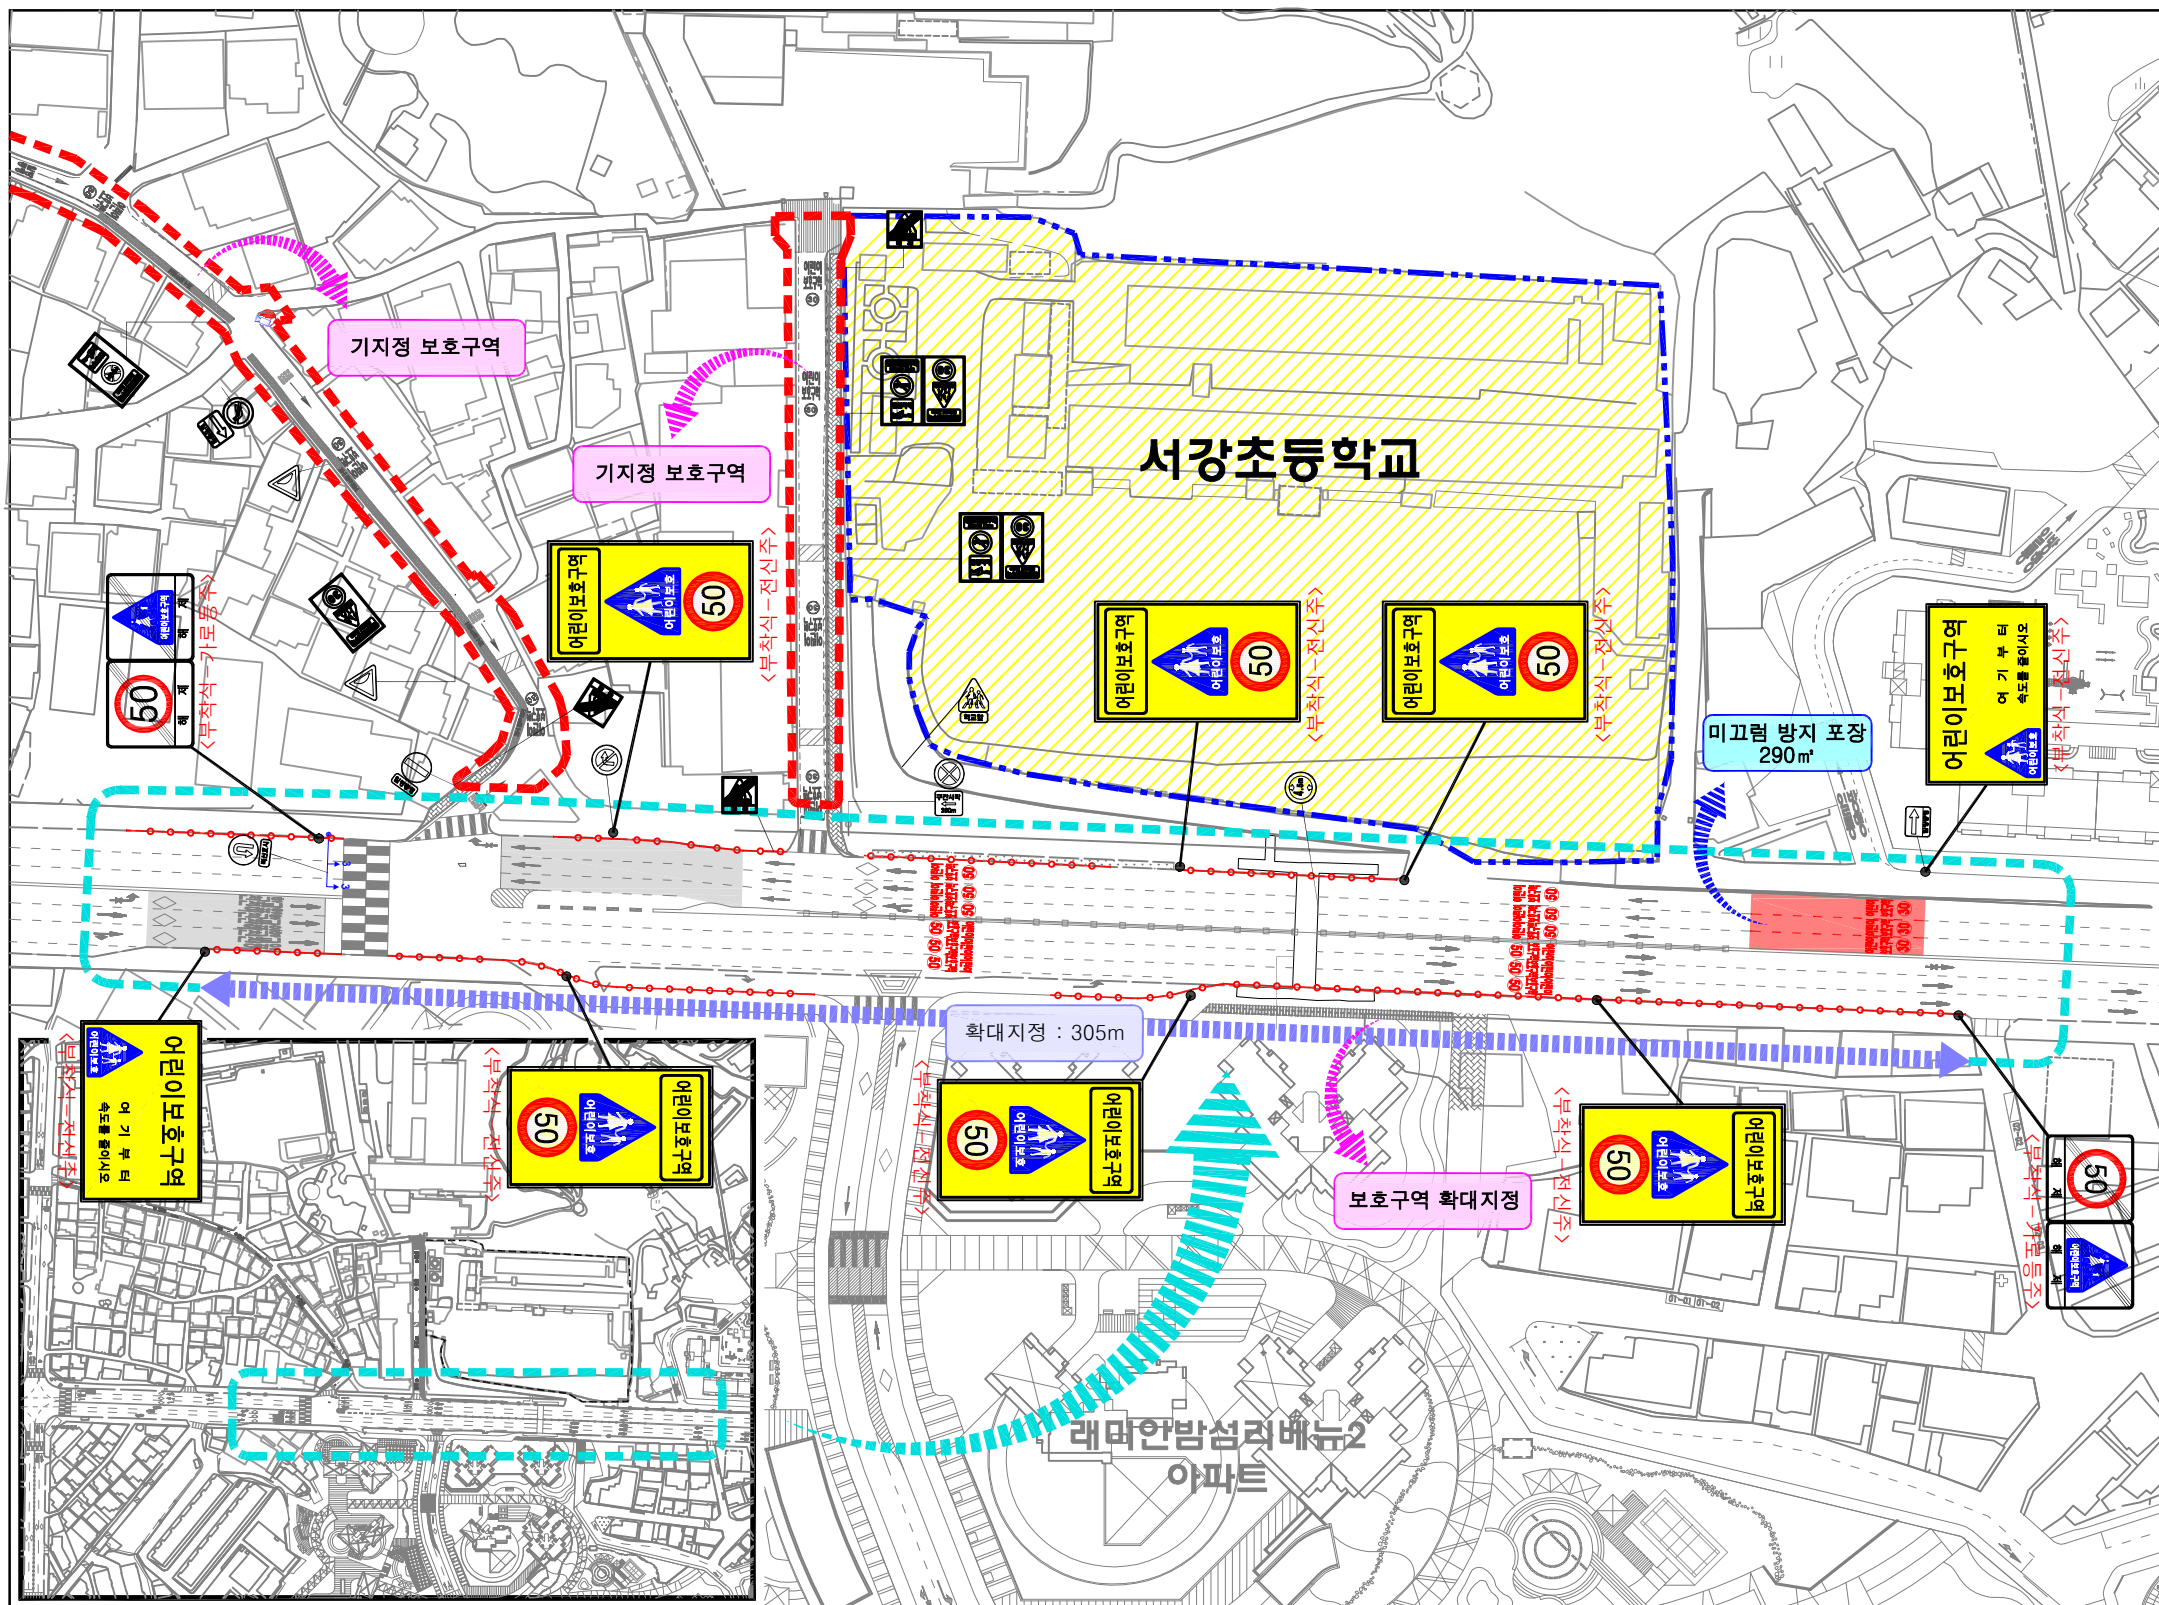

범례		구분	항목	단위	현황	수량		
현황 - 검정색	신설					교체	제거	
신설 - 빨강색	교체 - 하늘색	신호등	경보등	개소	개소			
제거 - 초록색		신호등	신호등	개소	개소			
		소계	개	-	-	-		
		132	개					
		211	개					
		213	개					
		219	개					
		224	개					
		227	개					
		322	개					
		324	개					
		326	개					
		327	개					
		403	개					
		418	개					
		427	개					
		428	개					
		429	개					
		〈통합표지〉						
		324	개			2		
		402	개					
		415	개					
		224	개			2		
		427	개					
		324	개			2		
		427	개					
		218	개					
		428, 403	개					
		219	개					
		428	개					
		324	개					
		226	개					
		324	개			6		
		224	개					
		소계	개			12		
		518	개					
		519	개					
		520	개					
		521	개					
		523	개					
		536	개			12		
		536-536-3	개					
		510-514	개					
		537-543	개					
		소계	개					
		과속방지턱	개					
		보행자울타리	m			410		
		미끄럼방지	m <sup>2</sup>			290		
		보도	m <sup>2</sup>					

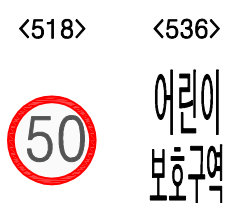

(현장조사일 : 2019년 05월)