


1. 북가좌초등학교

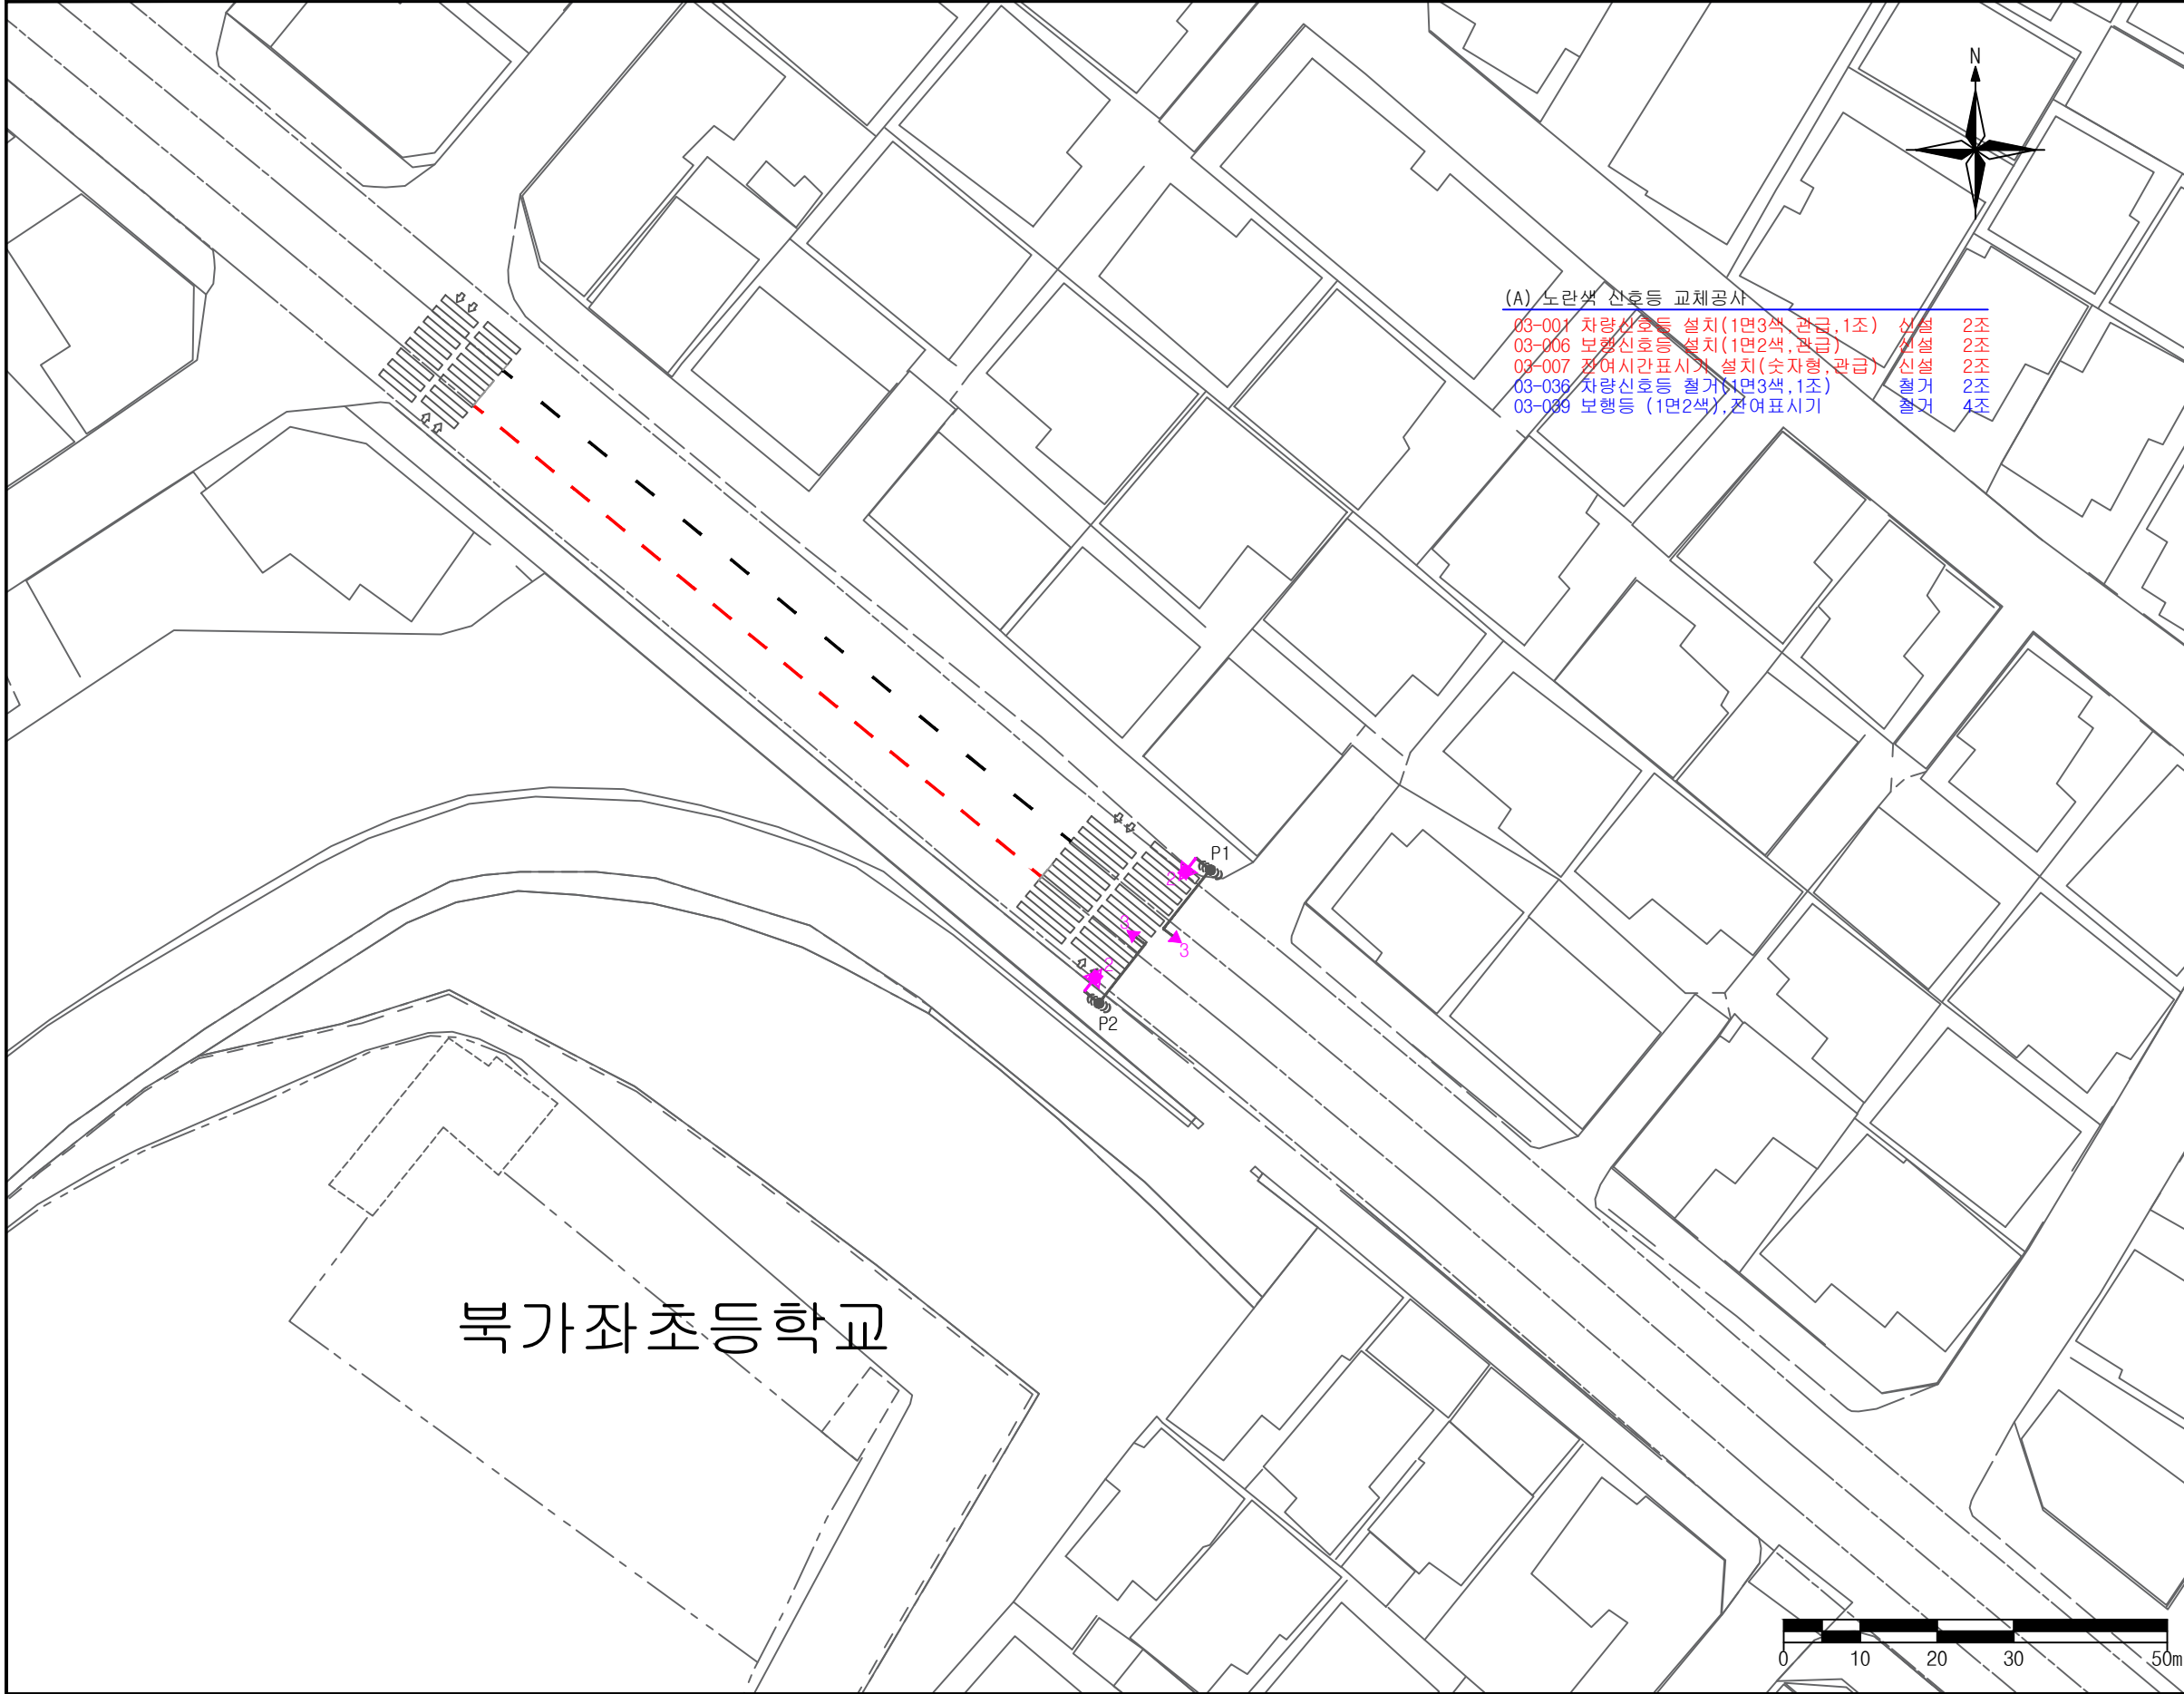

KEYMAP




NOTE


* TGIS 교차로명-북가좌초교사거리(연등2)

 서울특별시 어린이보호구역 내 노란신호등 설치공사	관할사업소	서부도로사업소	REV. 0	2019.05.	어린이보호구역 노란신호등 교체공사 설계	서대원	이종민	이현재	도면명	실시설계도
	설계사	대영유비텍(주)		2019.06.	어린이보호구역 노란신호등 교체공사 준공				도면번호	
	시공사	주호전력(주)							축척	A3 : 1 / 1,000
	감리사	대영유비텍(주)	개정번호	일자		작성자	검토자	책임자	일련번호	1

2. 가재울초등학교

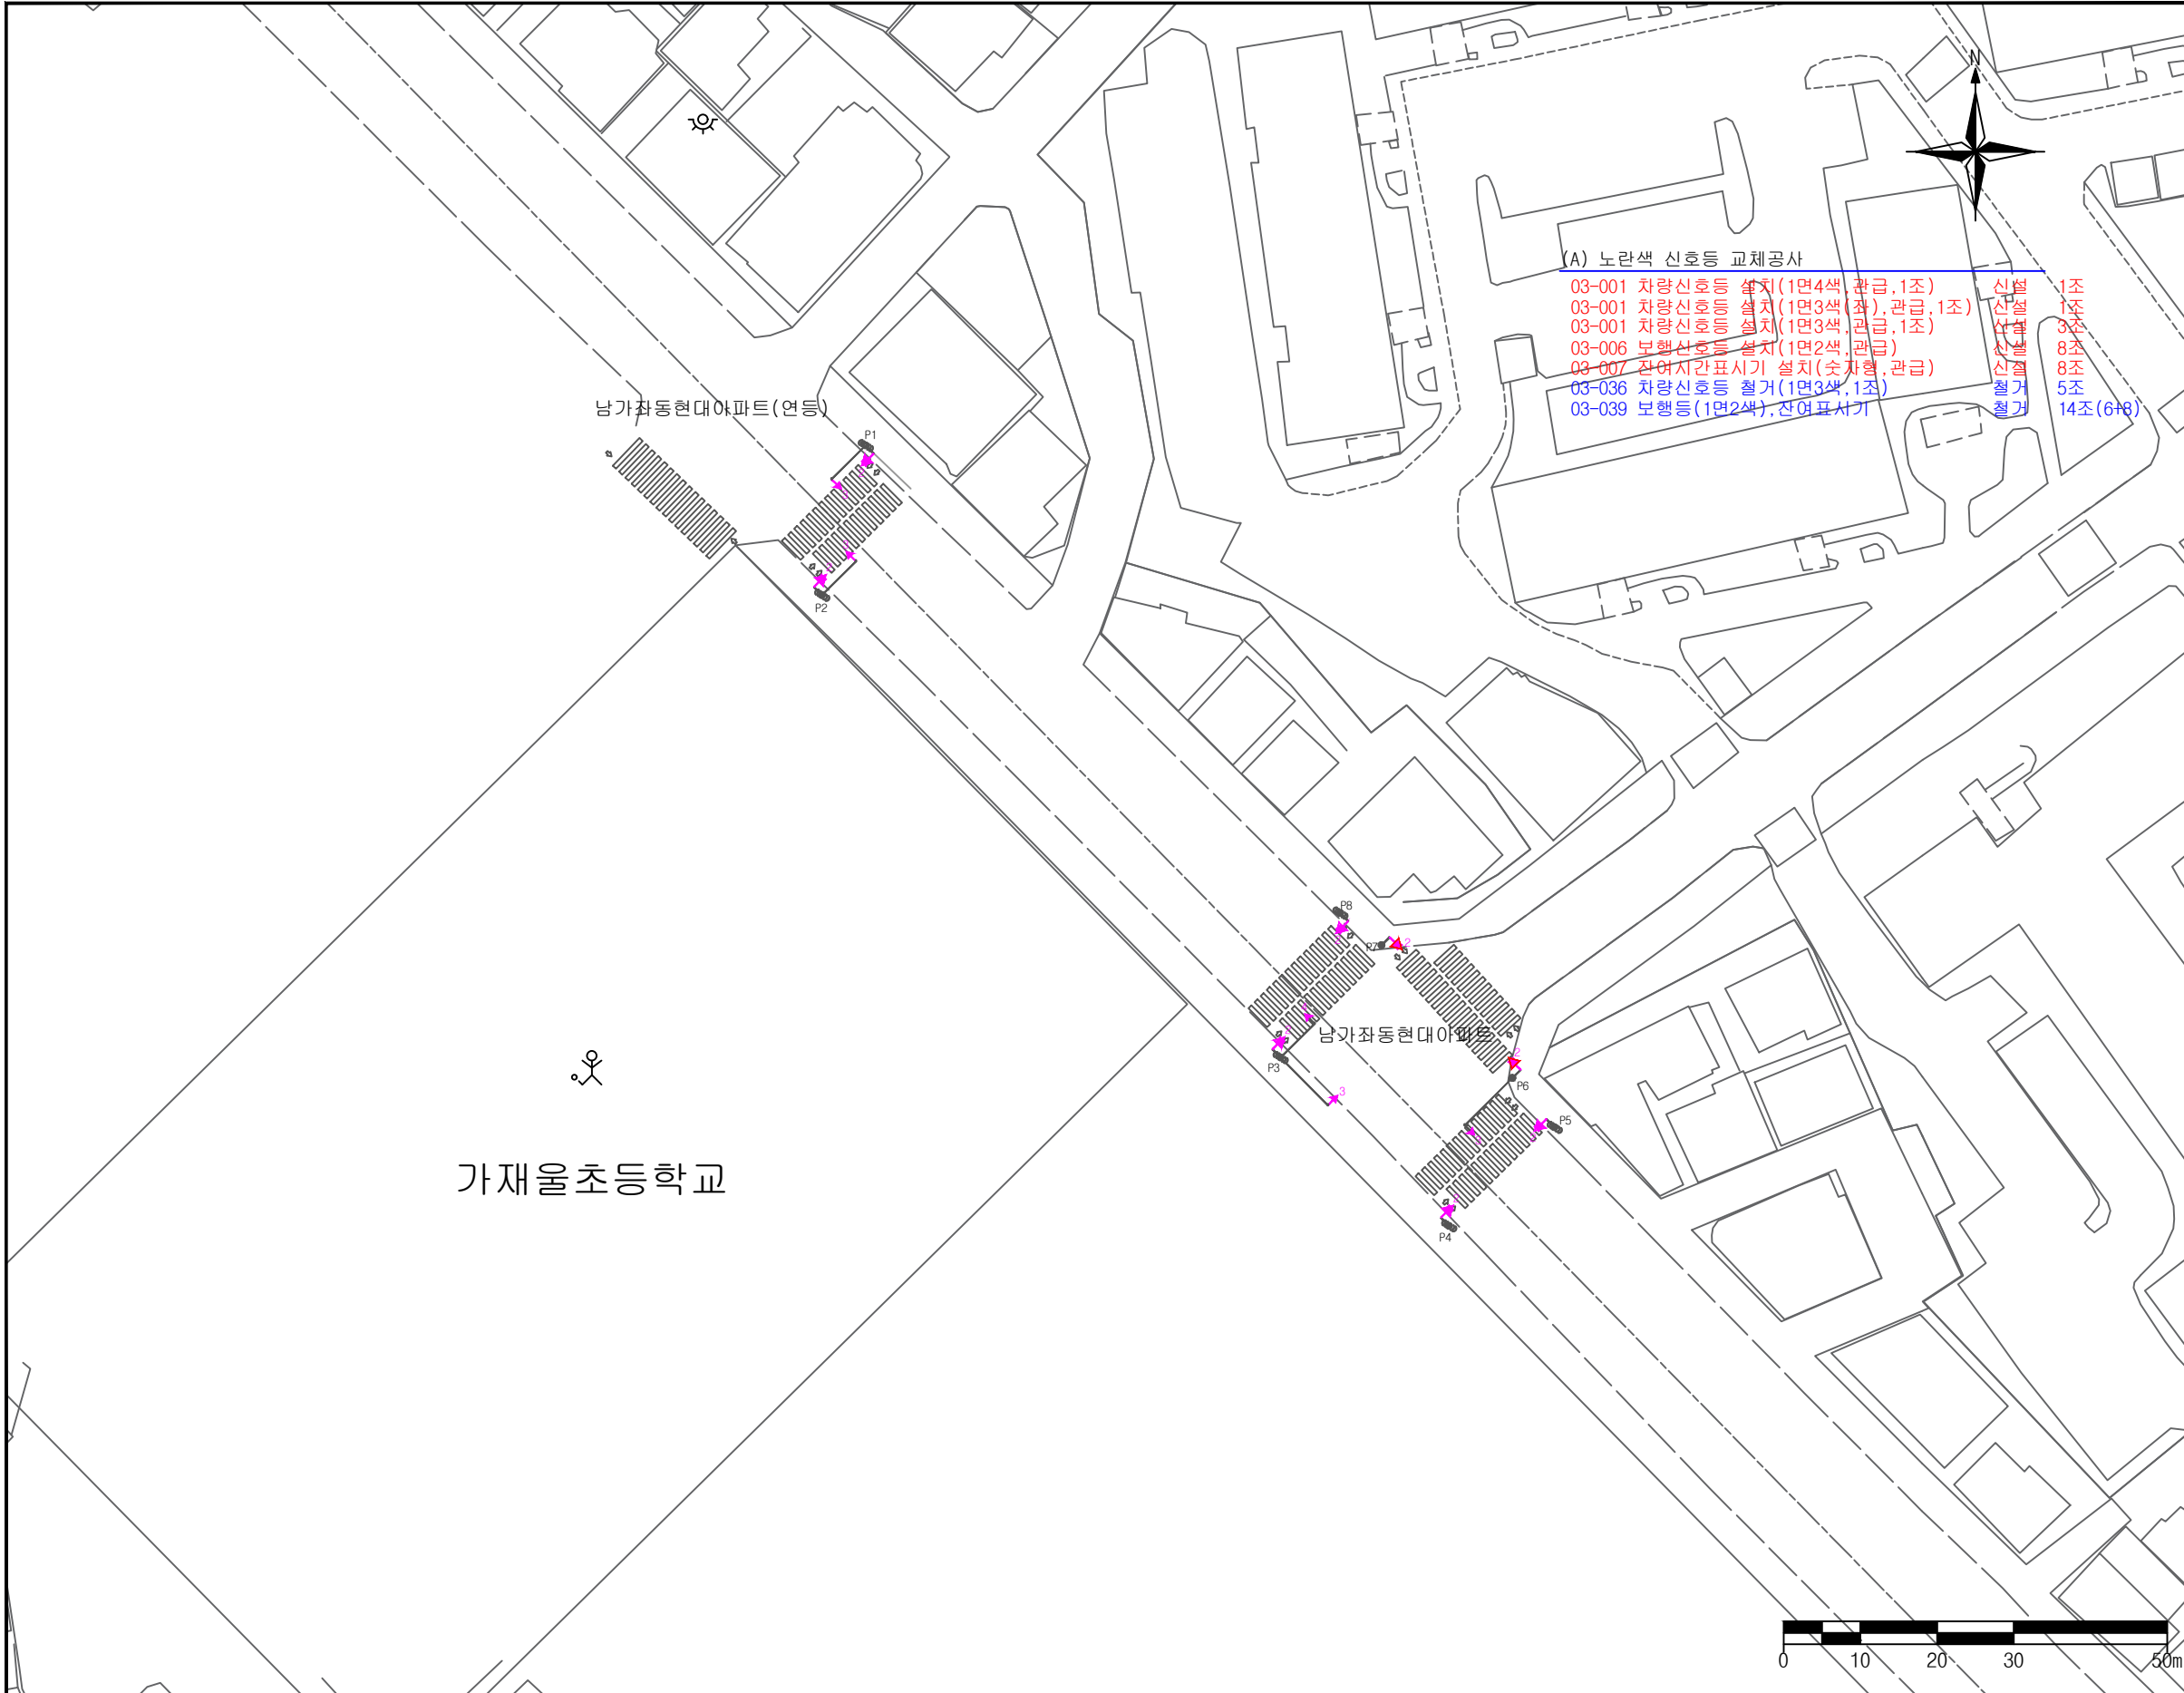

KEYMAP

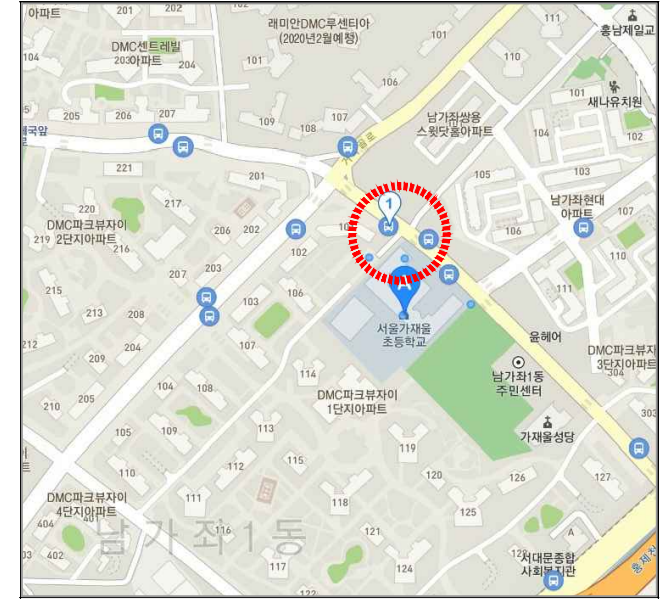


NOTE

* TGIS 교차로명-남가좌동현대아파트, 남가좌동현대아파트(연등)

 서울특별시 어린이보호구역 내 노란신호등 설치공사	관할사업소	서부도로사업소	REV. 0	2019.05.	어린이보호구역 노란신호등 교체공사 설계	서대원	이종민	이현재	도면명	실시설계도
	설계사	대영유비텍(주)		2019.06.	어린이보호구역 노란신호등 교체공사 준공				도면번호	
	시공사	주호전력(주)							축척	A3 : 1 / 1,000
	감리사	대영유비텍(주)	개정번호	일자		작성자	검토자	책임자	일련번호	2

3. 홍은초등학교

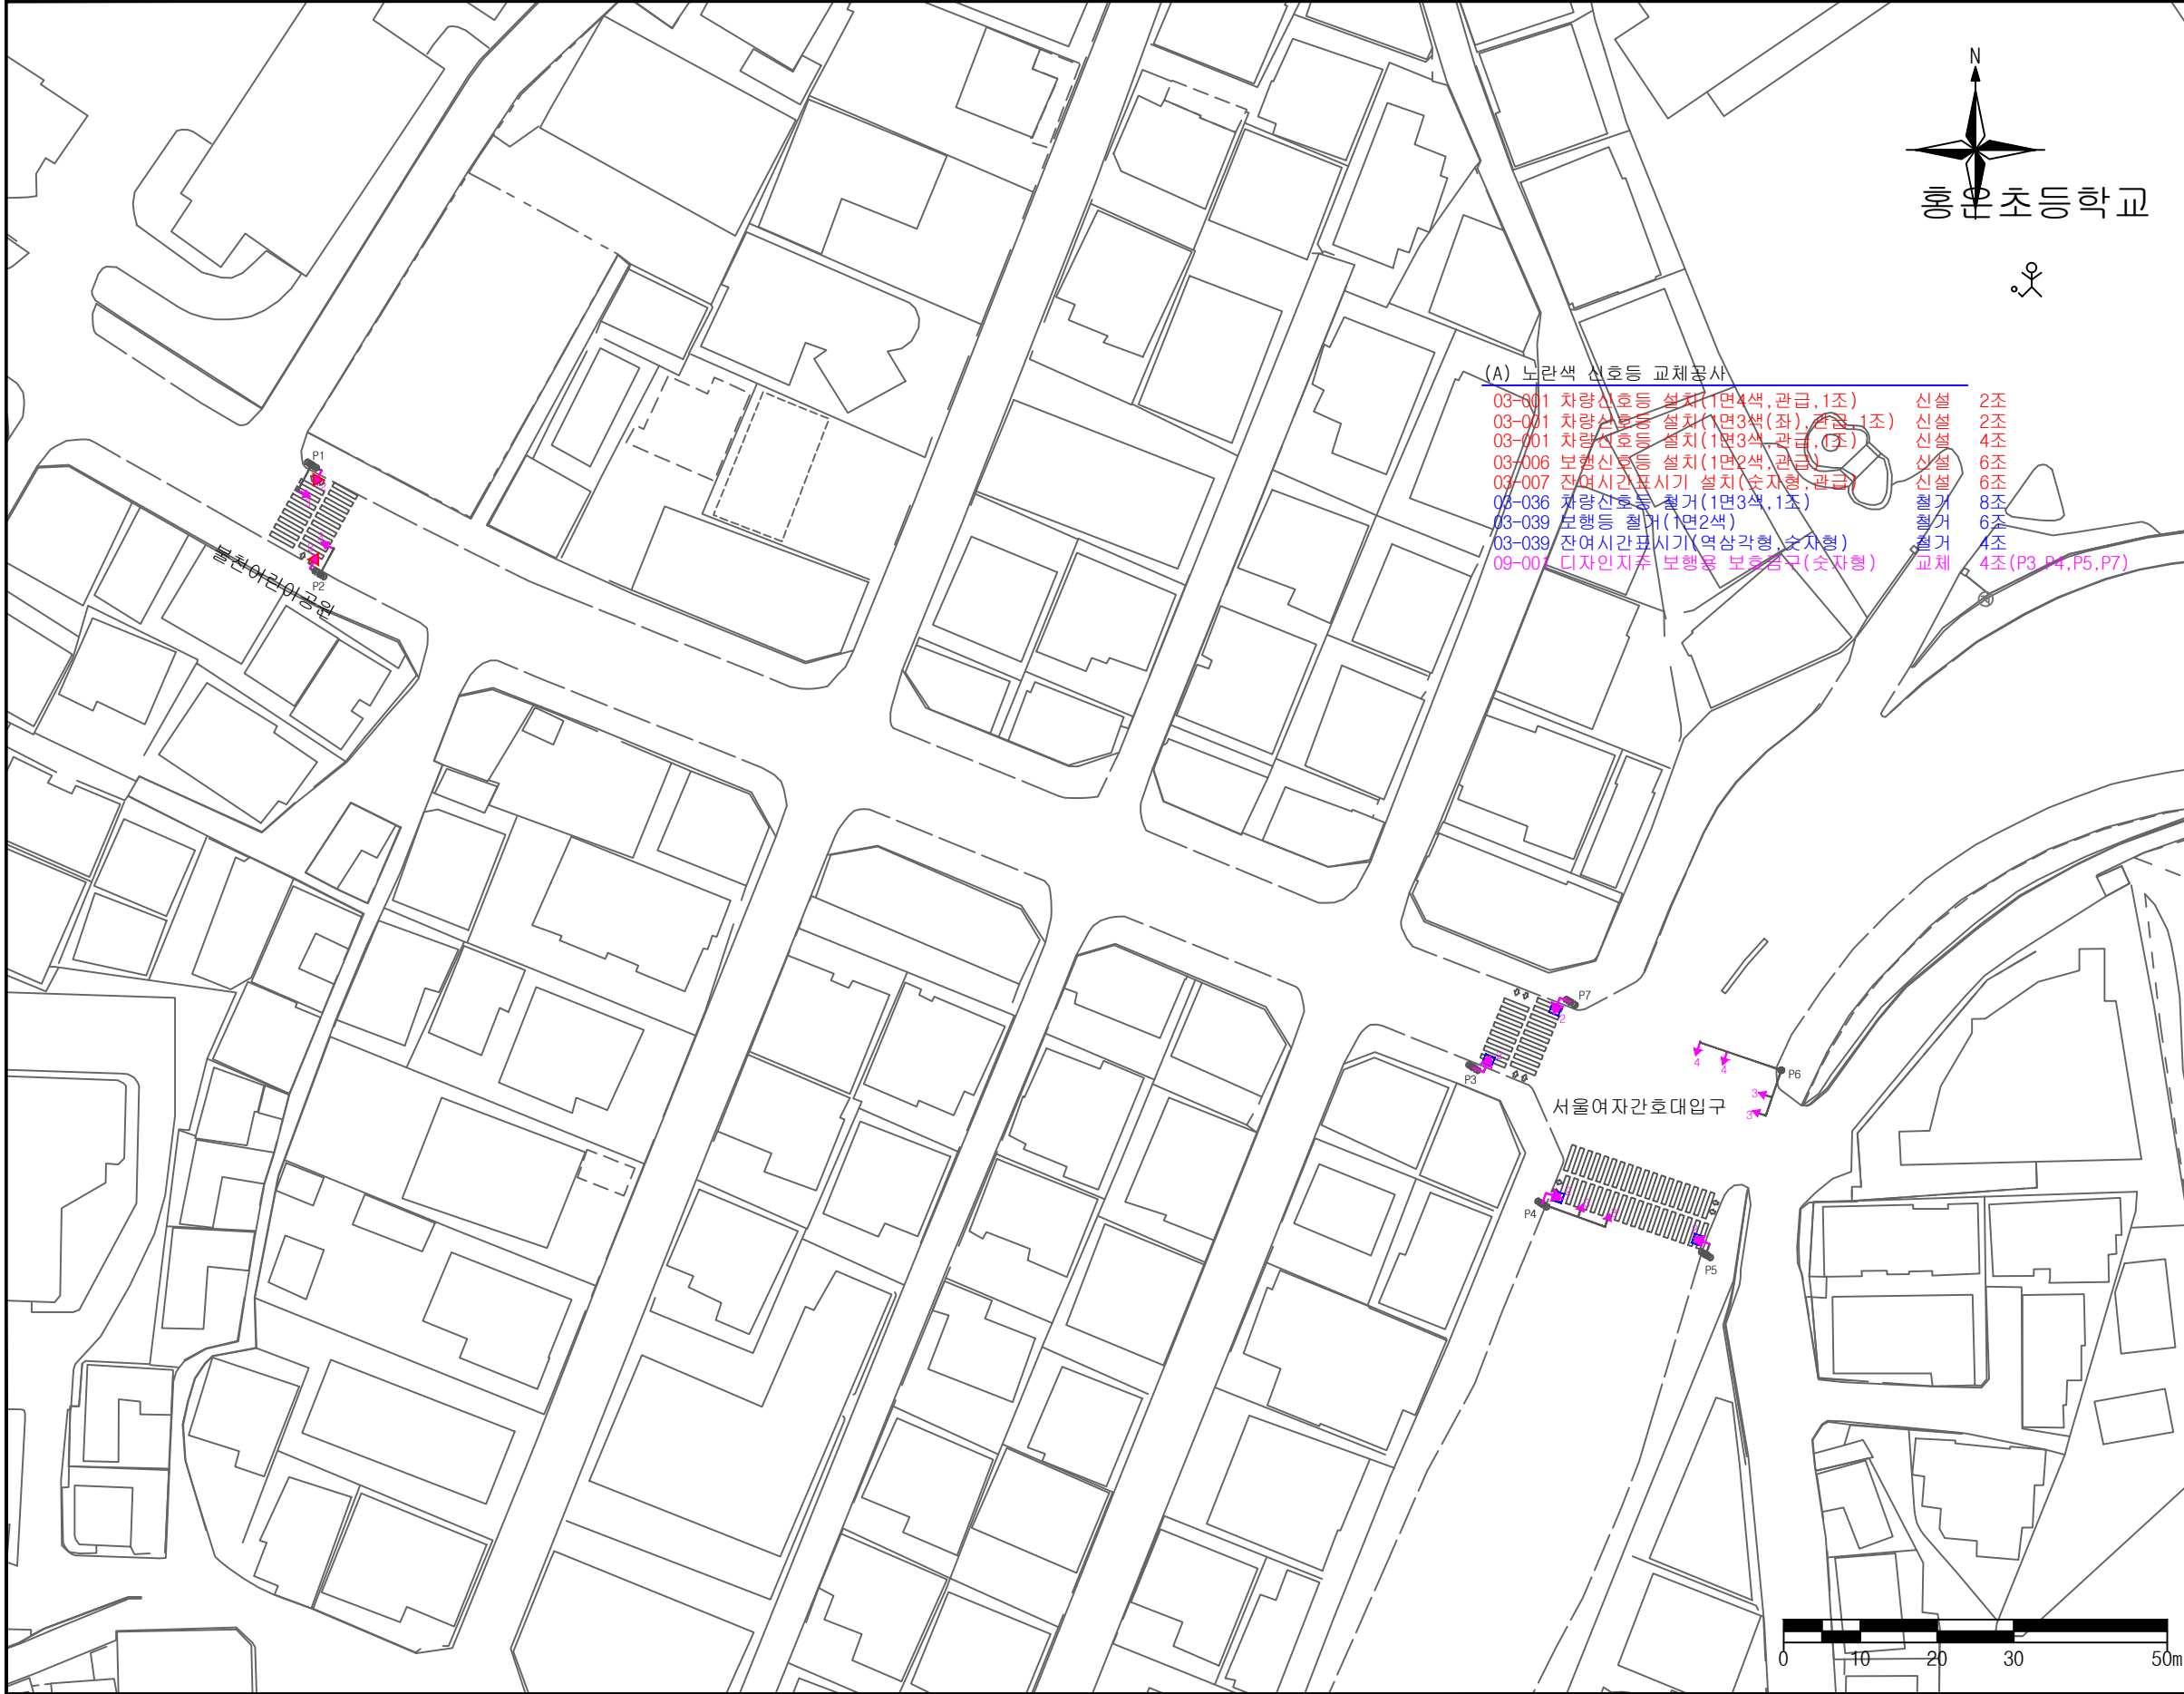

KEYMAP




NOTE

- * TGIS 교차로명-불천어린이공원, 서울여자간호대입구
- * P3,P4,P5,P7 잔여시간표시기 눈금형을 숫자형으로 변경.
- * 잔여시간표시기 숫자형 디자인보호금구 4개 교체.

 서울특별시	관할사업소	서부도로사업소	REV. 0	2019.05.	어린이보호구역 노란신호등 교체공사 설계	서대원	이종민	이현재	도 면 명	실시설계도
	설 계 사	대영유비텍(주)		2019.06.	어린이보호구역 노란신호등 교체공사 준공				도면번호	
	시 공 사	주호전력(주)							축 척	A3 : 1 / 1,000
	어린이보호구역 내 노란신호등 설치공사	감 리 사	대영유비텍(주)	개정번호	일 자		작성자	검토자	책임자	일련번호

4. 금화초등학교

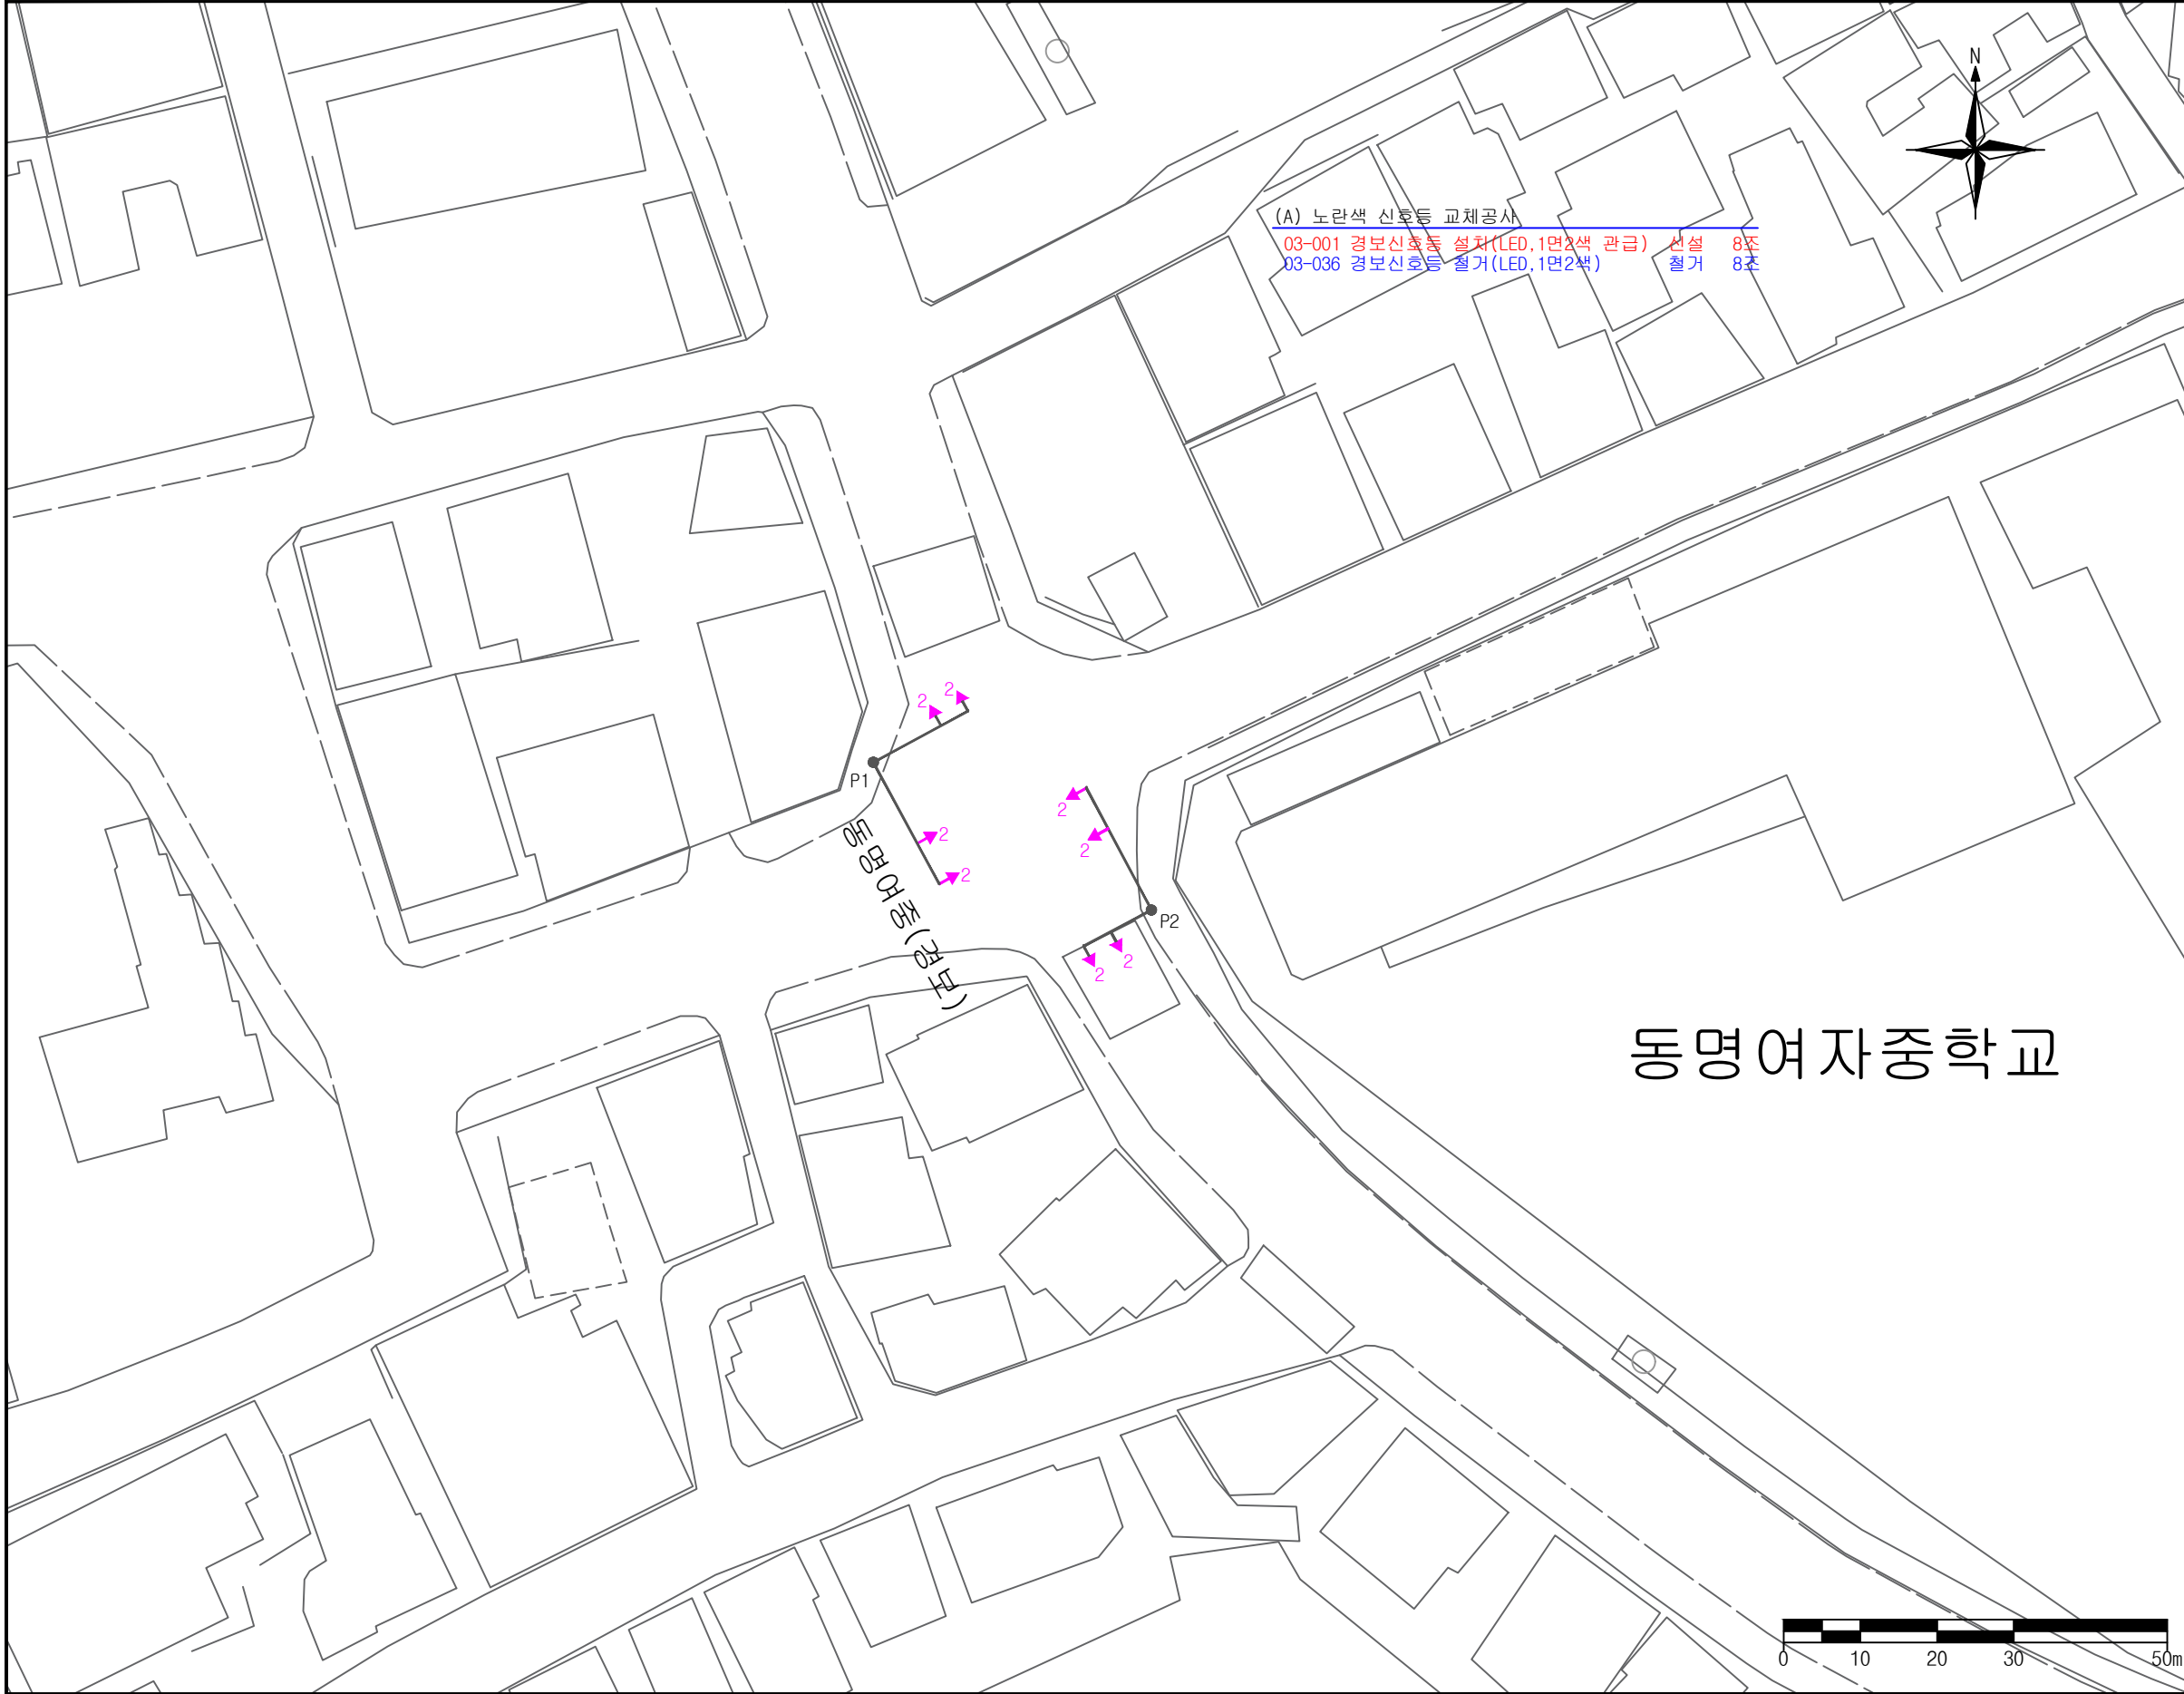

KEYMAP



NOTE

- * TGIS 교차로명-북가좌초교사거리(연등2)

동명여자중학교



어린이보호구역 내 노란신호등 설치공사

관할사업소	서부도로사업소	REV. 0	2019.05.	어린이보호구역 노란신호등 교체공사 설계	서대원	이종민	이현재	도면명	실시설계도
설계사	대영유비텍(주)		2019.06.	어린이보호구역 노란신호등 교체공사 준공				도면번호	
시공사	주호전력(주)							축척	A3 : 1 / 1,000
감리사	대영유비텍(주)	개정번호	일자		작성자	검토자	책임자	일련번호	4