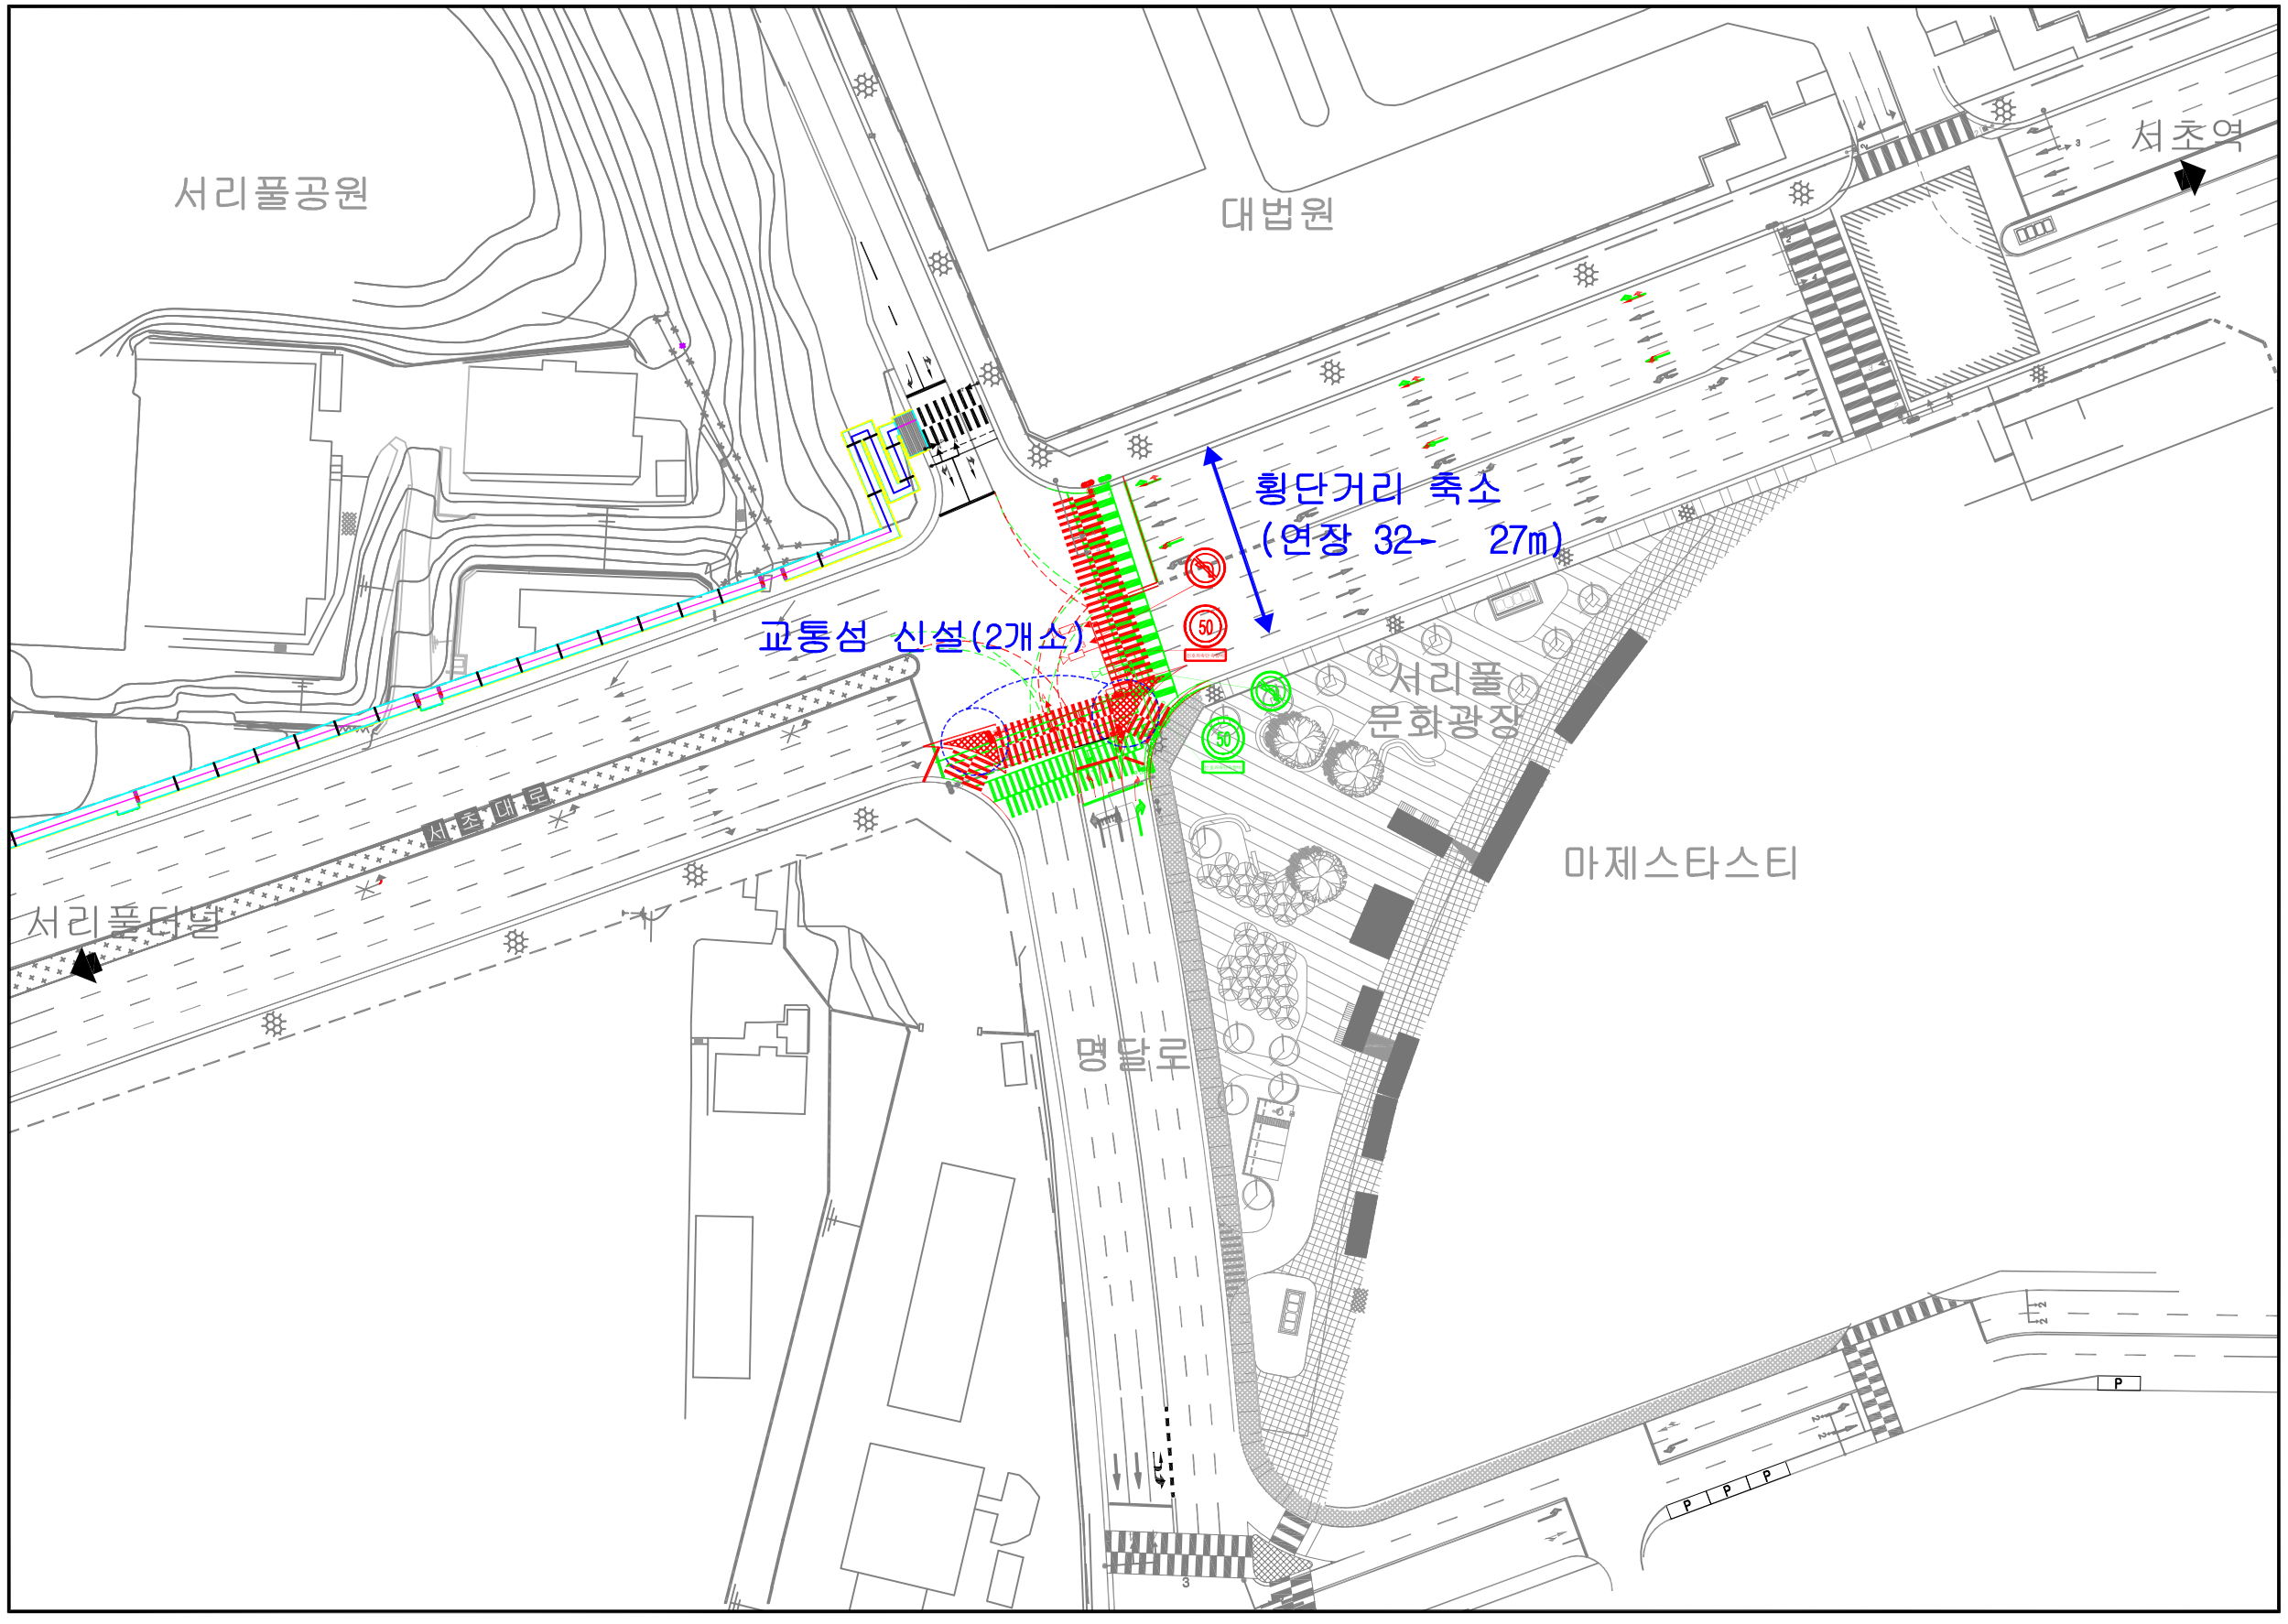▣ 서리풀 터널입구 교차로 개선안