


어린이보호구역 현황 및 개선안도

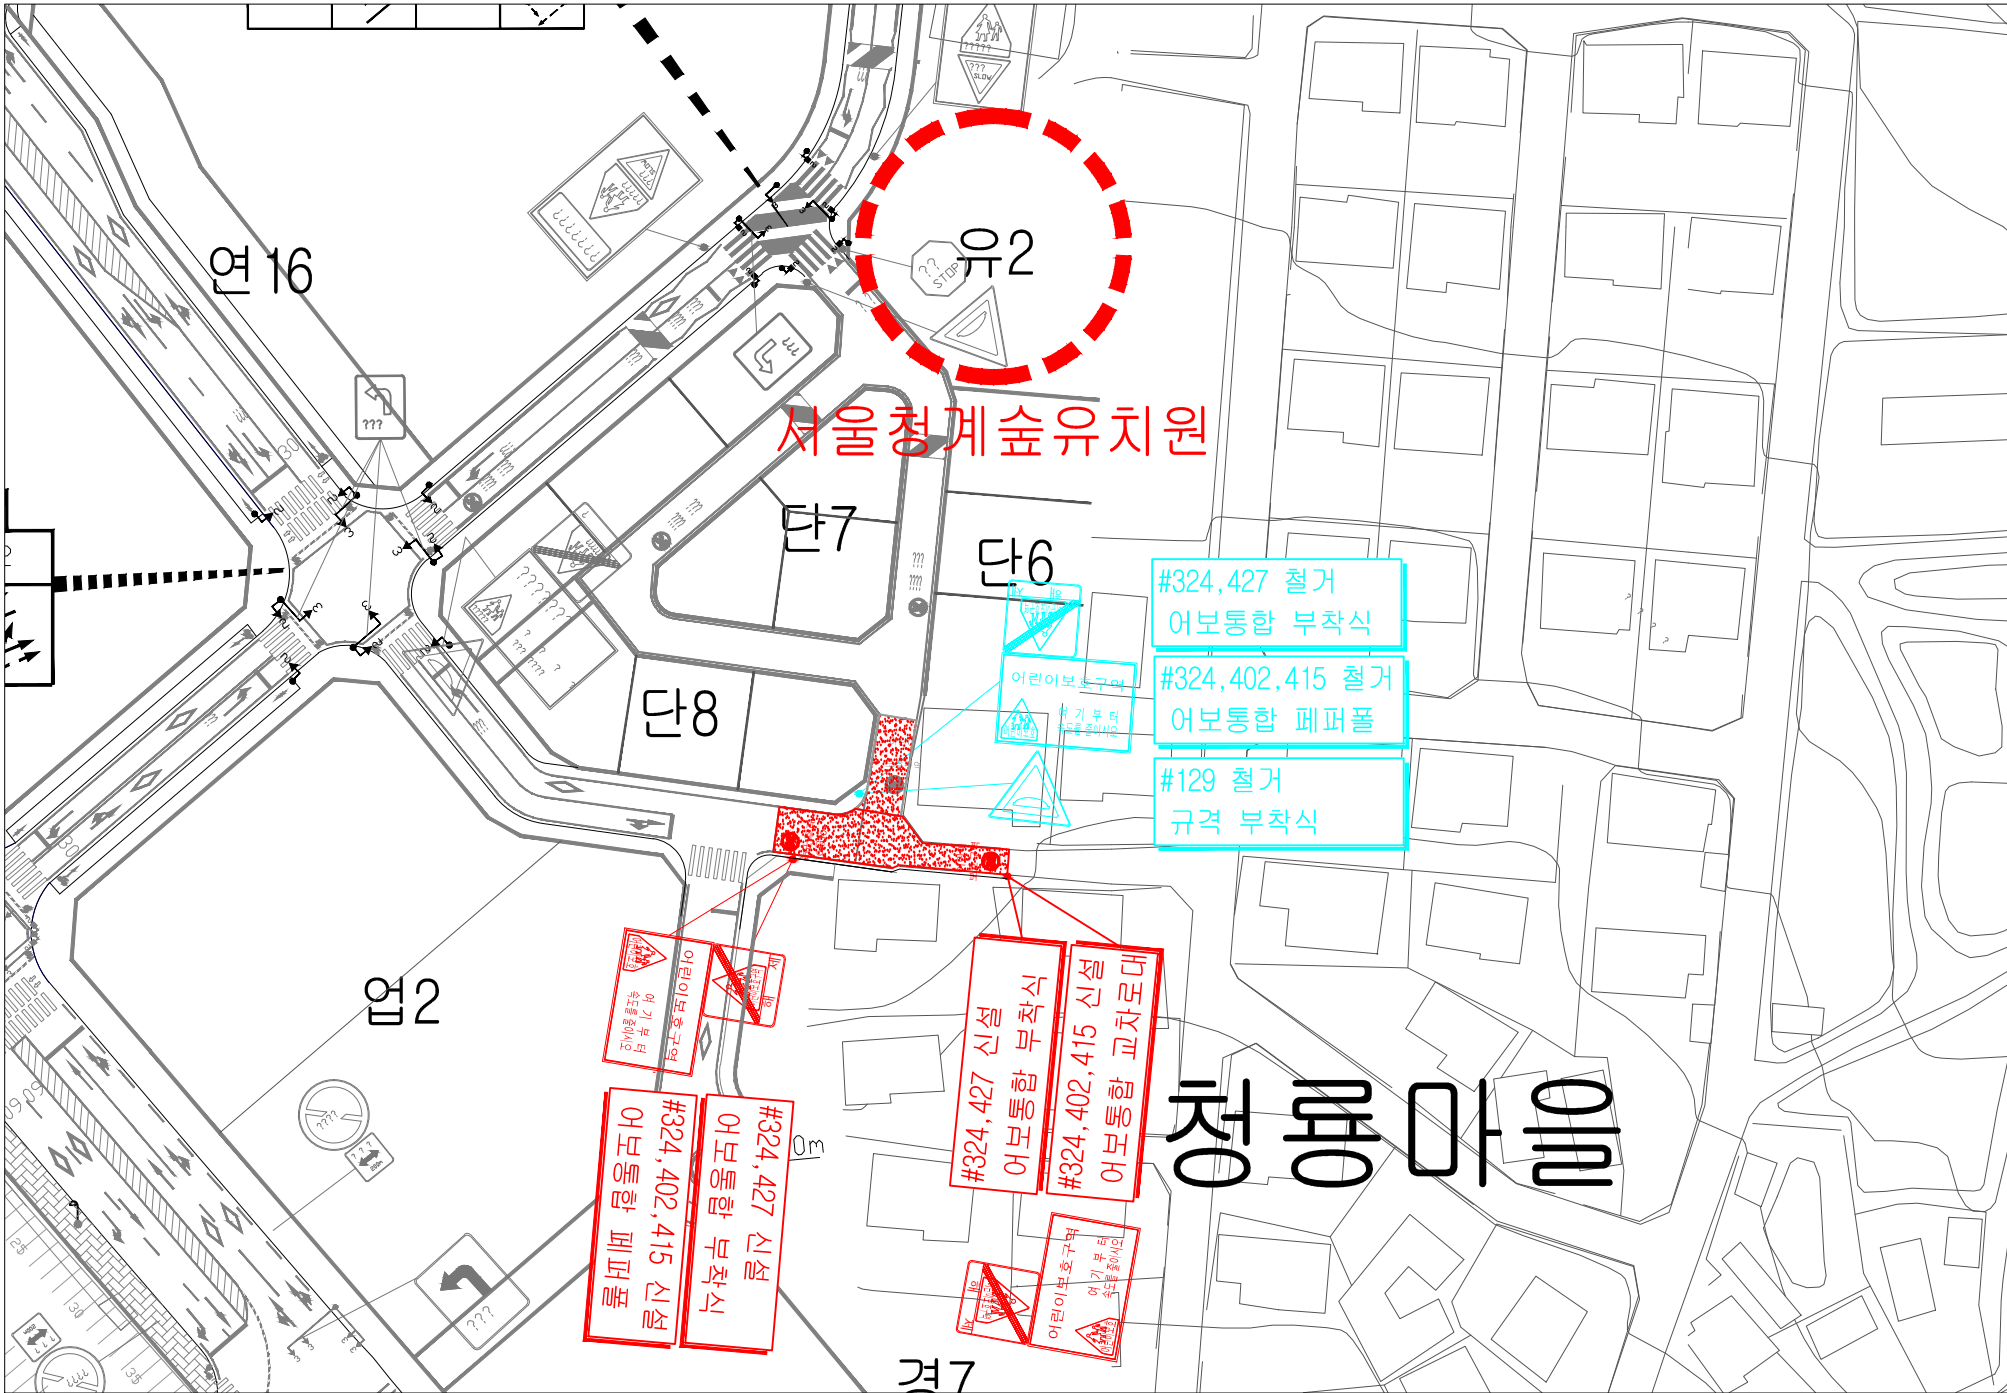


시설명 서울청계숲유치원 (서울시 서초구 청계산로11길 14)




구분	항 목	단위	수 량		
			신 설	재 도 색	제 거
신호등	경보등	개소			
	신호등	개소			
안 표 지	소 계	개			
	132	개			
	129	개			1
	218	개			
	219	개			
	224	개			
	227	개			
	322	개			
	324	개			
	326	개			
	327	개			
	403	개			
	417	개			
	427	개			
428	개				
429	개				
지	<통합표지>				
	324, 402, 415	개	2		1
	224, 427	개			
	324, 427	개	2		1
	218, 428	개			
	219, 428	개			
	324, 224	개			
	324, 219	개			
	소 계	개			
	518	개	2		
노 면 표 지	519	개			
	520	개			
	521	개			
	523	개			
	532	개			
	536-536-3	개	2		
	510-514	개			
	537-543	개			
	소 계	개			
	과속방지턱	개			
이미지형프	개				
방호물타리	M				
적색유색표장	m ²	224			

<324, 402, 415>

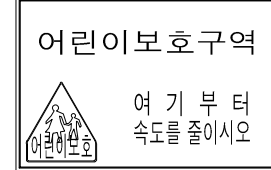

<129>

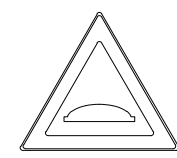

<324, 427>



<518> <536>
어린이 보호구역