
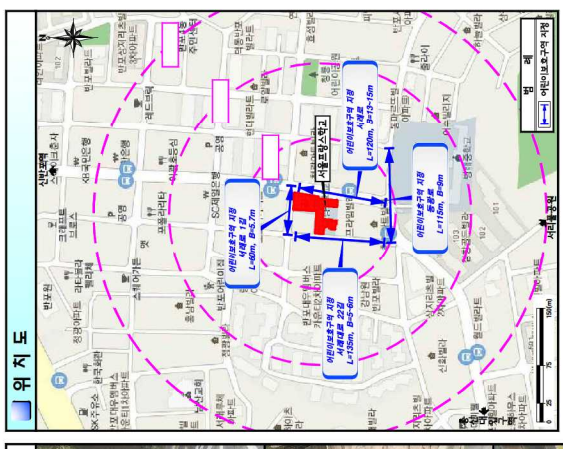


# 서울프랑스학교(개선안)

<b>범례</b>	<ul style="list-style-type: none"> <li>보도</li> <li>횡단보도</li> <li>과속방지턱</li> <li>이미지함포</li> <li>고원사사과석</li> <li>버스정류장</li> </ul>	<ul style="list-style-type: none"> <li>보행자·방도물타기</li> <li>반사경</li> <li>방범용 CCTV</li> <li>표지판</li> </ul>
<b>현황</b>	<ul style="list-style-type: none"> <li>미끄럼방지유색포장</li> <li>노면표시</li> <li>통합표지판</li> <li>해제표지판</li> <li>노면표시</li> <li>표지판</li> </ul>	<ul style="list-style-type: none"> <li>방범용 CCTV</li> <li>표지판</li> </ul>
<b>개선</b>	<ul style="list-style-type: none"> <li>노면표시</li> <li>통합표지판</li> <li>해제표지판</li> <li>노면표시</li> <li>표지판</li> </ul>	<ul style="list-style-type: none"> <li>방범용 CCTV</li> <li>표지판</li> </ul>
<b>제거</b>	<ul style="list-style-type: none"> <li>노면표시</li> <li>표지판</li> </ul>	<ul style="list-style-type: none"> <li>방범용 CCTV</li> <li>표지판</li> </ul>

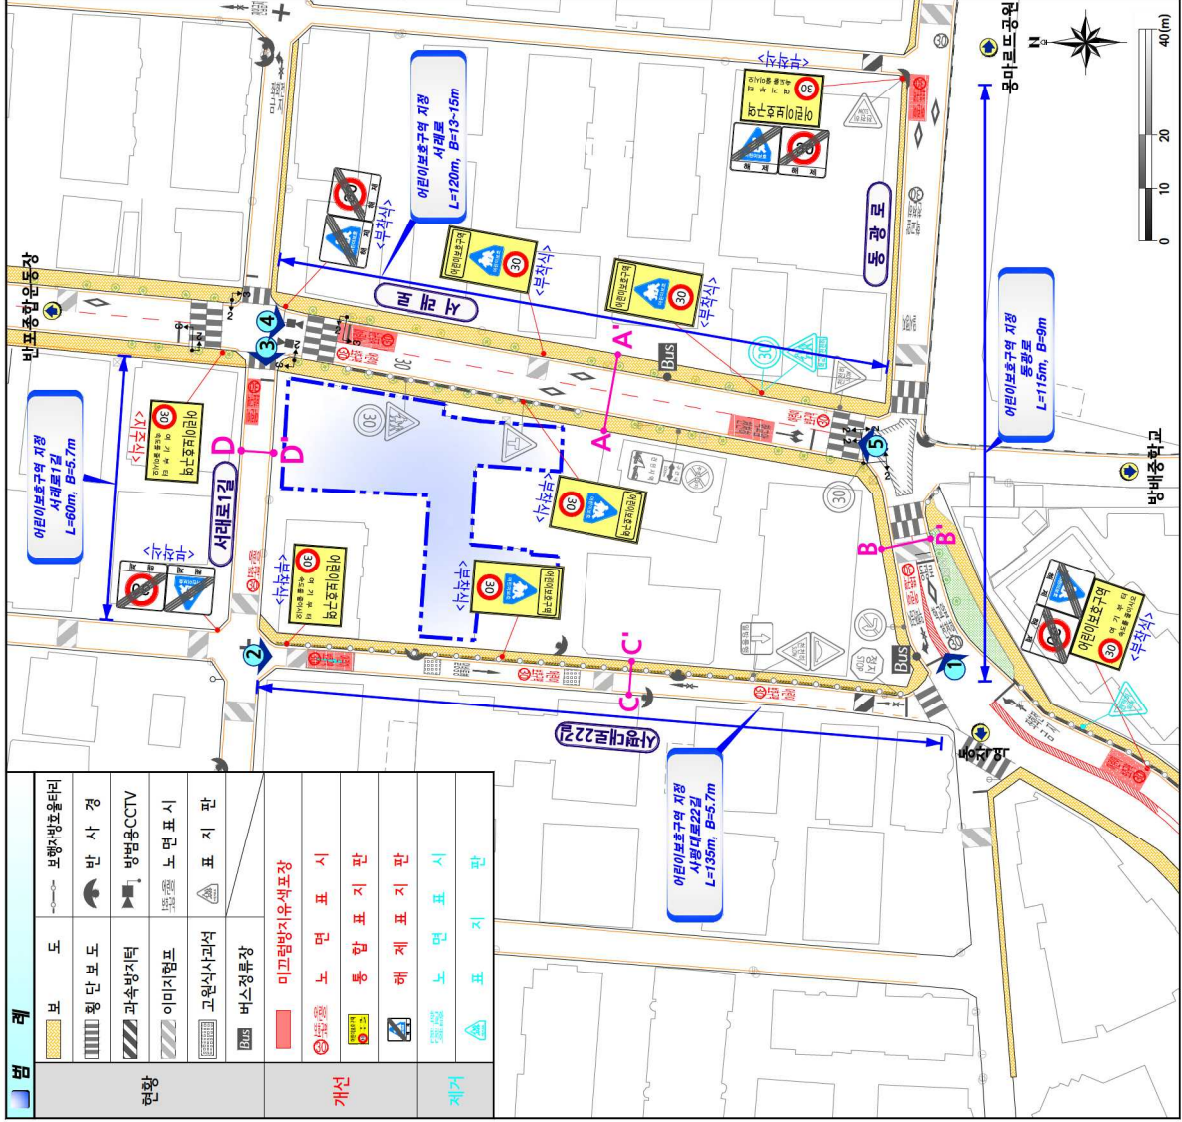

<b>도로 단면도</b>	<ul style="list-style-type: none"> <li>보도 차도 3.0, 차도 차도 3.7, 차도 차도 3.7, 차도 차도 0.6, 차도 차도 14.3m</li> </ul>
<b>A-A' (14.3m)</b>	<ul style="list-style-type: none"> <li>보도 차도 1.6, 차도 차도 3.1, 차도 차도 0.6, 차도 차도 9.0m</li> </ul>
<b>B-B' (9.0m)</b>	<ul style="list-style-type: none"> <li>보도 차도 3.0, 차도 차도 0.5, 차도 차도 5.7m</li> </ul>
<b>C-C' (5.7m)</b>	<ul style="list-style-type: none"> <li>보도 차도 0.6, 차도 차도 3.8, 차도 차도 1.3, 차도 차도 5.7m</li> </ul>
<b>D-D' (5.7m)</b>	

사업명	서울프랑스학교(개선안)	도면명	비고
시행자	(주)파이케이엔씨	도면번호	2018. 5
시조구	서초구	출적	NONE
시행장소	서울특별시 서초구 반포동	일차	2018. 5
2018년 어린이·노인 보호구역 개선사업			