

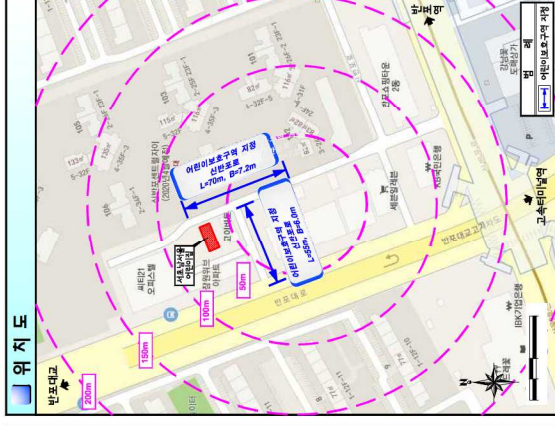


# 서초남서울어린이집(개선안)

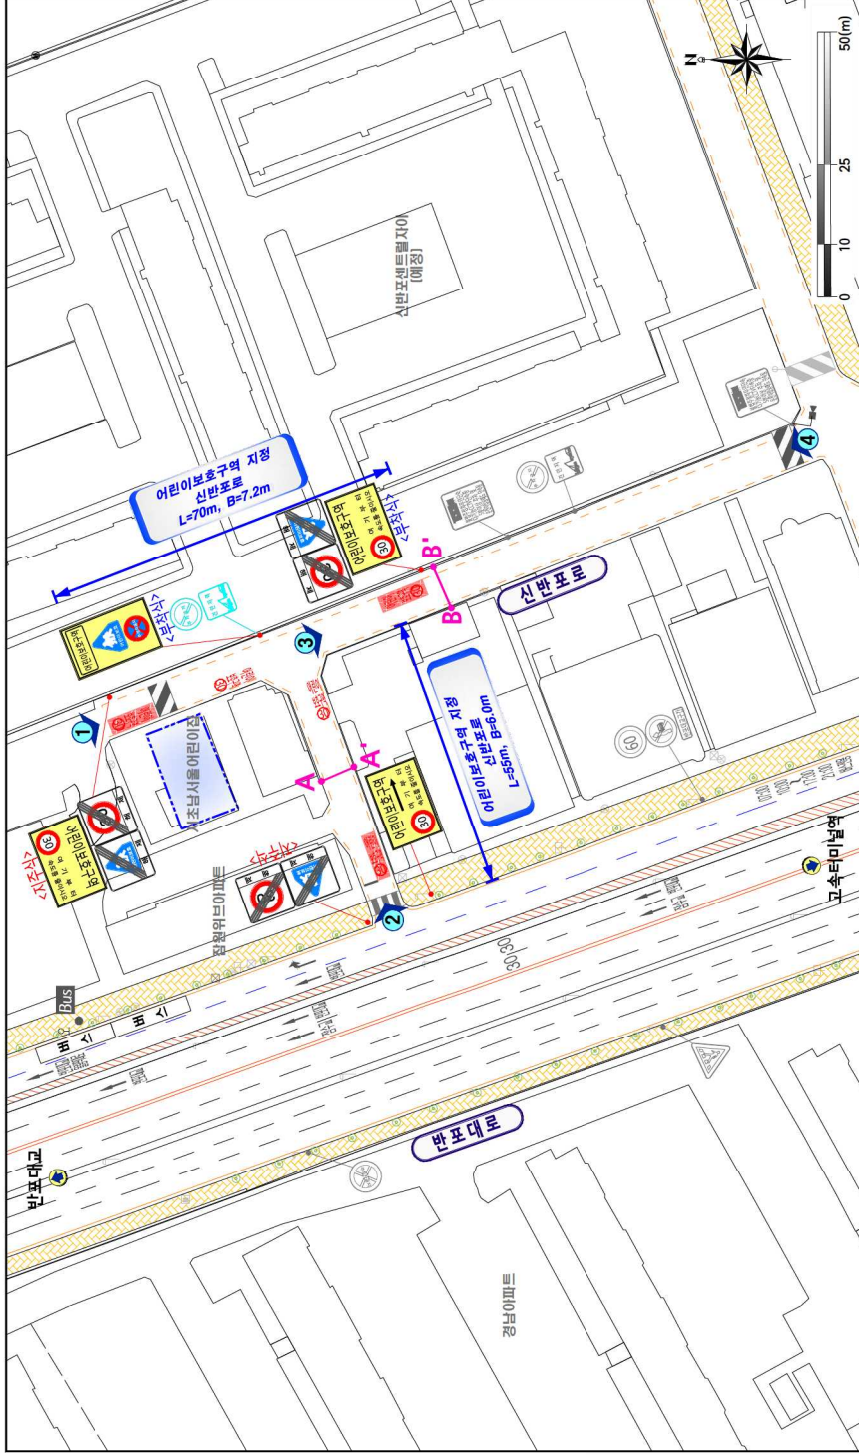

범 계	
보도	버스정류장
횡단 보도	방범용 CCTV
과속방지턱	표지판
이미지업프	
개선	미끄럼방지유색포장
	노면표지판
	통행표지판
	해체표지판
재개	표지판

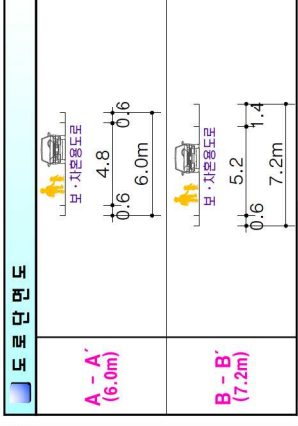

사업명	시행자	실제	출적	일자	도면번호	출적	2018. 5	도면명	비고
2018년 어린이·노인 보호구역 개선사업	서 초 구	(주)파이가이엔씨	NONE	2018. 5	-			서초남서울어린이집(개선안)	-