


어린이보호구역 해제(선덕유치원)

선덕유치원 규제도

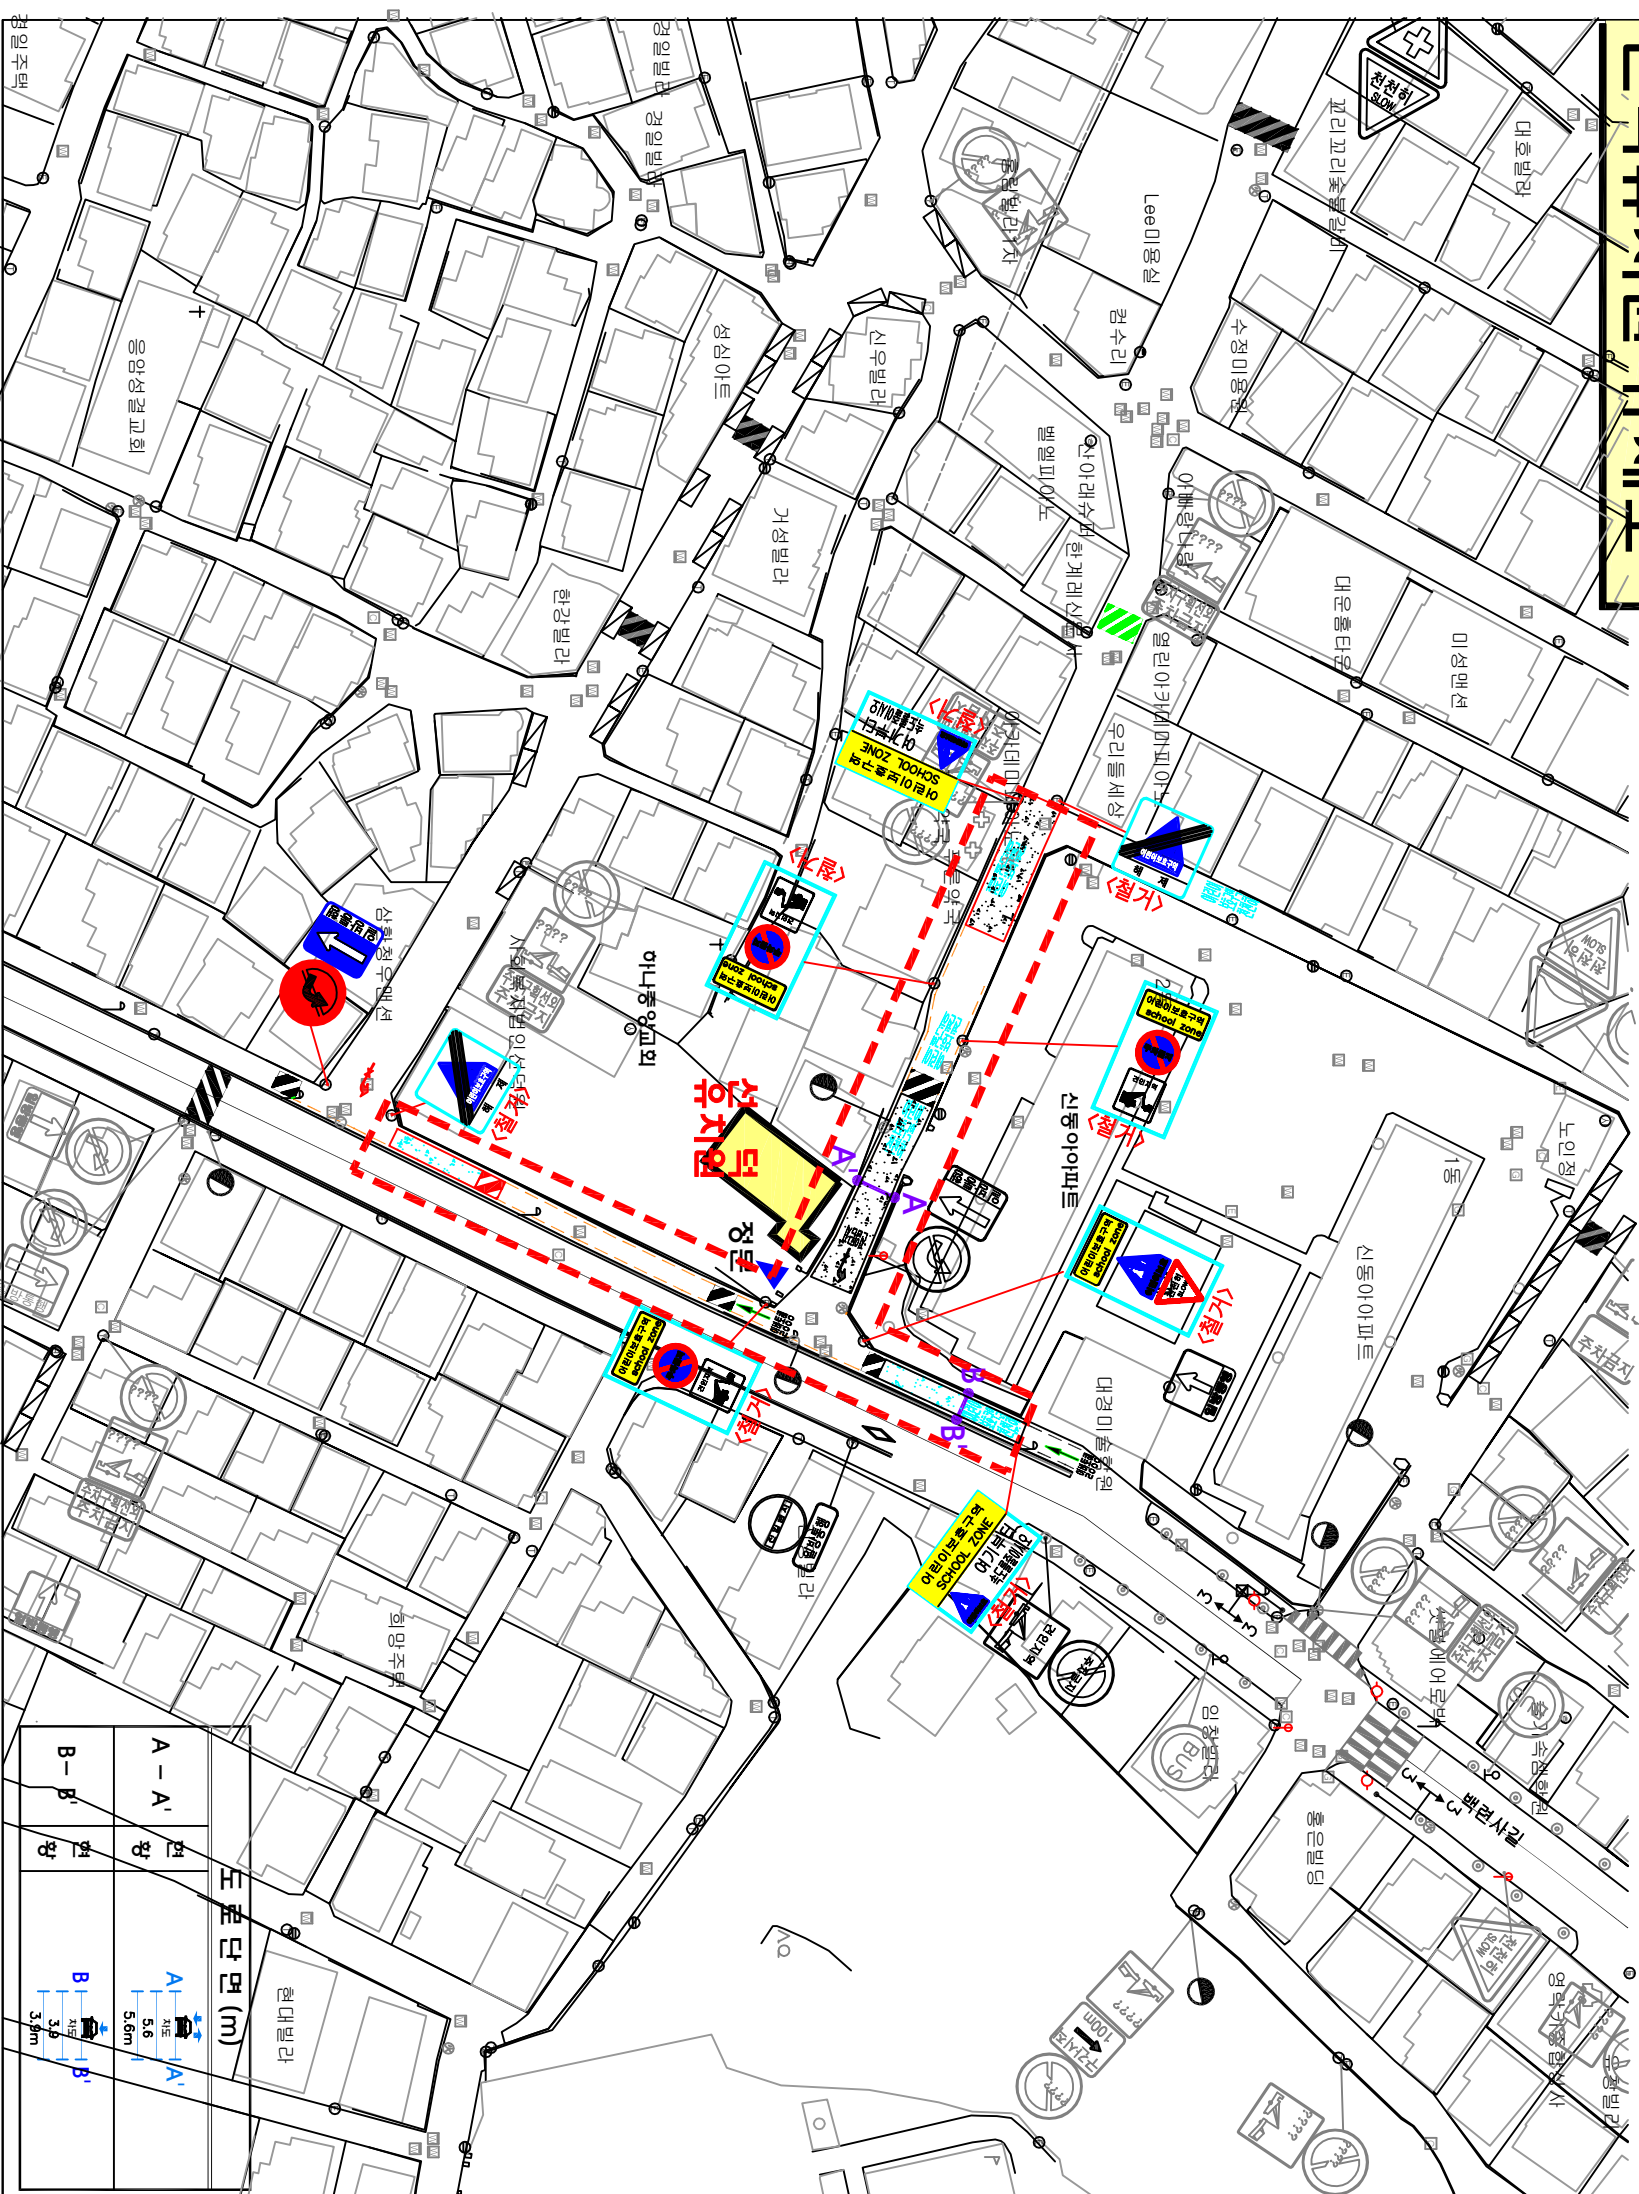

A-A'	5.6
B-B'	3.9

구분	항목	단면	수량
원형 - 강징	신선 - 적색	-	-
	제거 - 하능색	-	-
신호기	신호등	개소	-
	신호등	개소	-
안전	소계	개	4
	129	개	-
	132	개	-
	138	개	-
	211	개	-
	214	개	-
	224	개	-
	333	개	-
	338	개	-
	416	개	-
	428	개	-
	429	개	-
소계	개	3	

구분	항목	단면	수량	
표지	어린이보호구역	개	2	
	30	개	-	
	324	개	-	
	402	개	-	
	415	개	-	
	224	개	-	
	402	개	-	
	415	개	-	
	224	개	-	
	226	개	-	
	324	개	-	
	소계	개	1	
표지	30	개	31	
	510-514	개	-	
	515	개	-	
	516	개	-	
	518	개	-	
	519	개	-	
	523	개	-	
	529	개	-	
	532	개	-	
	536	개	-	
	537	개	-	
	소계	개	5	
표지	어린이보호구역	개	5	
	노인보호	개	-	
	주거금지	개	-	
	어린이보호구역	개	-	
	노인보호	개	-	
	일방통행	개	-	
	소계	개	4	
	표지	어린이보호구역	개	4
		노인보호	개	-
소계		개	3	

어린이보호구역 개선사업			NONE	2018.3						선덕유치원 규제도

(현장조사일: 2018년 3월)