어린이보호구역 해제(선덕유치원)

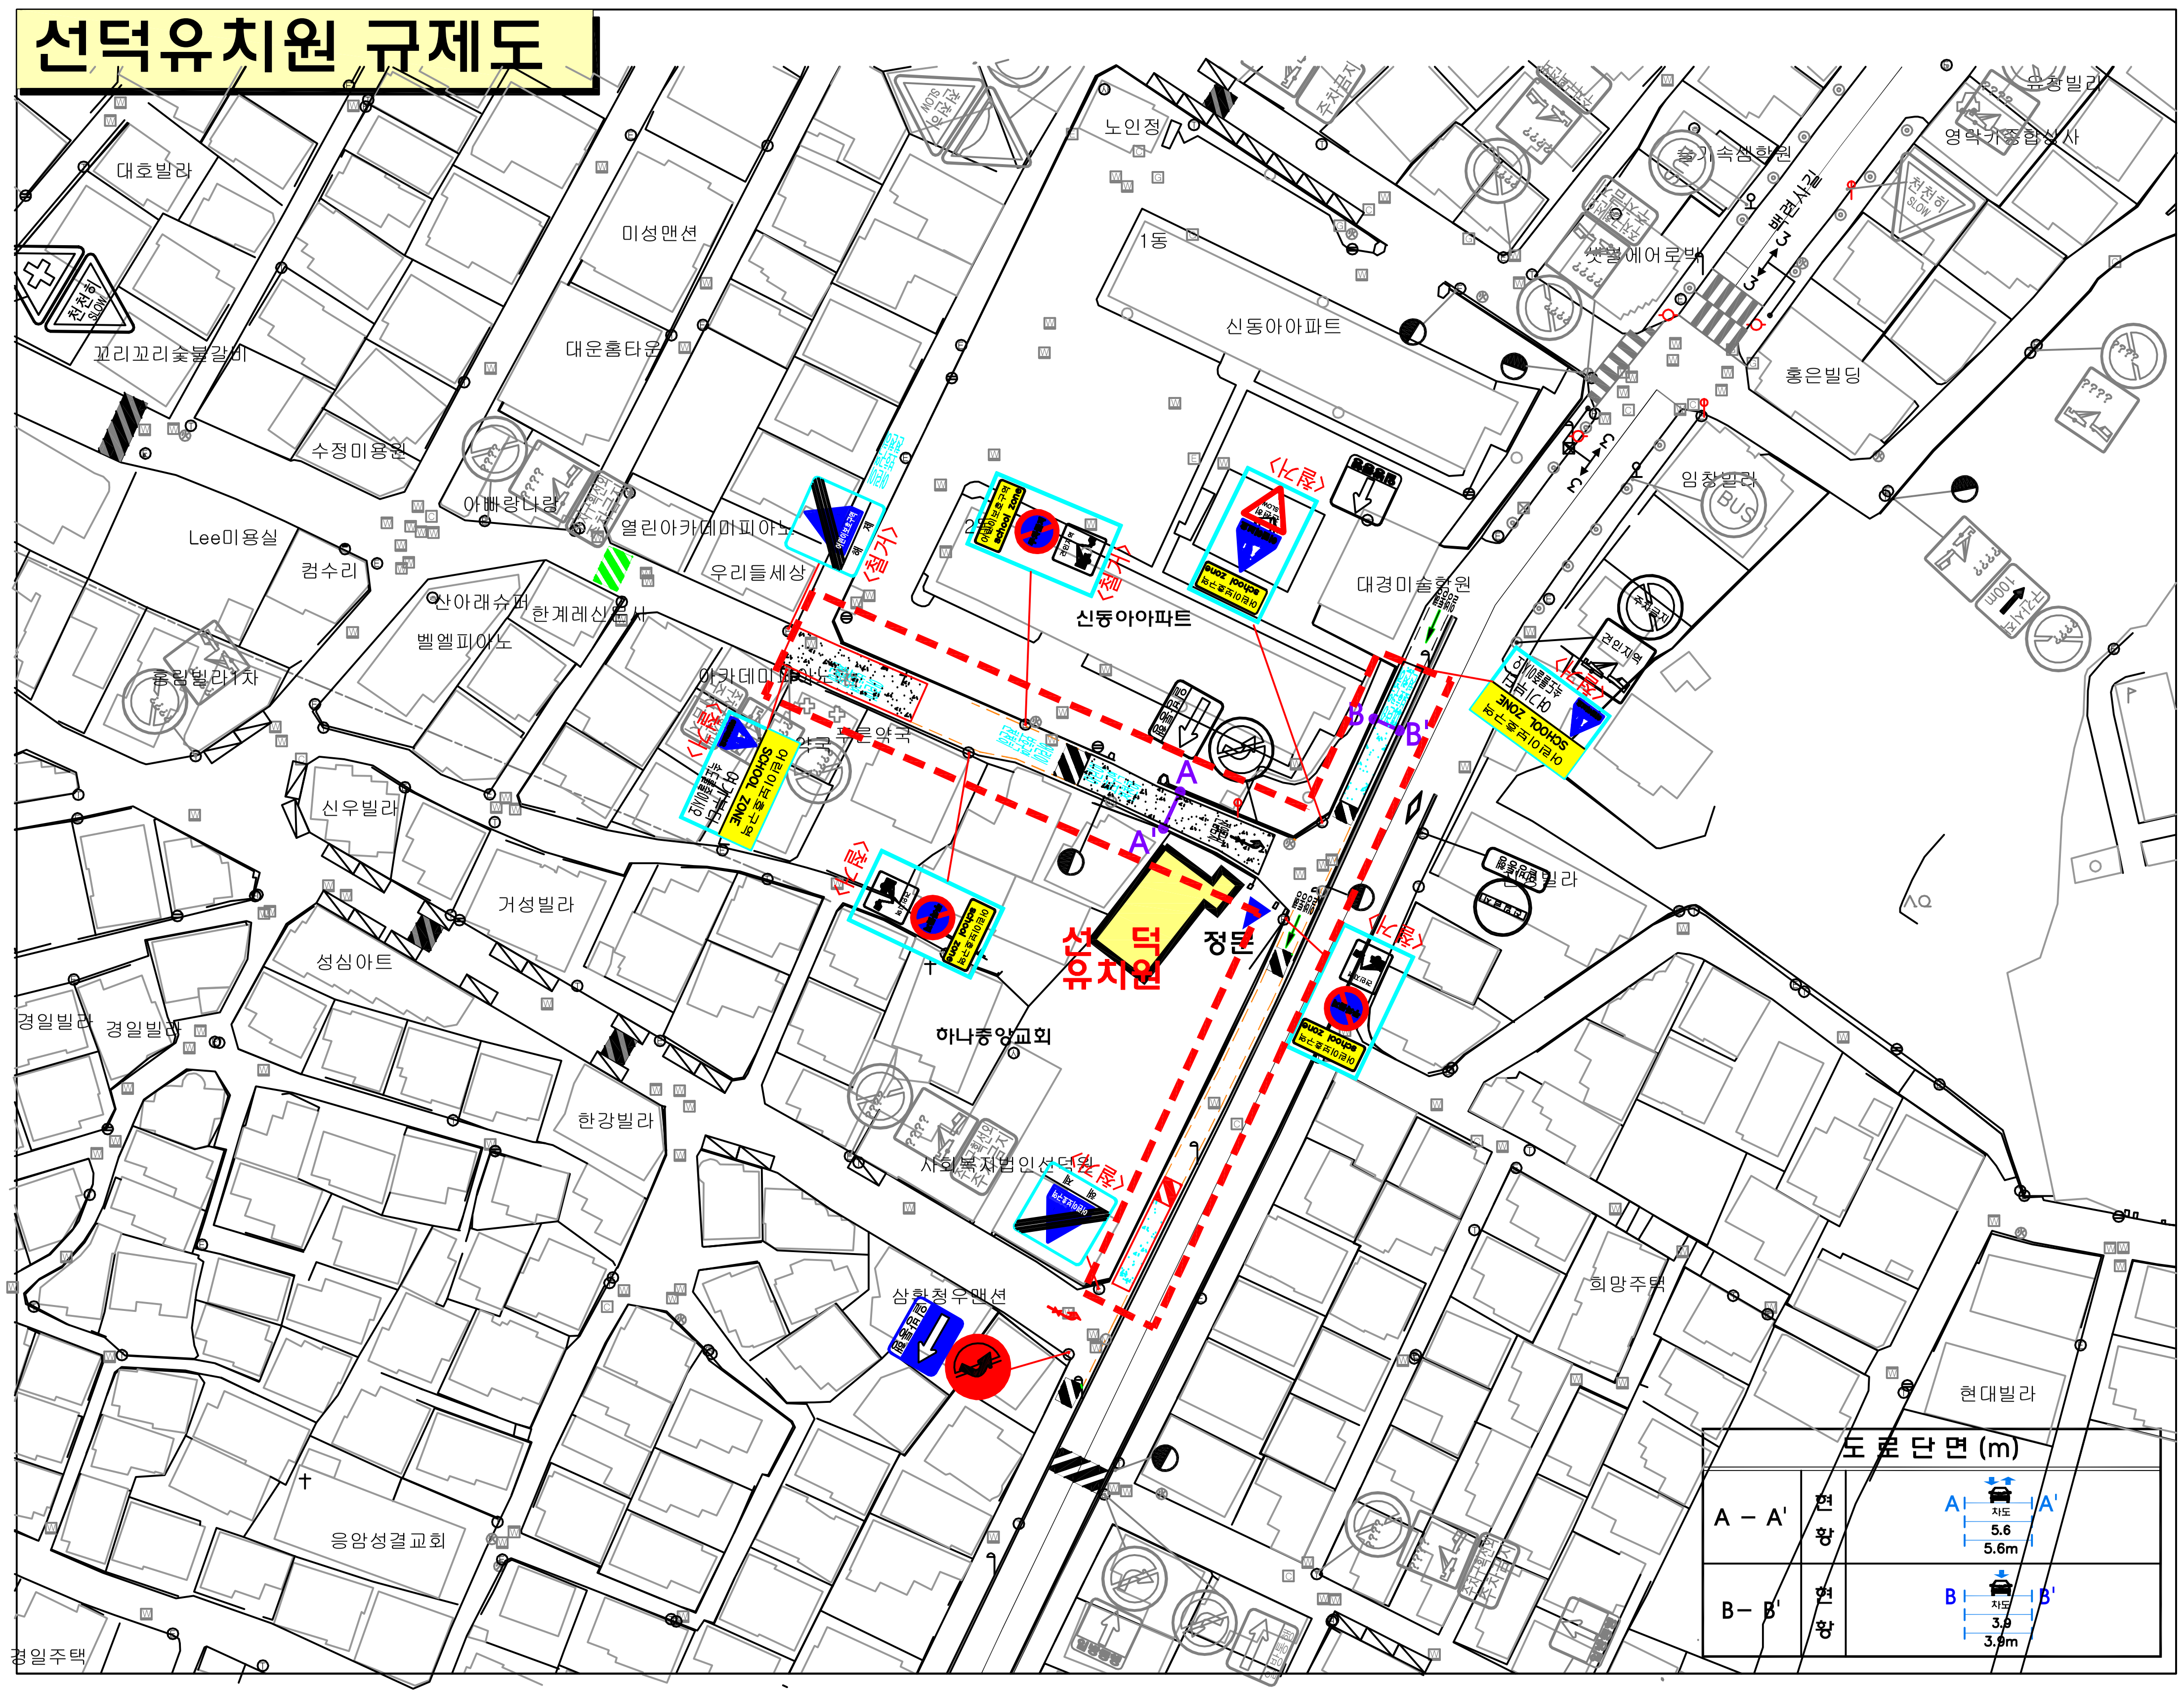

- 범 례 -

현 황 – 검정
신 설 – 적색
제 거 – 하늘색
재도색 – 녹색

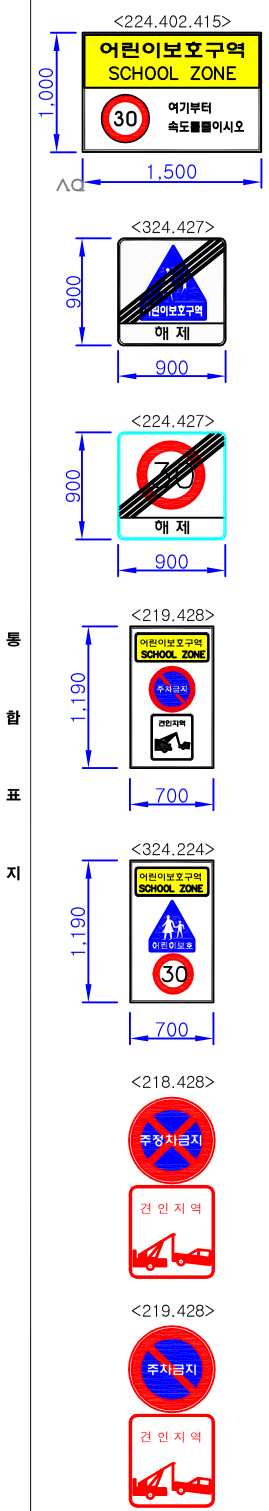

구분	항 목	단위	현 황	신설	교체	제거
신호기	경보등	개소	-	-	-	-
	신호등	개소	-	-	-	-
안전표지	소 계	개	4	-	-	-
	129	개	-	-	-	-
	132	개	-	-	-	-
	133	개	-	-	-	-
	211	개	1	-	-	-
	214	개	1	-	-	-
	224	개	-	-	-	-
	323	개	-	-	-	-
	326	개	1	-	-	-
	416	개	1	-	-	-
	428	개	-	-	-	-
	429	개	-	-	-	-
	주차구획선외 주차금지	개	-	-	-	-
	<통합표지>		-	-	-	-
	224 402,415	개	-	-	-	-
	324 402,415	개	-	-	-	2
	224 427	개	-	-	-	-
	324 427	개	-	-	-	-
	133 401	개	-	-	-	-
	218 428	개	-	-	-	-
	219 428	개	-	-	-	3
	324 224	개	-	-	-	-
	324 226	개	-	-	-	1
노면표시	소 계	개	31	-	-	-
	510~514	개	-	-	-	-
	515	m	-	-	-	-
	516	m	-	-	-	-
	518	개	-	-	-	-
	519	개	-	-	-	5
	523	개	-	-	-	-
	529	개	-	-	-	-
	532	개	-	-	-	-
	536	개	-	-	-	5
	537,538,539	개	-	-	-	-
	노인보호	개	-	-	-	-
	주차금지	개	-	-	-	-
	어린이 놀이터	개	-	-	-	-
	어린이 보호구역	개	-	-	-	-
	일방통행	개	-	-	-	-
도로부속물	소 계	개	4	-	-	-
	과속방지턱	개	4	-	-	-
	이미지험프	개	-	-	-	-
	고원식교차로	개	-	-	-	-
	보도	㎡	-	-	-	-
	볼라드	개	-	-	-	-
	미끄럼방지(적색)	㎡	3	-	-	-
	반사경	개	-	-	-	-
	방호울타리	m	-	-	-	-

(현장조사일 : 2018년 3월)

공 사 명	시 행 청	용 역 회 사	축 척	설계일자	과업책임자	분야별책임자	설 계 자	도 면 명
어린이보호구역 개선사업	은 평 구		NONE	2018.3				선덕유치원 규제도

과 업 참 여 자