


반포천1복개 1구간 평면도

ID - 반포천1복개 1구간 작업위치도

P72~P75구간

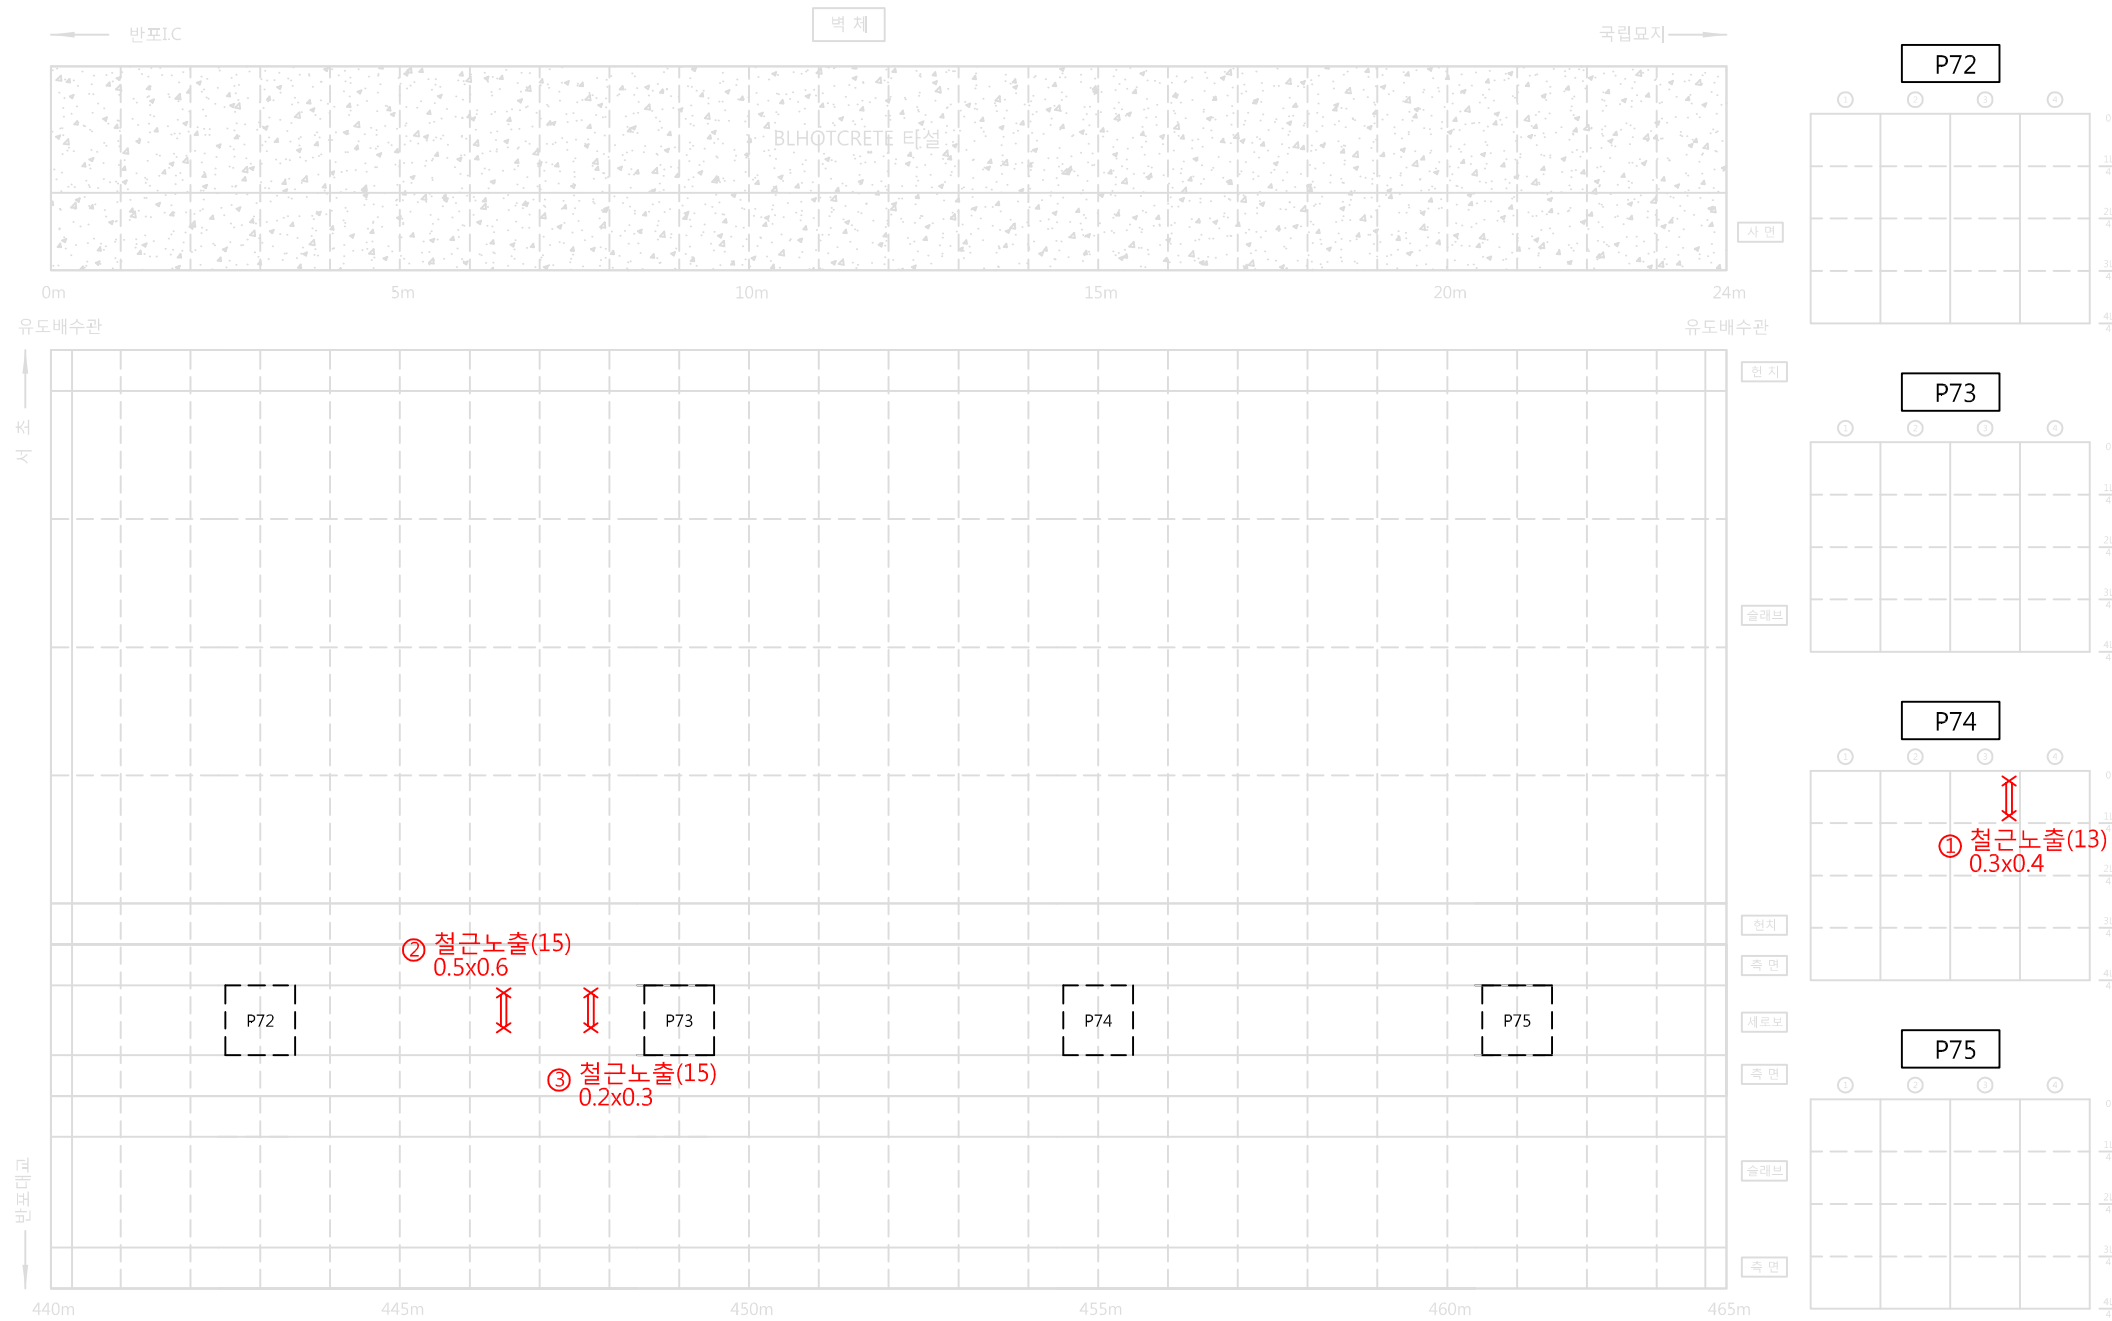


 서울특별시 남부도로사업소	사업명	2018년 도시시설물일상유지보수공사 (터널복개지하차도 연간단가)-남부						위치정보	도면명	작업지시 0차 반포천1복개 1구간 평면도
	시설/공구	반포천1복개						축척		
주식회사 선안엔지니어링	건설분야	시설물유지보수	건설단계	1	2018.00	황효성	이현석	도면번호	00-01	편철번호
				개정번호	날짜	개정내용	작성자			


반포천1복개 2구간 평면도(1)

ID - 반포천1복개 2구간 작업위치도

P98-2~P101-2구간

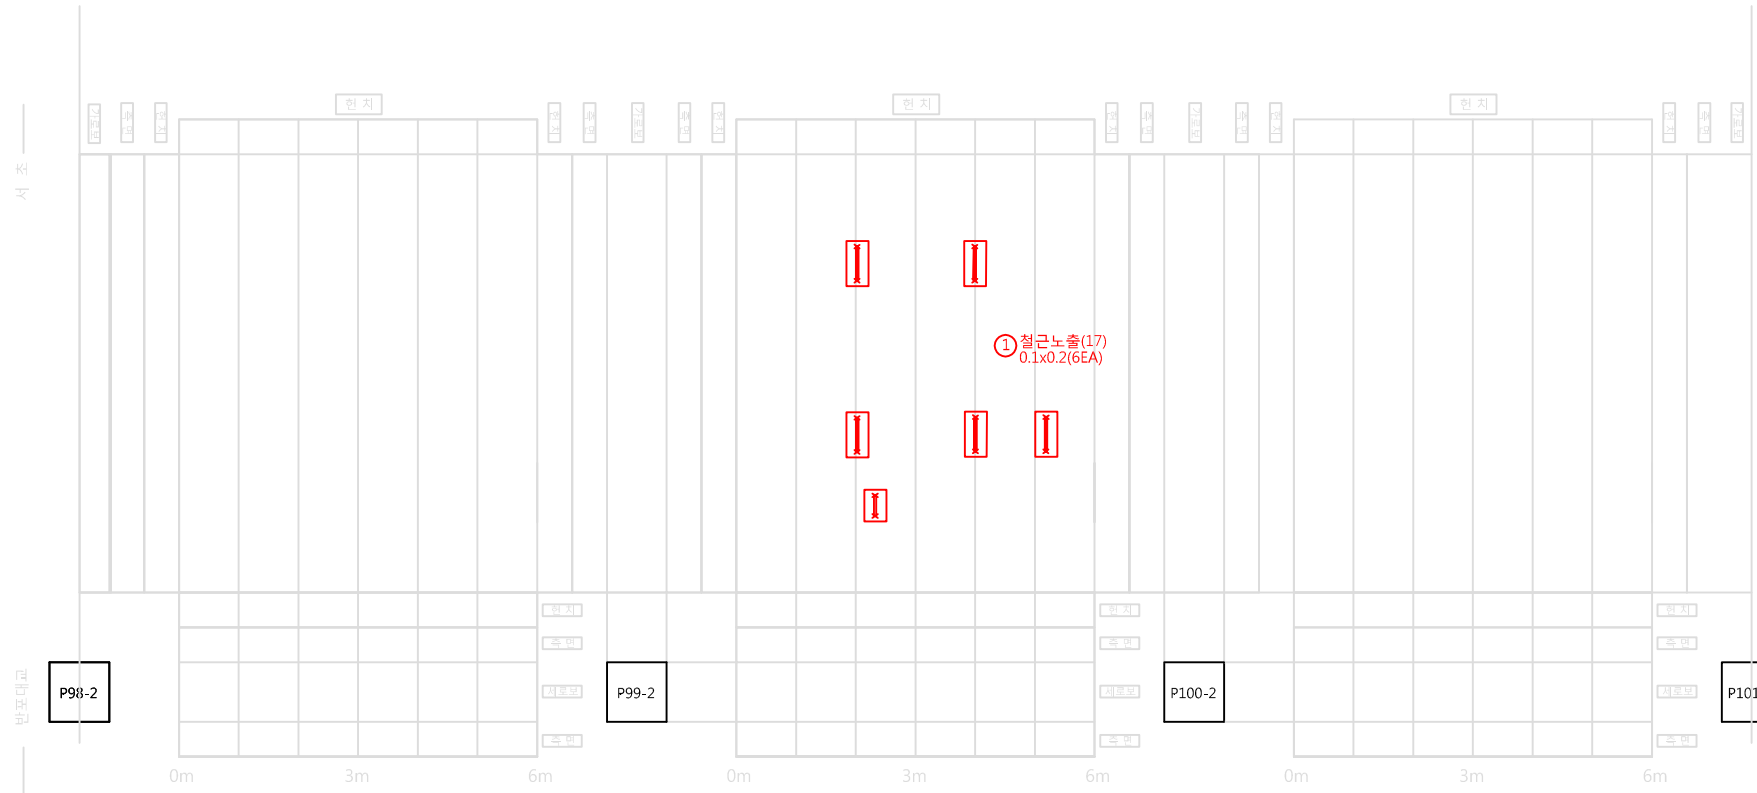

P101-2~P104-2구간

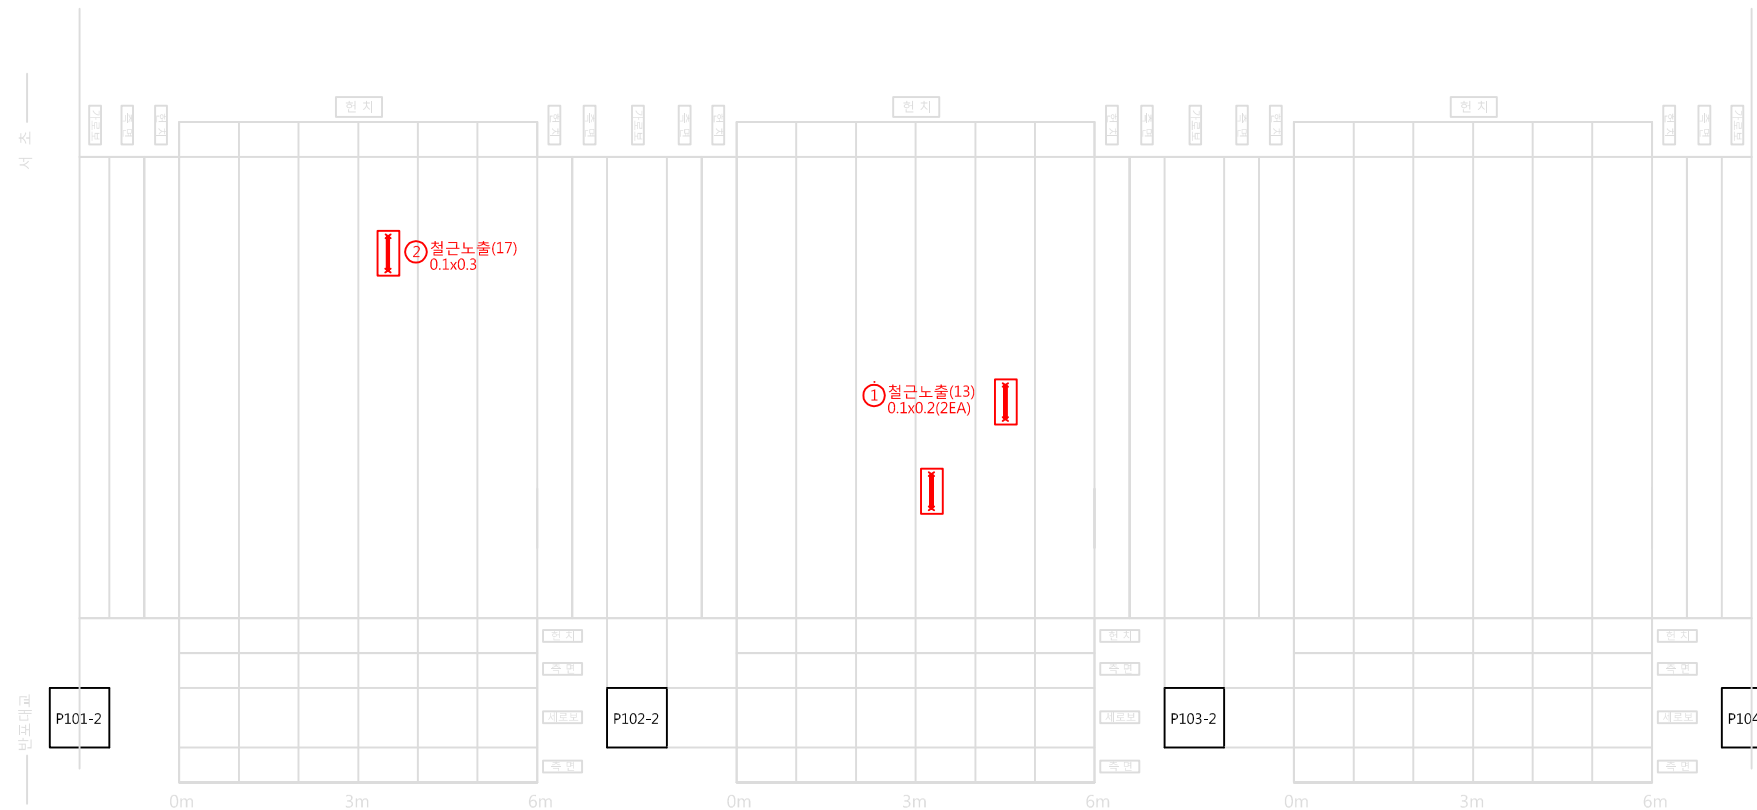


서울특별시 남부도로사업소 주식회사 선안엔지니어링	사업명	2018년 도시시설물일상유지보수공사 (터널복개지하차도 연간단가)-남부					위치정보		도면명	작업지시 0차 반포천1복개 2구간 평면도(1)	
	시설/공구	반포천1복개					축척	NONE			
	건설분야	시설물유지보수	건설단계	1	2018.00	황효성	이현석	이현석	도면번호	00-02	편철번호
			개정번호	날짜	개정내용	작성자	검토자	확인자			


반포천1복개 2구간 평면도(2)

ID - 반포천1복개 2구간 작업위치도

P101-3-2~P104-3구간

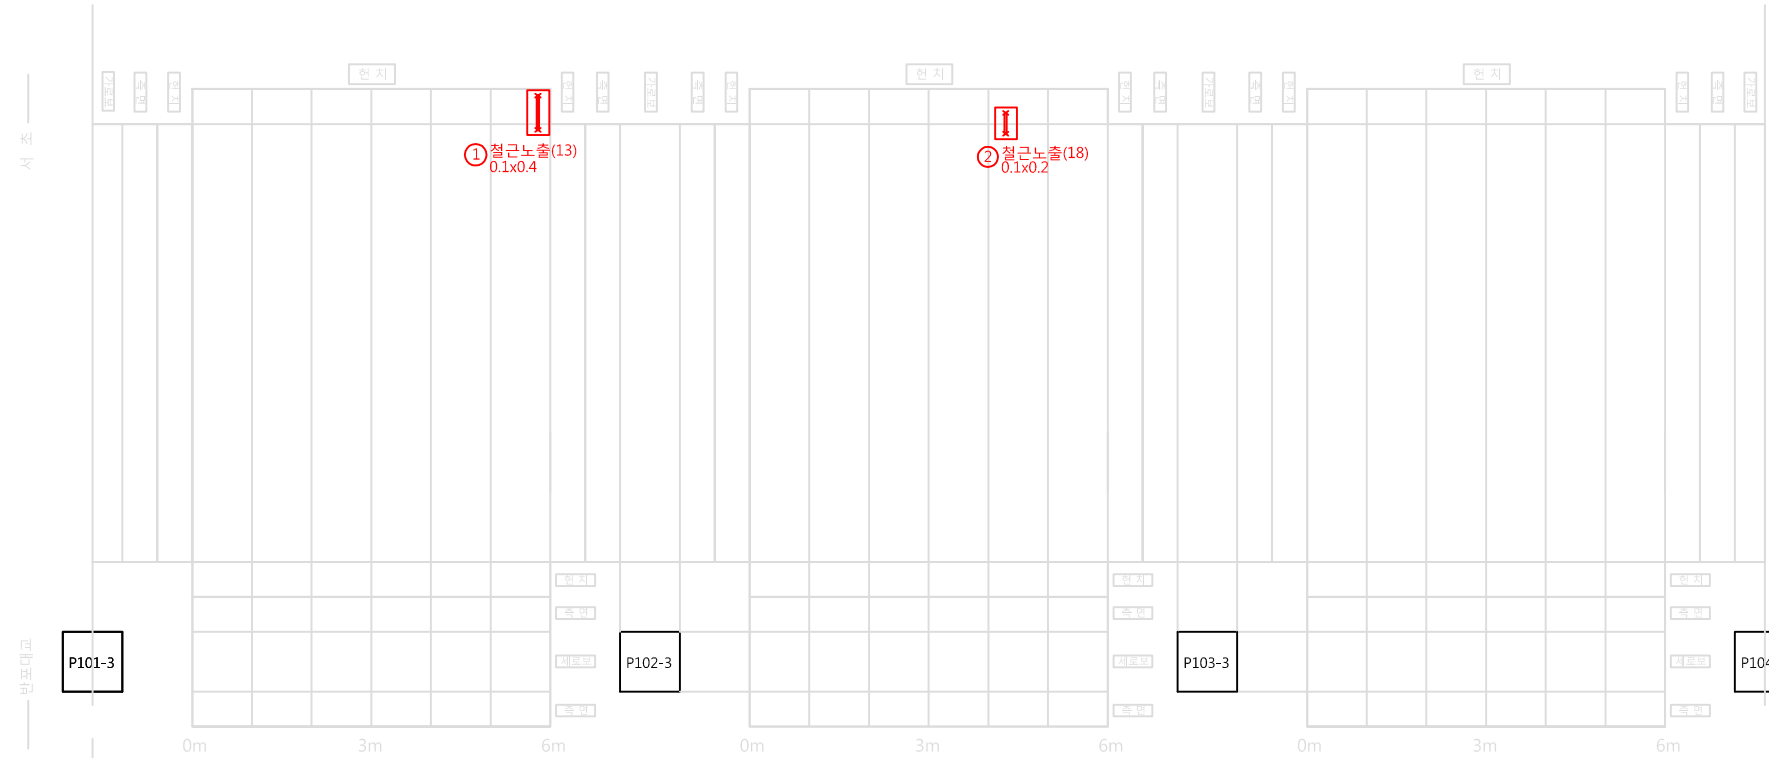




P104-2~P107-2구간

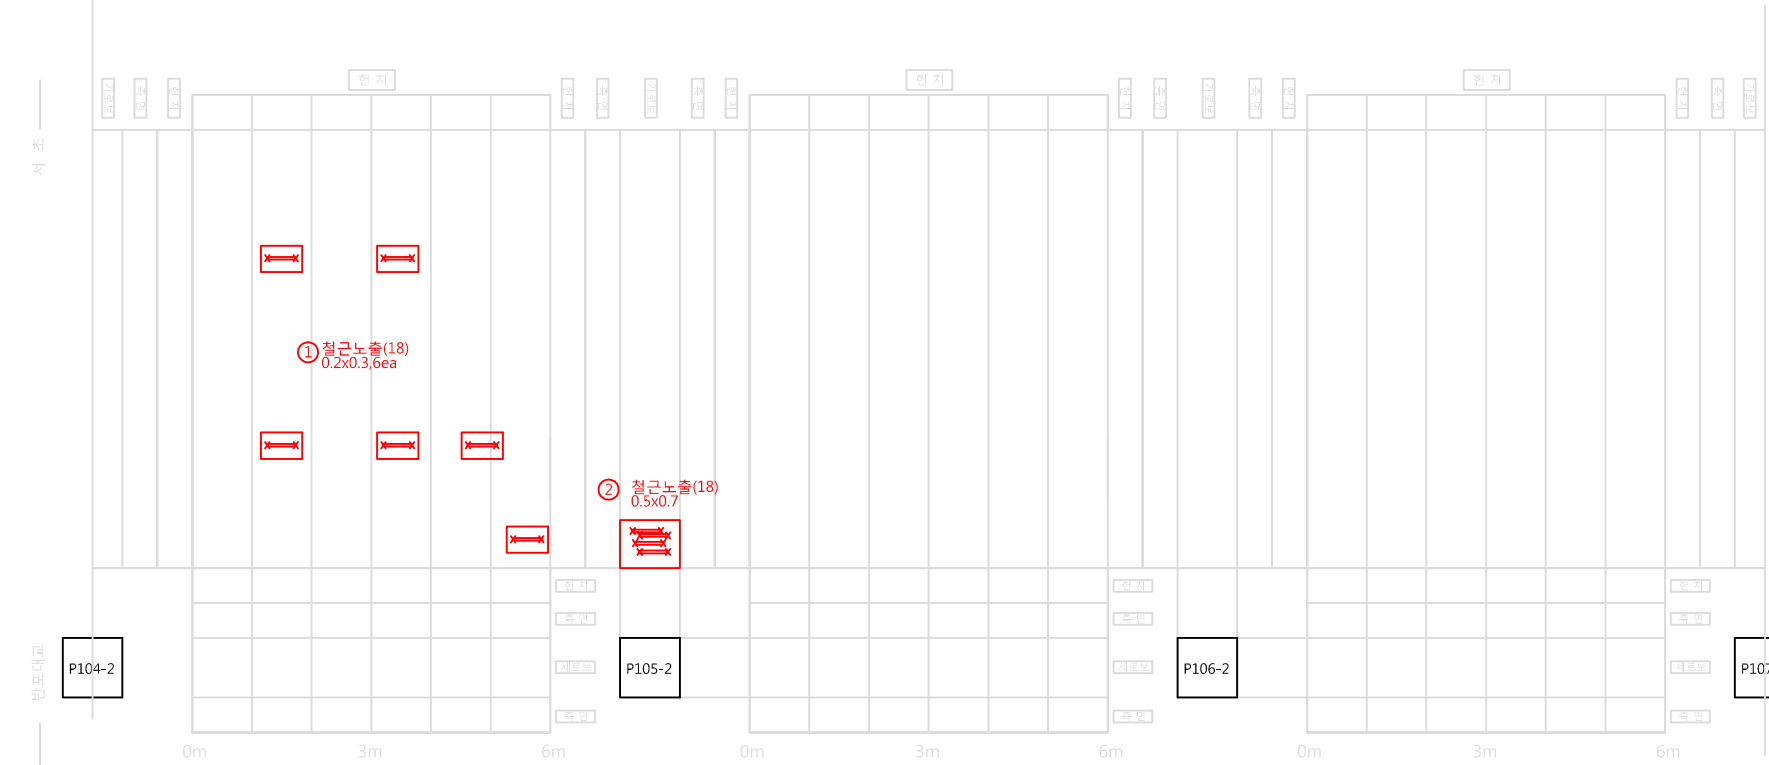

서울특별시 남부도로사업소 주식회사 선안엔지니어링	사업명	2018년 도시시설물일상유지보수공사 (터널복개지하차도 연간단가)-남부						위치정보	도면명 반포천1복개 2구간 평면도(2)	작업지시 0차	
	시설/공구	반포천1복개						축척			NONE
	건설분야	시설물유지보수	건설단계	1	2018.00	황효성	이현석	이현석			도면번호
			개정번호	날짜	개정내용	작성자	검토자	확인자			

반포천1복개 2구간 평면도(3)

ID - 반포천1복개 2구간 작업위치도

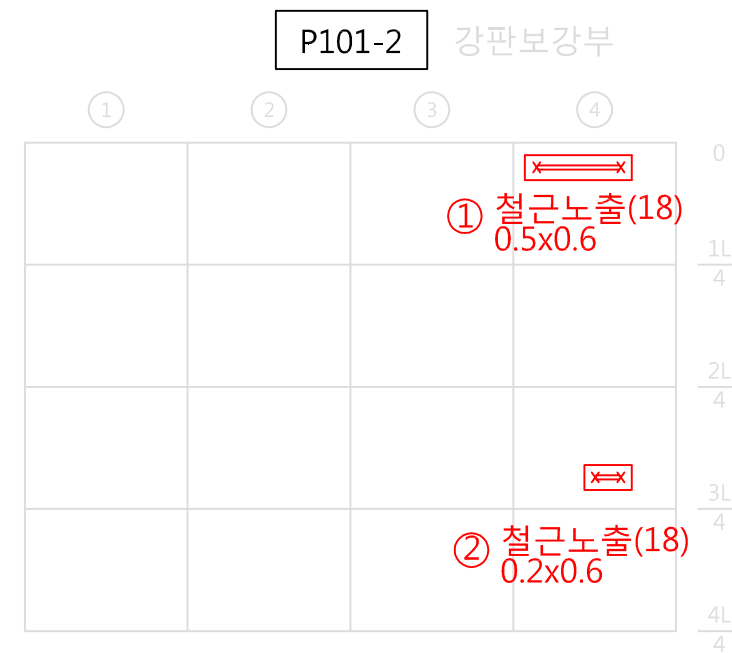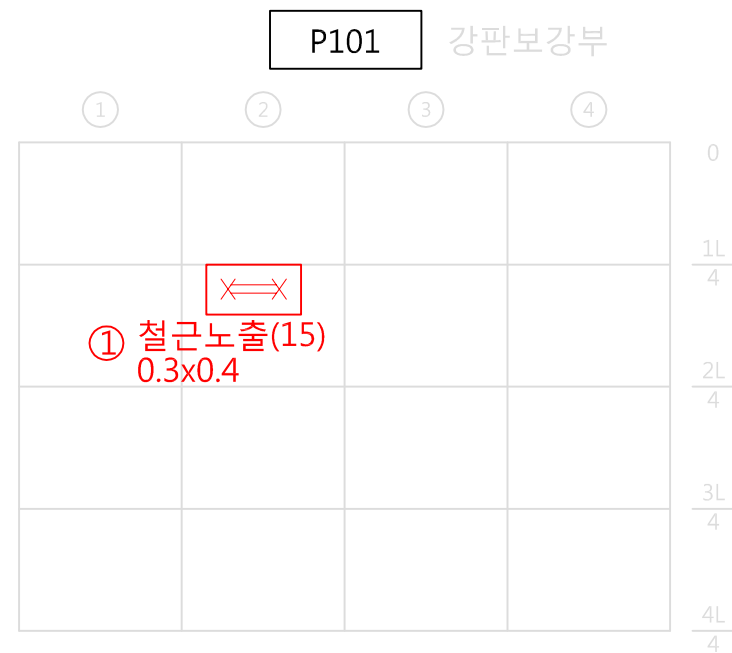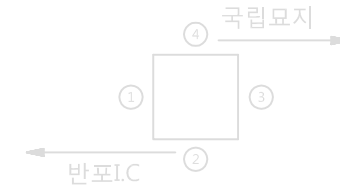


서울특별시 남부도로사업소 주식회사 선안엔지니어링	사업명	2018년 도시시설물일상유지보수공사 (터널복개지하차도 연간단가)-남부				위치정보		도면명	작업지시 0차 반포천1복개 2구간 평면도(3)			
	시설/공구	반포천1복개				축척	NONE					
	건설분야	시설물유지보수	건설단계	개정번호	날짜	개정내용	작성자	검토자	확인자	도면번호	00-04	편철번호


반포천1복개 확장구간 평면도(1)

ID - 반포천1복개 확장구간 작업위치도

P1~P2구간

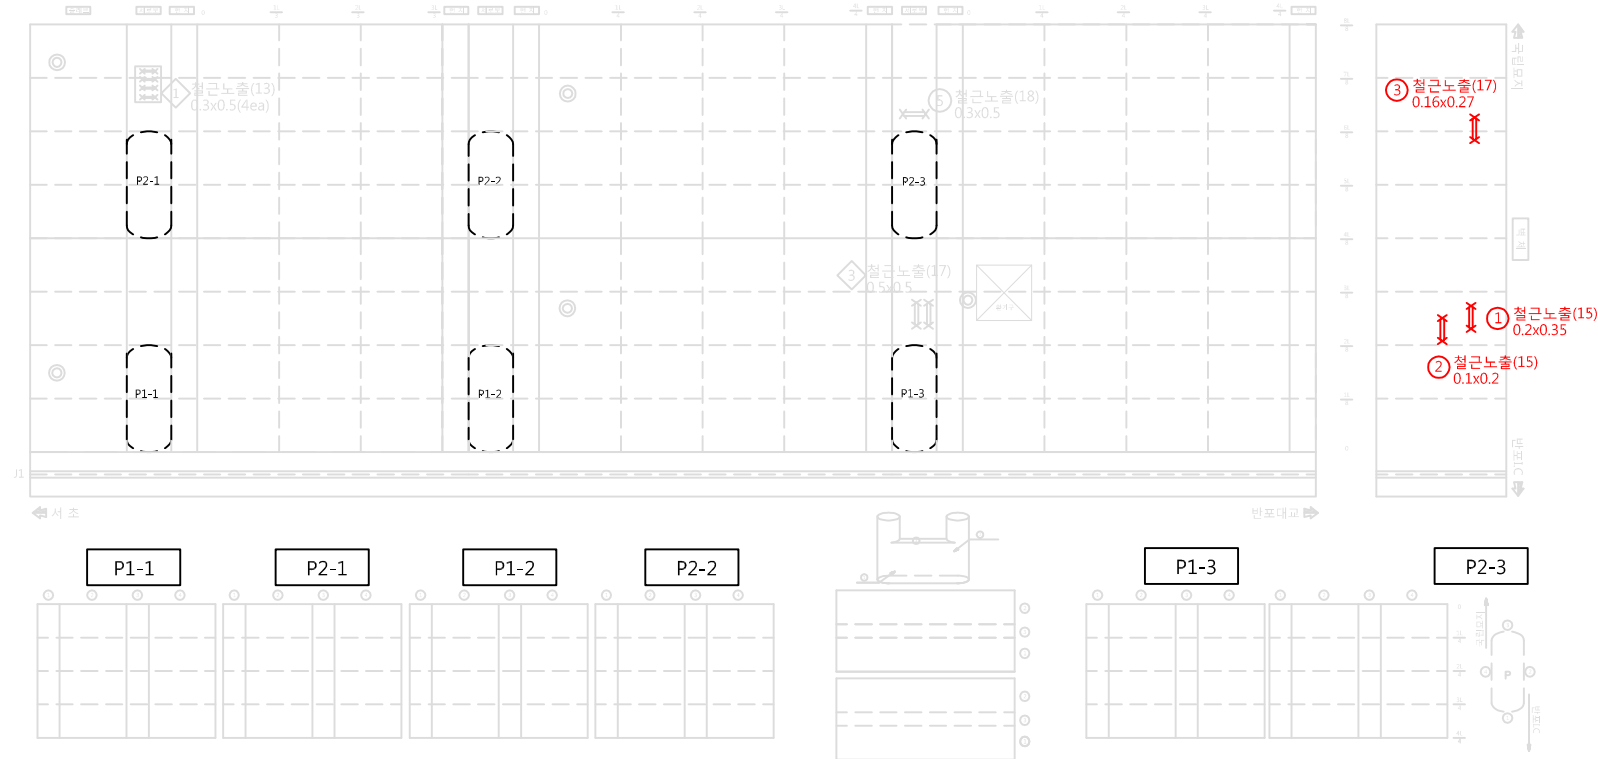

P7~P8구간

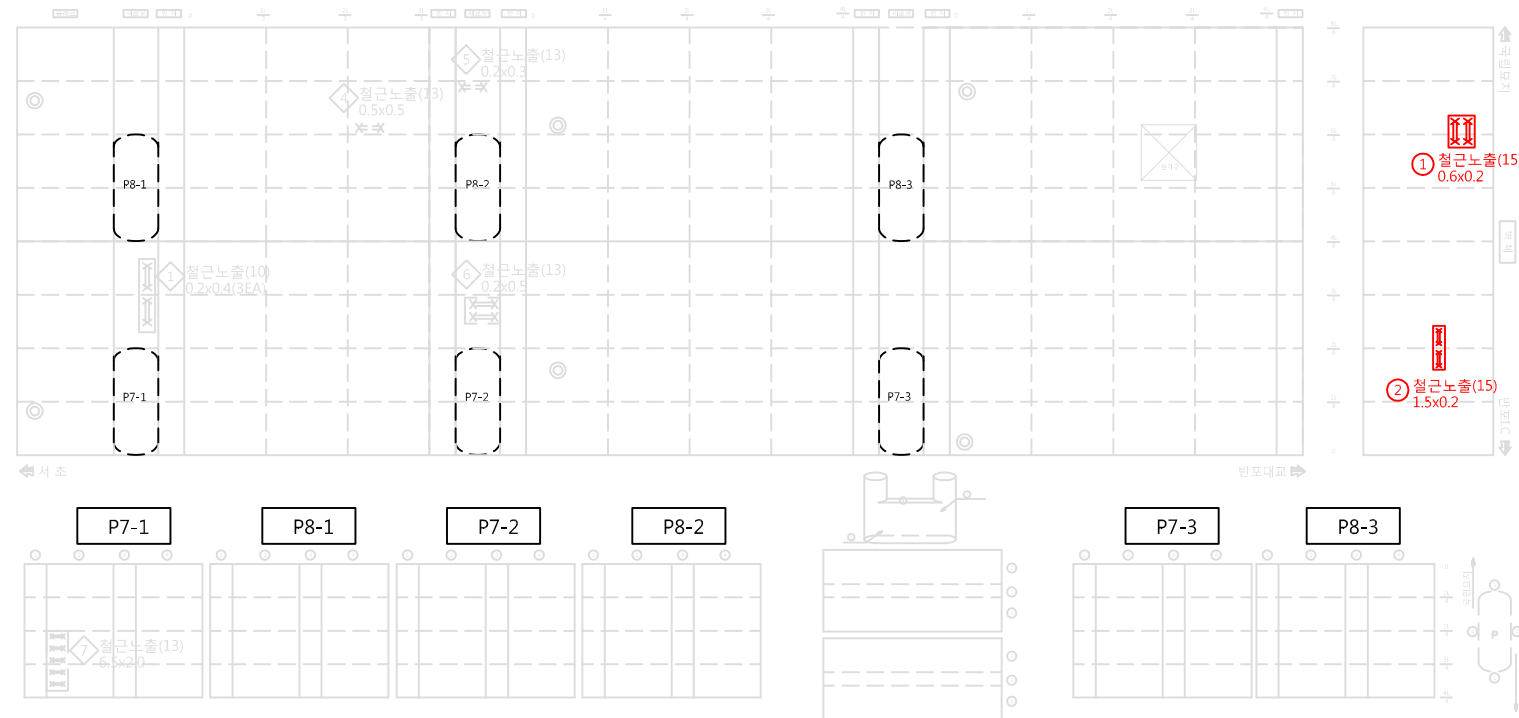


서울특별시 남부도로사업소 주식회사 선안엔지니어링	사업명	2018년 도시시설물일상유지보수공사 (터널복개지하차도 연간단가)-남부				위치정보			도면명	작업지시 0차 반포천1복개 확장구간 평면도(1)
	시설/공구	반포천1복개				축척				
건설분야	시설물유지보수	건설단계	1	2018.00	황효성	이현석	이현석	도면번호	00-05	편철번호
			개정번호	날짜	개정내용	작성자	검토자	확인자		


반포천1복개 확장구간 평면도(2)

ID - 반포천1복개 확장구간 작업위치도

P9~P10구간

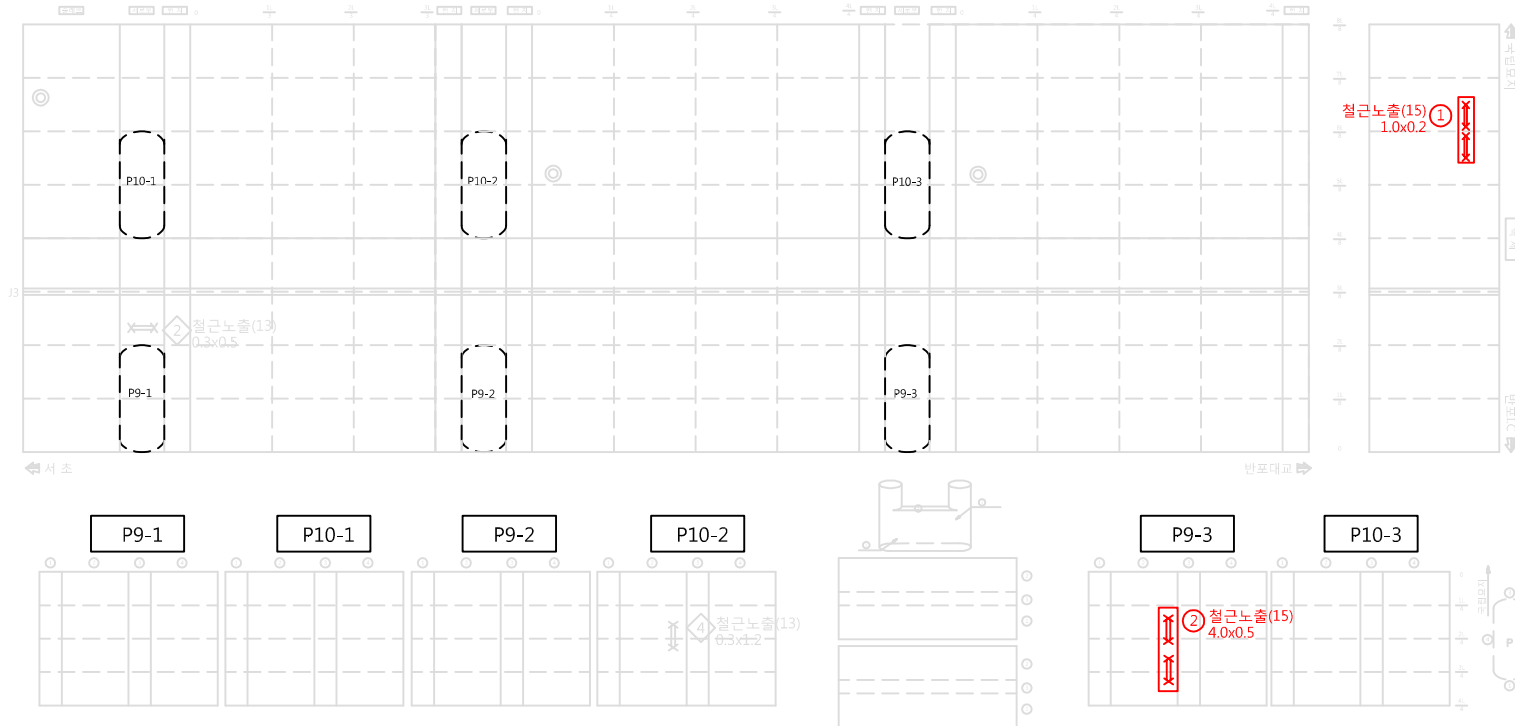

P13~P14구간

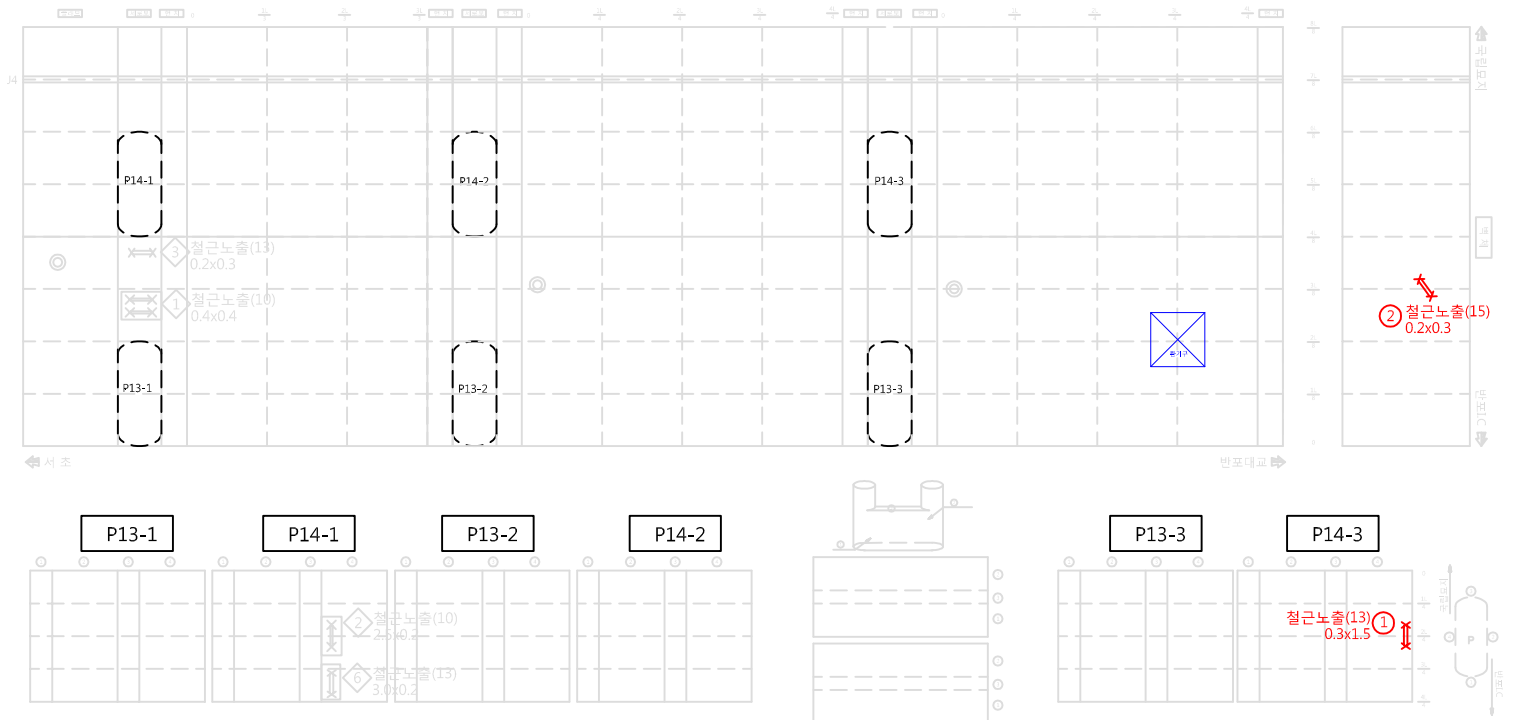


서울특별시 남부도로사업소 주식회사 선안엔지니어링	사업명	2018년 도시시설물일상유지보수공사 (터널복개지하차도 연간단가)-남부					위치정보	도면명	작업지시 0차 반포천1복개 확장구간 평면도(2)
	시설/공구	반포천1복개					축척		
건설분야	시설물유지보수	건설단계	1	2018.00	황효성	이현석	이현석	도면번호	00-06
			개정번호	날짜	개정내용	작성자	검토자	확인자	편철번호


반포천1복개 확장구간 평면도(3)

ID - 반포천1복개 확장구간 작업위치도

P17~P18구간

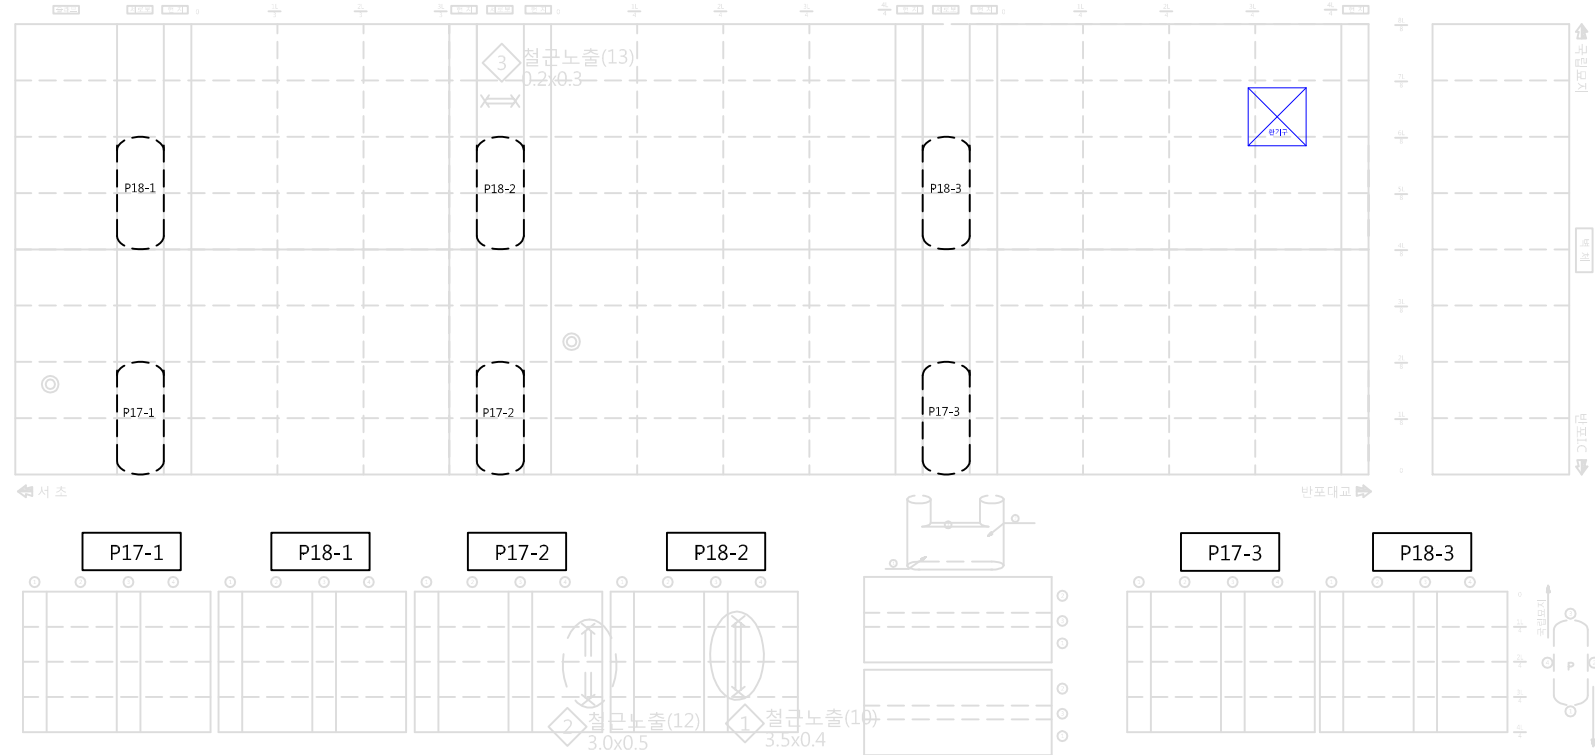

P19~P20구간

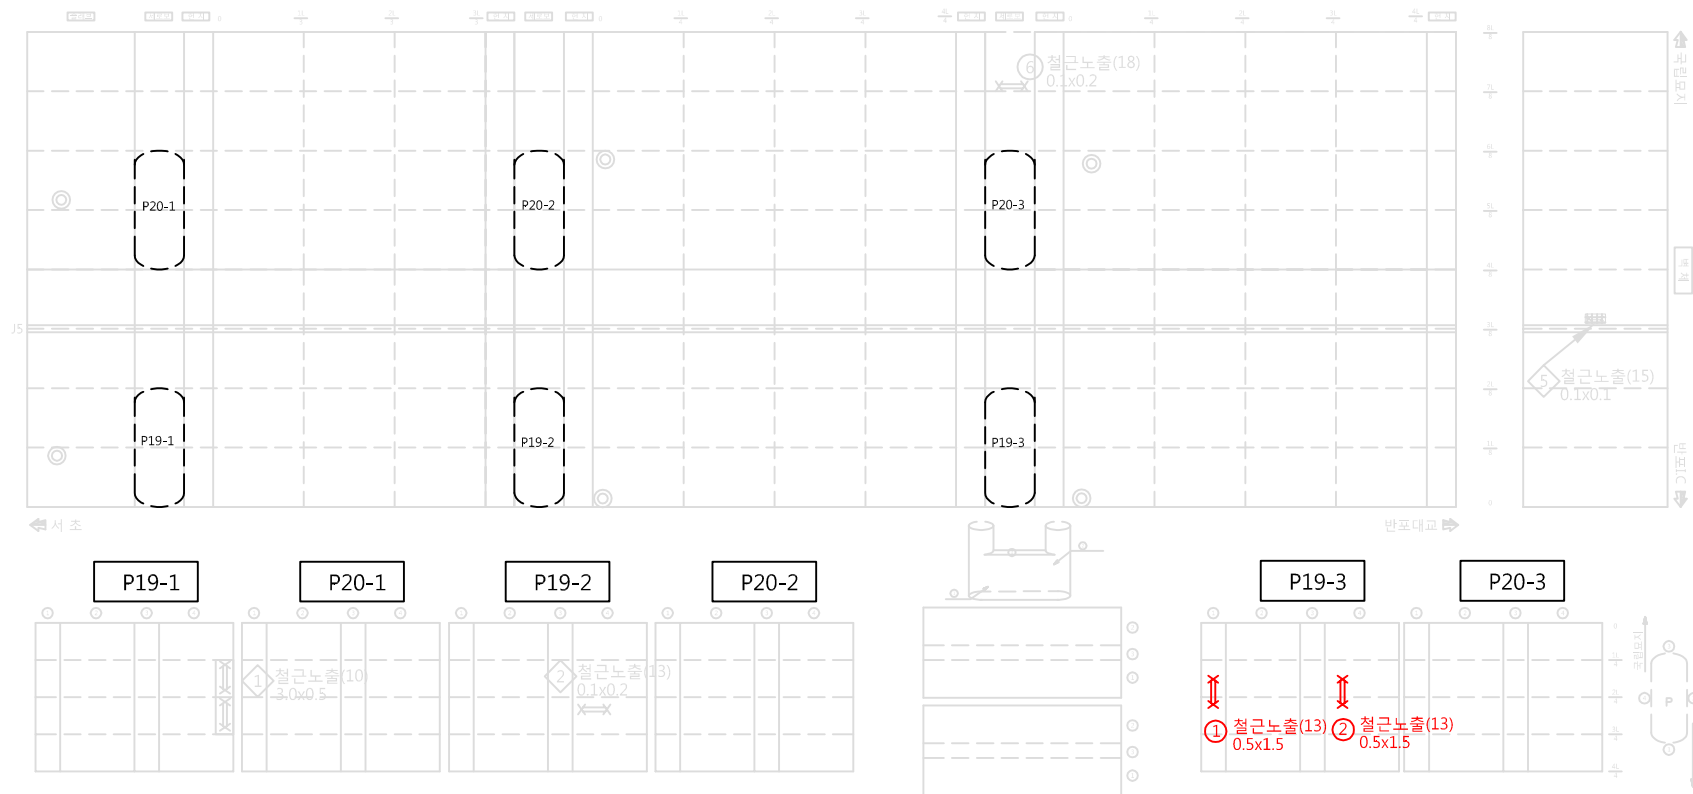


서울특별시 남부도로사업소	사업명	2018년 도시시설물일상유지보수공사 (터널복개지하차도 연간단가)-남부					위치정보		도면명	작업지시 0차 반포천1복개 확장구간 평면도(3)
	시설/공구	반포천1복개					축척			
주식회사 선안엔지니어링	건설분야	시설물유지보수	건설단계	1	2018.00	황효성	이현석	이현석	도면번호	00-07
				개정번호	날짜	개정내용	작성자	검토자		


반포천1복개 확장구간 평면도(4)

ID - 반포천1복개 확장구간 작업위치도

P23~P24구간

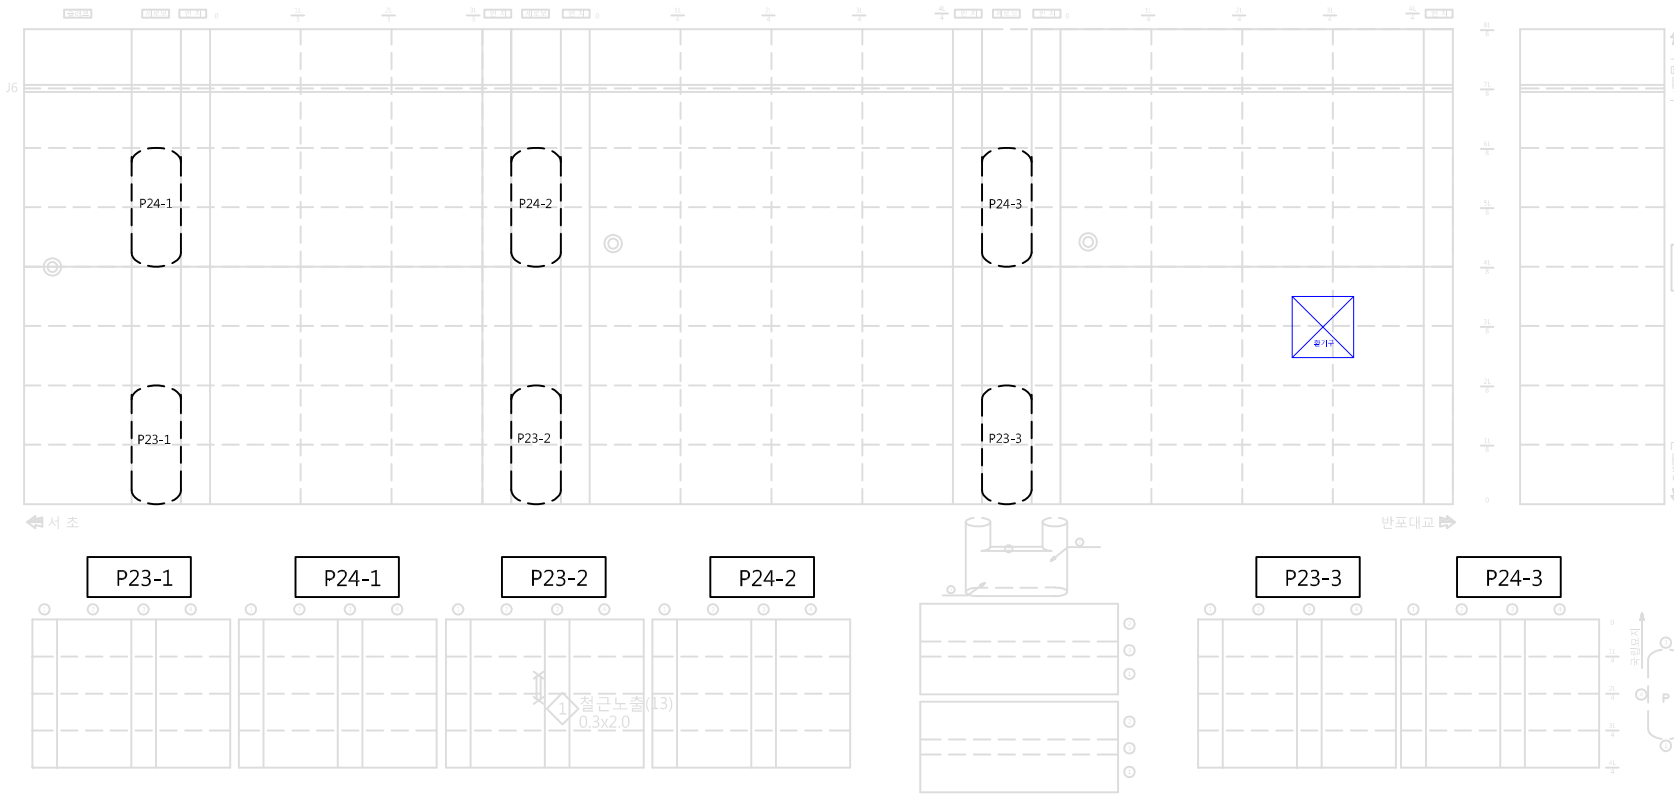

P27~P28구간

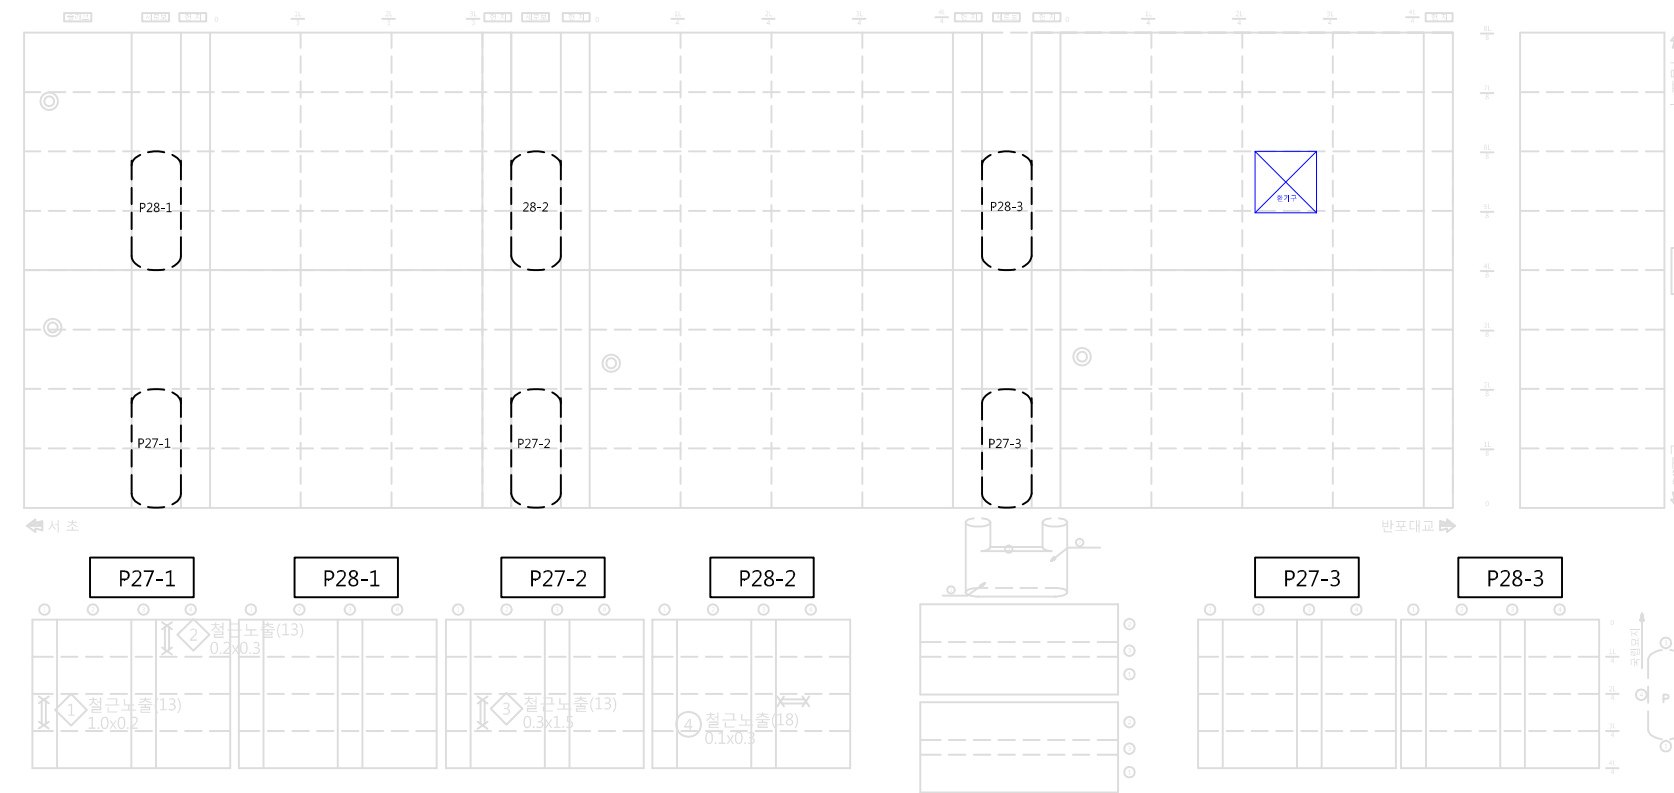


서울특별시 남부도로사업소	사업명	2018년 도시시설물일상유지보수공사 (터널복개지하차도 연간단가)-남부				위치정보			도면명	작업지시 0차 반포천1복개 확장구간 평면도(4)	
	시설/공구	반포천1복개				축척					NONE
주식회사 선안엔지니어링	건설분야	시설물유지보수	건설단계	1	2018.00	황효성	이현석	이현석	도면번호	00-08	편철번호
				개정번호	날짜	개정내용	작성자	검토자			


반포천1복개 확장구간 평면도(5)

ID - 반포천1복개 확장구간 작업위치도

P35~P36구간

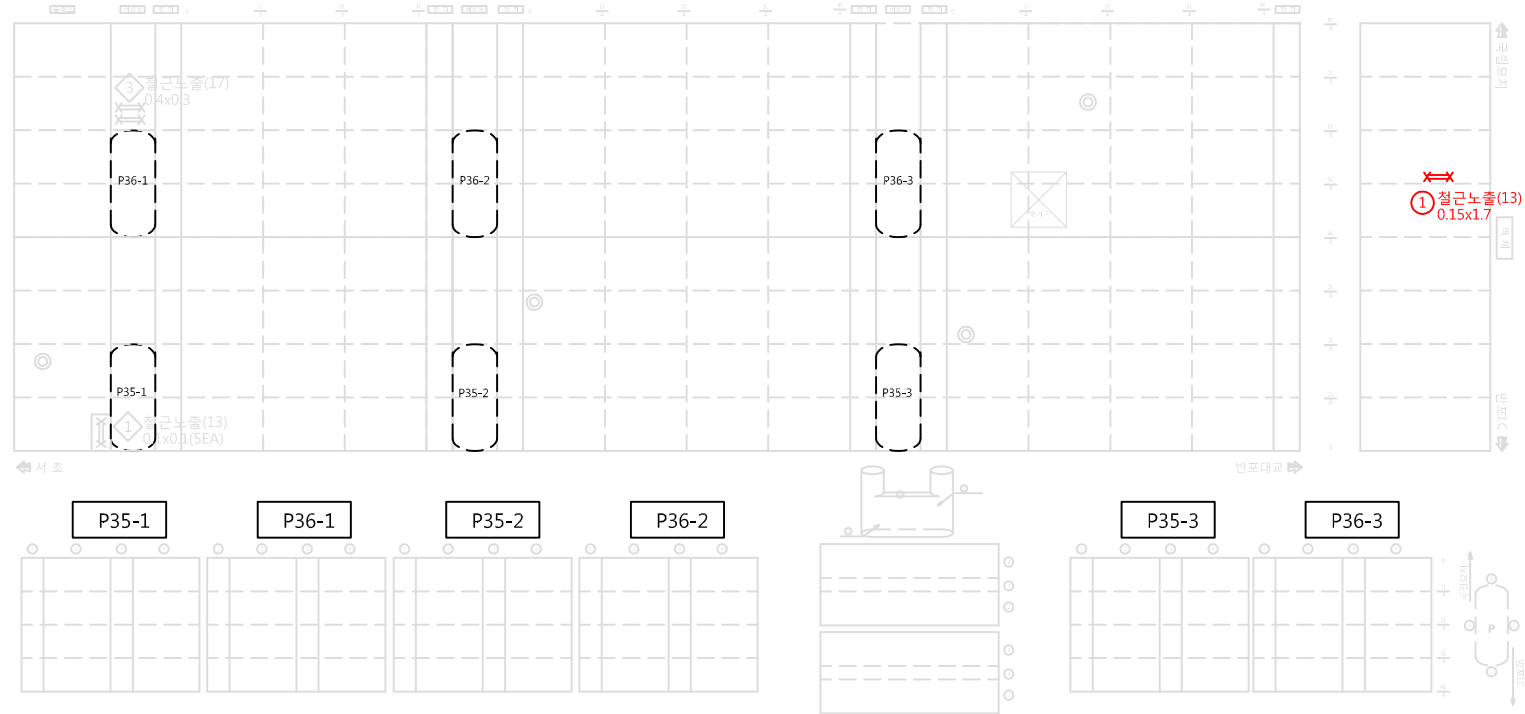

P37~P38구간

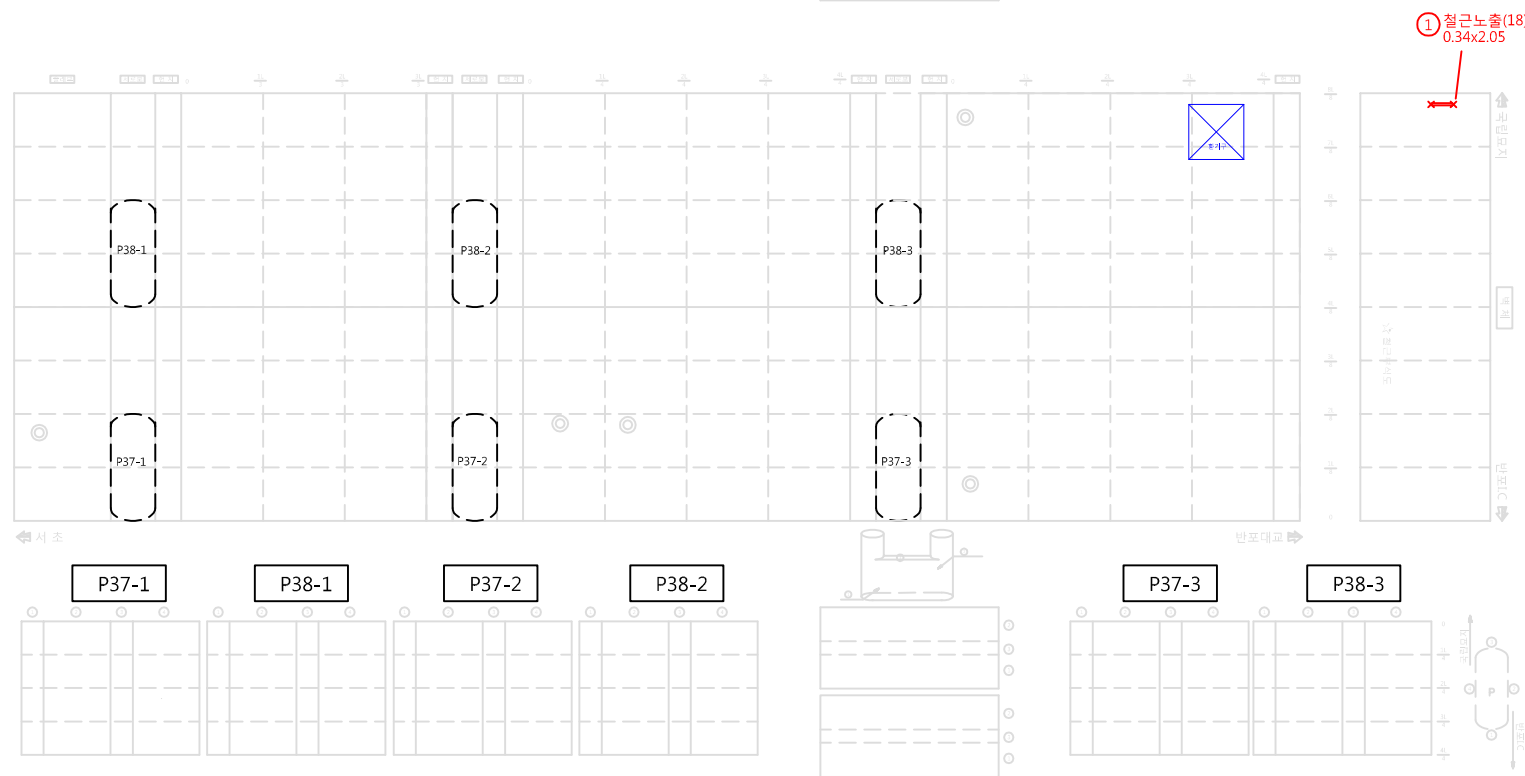


서울특별시 남부도로사업소	사업명	2018년 도시시설물일상유지보수공사 (터널복개지하차도 연간단가)-남부				위치정보			도면명	작업지시 0차 반포천1복개 확장구간 평면도(5)	
	시설/공구	반포천1복개				축척					NONE
주식회사 선안엔지니어링	건설분야	시설물유지보수	건설단계	1	2018.00	황효성	이현석	이현석	도면번호	00-09	편철번호
				개정번호	날짜	개정내용	작성자	검토자			


반포천1복개 확장구간 평면도(6)

ID - 반포천1복개 확장구간 작업위치도

P41~P42구간

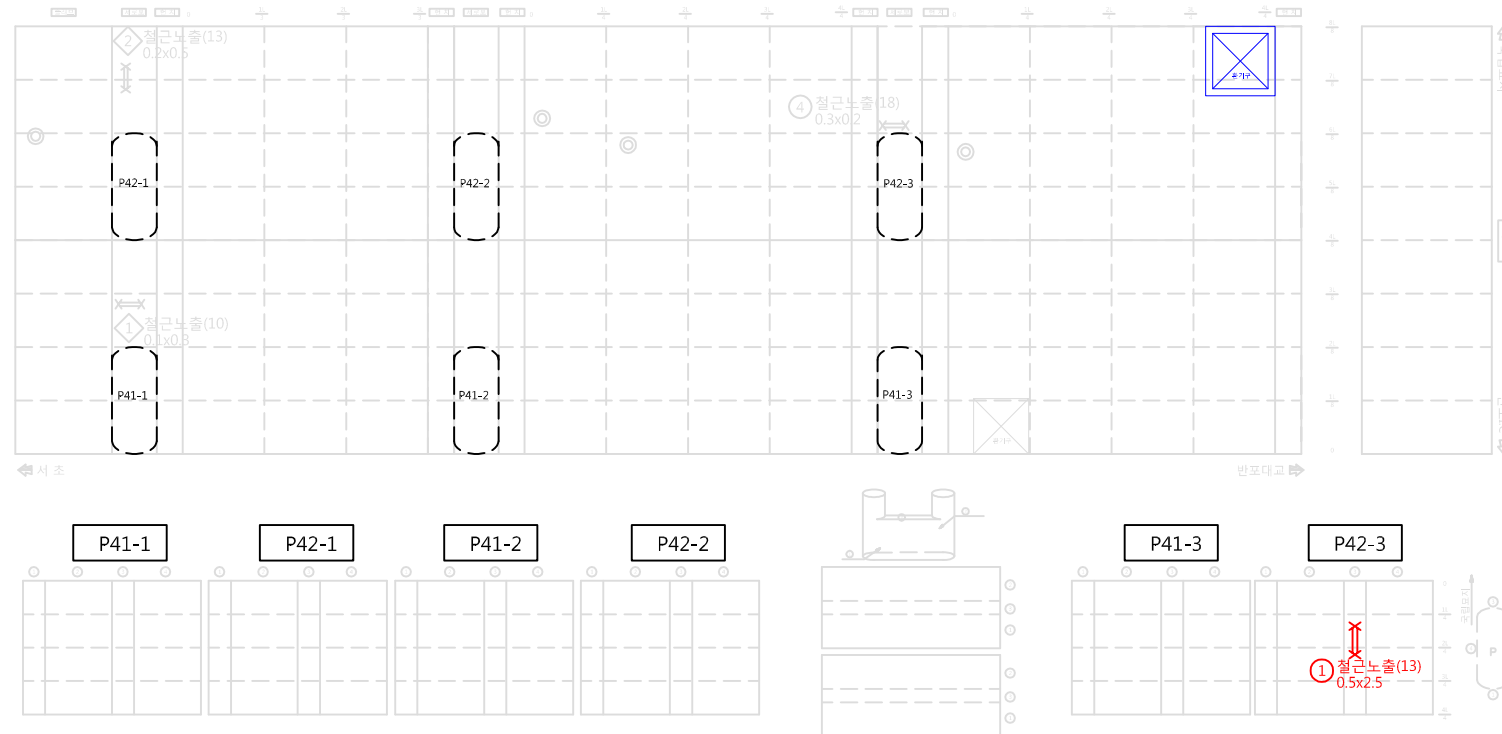

P43~P44구간

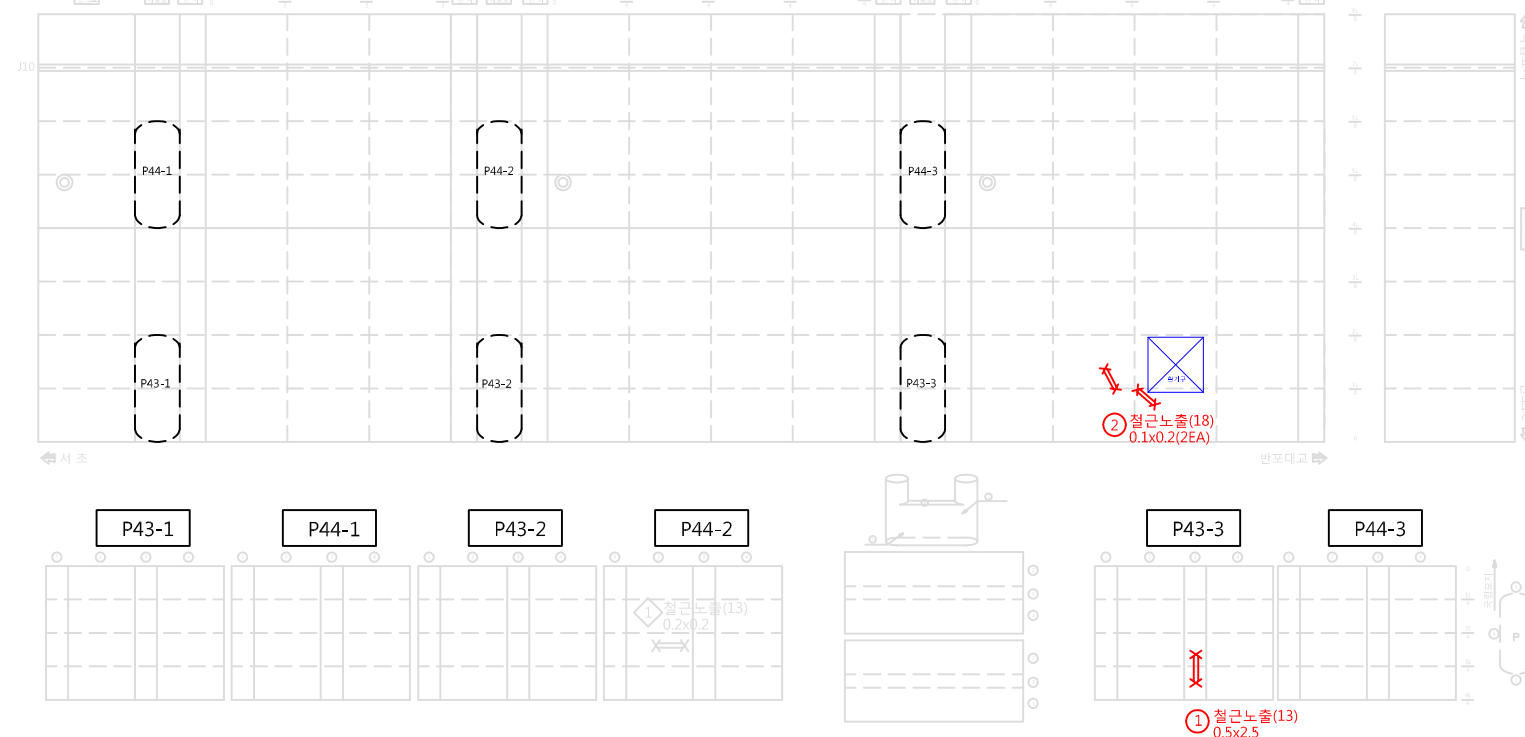


서울특별시 남부도로사업소	사업명	2018년 도시시설물일상유지보수공사 (터널복개지하차도 연간단가)-남부							위치정보	도면명	작업지시 0차 반포천1복개 확장구간 평면도(6)
	시설/공구	반포천1복개							축척		
주식회사 선안엔지니어링	건설분야	시설물유지보수	건설단계	1	2018.00	황효성	이현석	이현석	도면번호	00-10	편철번호
				개정번호	날짜	개정내용	작성자	검토자			


반포천1복개 확장구간 평면도(7)

ID - 반포천1복개 확장구간 작업위치도

P45~P46구간

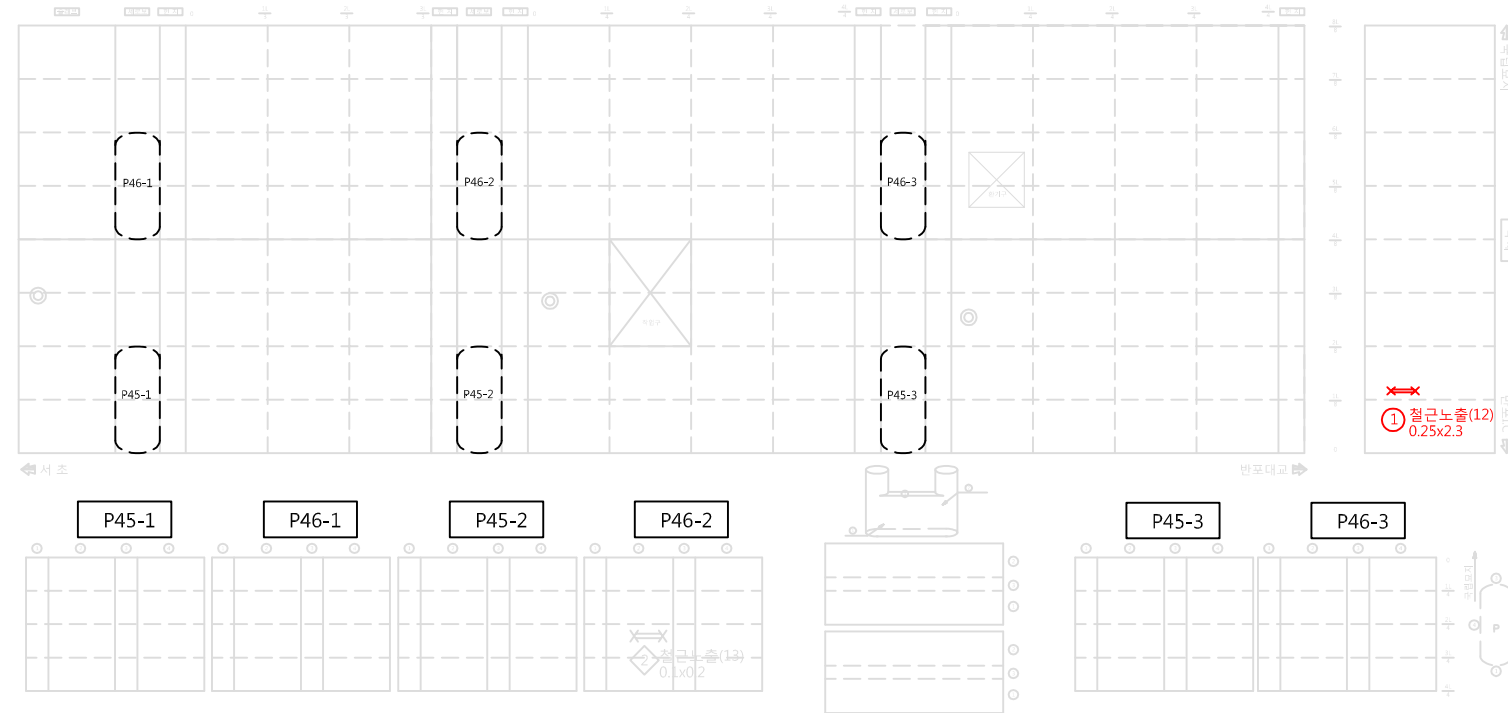

P47~P48구간

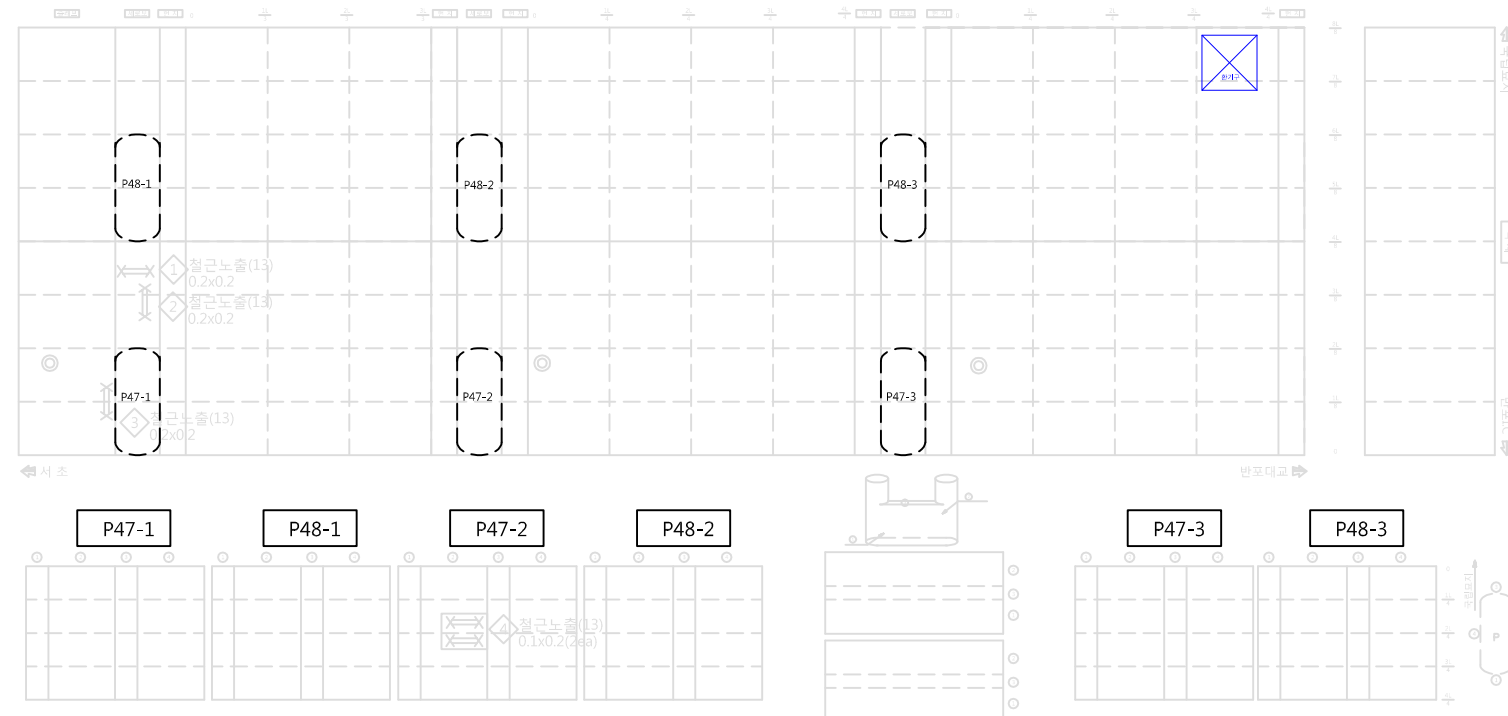


서울특별시 남부도로사업소 주식회사 선안엔지니어링	사업명	2018년 도시시설물일상유지보수공사 (터널복개지하차도 연간단계)-남부				위치정보			도면명	작업지시 0차 반포천1복개 확장구간 평면도(7)
	시설/공구	반포천1복개				축척				
건설분야	시설물유지보수	건설단계	1	2018.00	황효성	이현석	이현석	도면번호	00-11	편철번호
			개정번호	날짜	개정내용	작성자	검토자	확인자		


반포천1복개 확장구간 평면도(9)

ID - 반포천1복개 확장구간 작업위치도

P57~P58구간

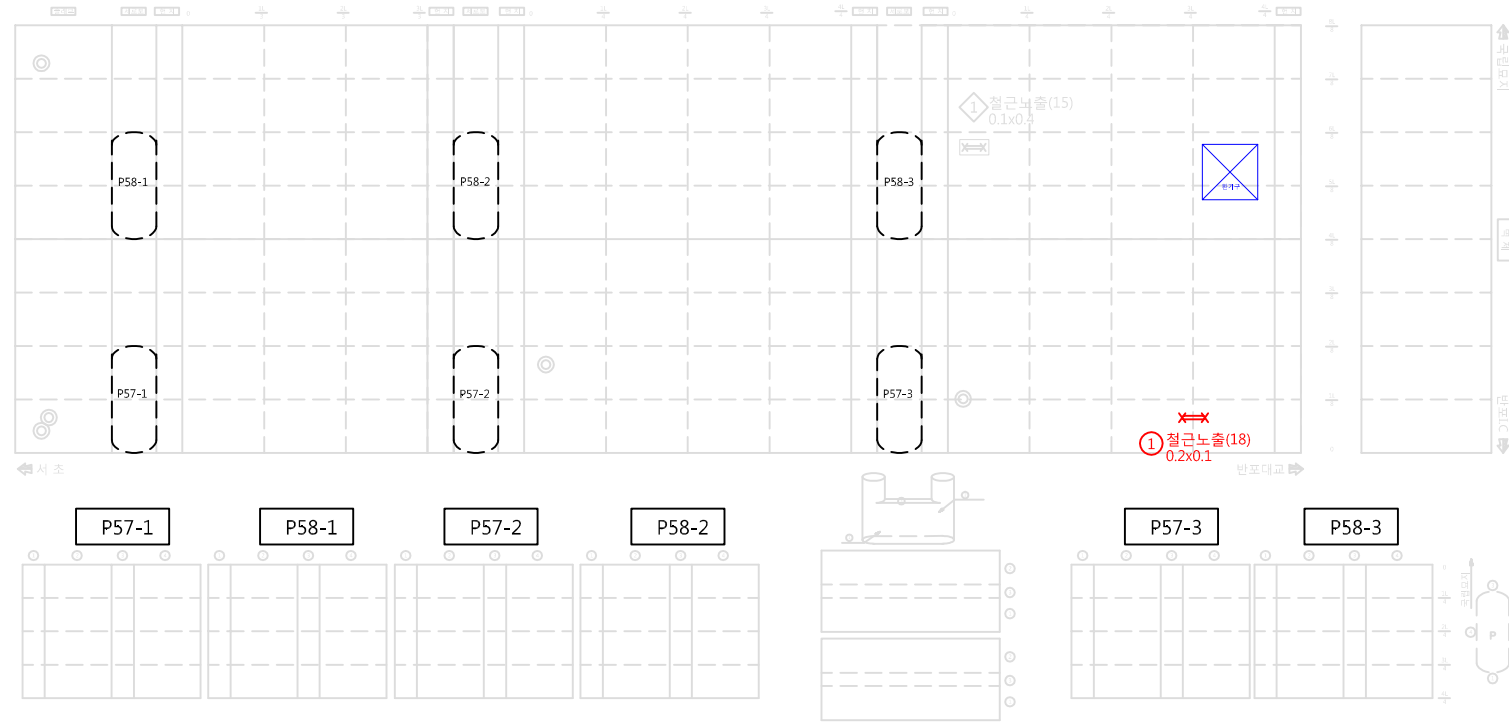

P67~P68구간

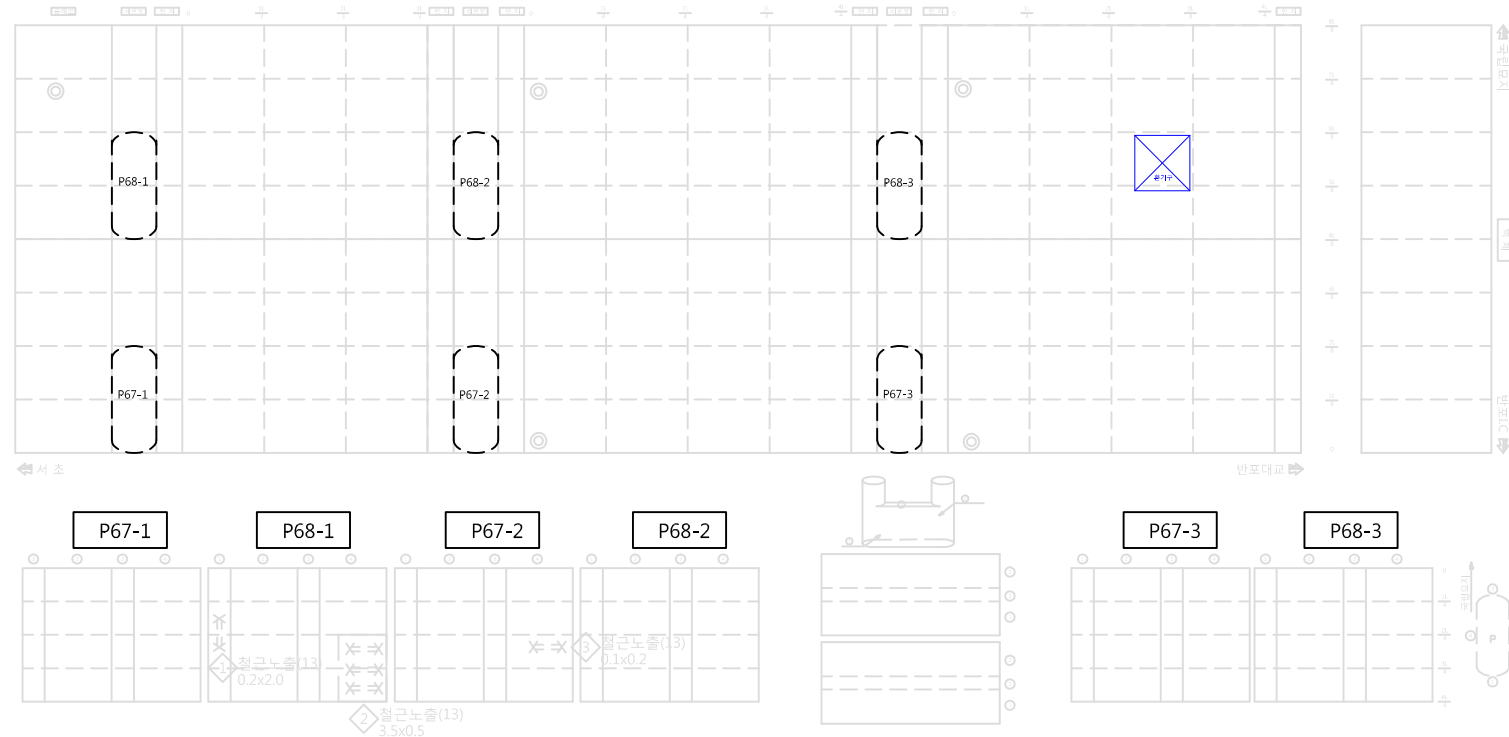


서울특별시 남부도로사업소	사업명	2018년 도시시설물일상유지보수공사 (터널복개지하차도 연간단가)-남부					위치정보		도면명	작업지시 0차 반포천1복개 확장구간 평면도(9)						
	시설/공구	반포천1복개					축척				NONE					
주식회사 선안엔지니어링	건설분야	시설물유지보수	건설단계	개정번호	1	날짜	2018.00	작성자	황효성	검토자	이현석	확인자	이현석	도면번호	00-13	편철번호
				개정내용												


반포천1복개 확장구간 평면도(10)

ID - 반포천1복개 확장구간 작업위치도

P71~P72구간

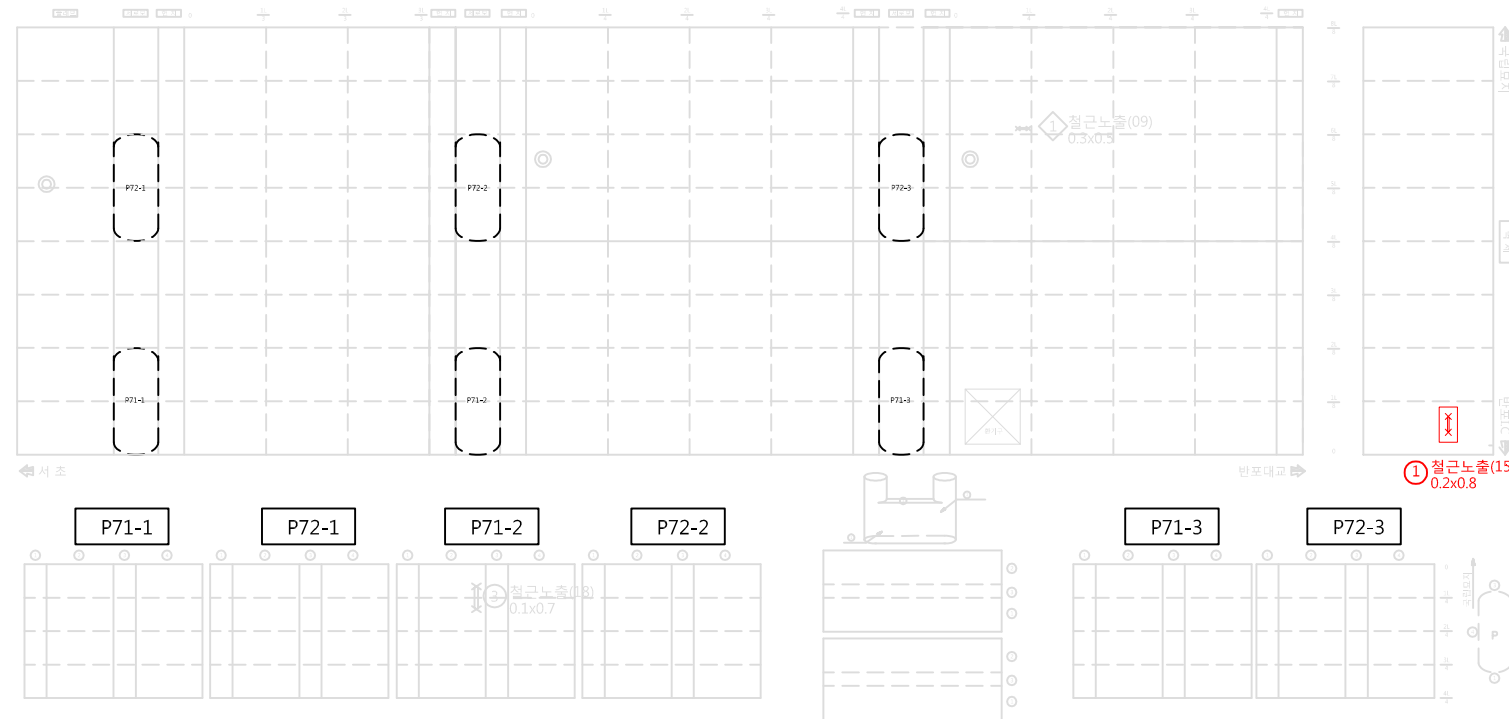

P77~P78구간

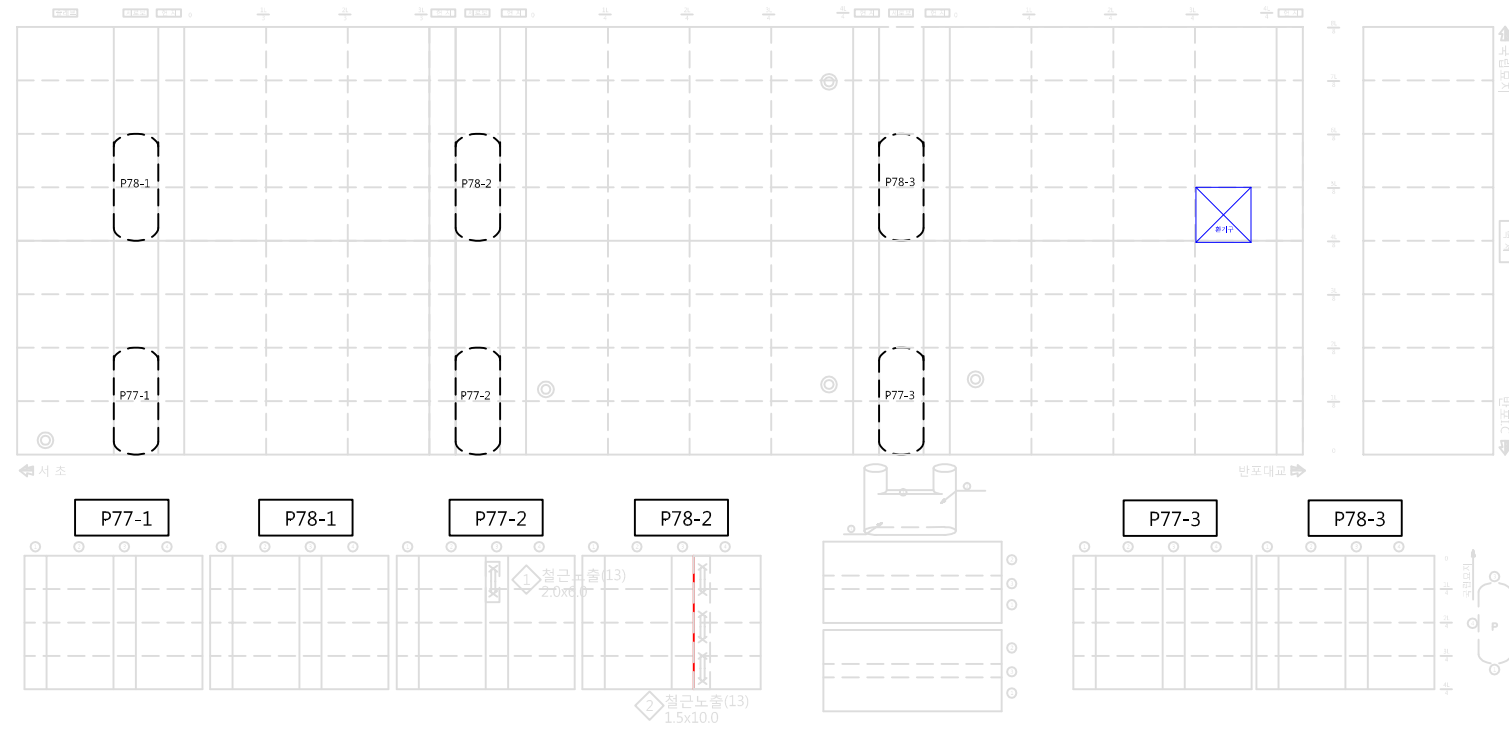


서울특별시 남부도로사업소 주식회사 선안엔지니어링	사업명	2018년 도시시설물일상유지보수공사 (터널복개지하차도 연간단가)-남부					위치정보	도면명	작업지시 0차 반포천1복개 확장구간 평면도(10)
	시설/공구	반포천1복개					축척		
건설분야	시설물유지보수	건설단계	1	2018.00	황효성	이현석	이현석	도면번호	00-14
			개정번호	날짜	개정내용	작성자	검토자	확인자	편철번호


반포천1복개 확장구간 평면도(11)

ID - 반포천1복개 확장구간 작업위치도

P81~P82구간

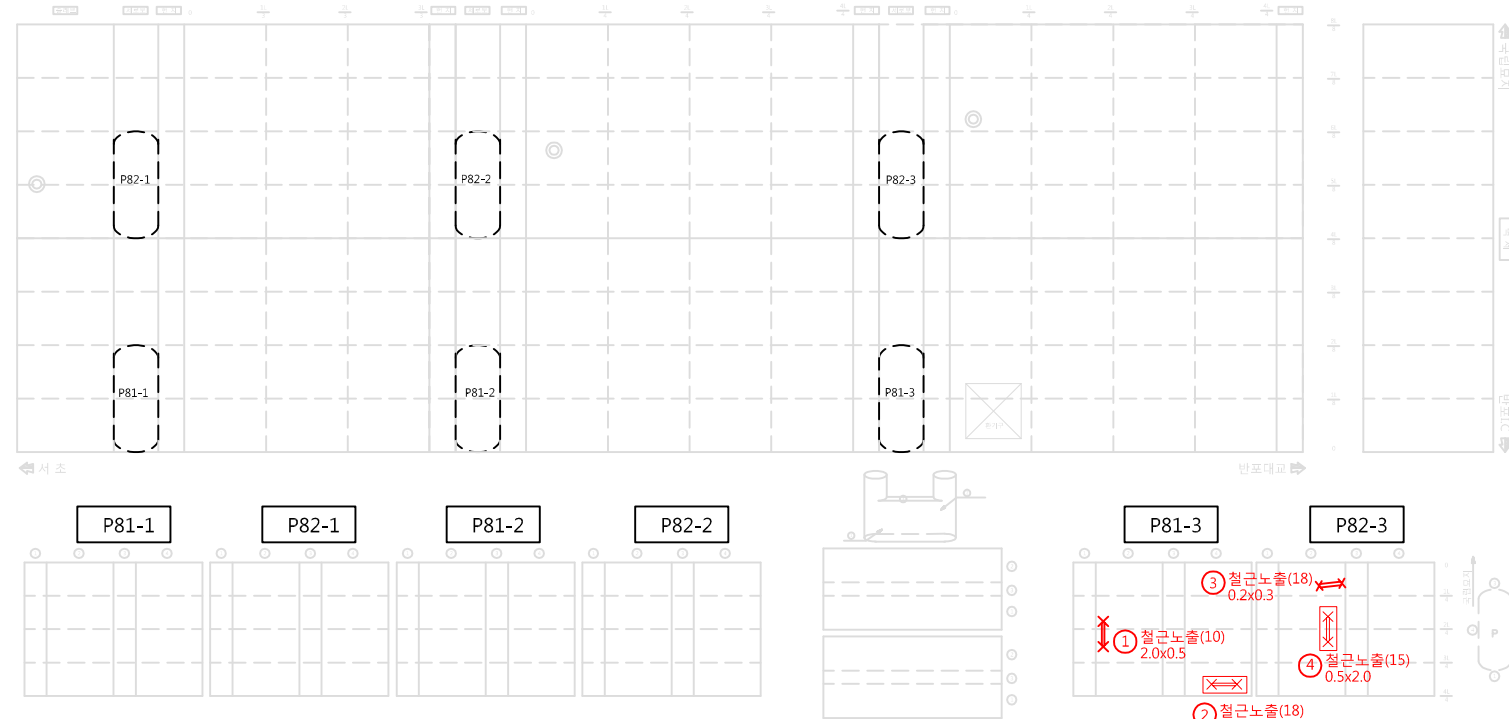

P83~P84구간

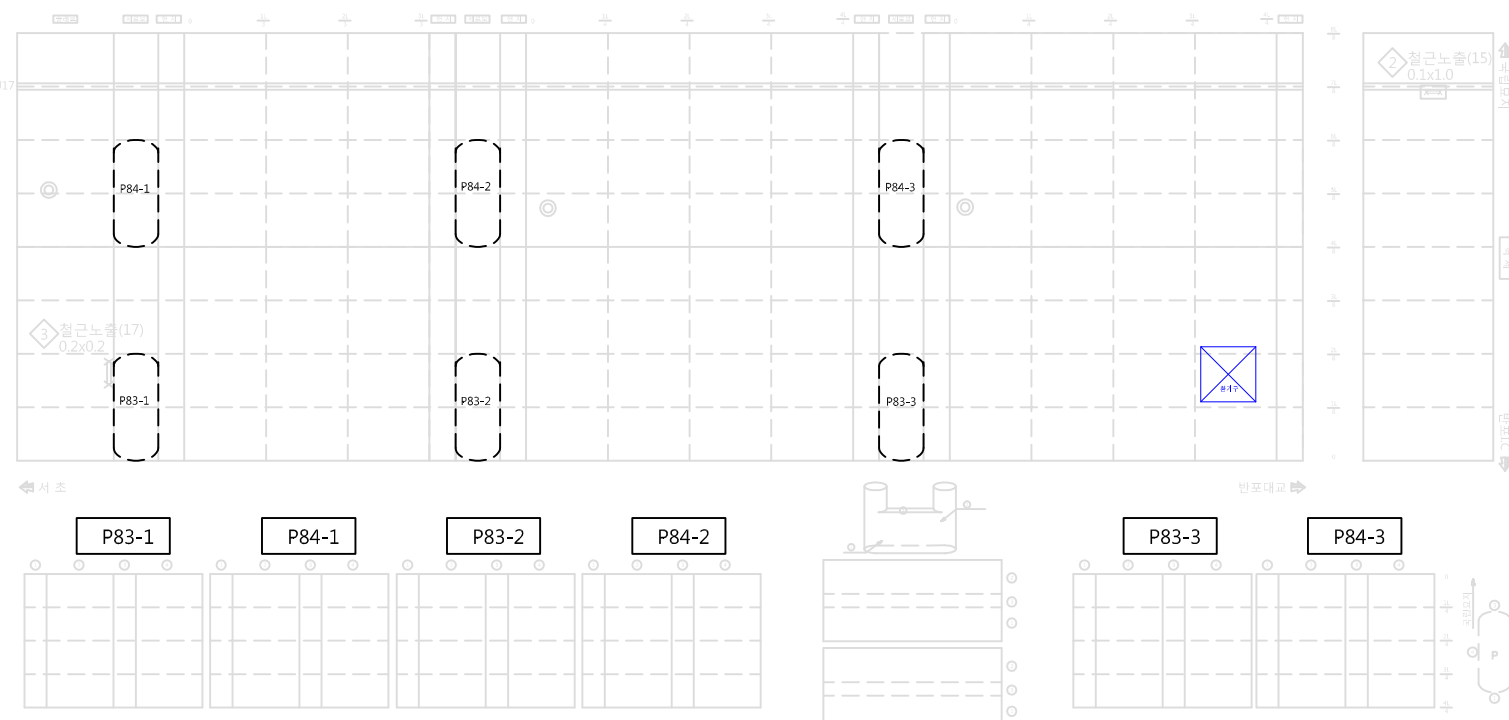


서울특별시 남부도로사업소	사업명	2018년 도시시설물일상유지보수공사 (터널복개지하차도 연간단가)-남부					위치정보	도면명	작업지시 0차 반포천1복개 확장구간 평면도(11)								
	시설/공구	반포천1복개					축척			NONE							
주식회사 선안엔지니어링	건설분야	시설물유지보수	건설단계	개정번호	1	날짜	2018.00	작성자	황효성	검토자	이현석	확인자	이현석	도면번호	00-15	편철번호	


반포천1복개 확장구간 평면도(12)

ID - 반포천1복개 확장구간 작업위치도

P85~P86구간

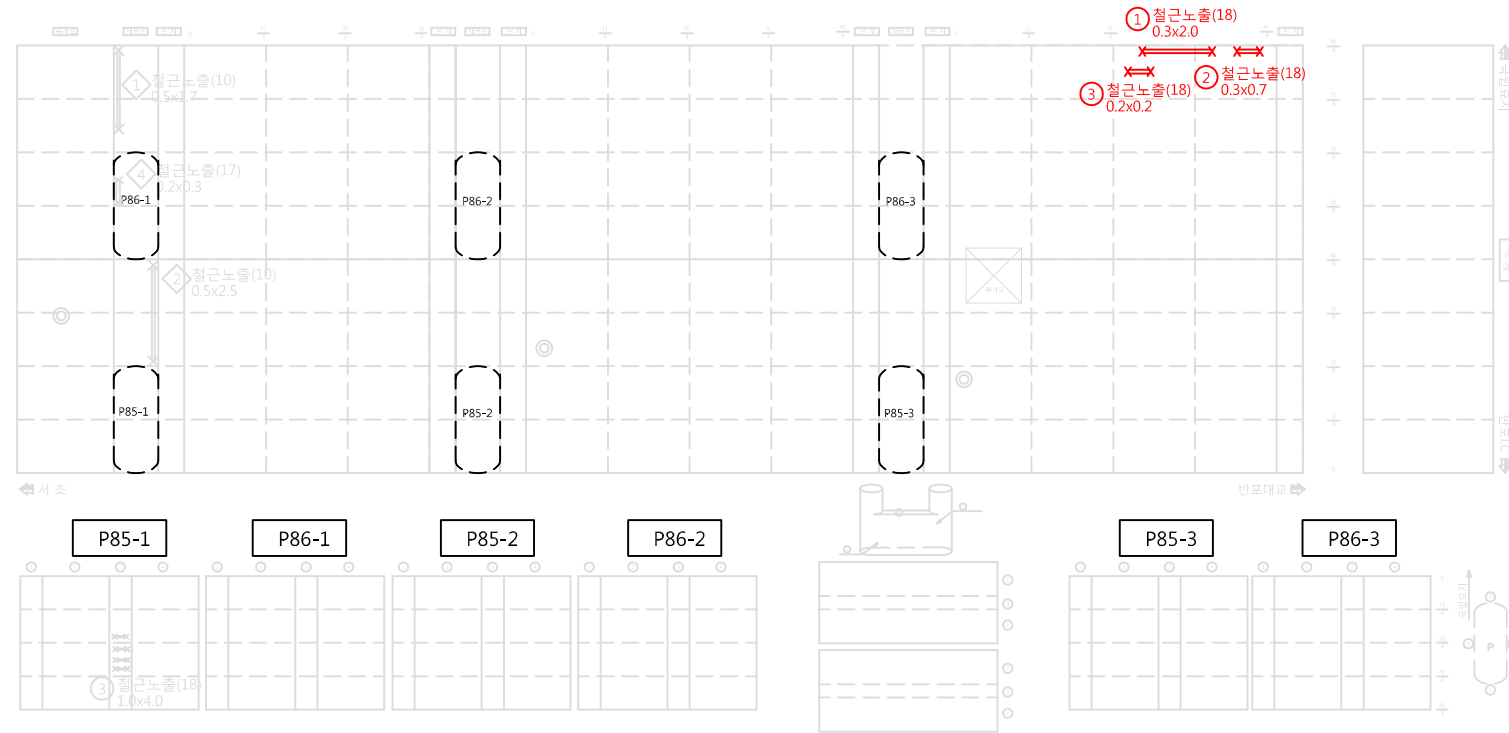

P95~P96구간

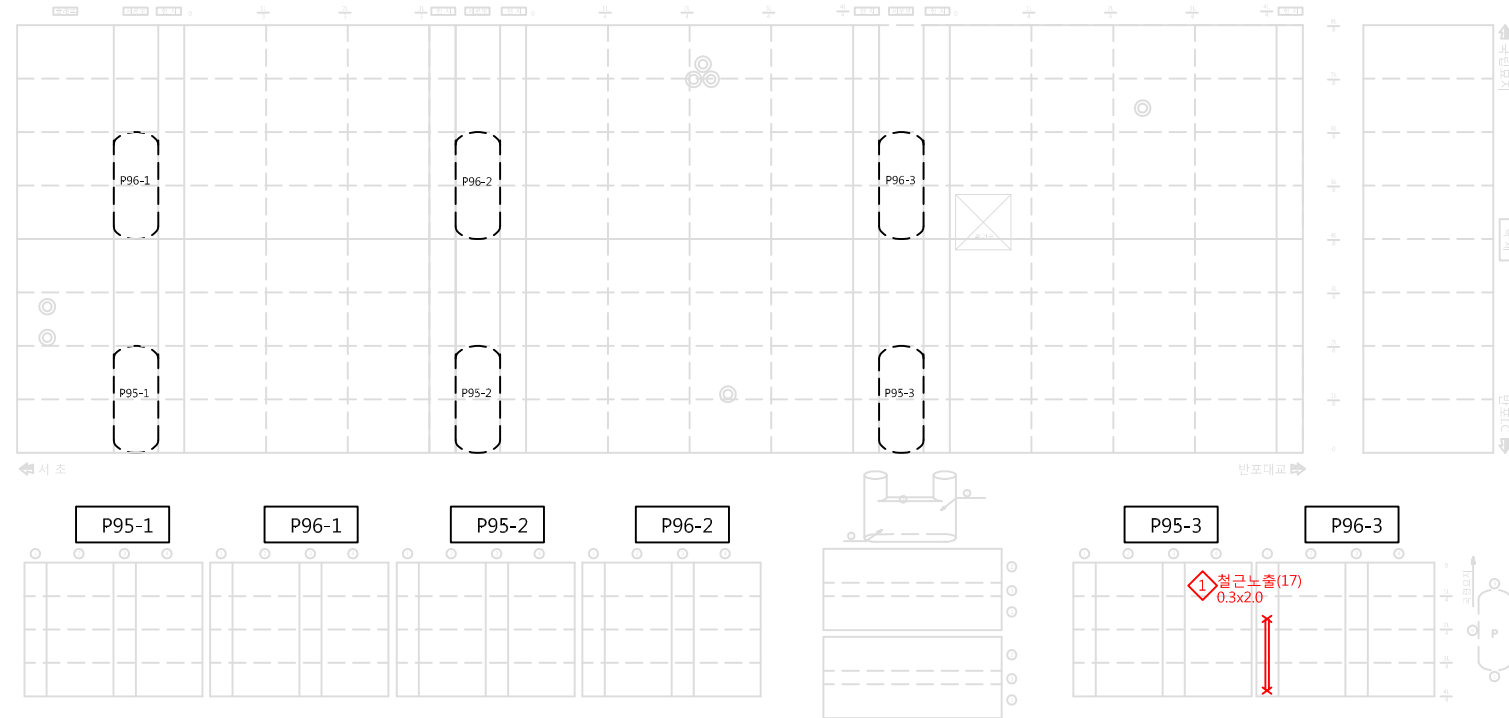


서울특별시 남부도로사업소	사업명	2018년 도시시설물일상유지보수공사 (터널복개지하차도 연간단계)-남부						위치정보	도면명	작업지시 0차 반포천1복개 확장구간 평면도(12)			
	시설/공구	반포천1복개						축척			NONE		
주식회사 선안엔지니어링	건설분야	시설물유지보수	건설단계	개정번호	2018.00	날짜	개정내용	황효성	이현석	이현석	도면번호	00-16	편철번호
				1			작성자	검토자	확인자				


반포천1복개 확장구간 평면도(13)

ID - 반포천1복개 확장구간 작업위치도

P97~P98구간

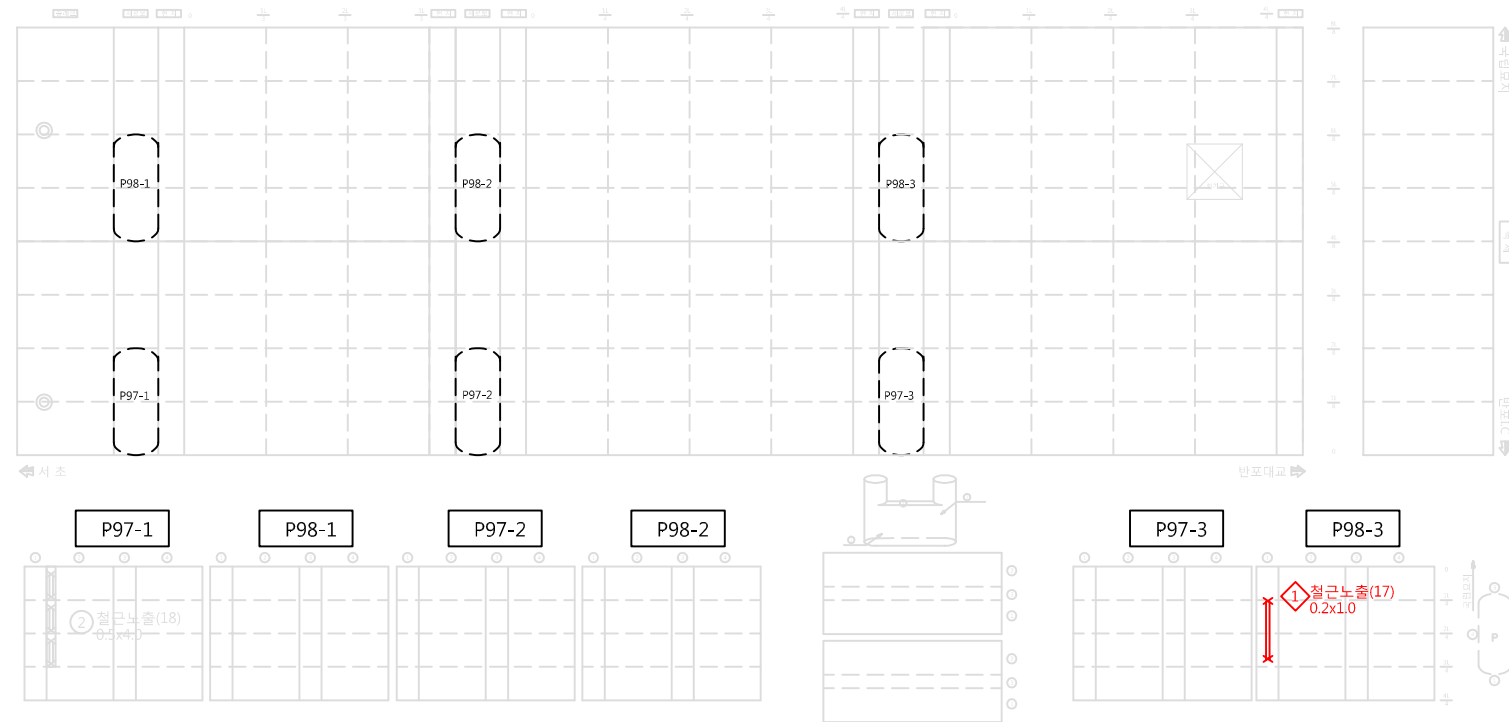




반포천 1복개 2구간
P85-3~P87-3구간

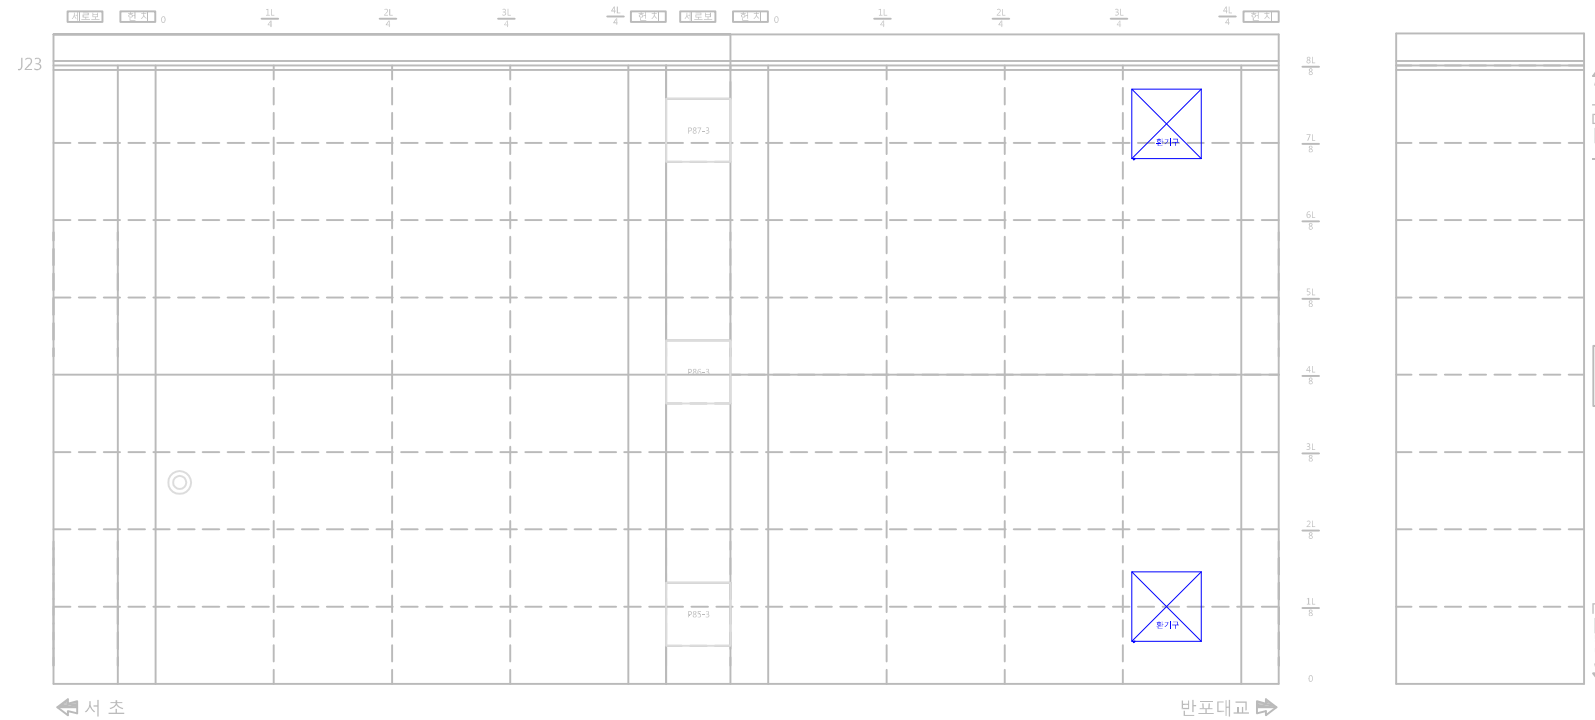

서울특별시 남부도로사업소 주식회사 선안엔지니어링	사업명	2018년 도시시설물일상유지보수공사 (터널복개지하차도 연간단가)-남부						위치정보	도면명	작업지시 0차 반포천1복개 확장구간 평면도(13)
	시설/공구	반포천1복개						축척		
건설분야	시설물유지보수	건설단계	1	2018.00	황효성	이현석	이현석	도면번호	00-17	편철번호
			개정번호	날짜	개정내용	작성자	검토자	확인자		

반포천1복개 부분복개 평면도

ID - 반포천1복개 부분복개 작업위치도

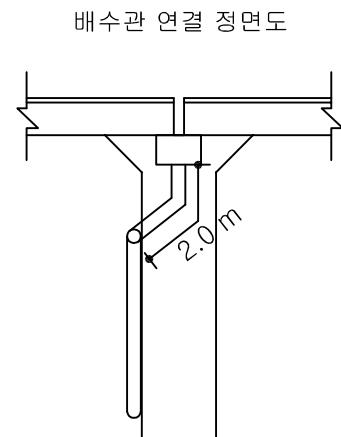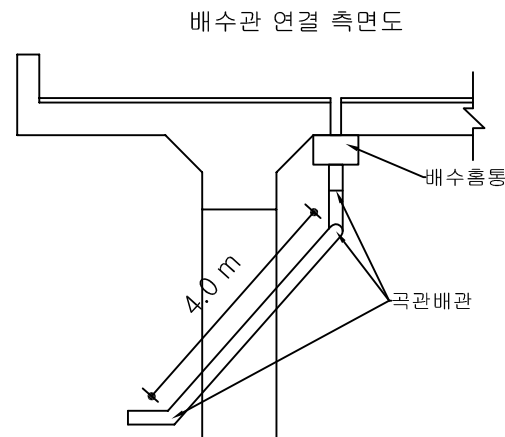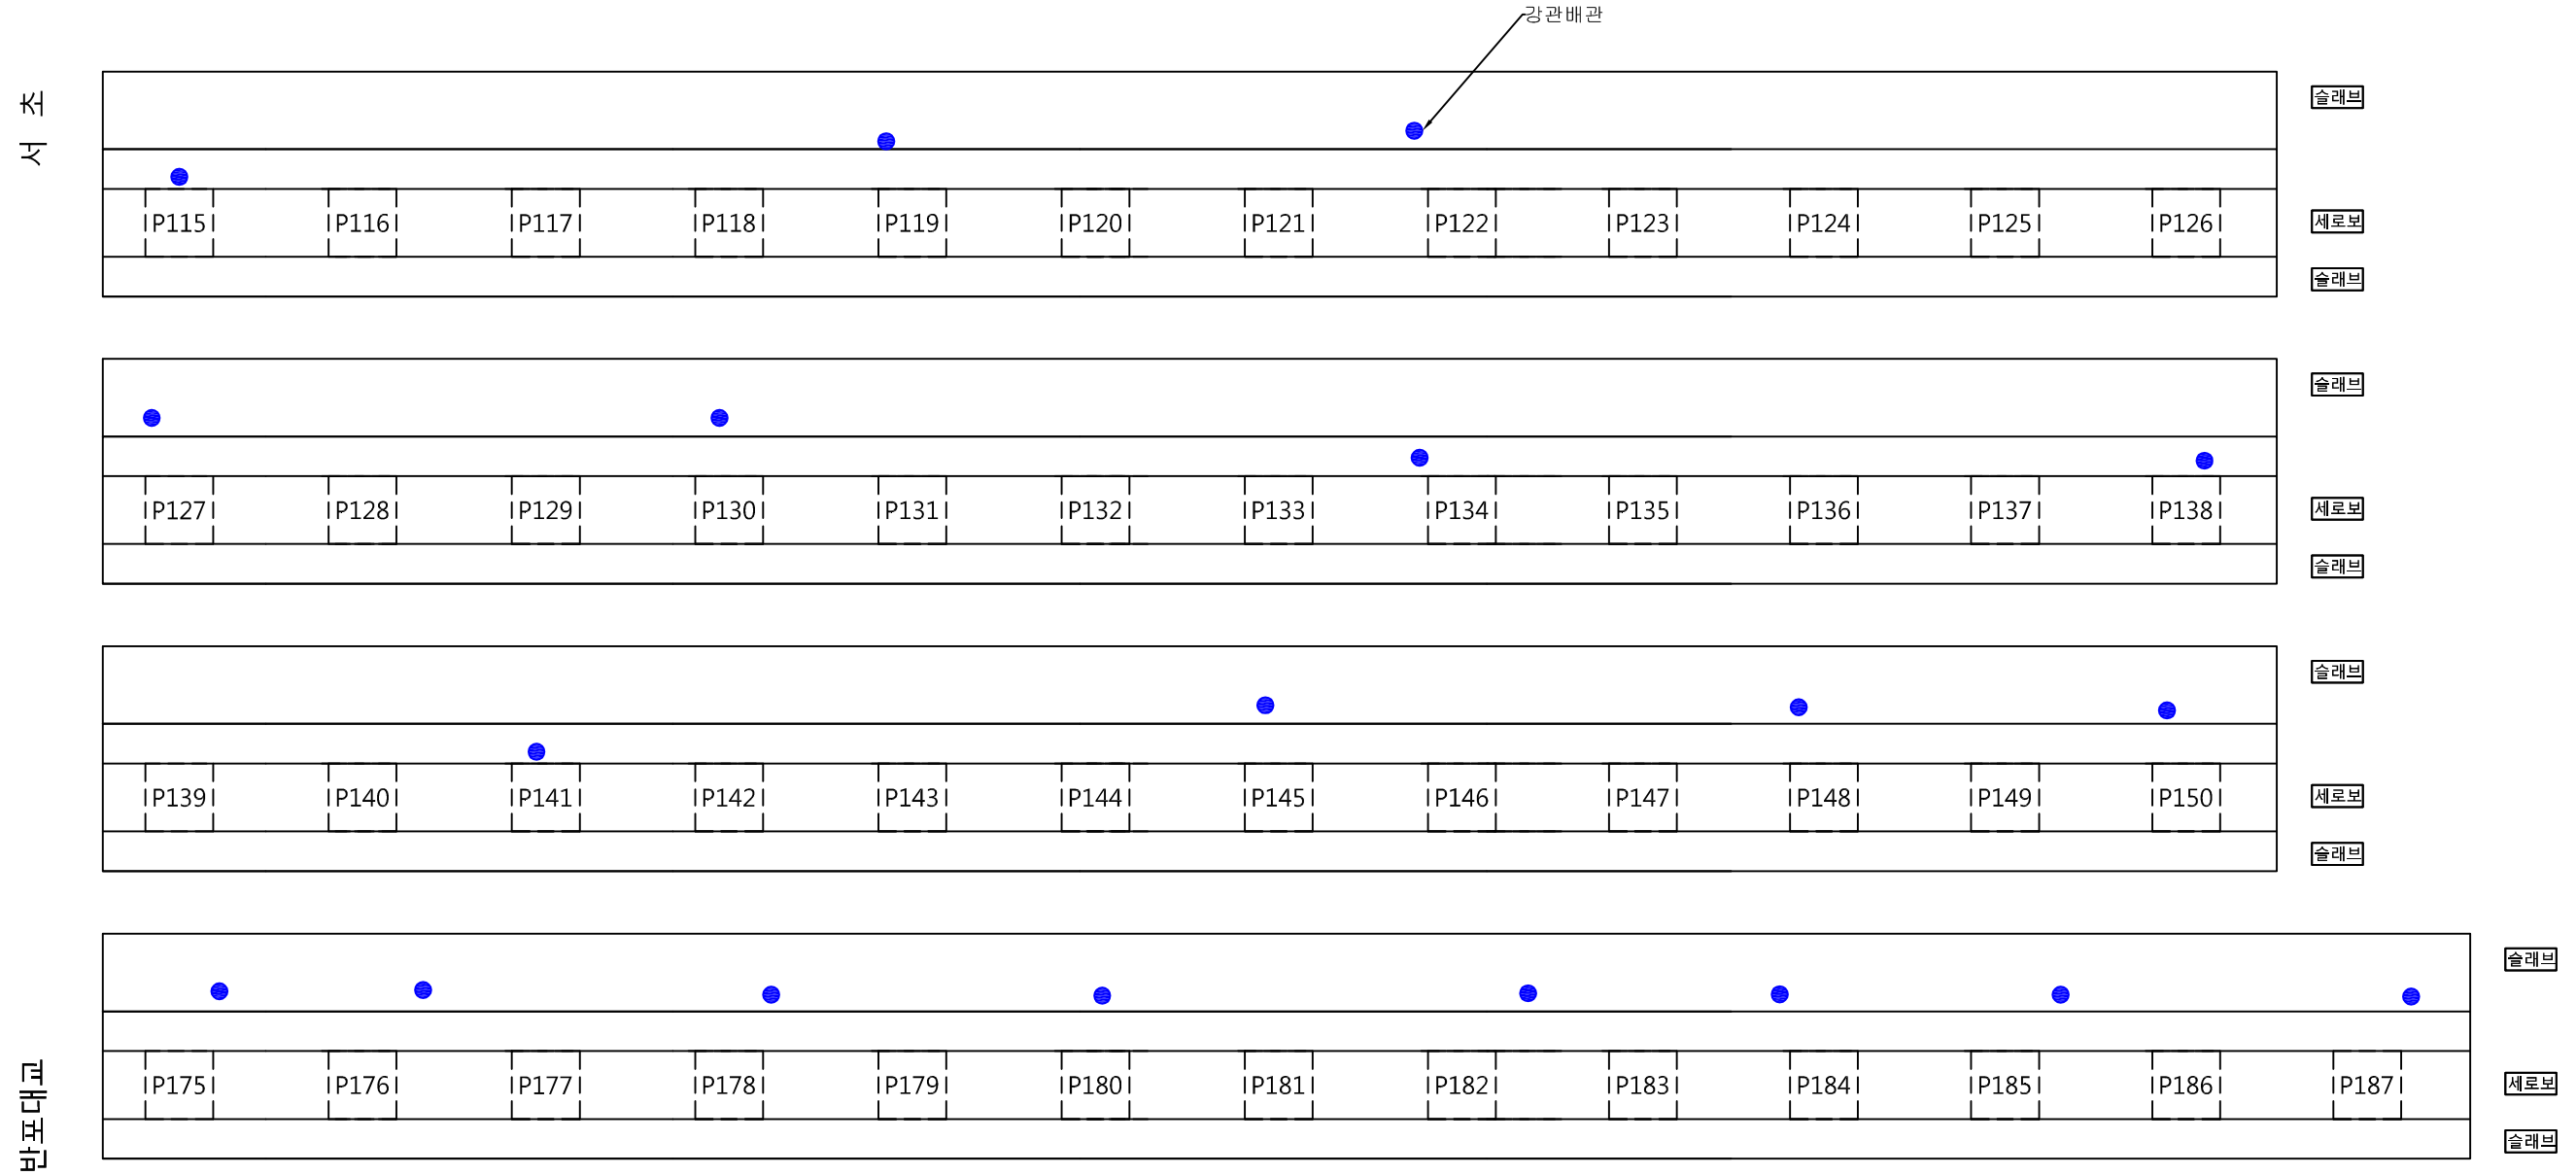

범례	위치	내용	수량	비고
●	반포천1부분복개구간	강관배관 STS, 150A	114.0 m	
		곡관배관 STS, 150A	57.0 개소	
		배수흡통제작, 설치 STS, 400x400x300	19.0 개소	

서울특별시 남부도로사업소 주식회사 선안엔지니어링	사업명	2018년 도시시설물일상유지보수공사 (터널복개지하차도 연간단가)-남부				위치정보		도면명	작업지시 0차 반포천1복개 부분복개 평면도					
	시설/공구	반포천1복개				축척	NONE							
	건설분야	시설물유지보수	건설단계		개정번호	날짜	개정내용	작성자	검토자	확인자	도면번호	00-18	편철번호	