



17. 양천구 양강중교앞(신호등 상세-2)

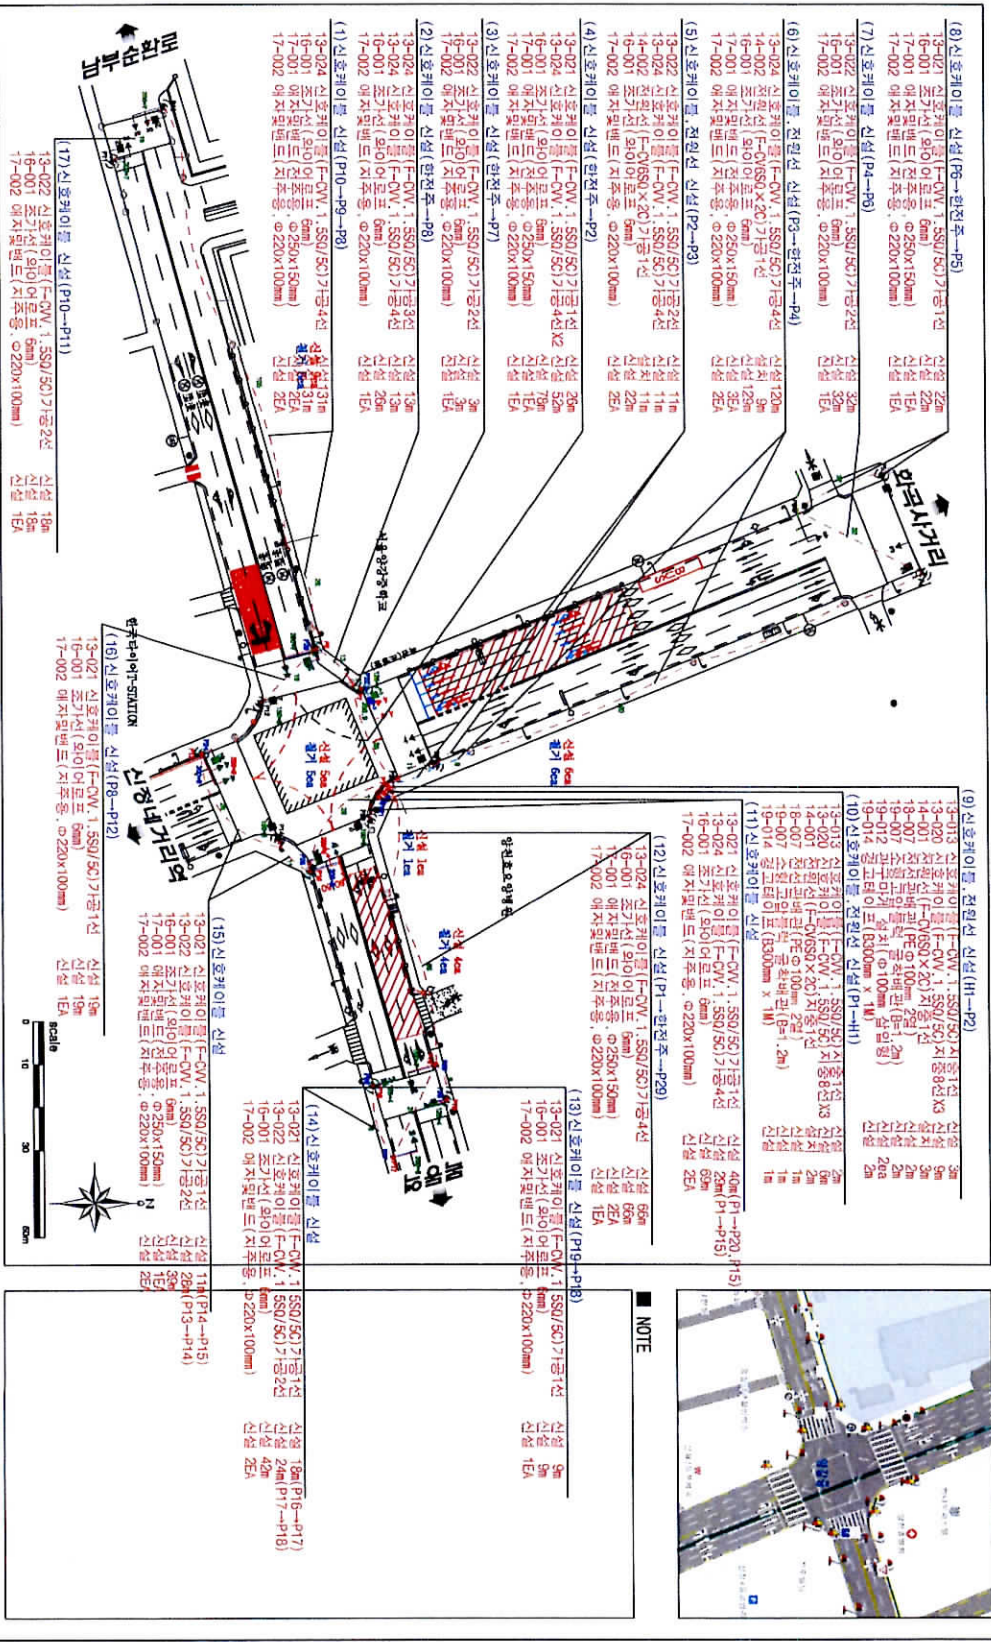


서울특별시	관할사업소	REV. 0	2016.12.	신호등(최/보)신설	도시명	신시정계도
제1000호	시공사				도면번호	양천구 양강중교앞
제1000호	감리사				축척	A3 : 1 / 1,000
	개청번호				작성자	김토자
	일자				확인자	김민호
					확인번호	5

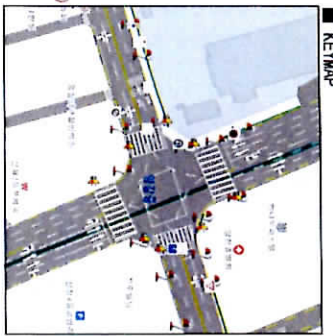

NOTE


17. 양천구 양강중교앞(신호등 상세-3)

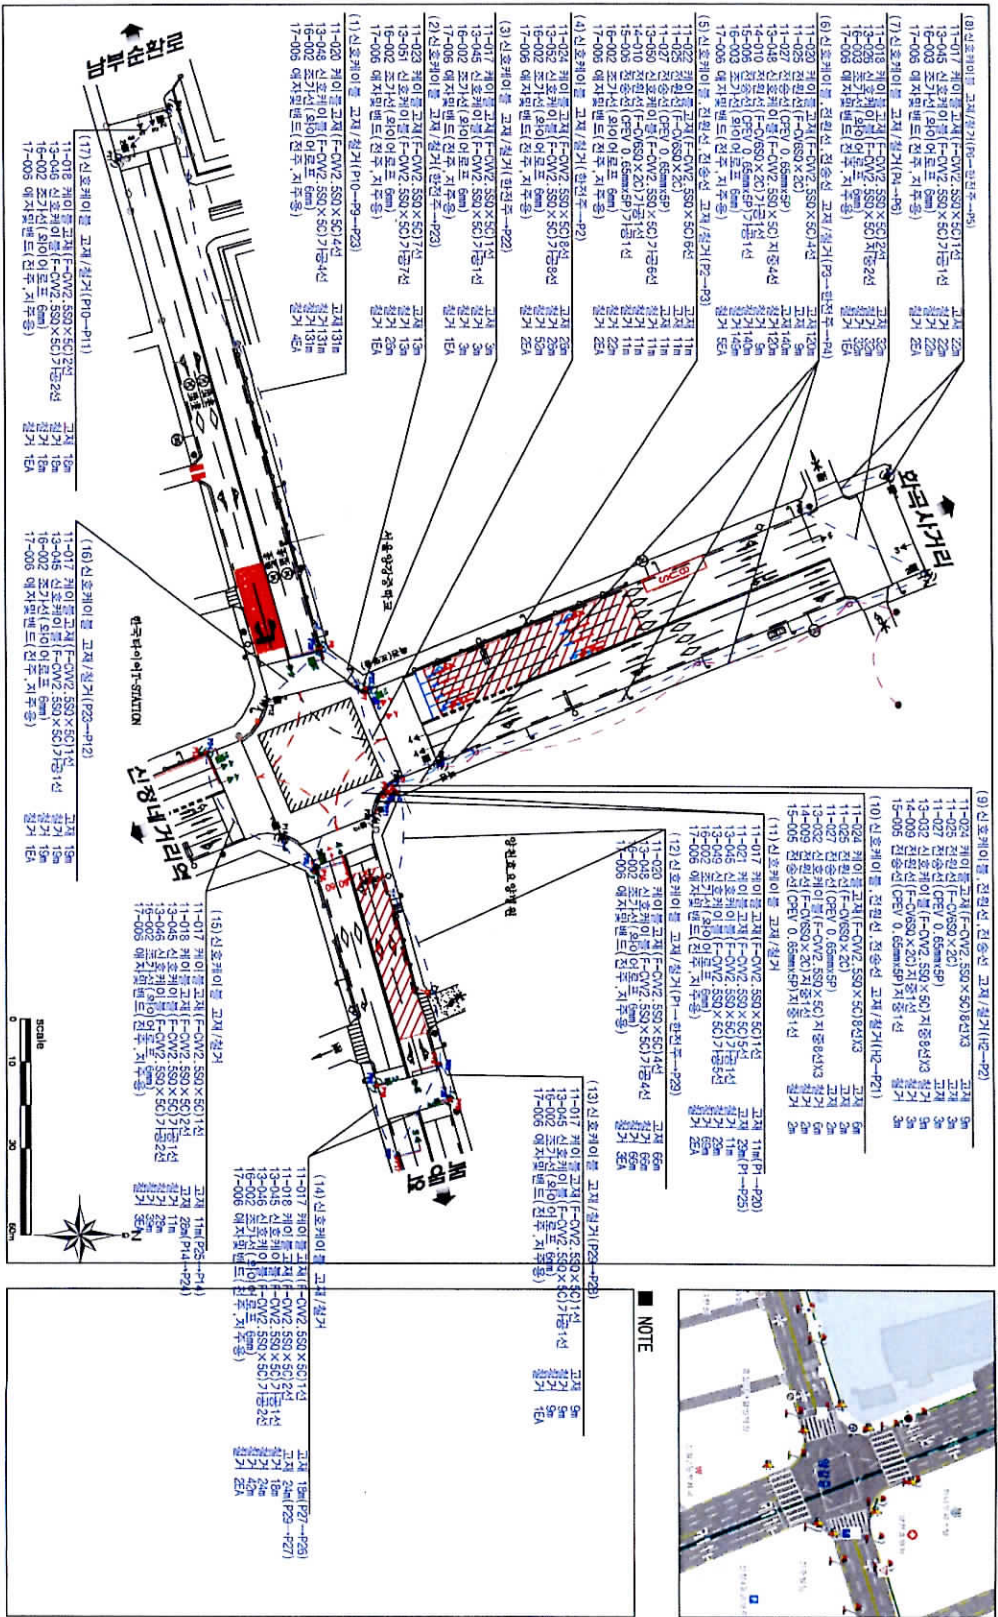

<p>서울특별시</p>	<p>양천구 양강중교앞(신호등 상세-3)</p>
<p>2016년 교통사고多发구 개선 실시계획</p>	<p>2016.12.</p>
<p>간담서양소 설계사 시공사 관리사</p>	<p>신호기(차)보)신변</p>
<p>계정번호 및 자</p>	<p>작성자 김보자</p>
<p>도면명</p>	<p>도면번호</p>
<p>심사일개도</p>	<p>숙취</p>
<p>양천구 양강중교앞</p>	<p>A3 : 1 / 1,000</p>
<p>5</p>	<p>5</p>

17. 양천구 양강중교앞(신호등 상세-1)

변경 후

(A) 제1차기 신설/철거/이설 (P21~P41)



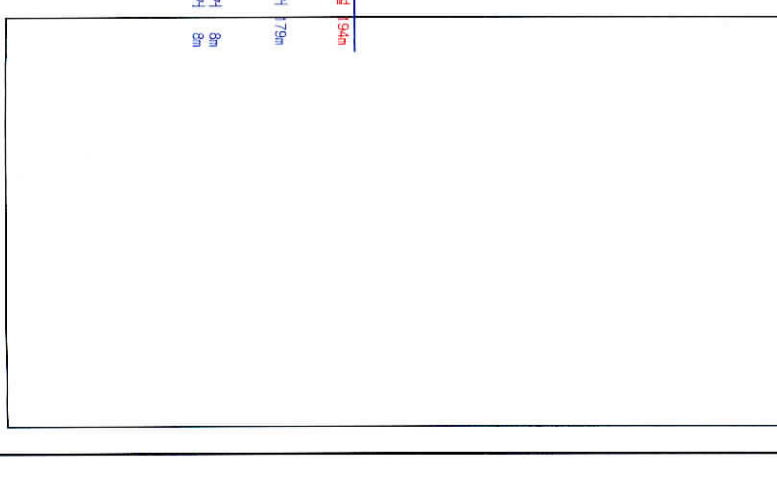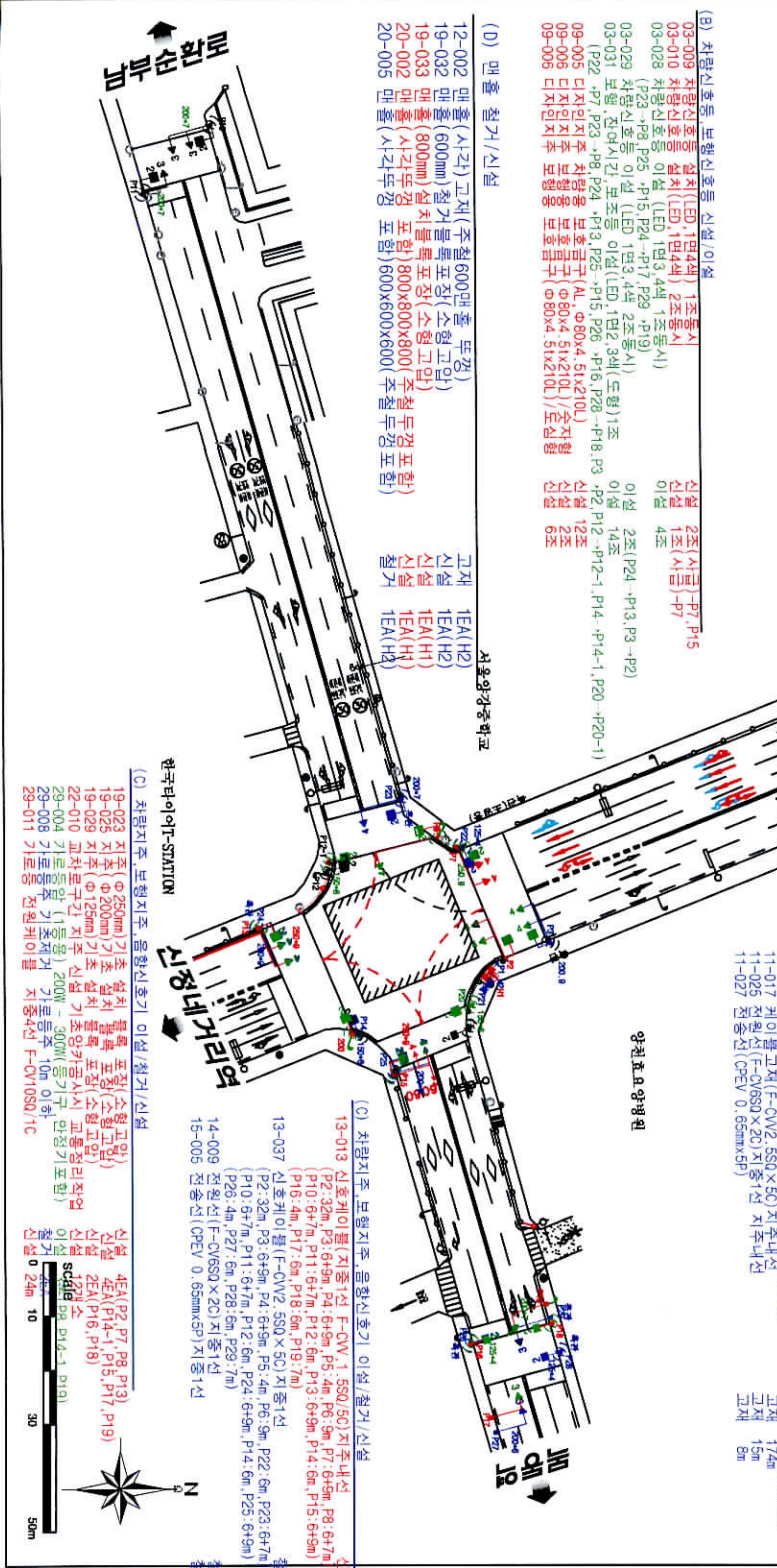

NOTE

서울특별시

2018년 교통사고 예방 및 개선 실시계획

관할사업소	서울강서도로사업소
설계사	동일기술공사
시공사	주식회사 화일이엔에프
검리사	주)비영일엔디

REV. 0	2016. 12.	신호기(차/보)신설
REV. 1	2018. 06.	

작성자	검토자	책임자	확인자

도면명	실시설계도
도면번호	양천구 양강중교앞
축척	A3 : 1 / 1,000
밀리번호	5

