


스프링클러 헤드수별 급수원의 구경

급수원구경	25	32	40	50	65	80	90	100	125	150
가	1	2	3	5	10	30	60	100	150	180 이상
나	1	2	4	7	16	30	60	100	150	180 이상
다	1	2	5	8	15	27	40	65	90	90 이상

※ 표에 기재된 수원은 드레인 크기에 크기로 사용가능

집계표

번호	품명	규격	EA
205 <td>스프링클러헤드 (하형식 Dry-Pendent 타입)</td> <td>폐쇄 하형식 헤드 72°C</td> <td>EA</td>	스프링클러헤드 (하형식 Dry-Pendent 타입)	폐쇄 하형식 헤드 72°C	EA

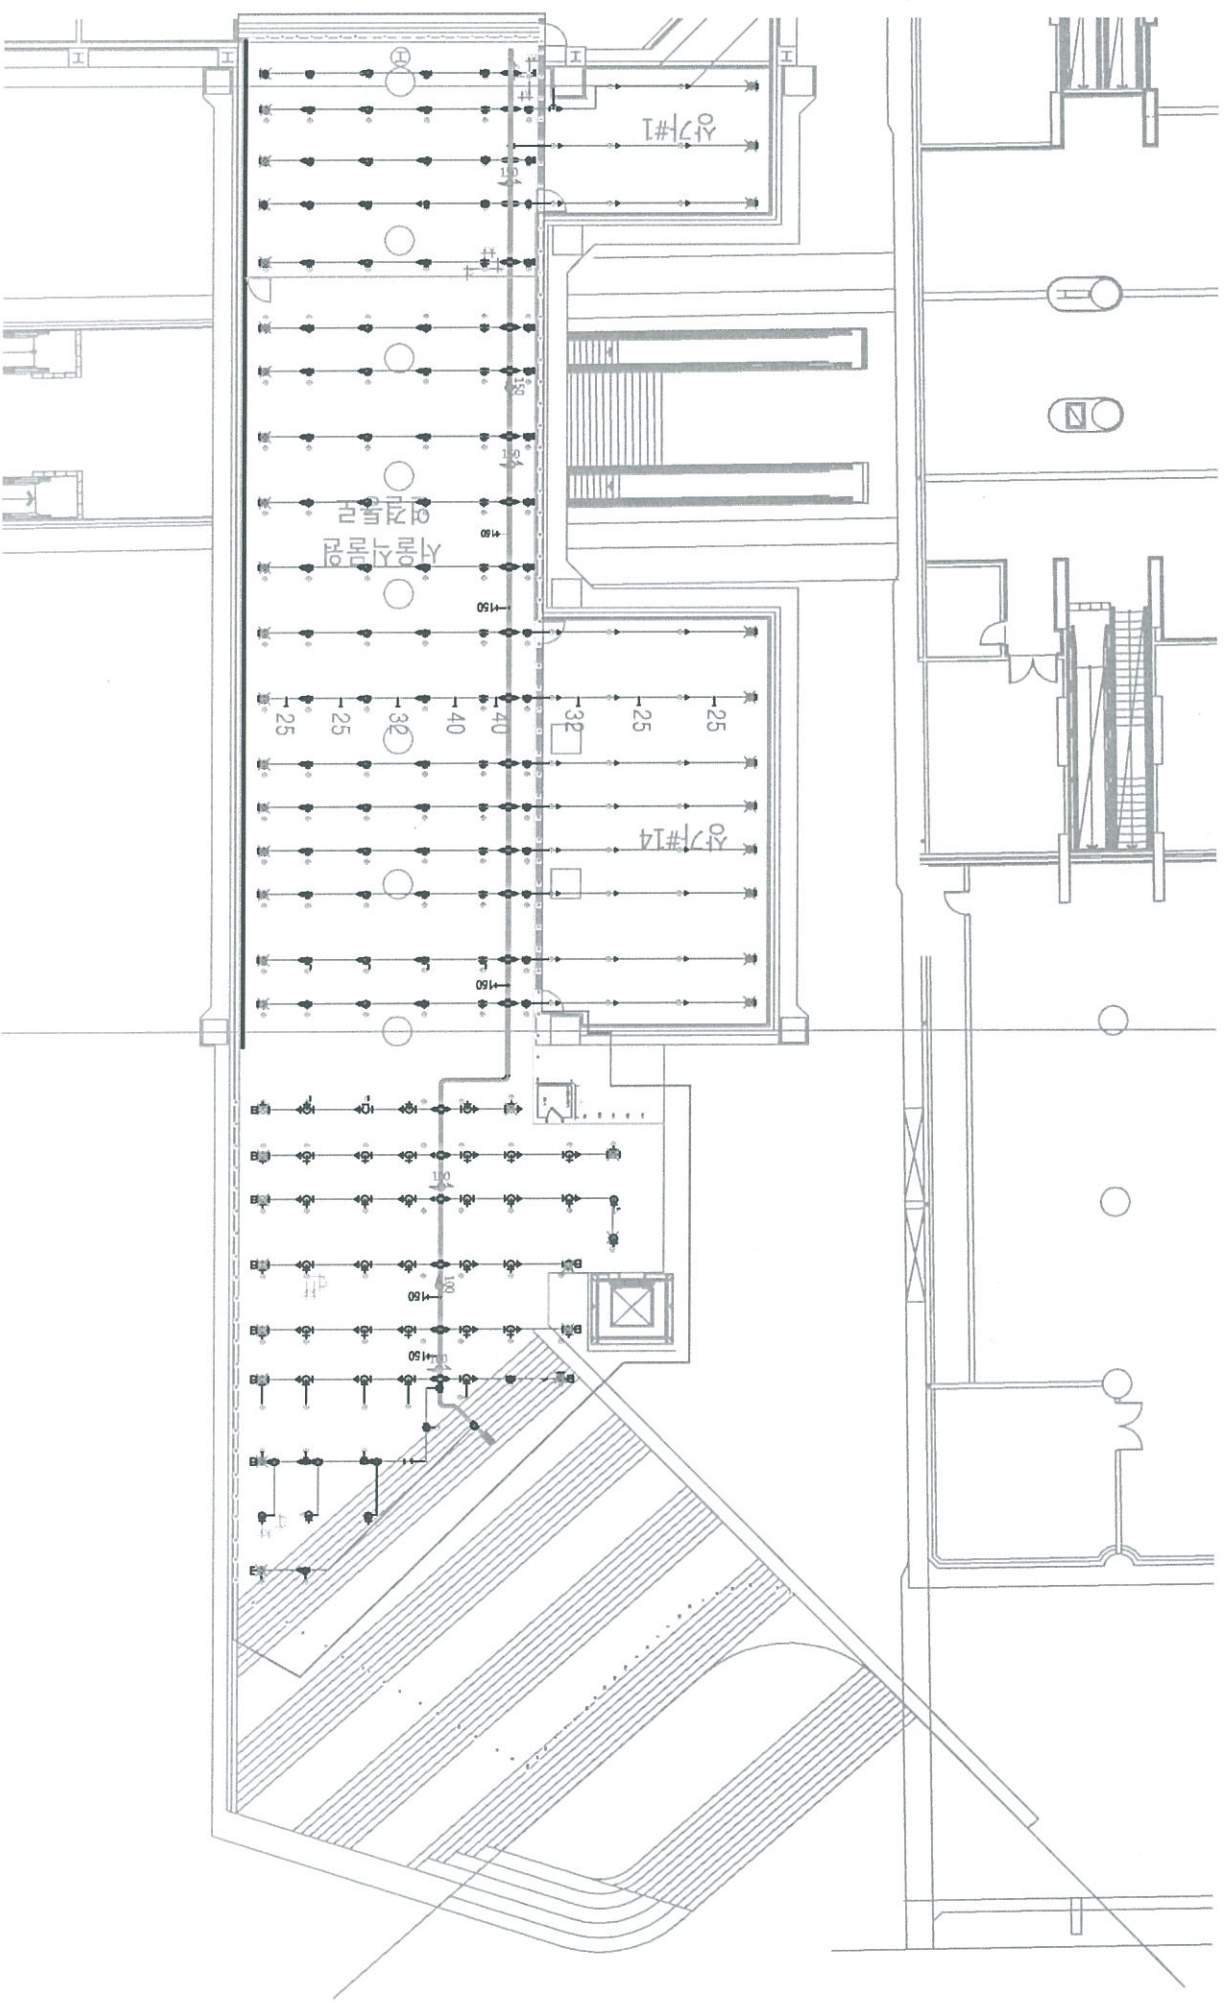

1 서울식물원 연결동로 스프링클러 평면도

평면경전

2003.4호
2003.4호
2003.4호



에스에이치 공사

미국광장 조성공사

주 기

1. 설계 및 시공, 설치, 보수 및 도면작성
 2. 시공 관리

설계 변경
 DISCUSSION OF REVISION

일자

번호

내용

설계

시공
























W&M

