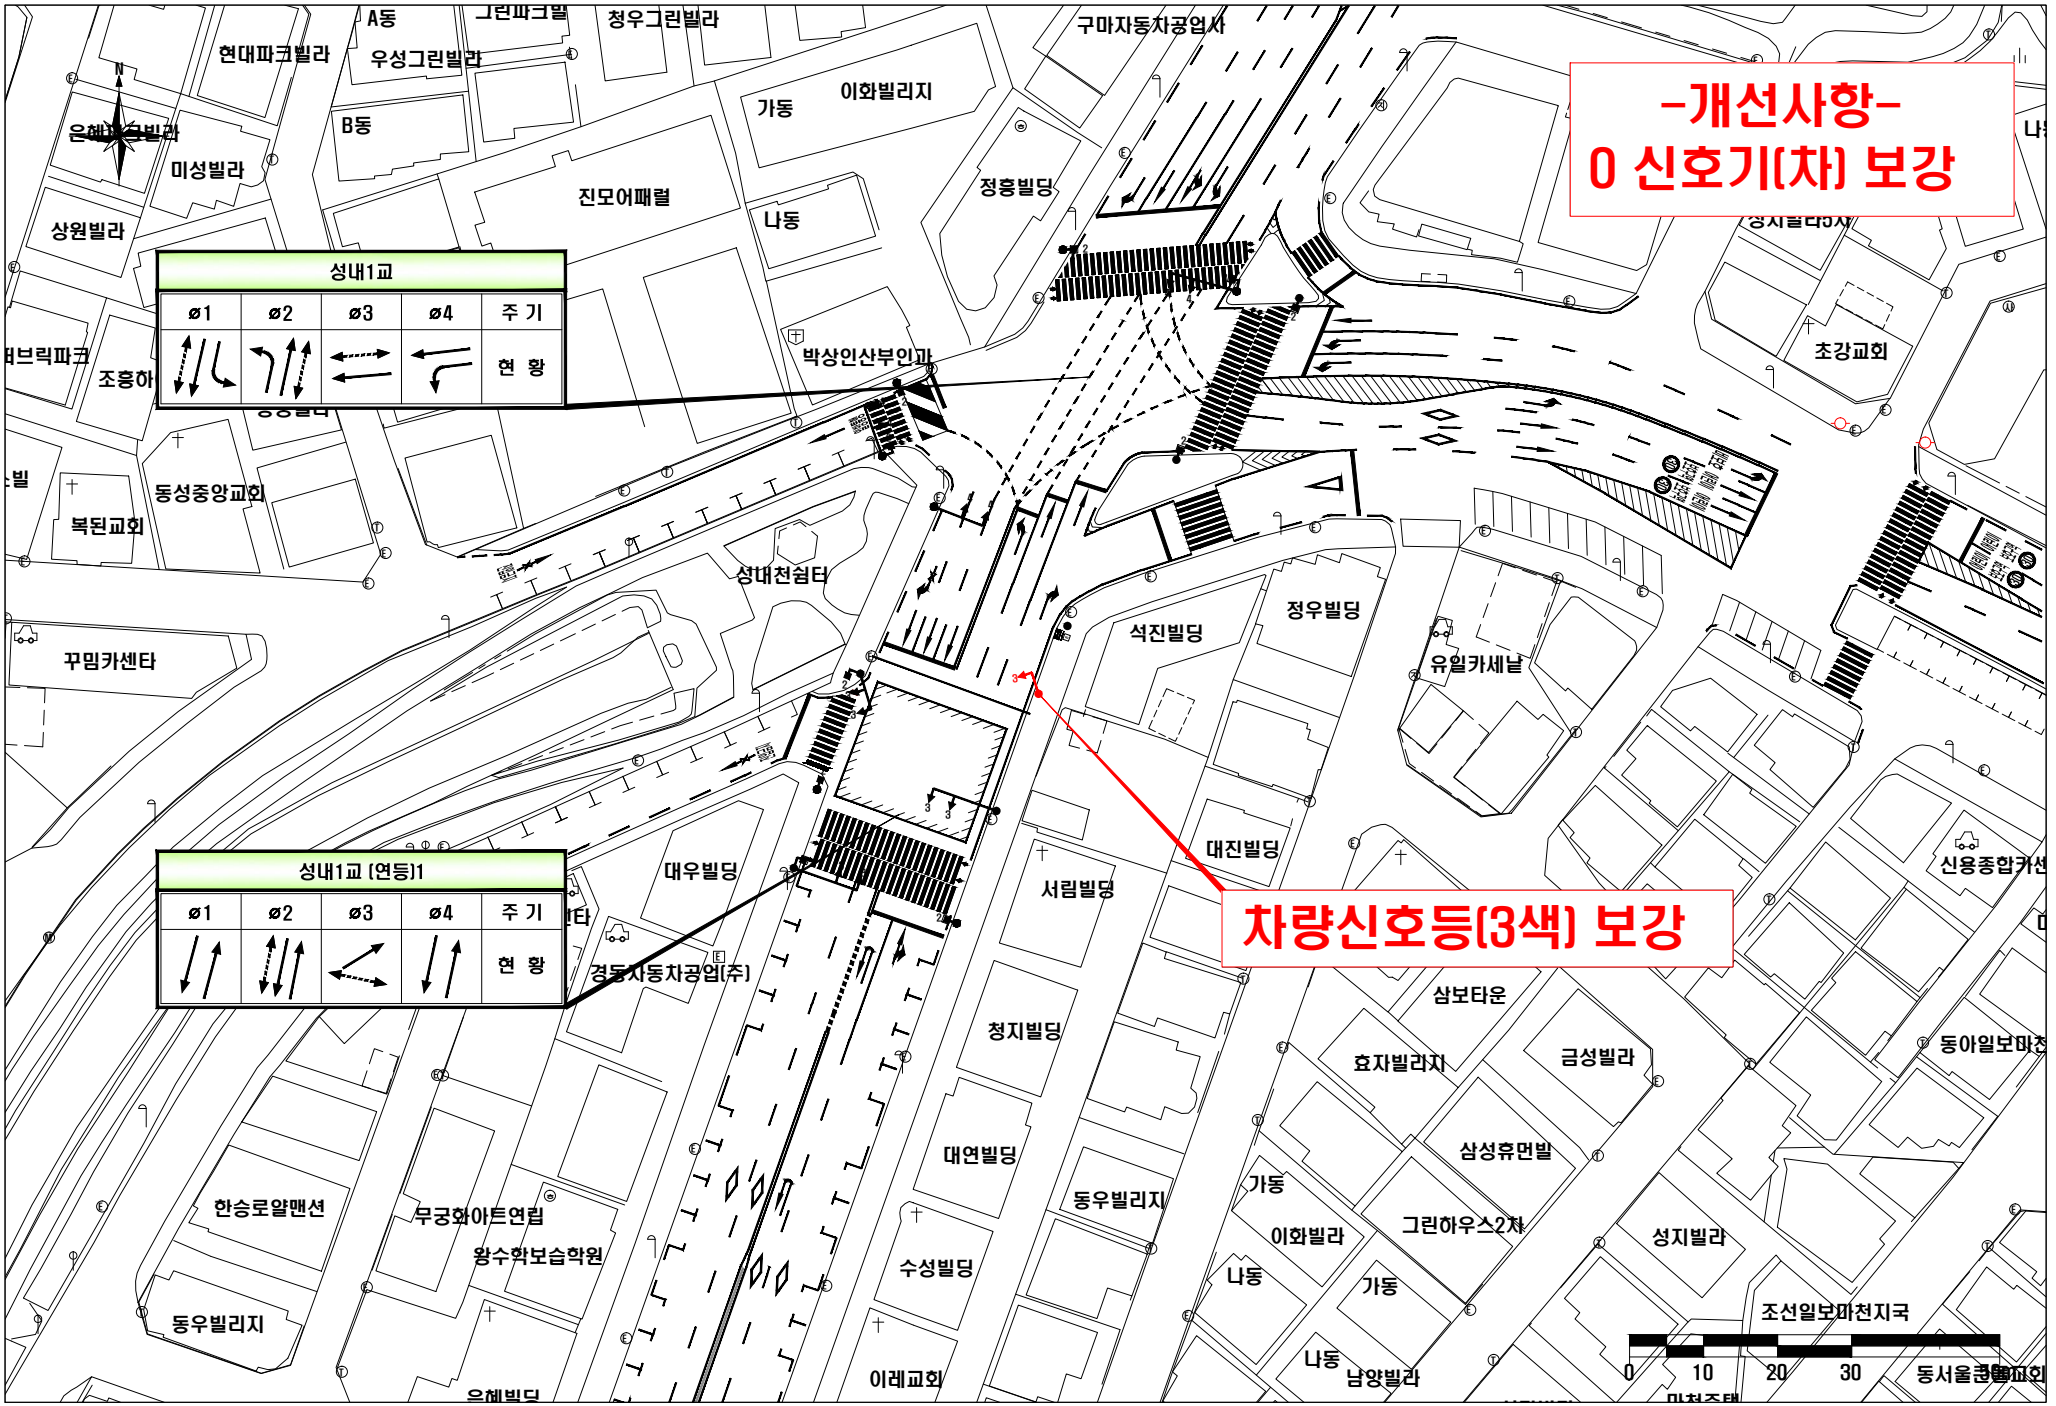■ 성내천로 176 주변 교통처리계획도