


시설명

성보유치원(서울시 양천구 목동중앙본로7길 13)

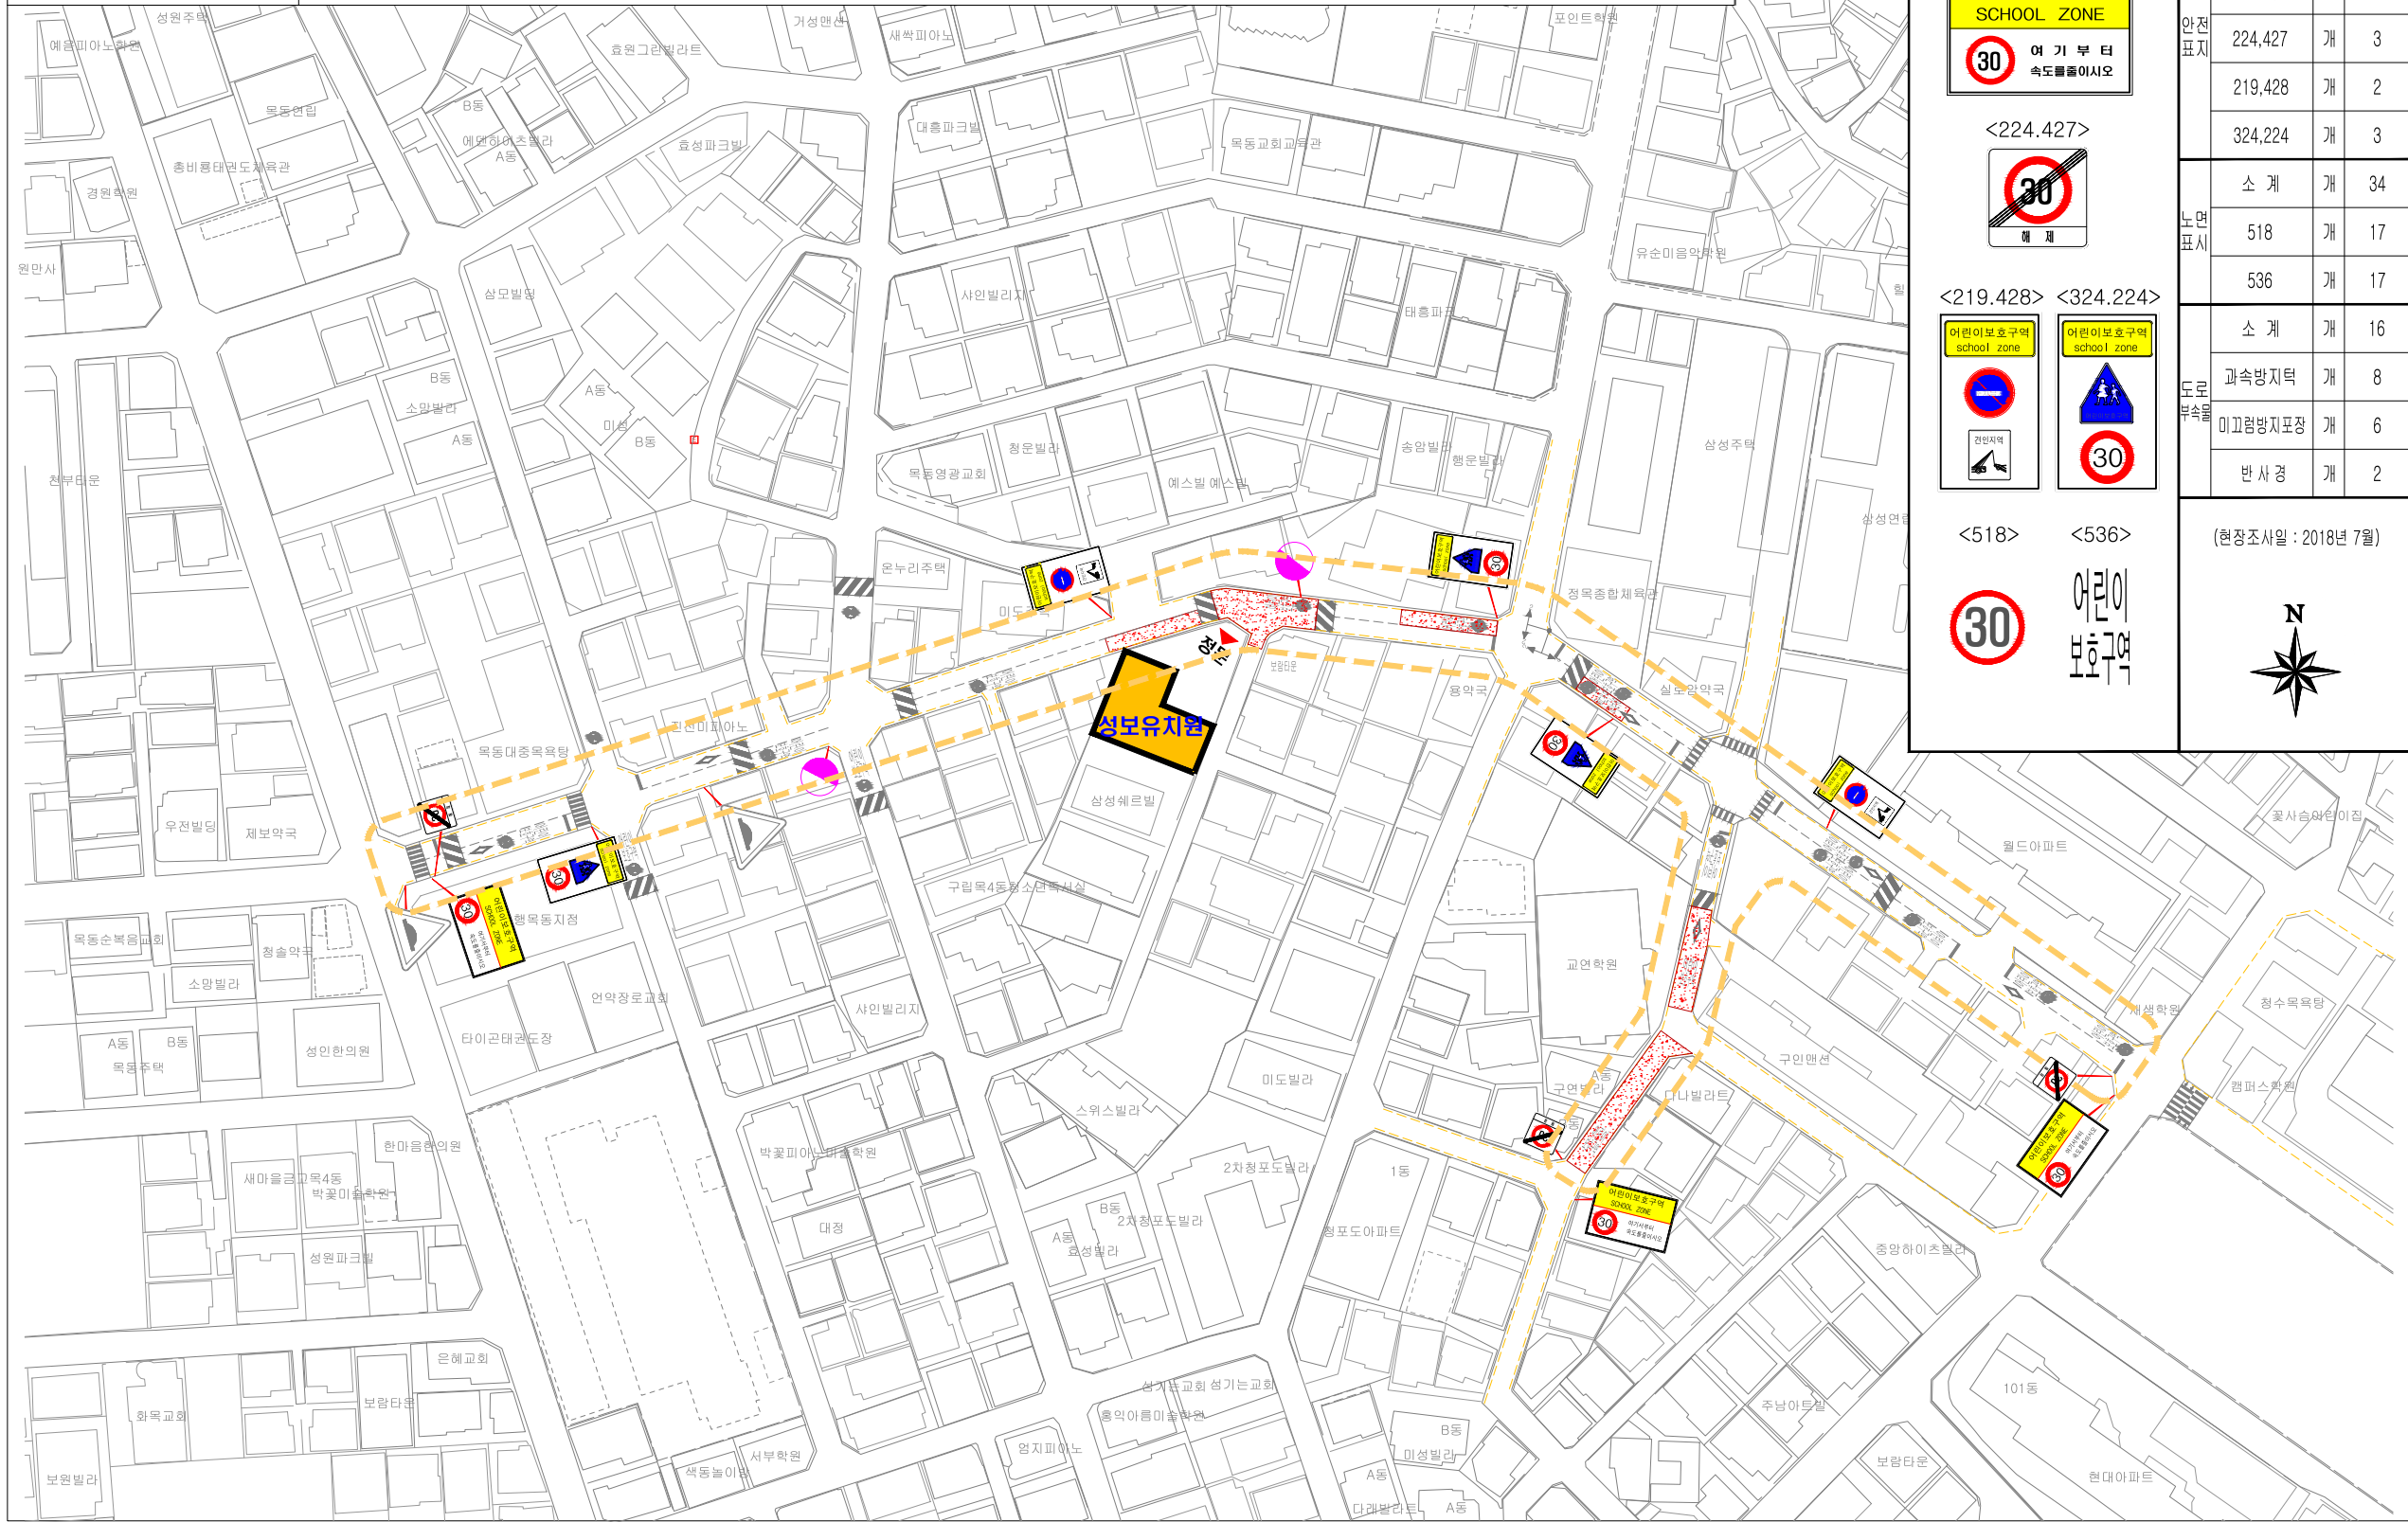

- 범례 -

<224.402.415> 어린이보호구역 SCHOOL ZONE 30 여기부터 속도를 줄이시오	구분	항목	단위	현황
안전표지	소계	개	11	
	224,402,415	개	3	
	224,427	개	3	
	219,428	개	2	
노면표지	소계	개	34	
	518	개	17	
	536	개	17	
도로부속물	소계	개	16	
	과속방지턱	개	8	
	미끄럼방지포장	개	6	
	반사경	개	2	
<518> 30	(현장조사일 : 2018년 7월)			
<536> 어린이 보호구역	N ↑ ↓ ← →			

구분	항목	단위	현황
안전표지	소계	개	11
	224,402,415	개	3
	224,427	개	3
	219,428	개	2
노면표지	소계	개	34
	518	개	17
	536	개	17
도로부속물	소계	개	16
	과속방지턱	개	8
	미끄럼방지포장	개	6
	반사경	개	2
(현장조사일 : 2018년 7월)			