

## 도시관리계획(도시계획시설:철도) 변경 결정 및 지형도면 고시

1. 서울특별시고시 제2009-44호(2009.02.05.)로 도시계획시설(철도) 결정 및 지형도면 고시 되고, 서울특별시고시 제2010-135호(2010.04.15.), 제2011-411호(2011.12.29.), 성북구고시 제2012-66호(2012.05.17.), 제2013-10호(2013.01.17.)로 도시계획시설(철도) 변경 결정 및 지형도면 고시된 「우이~신설 도시철도(경량전철) 민간투자사업」 구간에 대하여 국토의 계획 및 이용에 관한 법률 제30조, 시행령 제25조 및 서울특별시 도시계획 조례 제68조의 규정에 의거 변경 결정 하고,
2. 국토의 계획 및 이용에 관한 법률 제32조, 같은 법 시행령 제27조, 서울특별시 도시계획 조례 제68조 및 토지이용규제 기본법 제8조(지역·지구 등의 지정 등), 같은 법 시행령 제7조(지형도면 등의 작성·고시방법)의 규정에 따라 지형도면을 작성하여 이를 고시합니다.

2015년 10월 8일

**성 북 구 청 장**

### 가. 변경 결정 취지

- L10 정거장 외부출입구 #2 구간의 구조물 변경(계단→에스컬레이터)과 구조물 변경으로 설치구간 보도확보를 위해 일부 정거장 면적의 증가가 필요하므로,
- 국토의 계획 및 이용에 관한 법률」 제 30조 및 도시계획시설의 결정·구조 및 설치 기준에 관한 규칙 제23조에 의거 도시계획시설(철도)변경을 하기 위함.

## 나. 도시계획시설(철도) 변경 결정 조서

### 가) 철도 결정(변경) 조서

구분	도면표시 번호	시설명	시설의 세분	위치	면적(㎡)			최초결정일	비고
					기정	변경	변경후		
변경	-	철도	도시철도 (L10)	성북구 정릉동 966-312호 일대	2,257	증)38	2,295	서고 제2009-44 (2009.02.02.)	

## 다. 관계도면 : 도시계획시설(철도) 변경 결정 및 지형도면


- 첨부된 지형 도면 등(그 외 세부 관계 도면은 첨부생략)은 참고용 도면이므로  
측량, 그 밖의 용도로 사용할 수 없음

## 라. 열람장소

- 서울특별시도시기반시설본부-도시철도사업부(☎722-7189), 성북구청-도시계획과  
(☎2241-2764)에 관련 도서를 비치하여 열람하고 있습니다.
- ※ 고시문 및 지형도면은 토지이용규제정보서비스(<http://luris.mltm.go.kr>)에 게시  
예정이오니 참고하시기 바랍니다.

# 도시관리계획(도시계획시설:철도)변경결정 및 지형도면 (L10 정거장)

S = 1 : 1000

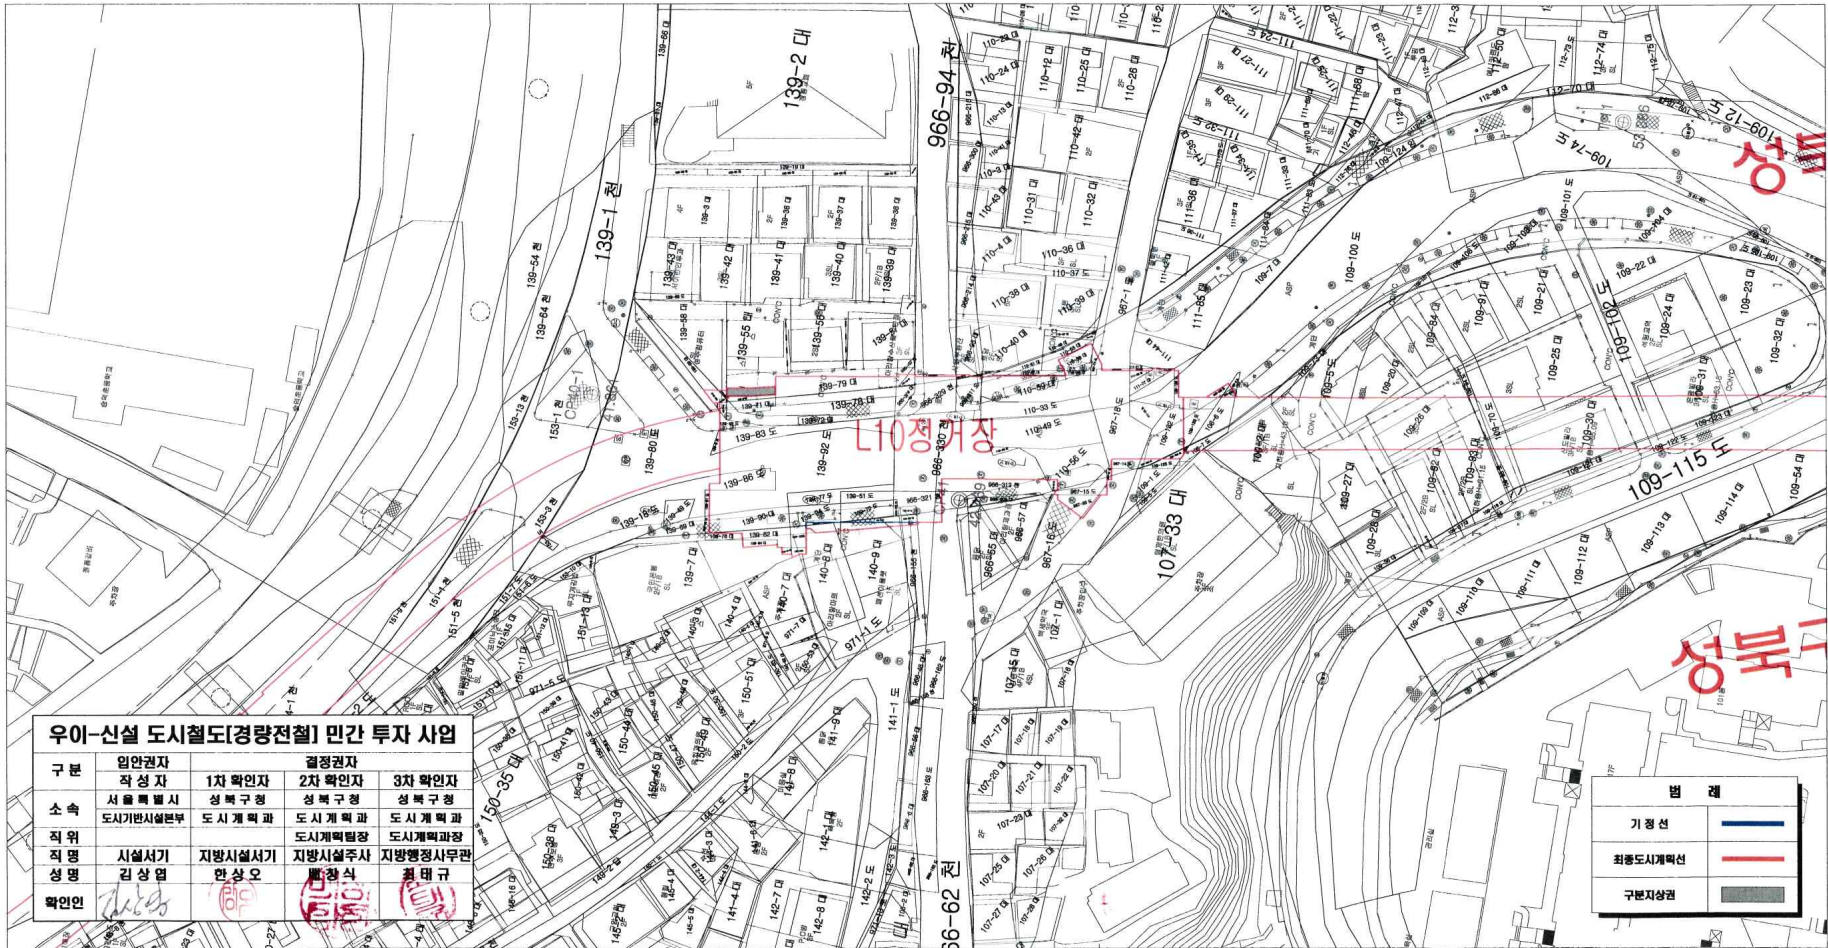

### 우이-신설 도시철도[경량전철] 민간 투자 사업

구분	입안권자		결정권자		
직명	시설서기	지방시설서기	지방시설주사	지방행정사무관	
성명	김상현	한상오	홍창식	최태규	
확인인					