



▣ 성수역 (개선)

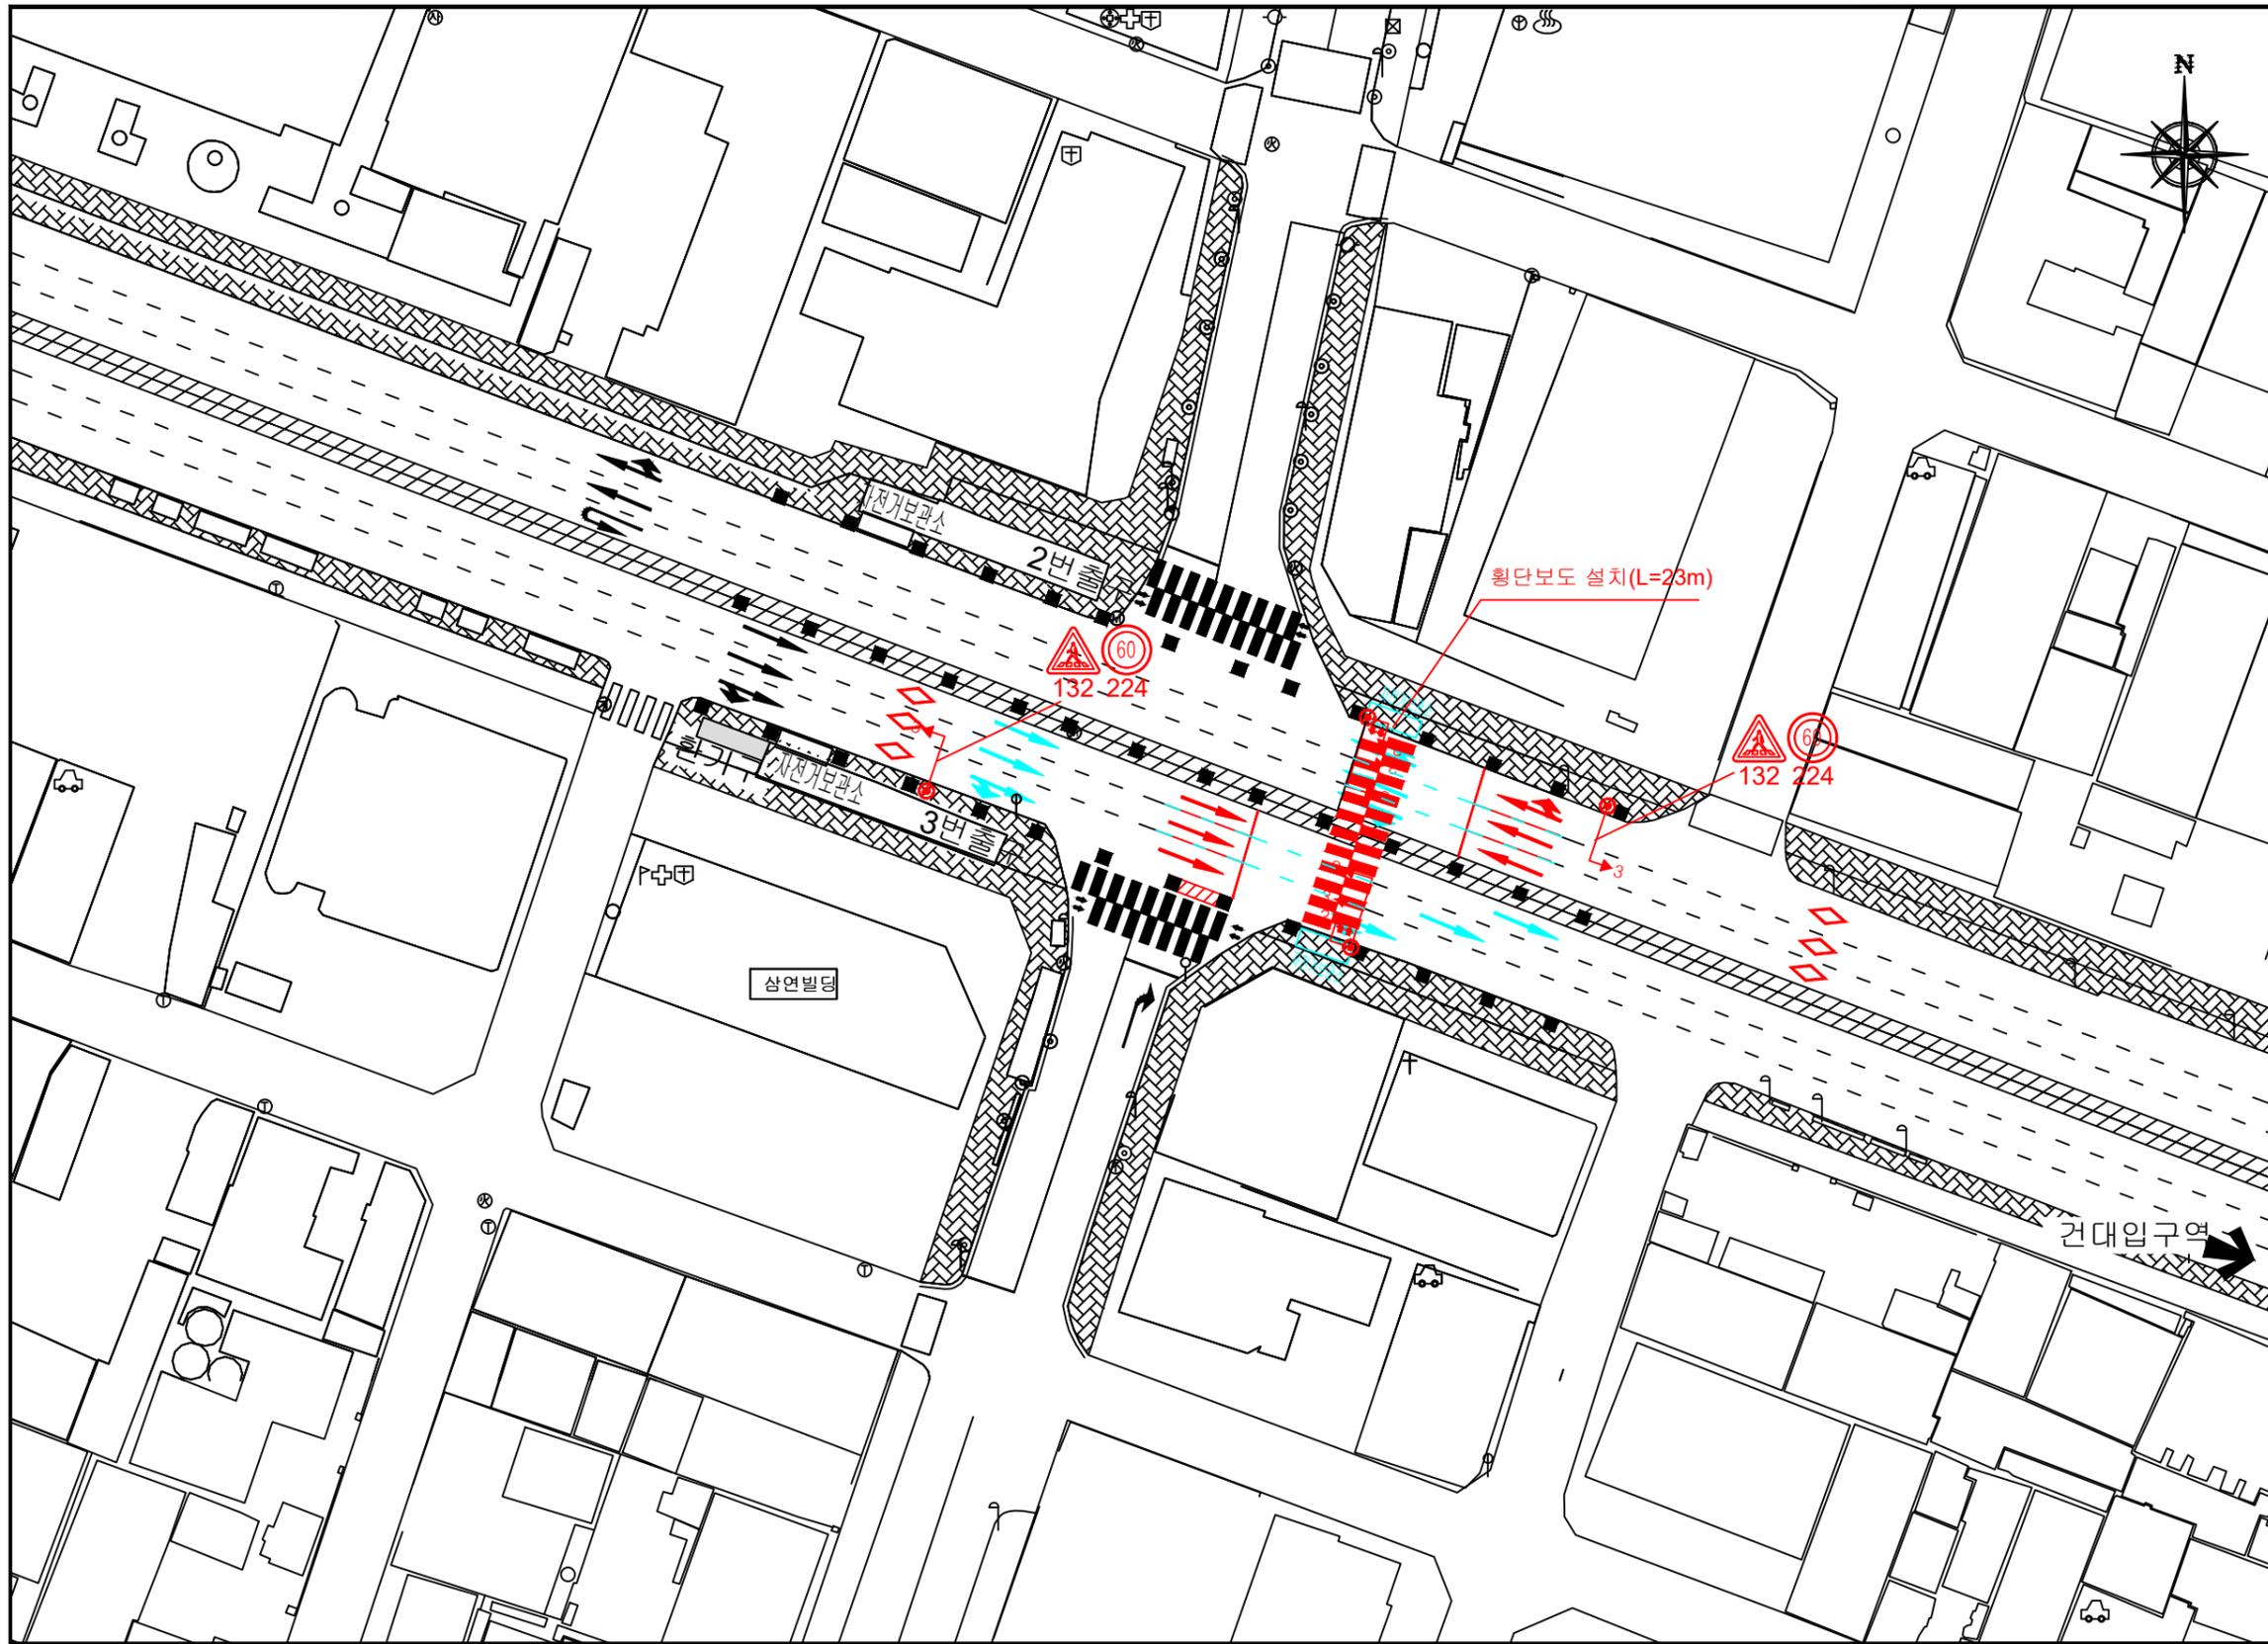


KEYMAP



■ 교통량(차량)

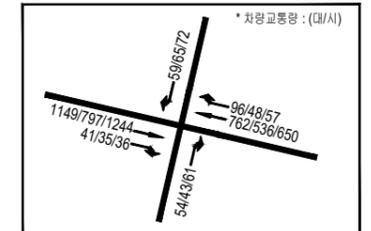

■ 교통량(보행)

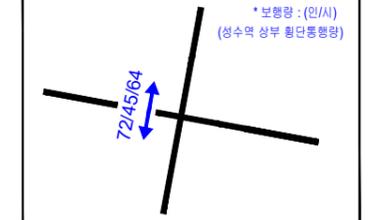

※ 2016. 10. 6. 오전(07-08)/낮(12-13)/오후(18-19)


신호현시	신호현시			주기(초)
	Ø 1	Ø 2	Ø 3	
개	←	↑	-	140
선	→	↓	-	
	107(3)	30	-	

[설계내용]

1. 횡단보도 설치 : 1개소
2. 보행 및 차량신호기 신설 : 2개소
3. 노면표시 정비
4. 발광형 LED 교통안전표지 설치 : 4개
5. 노면표시 정비

■ 명례

—	현황
—	신설
—	제거

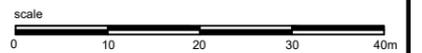

서울특별시

에이스톤엔지니어링(주)
ASTONE ENGINEERING CO., LTD.

과업책임자 송인석 43
분야별책임자 장명학 44
상계자 김대연 45

SCALE
DATE 2017. 2.

SERIAL NO.
SHEET NO.

PROJECT
TITLE
2016년 횡단보도·회전교차로 기본 및 실시설계
성수역 (현황)