



문서번호	토목과-7360
결재일자	2015.7.1.
공개여부	대시민공개
방침번호	

★주우관	토목팀장	토목과장		
협조				

**『성수1로 주변 도로 및 관거 정비공사』
공사실정보고**



성 동 구

(안전건설교통국 토목과)


『성수1로 주변 도로 및 관거정비공사』 공사실정보고

□ 공사개요

- 공 사 명: 성수1로 주변 도로 및 관거 정비공사
- 규 모: 하수관정비 450mm~700mm 연장 401m
아스콘 포장 정비 22@
- 공사기간: 2015. 3.25 ~ 2015. 9.22
- 도 급 비: 265,668,600원
- 도 급 자: 한덕건설(주) /모던비앤씨

□ 현황 및 보고내용

- 당초 하수관정비대상에 성수동1가 22-14번지 사유지가 포함되어 있어 토지주(이강복, 최점순 외1인 대리인 최병용)의 사용승인을 위해 협의하였으나
- 토지주는 추후 토지활용을 위해 기존하수관 개량반대 및 폐쇄와 함께 타방향으로 하수배제(아래참조)와 기존배수설비 정비를 강력히 요청하는 실정임.

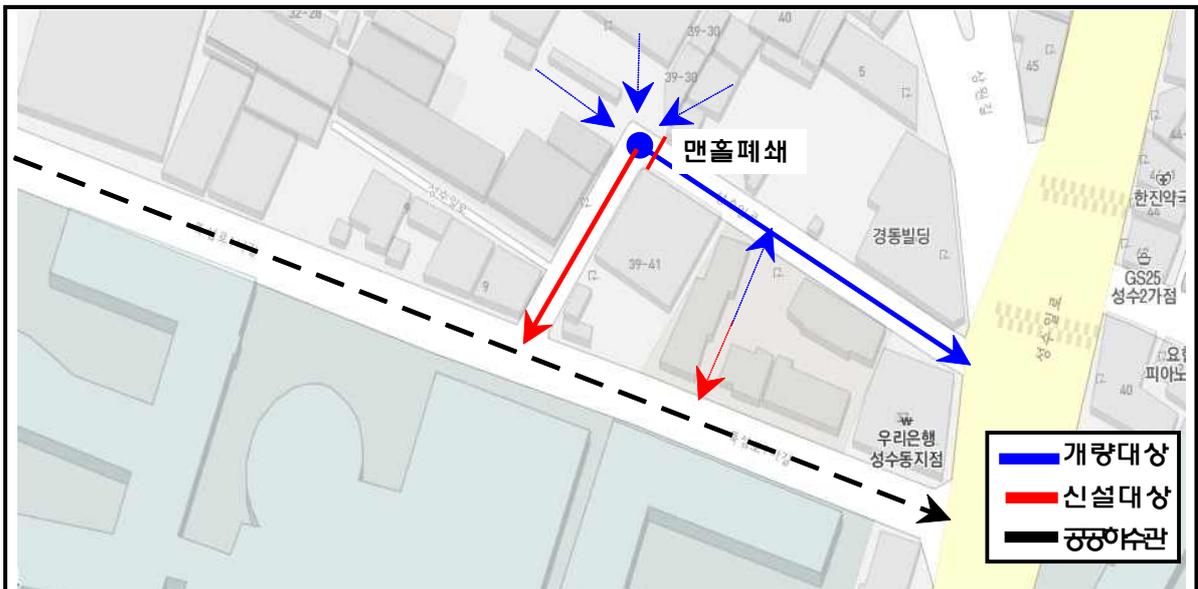

□ 조치계획

- 상기와 같이 토지주가 이전을 요청하고 있어 관폐쇄시 하수이용 주민불편을 고려하여 하수관 신설 및 배수설비를 우선 정비하고 추후 설계변경시 정산 처리코자함.
- 소요예산: 추가소요예산없음(기존관 개량사업비 내에서 정비)
 - 소요비용: 50,000천원
 - 하수관부설 D=600mm, L= 50m
 - 배수설비정비 20m ,집수정 정비3개소 등
 - 맨홀폐쇄 1개소. 끝.