


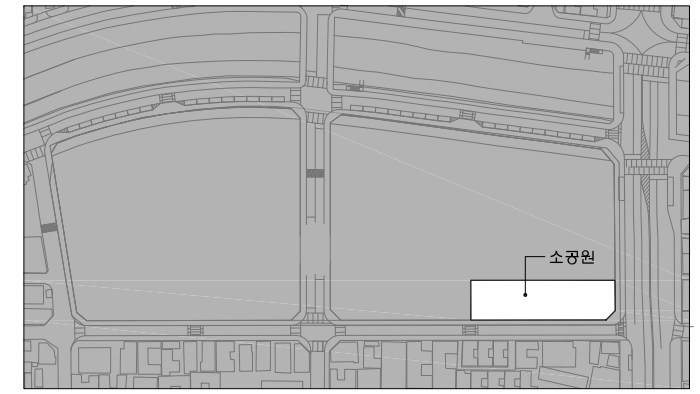

KEYMAP




범례


| 구분      | 번호  | 시설명     | 부지면적 (m2) | 시설면적 (m2) | 규모  | 비고     |
|---------|-----|---------|-----------|-----------|-----|--------|
| 공원면적    |     |         | 903.00    | 180.54    | 57기 |        |
| 시설면적    |     |         | 180.54    | 180.54    | 57기 |        |
| 기반시설    | 소 계 |         | 130.43    | 130.43    |     |        |
|         | 가   | 광장      | 65.45     | 65.45     |     |        |
|         |     | 도로      | 64.98     | 64.98     |     |        |
|         |     | 소-1로    | 64.98     | 64.98     |     |        |
| 조경시설    | 소 계 |         | 42.66     | 42.66     | 37기 |        |
|         | ①   | 파고라     | 15.23     | 15.23     | 1기  |        |
|         | ②   | 디딤석     | 27.43     | 27.43     | 36기 |        |
| 휴양시설    | 소 계 |         | 7.45      | 7.45      | 10기 |        |
|         | ③   | 평의자     | -         | -         | 4기  | 파고라하부  |
|         | ④   | 등의자     | 4.21      | 4.21      | 5기  |        |
|         | ⑤   | 앞음벽     | 3.24      | 3.24      | 1기  | 8.11m  |
| 공원관리 시설 | 소 계 |         | -         | -         | 10기 |        |
|         | ⑥   | 수목투사등   | -         | -         | 2기  |        |
|         | ⑦   | 공원등     | -         | -         | 4기  |        |
|         | ⑧   | 금지행위안내판 | -         | -         | 1기  |        |
|         | ⑨   | 금연안내판   | -         | -         | 1기  |        |
|         | ⑩   | CCTV    | -         | -         | 1기  |        |
|         | ⑪   | 경계용헬스   | -         | -         | 1기  | 71.74m |
| 녹지 및 기타 | 소 계 |         | 722.46    | -         |     |        |
|         | 녹지  |         | 722.46    | -         |     |        |

소공원 조성계획총괄도 (변경전)  
축척 A1:1/150 A3:1/300

느티나무  
조경설계사무소

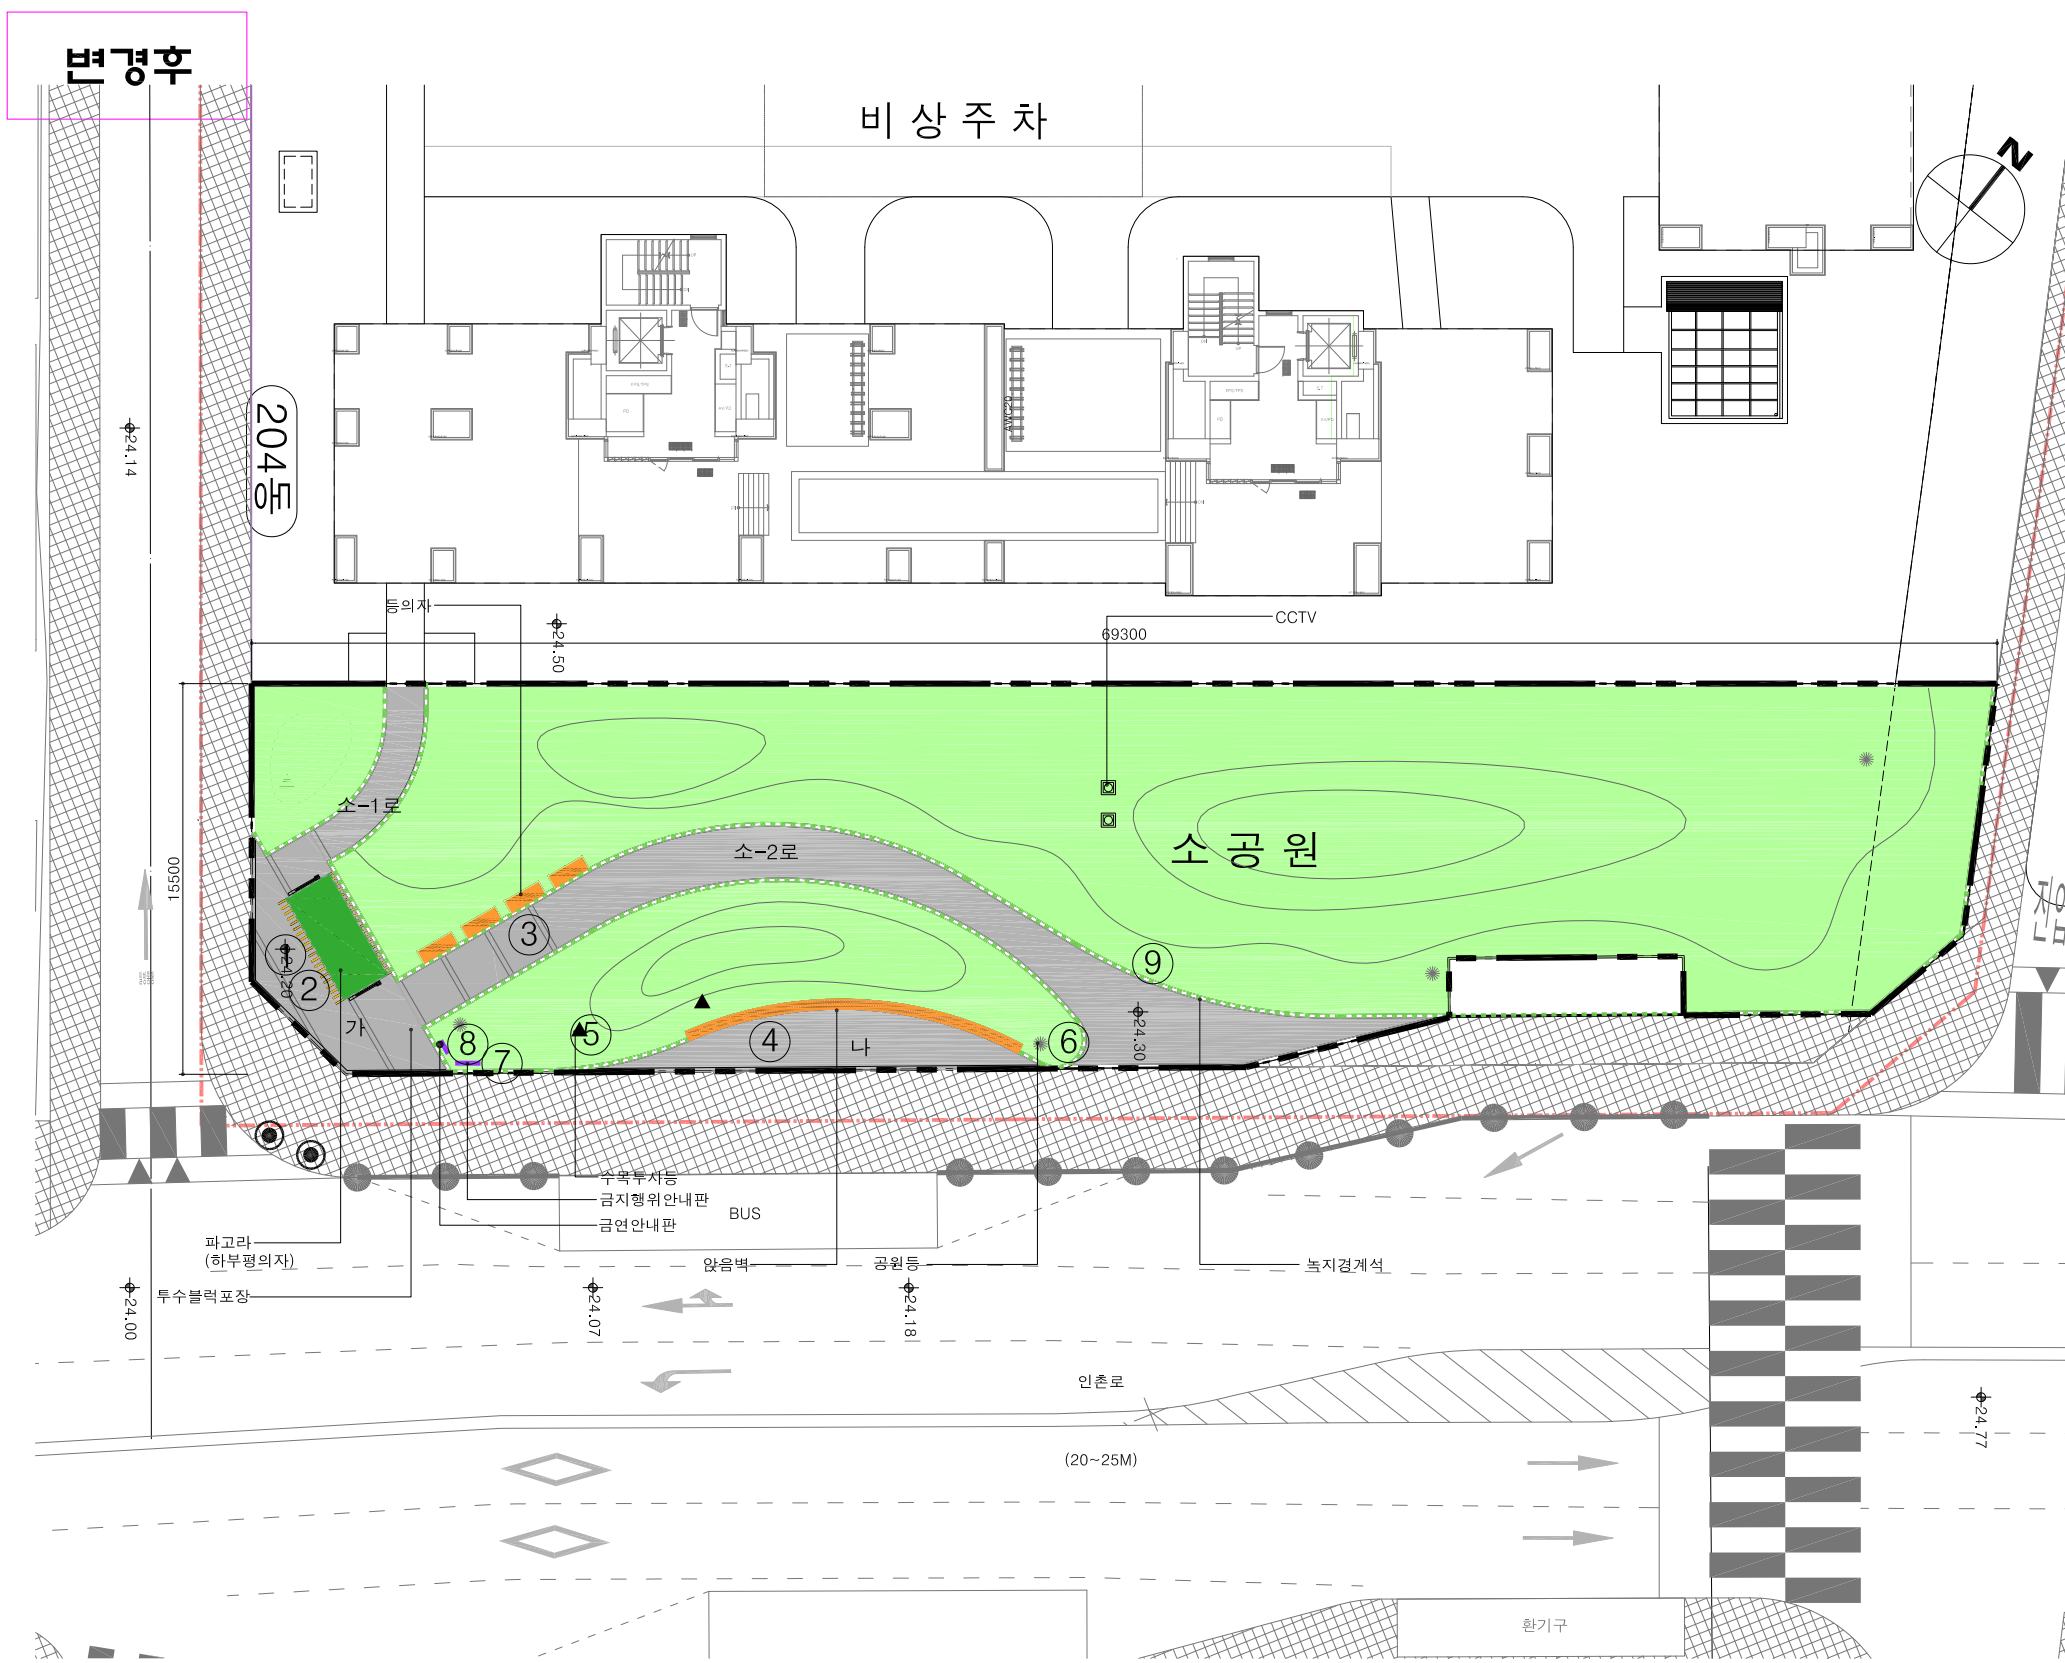

KEYMAP

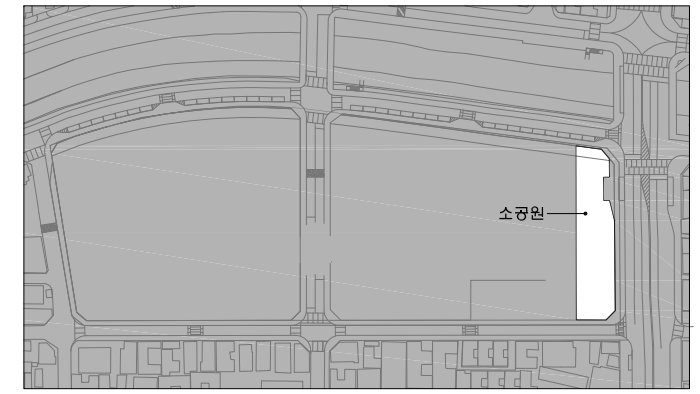

범례

| 구분      | 번호   | 시설명         | 부지면적 (m2) | 시설면적 (m2) | 규모     | 비고         |
|---------|------|-------------|-----------|-----------|--------|------------|
| 공원면적    |      |             | 953.0     | 953.0     | 163.27 | 20기        |
| 시설면적    |      |             |           | 163.27    | 163.27 | 20기 17.13% |
| 기반시설    | 소    | 계           | 145.03    | 145.03    |        |            |
|         | 가    | 광장          | 40.73     | 40.73     |        |            |
|         | 나    | 광장          | 65.45     | 65.45     |        |            |
|         |      | 도로          | 38.85     | 38.85     |        |            |
|         |      | 소-1로        | 11.04     | 11.04     |        |            |
|         | 소-2로 | 27.81       | 27.81     |           |        |            |
| 조경시설    | 소    | 계           | 9.24      | 9.24      | 17기    |            |
|         | ①    | 파고라 (하부평의자) | 9.24      | 9.24      | 17기    |            |
| 휴양시설    | 소    | 계           | 9.00      | 9.00      | 9기     |            |
|         | ②    | 평의자         | -         | -         | 47기    | 파고라하부      |
|         | ③    | 등의자         | 3.54      | 3.54      | 47기    |            |
|         | ④    | 앞음벽         | 5.46      | 5.46      | 17기    | 13.9m      |
| 공원관리시설  | 소    | 계           | -         | -         | 10기    |            |
|         | ⑤    | 수목투사등       | -         | -         | 2기     |            |
|         | ⑥    | 공원등         | -         | -         | 47기    |            |
|         | ⑦    | 금지행위안내판     | -         | -         | 17기    |            |
|         | ⑧    | 금연안내판       | -         | -         | 17기    |            |
|         | ⑨    | CCTV        | -         | -         | 2기     |            |
| 녹지 및 기타 | 소    | 계           | 789.73    | -         |        |            |
|         | 녹지   |             | 789.73    | -         |        | 13.9m      |

소공원 조성계획총괄도 (변경후)

축척 A1:1/150  
A3:1/300

느티나무  
조경설계사무소