


# 소망유치원 어린이보호구역

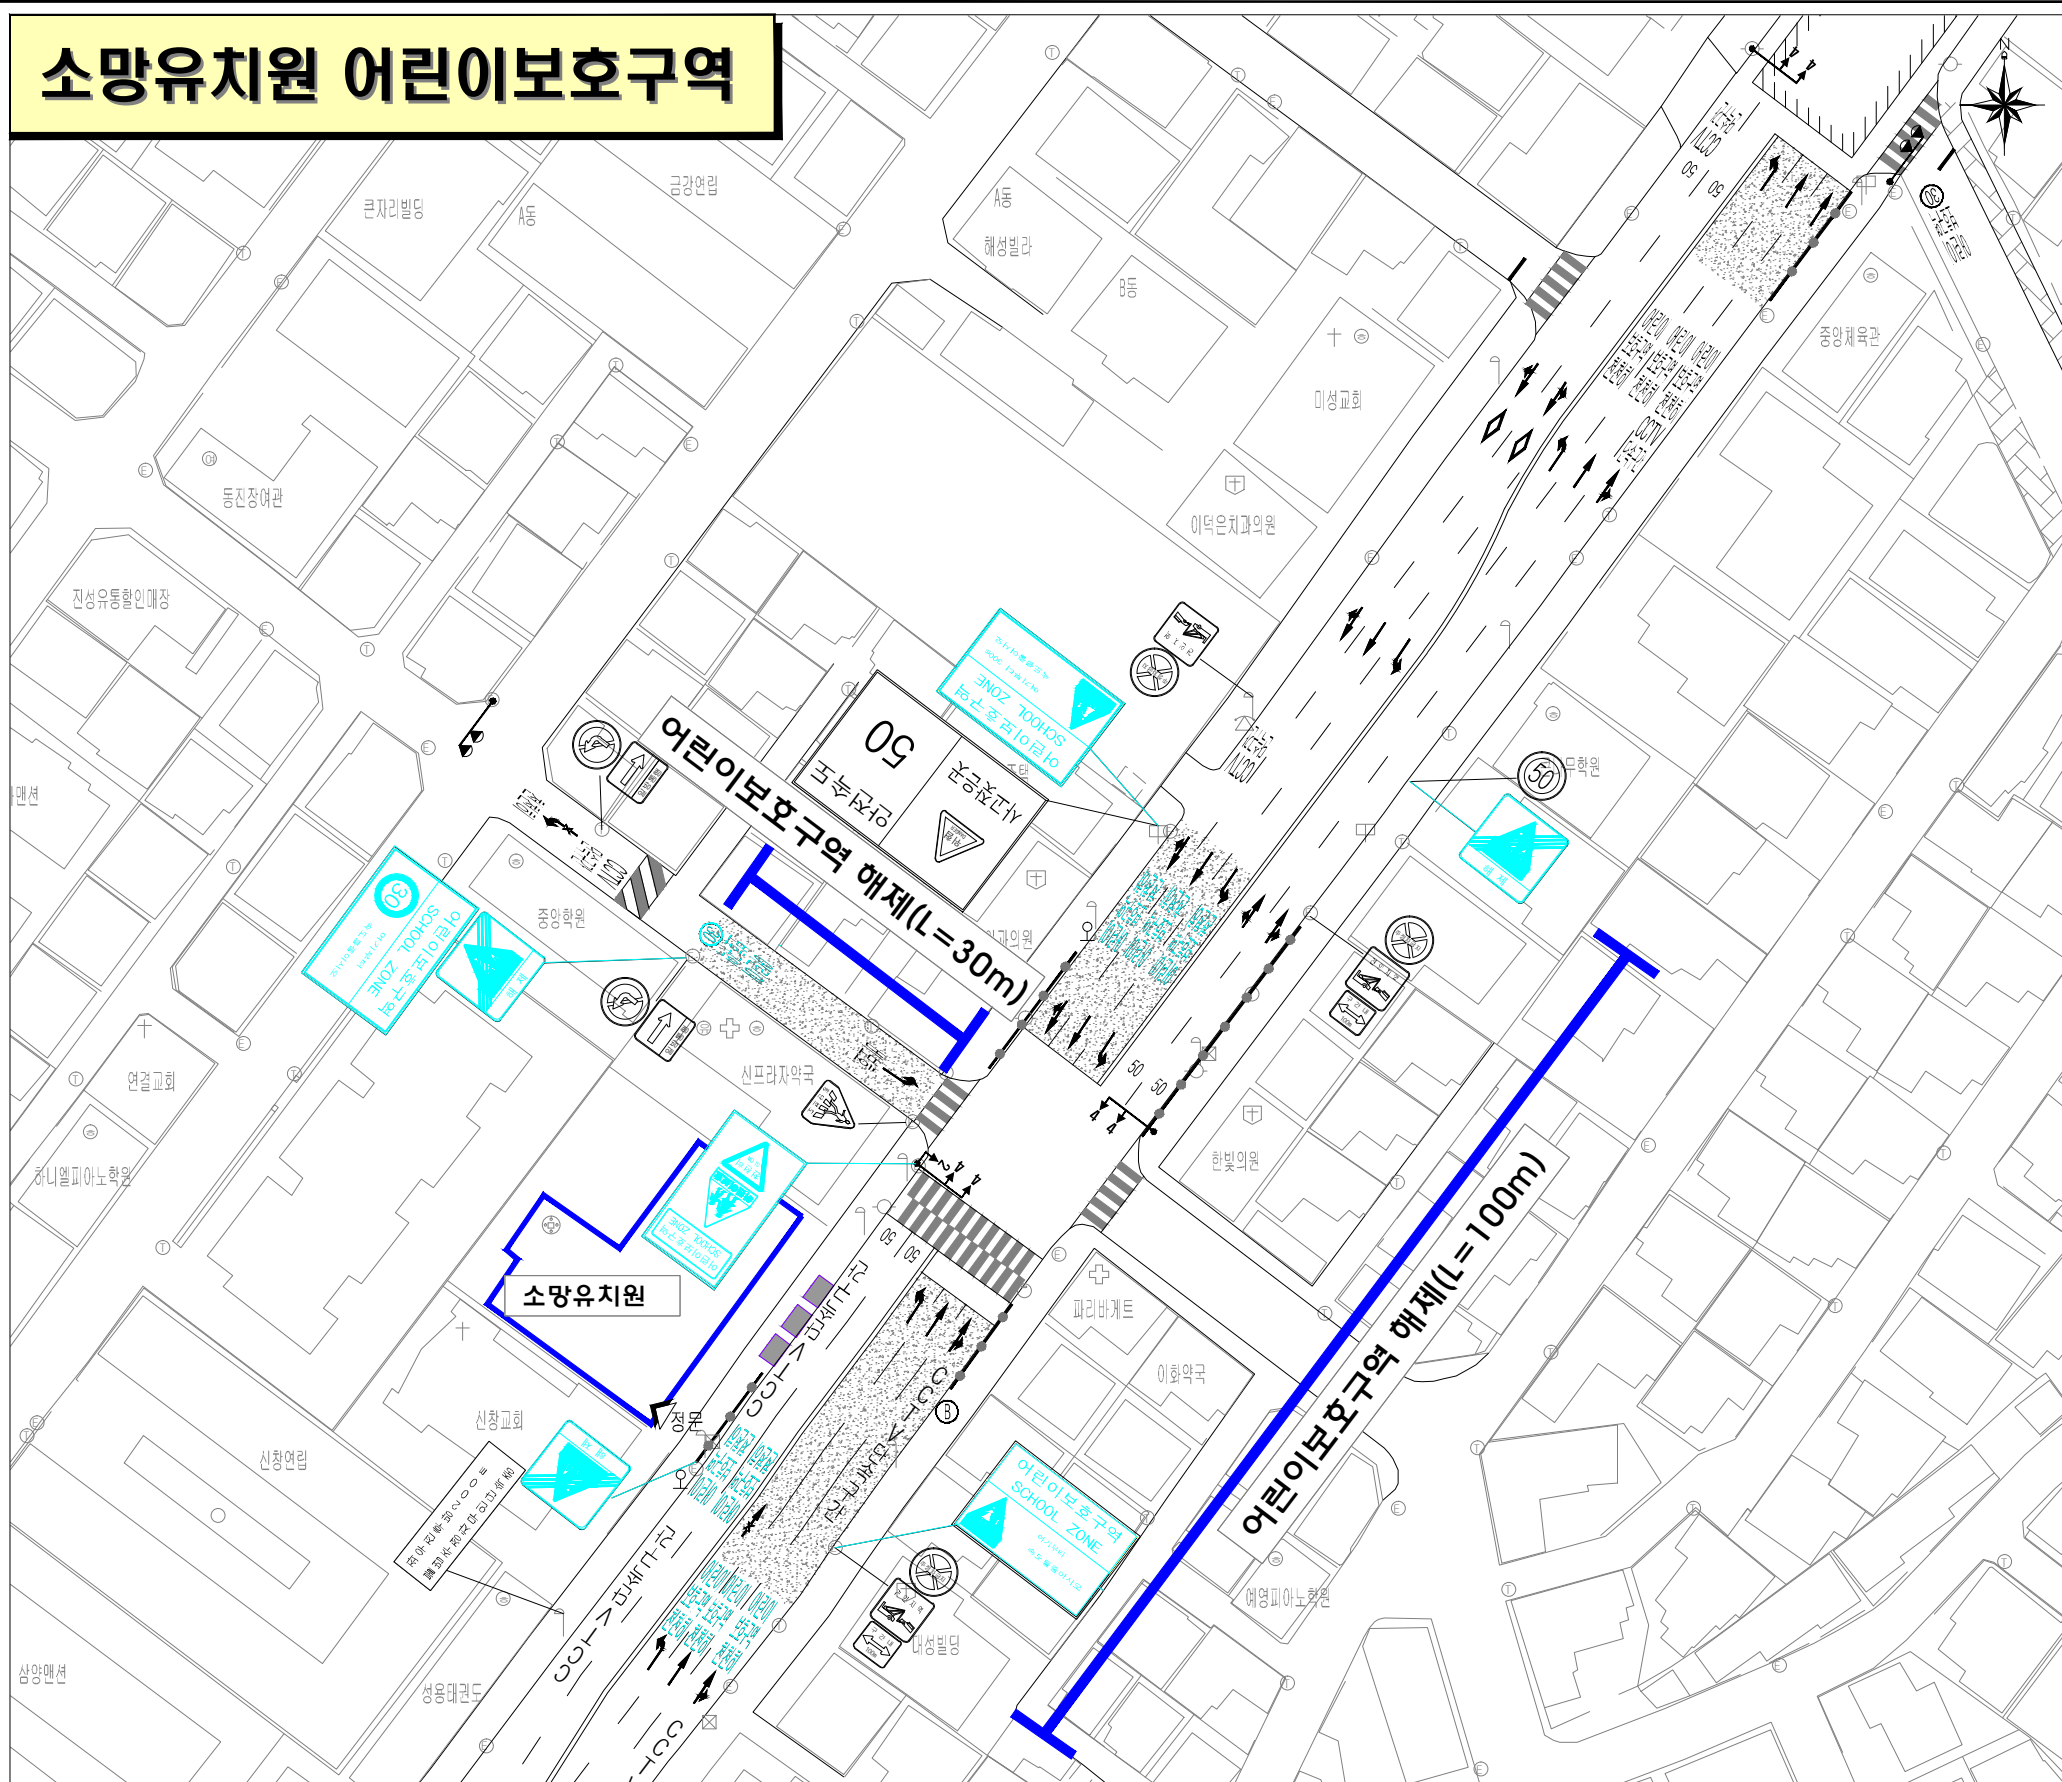

구분	범례	구분	항목	단위	수량			
					현황	신설	개선	
구분	현황 - 백색	신호등	경보등	개소				
			신호등	개소	2			
			소계	개	19		7	
			신설 - 적색					
			제거 - 청색					
통합 표지		안전표지	322	개	1			
			326	개	2			
			418	개	2			
			428	개	2			
			215	개				
			220	개				
			513	개				
			통합표지					
			324,402,415	개	2		2	
			224,402,415	개	1		1	
			323,219	개				
			324,226	개	1		1	
			323,224	개				
			324,427	개	3		3	
			323,427	개				
노면표지		노면표지	소계	개	34		27	
			517	개	4			
			518	개	1		1	
			519	개	8		8	
			532	개	3			
			536	개	9		9	
도로부설물		도로부설물	어린이보호구역	개	9		9	
			소계	개	7			
			과속방지턱	개				
			도로반사경	개				
미끄럼방지포장		미끄럼방지포장	미끄럼방지포장	개소	3			
			방호울타리	개소	4			

도면명	시설명	위치	일자	도면번호
어린이 보호구역 개선안도	소망유치원	서울 도봉구 덕릉로 247	-	-

도면번호 :  
(현장조사일 : 2018년 4월 일)