



수신 신안건설산업주식회사

(경유)

제목 소화전 이설 협조 요청(금천구 시흥3동 961-5번지,939호) 대한 회신

1. 남부도로사업소 제2018-0501호(2018.5.3.)호 「시설물 이설(철거)요청(시흥3동 1001-32동 보도구간 소화전 1개소)의 건」

2. 소화전 이전 설치 요청에 대하여 아래와 같이 회신하니 업무에 참고하시기 바랍니다.

- 가. 사업명 : 남부도로사업소청사신축공사
- 나. 이설사유 : 남부도로사업소 청사신축 공사에 따른 소화전 간섭
- 다. 위치 : 금천구 시흥3동 961-5번지
- 라. 사업자 : 신안건설산업주식회사 ※담당: 염동선 ☎806-6080
- 마. 이설기간 : 2018년 5~6월경
- 바. 관리번호 : 공소 939호
- 사. 회신내용 : 소화전 이전 설치 가(붙임참조)
- 아. 이설방법


- 남부수도사업소(급수운영과)와 상수관로 분기 등 업무협약후 이설
- 상하수도 전문면허 업체를 선정하여 시행
- 소화전 이설로 인한 누수, 파손 등이 없도록 주의
- 시민의 보행로, 횡단보도를 피하고 보행불편을 주지않는 장소
- 수도시설 이설 등 징수조례 제15조, 제16조에 의거 원인자 부담공사로 이설

자. 복구방법

- 화재진압활동에 필수적인 시설임을 감안 소방용수시설 이설공사 신속히 조치
- 착공시 전화통보해주시기 바라며 이설공사 완료 후 확인서류 제출
(착공·준공서류 등) - 구로소방서
- 기타 자세한 사항은 구로소방서 대응총괄팀(☎ 2681-1408)으로 문의

붙임 : 1.소화전 사진 및 위치도(939호) 1부.

2.소방용수 이설신청서등 1부. 끝.

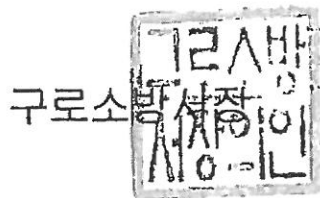



발령처 최백수 다문화지원과 정재석 재난관리과장 05/08 정선웅

협조자

시행 재난관리과-3642 (2018.5.8.) 접수 ()
우 05275 서울특별시 구로구 경인로 408 재난관리과(고척동) /
전화: 02-2891-1403 / 전화: 02-2891-3103 / 팩스: 02-2891-9049 / 부본공부(5)
이 문서는 서울시의 재산으로 무단으로 복제, 배포, 유통할 수 없습니다.

철거계 획평면도

S=1/500

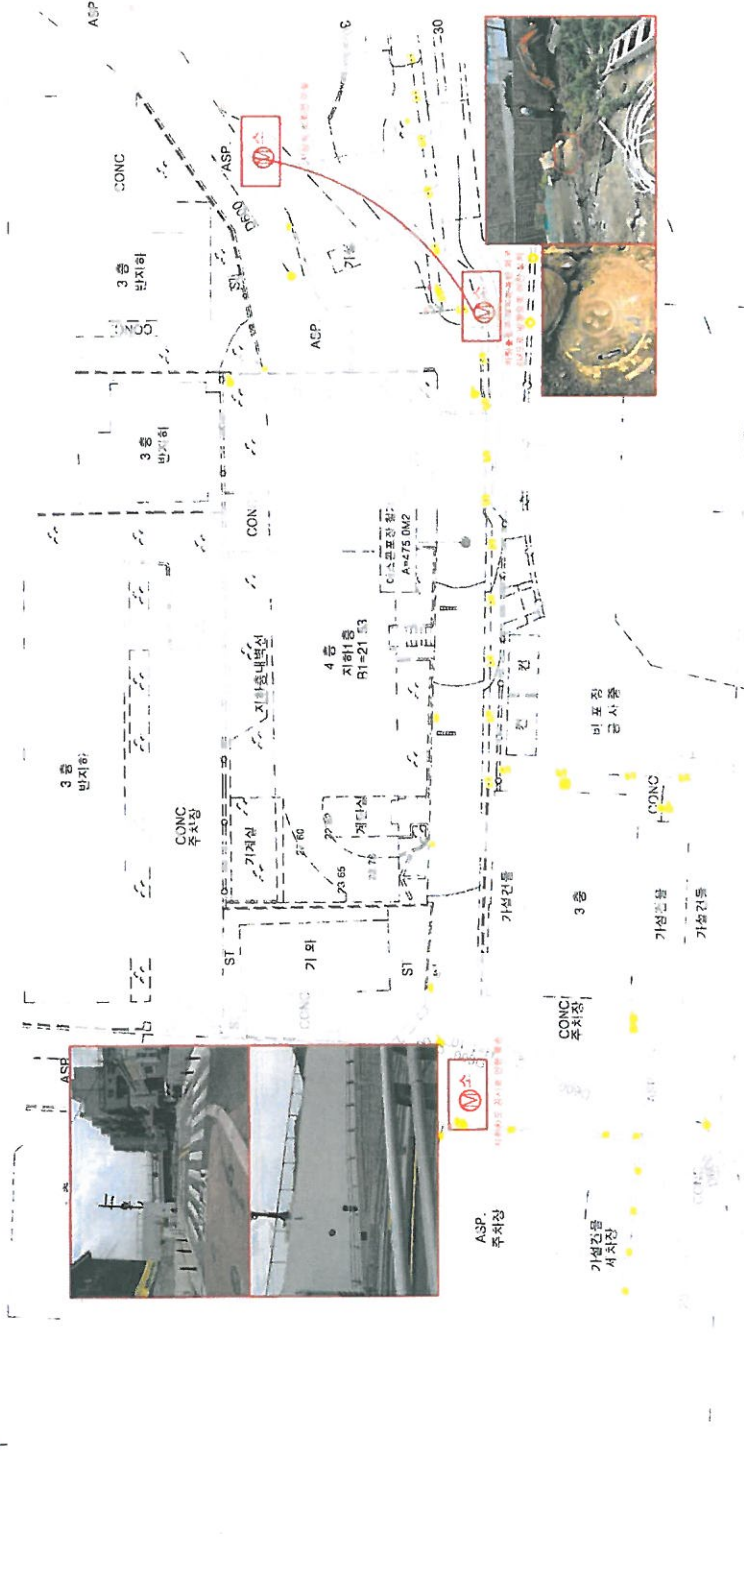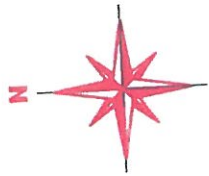







3 층
반지하

CONC.
주차장

기계실

CONC. 기와

22.60

22.62

23.65

23.76

계단실

ST



ASP.
주차장

지하라도 공사로 인한 제한

가설건물

컨

가설건물
세차장

CONC.
주차장

3 층

비 포
공 시

ASP.

가설건물

CONC.

가설건물

20

CONC.
D600

ASP.

강남순환도시고속도로

자재야적중

