


고장 소방용수시설 현장 확인 결과

종별	식별 (번호)	사용가부		위 치	확인결과 (양호,불량)	불량 내용	현장확인 담당자
		가	부				
소화전	지상식 265호		○	마포구 마포대로 4다길18	불량 (사용불가)	스핀들 헤드 파손	위 이민재 등 2명

설치 위치도

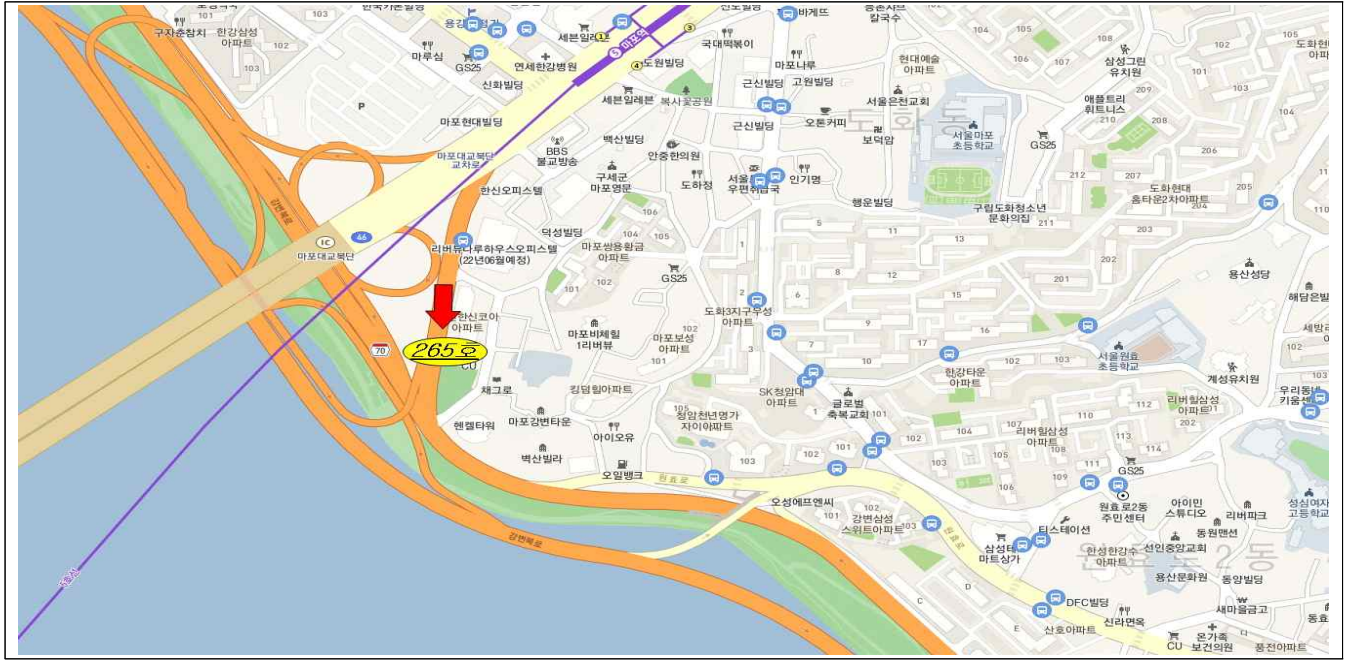

현장사진

사진1



사진2

