
 


은평구 소방행정타운 교통신호기 설치(경보1)

KEYMAP

NOTE

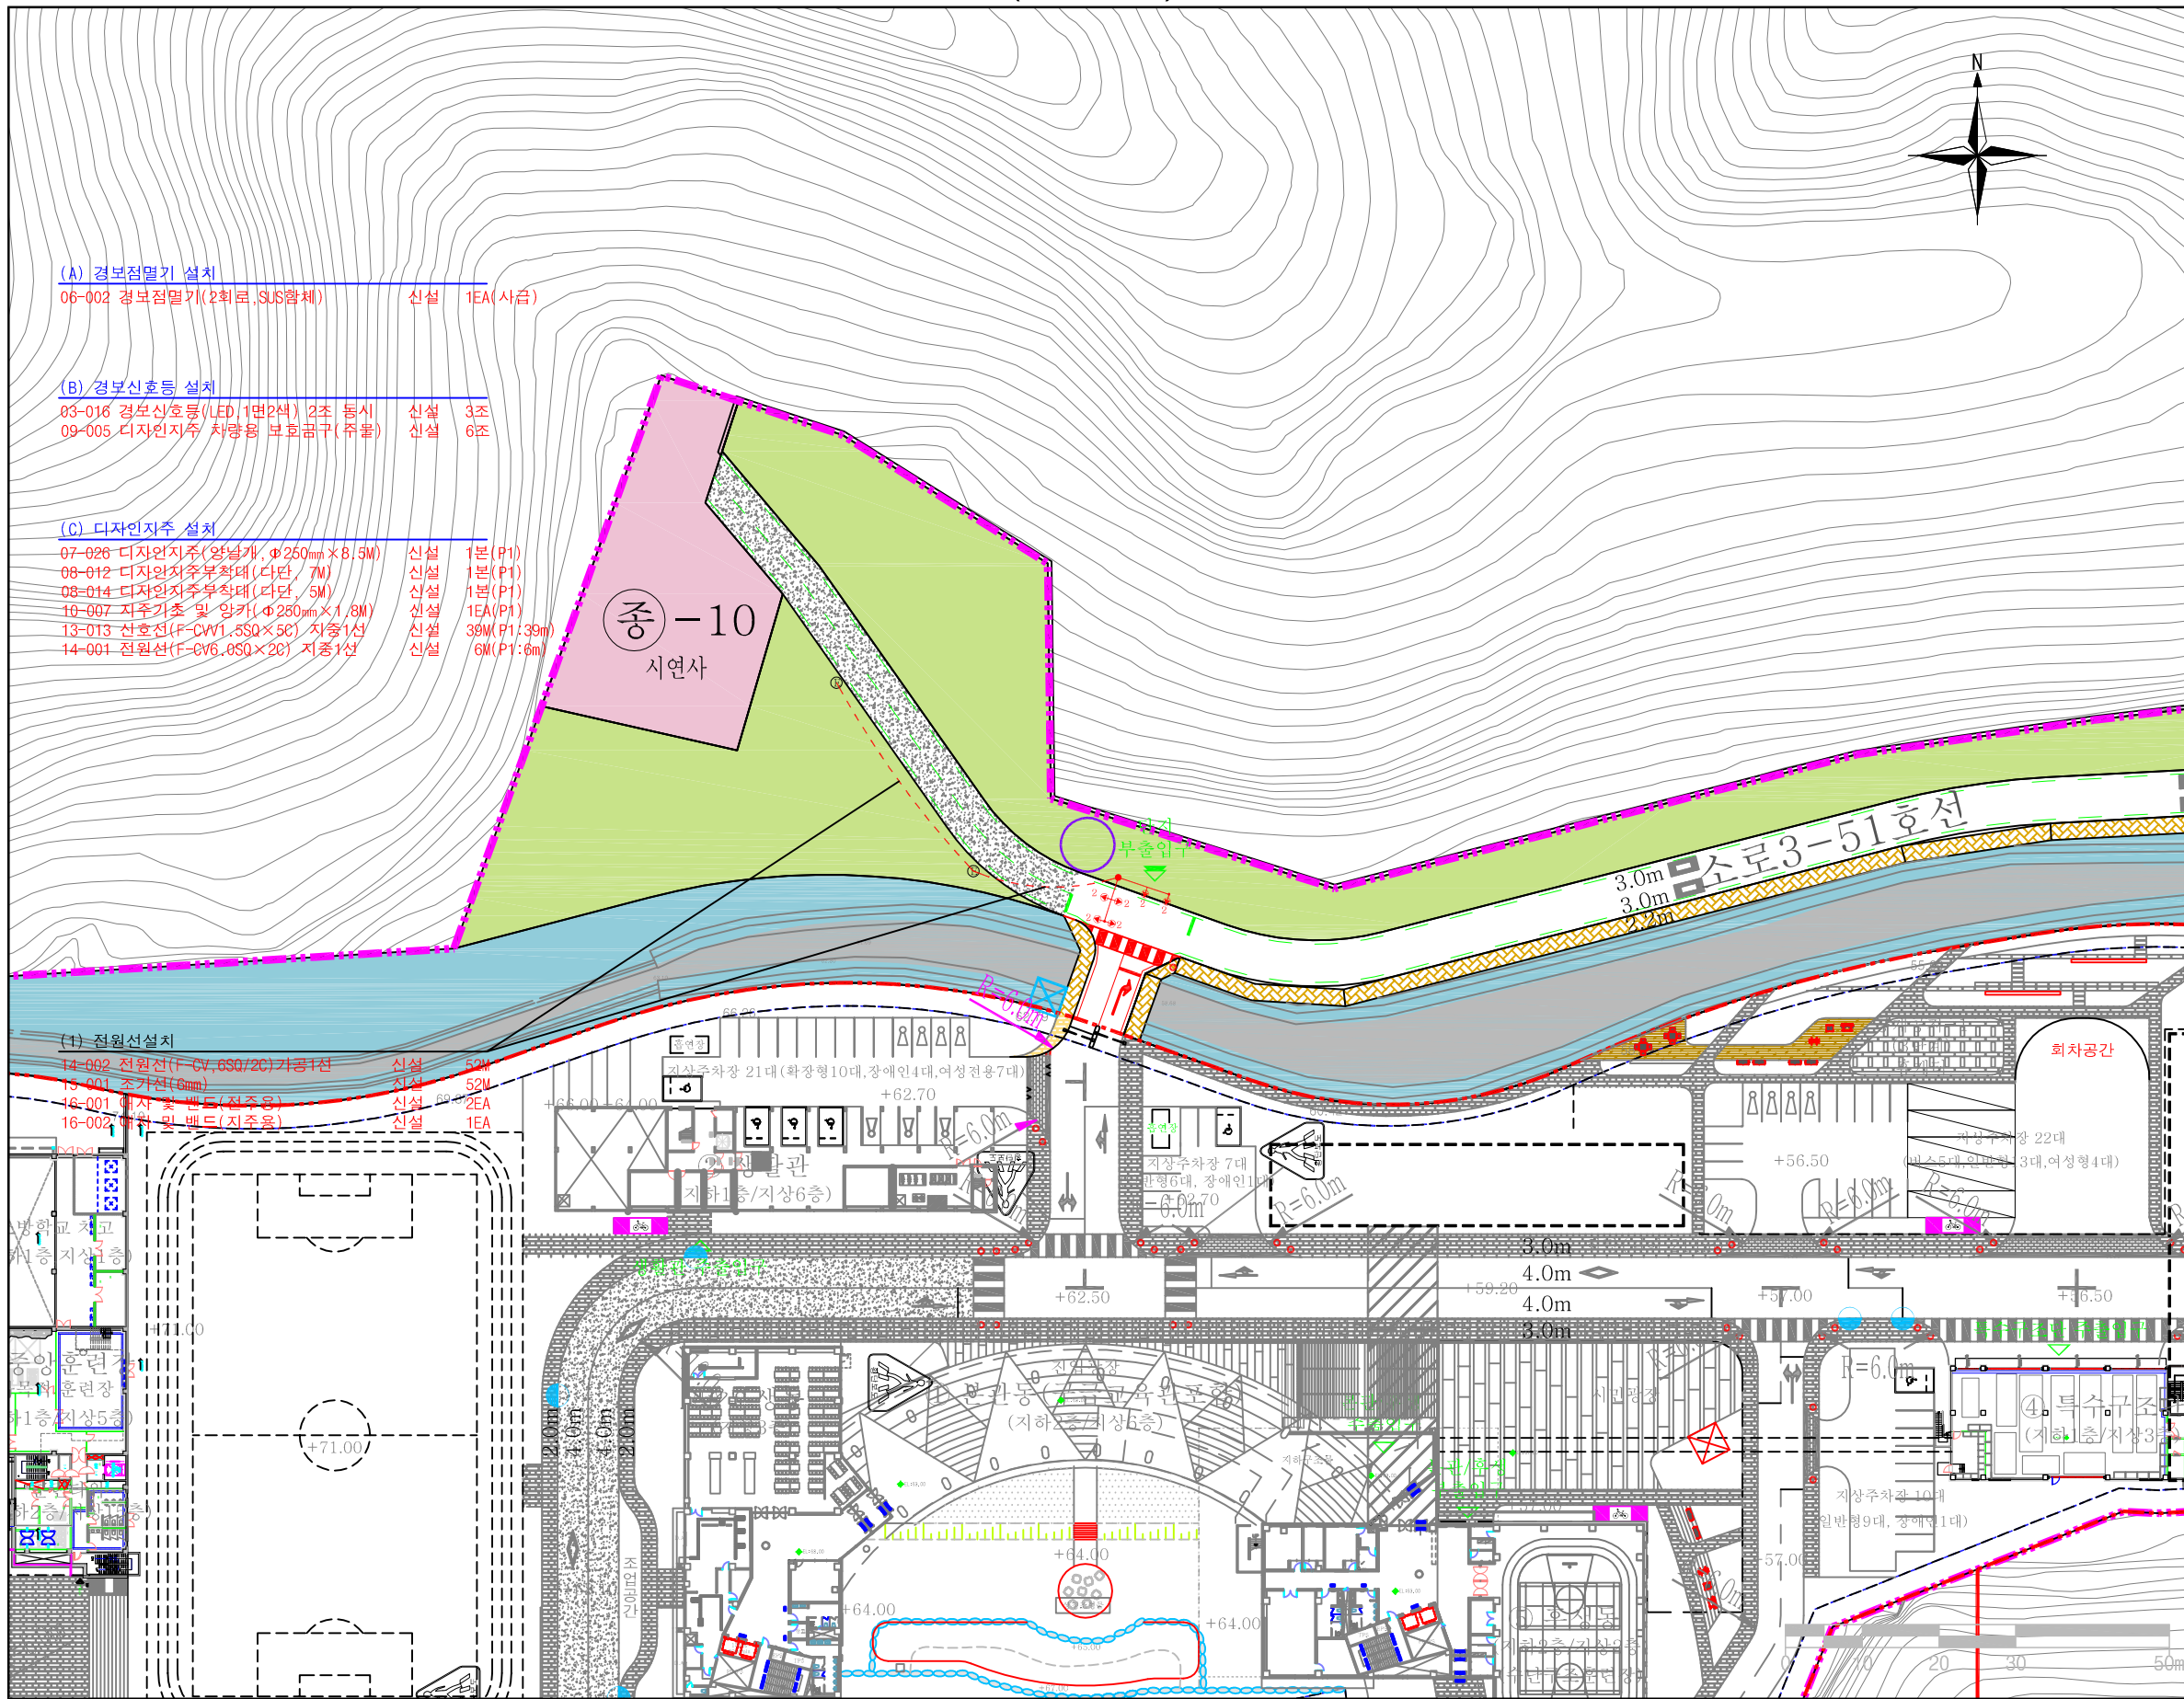

NOTE


-

-

-

<p>서울특별시</p> <p>2018년 교통신호기 공사</p>	관할구청	서부도로사업소	REV. 0	2018.12.	경보등 설치	전명수	최성욱	이탁수	도면명	실시설계도
	설계사	동림티엔에스							도면번호	원서-32452-소방행정타운
	시공사	-							축척	A3 : 1 / 1,000
	감리사	-	개정번호	일자		작성자	검토자	책임자	일련번호	1

은평구 소방행정타운 교통신호기 설치(경보2)

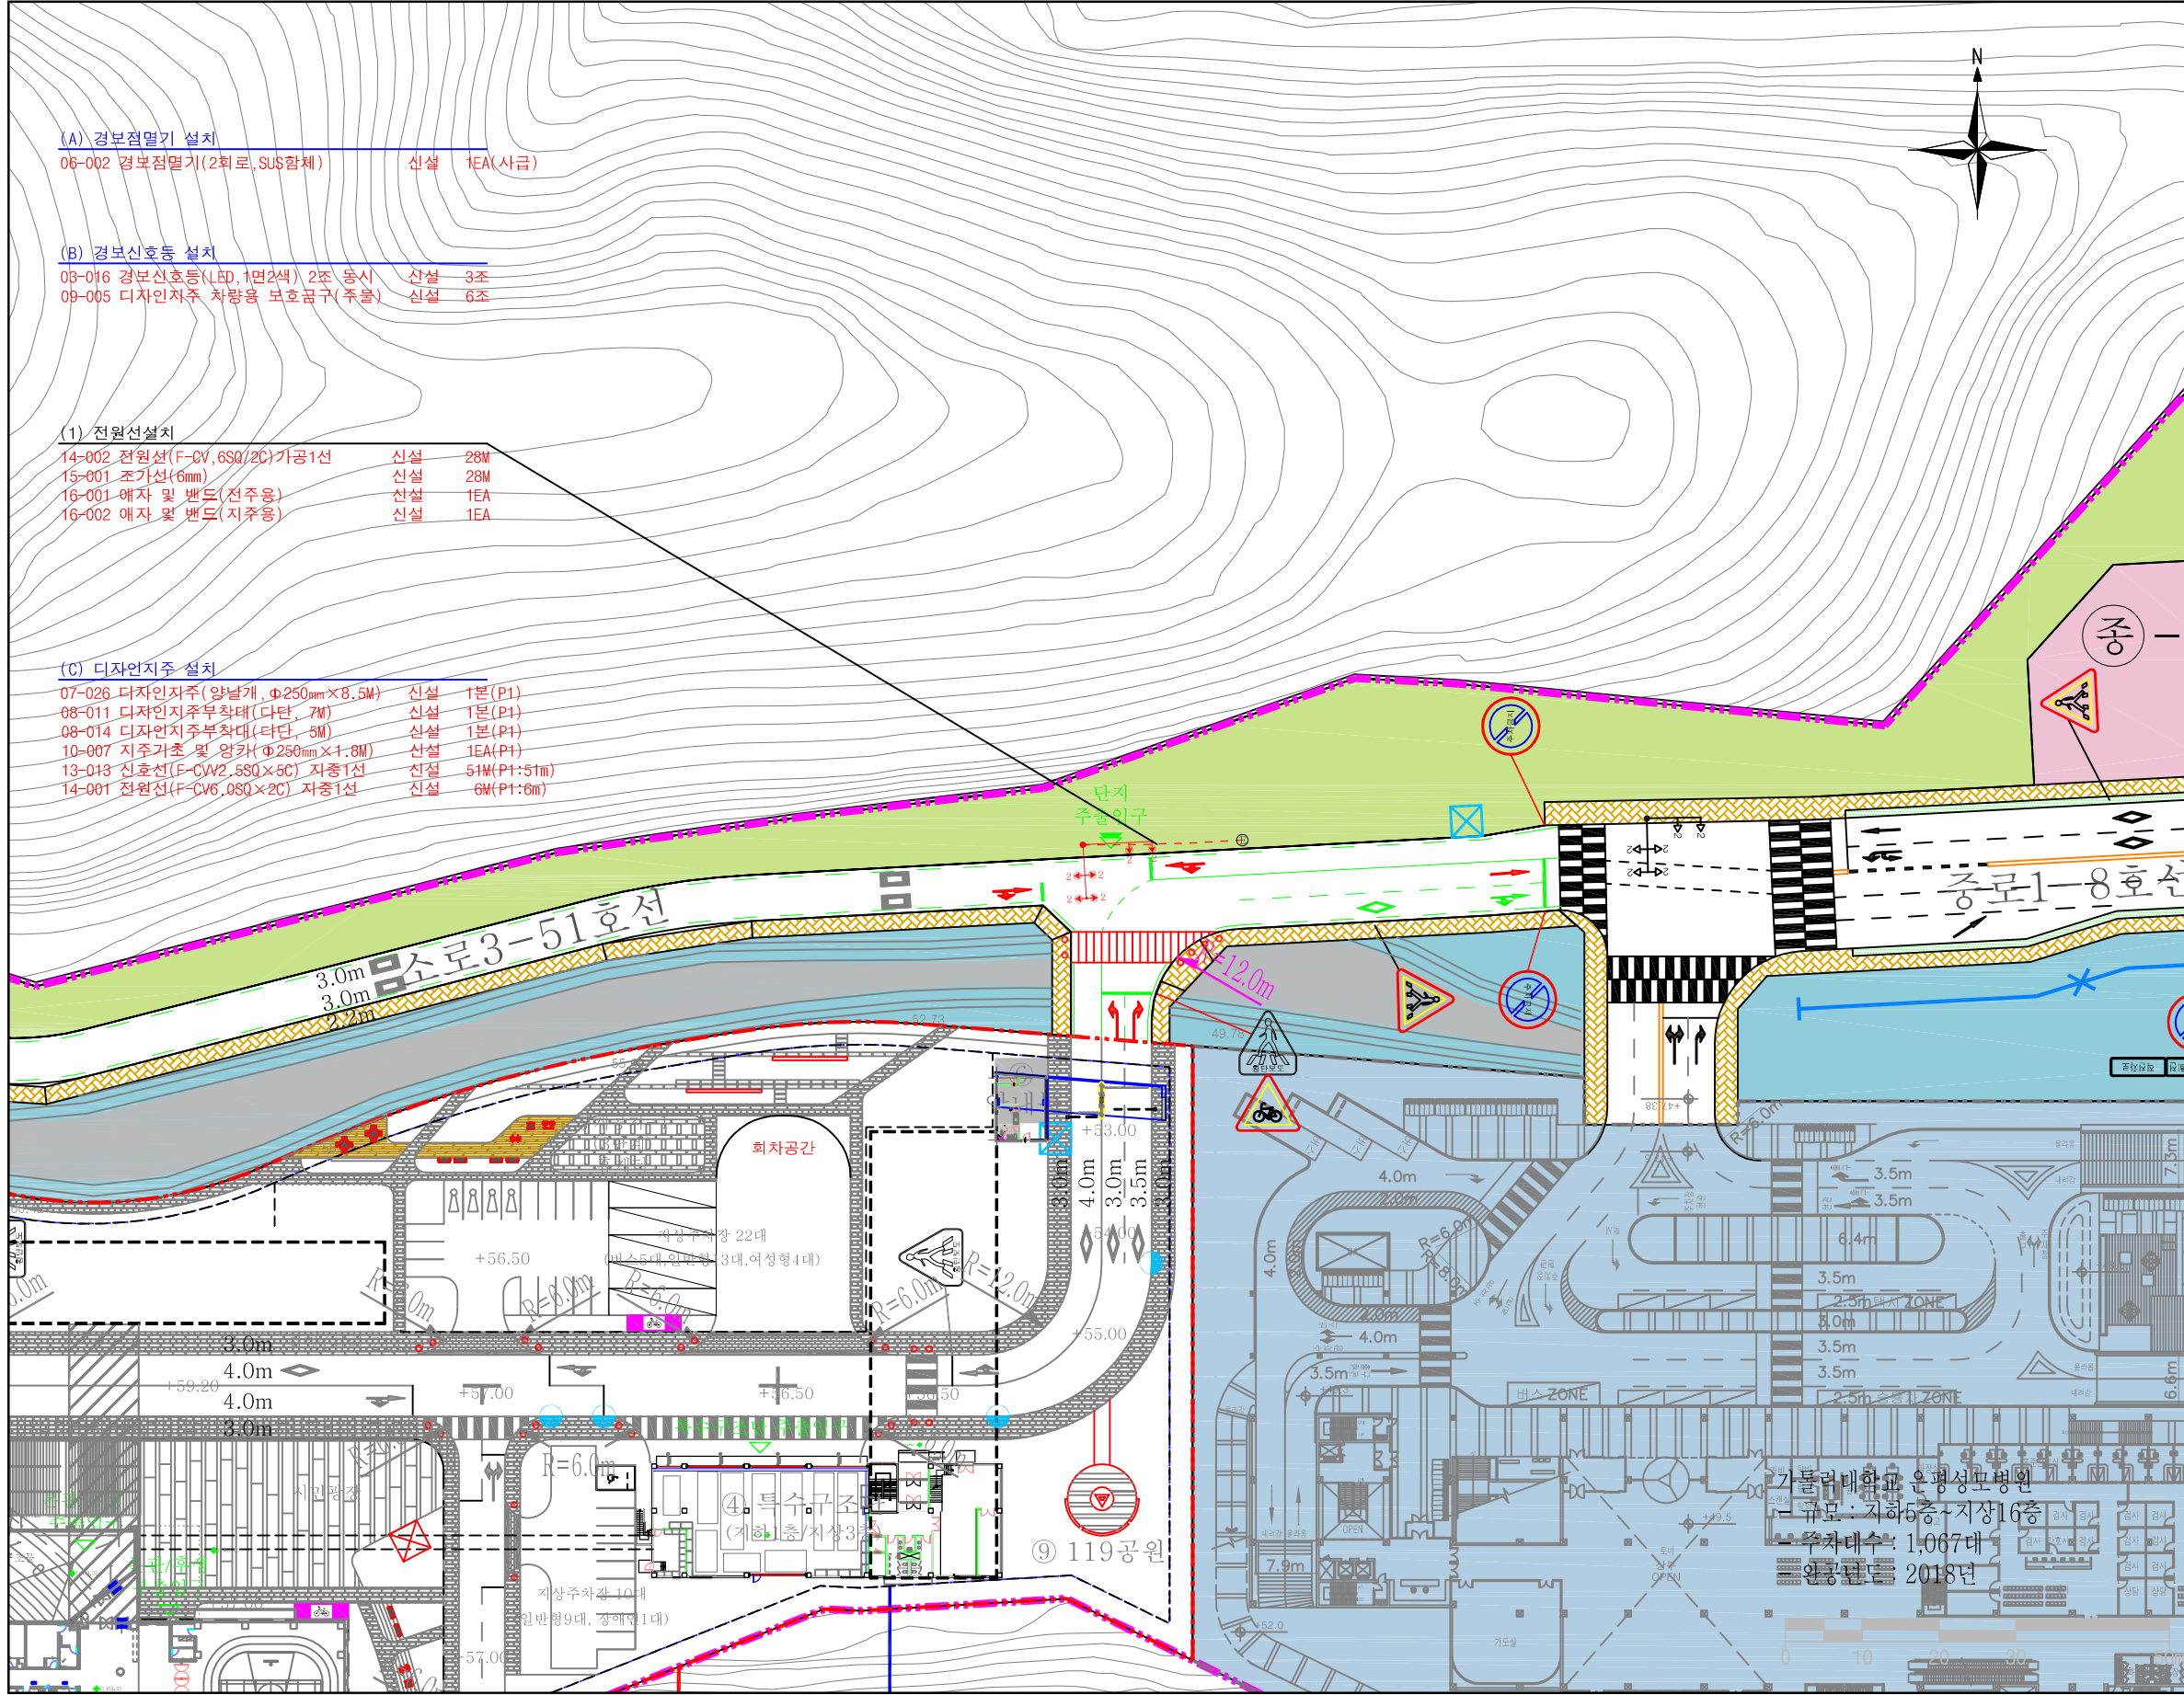


(A) 경보점멸기 설치
 06-002 경보점멸기(2회로, SUS합체) 신설 1EA(사급)

(B) 경보신호등 설치
 08-016 경보신호등(LED, 1면2색) 2조 동시 신설 3조
 09-005 디자인자주 차량용 보호광구(주출) 신설 6조

(1) 전원선설치
 14-002 전원선(F-CV, 6SQ/2C)가공1선 신설 28M
 15-001 조가선(6mm) 신설 28M
 16-001 애자 및 밴드(전주용) 신설 1EA
 16-002 애자 및 밴드(지주용) 신설 1EA

(C) 디자인자주 설치
 07-026 디자인자주(양널개, Φ250mm×8.5M) 신설 1본(P1)
 08-011 디자인자주부착대(다단, 7M) 신설 1본(P1)
 08-014 디자인자주부착대(타단, 5M) 신설 1본(P1)
 10-007 지주가초 및 양카(Φ250mm×1.8M) 신설 1EA(P1)
 13-013 신호선(F-CV2, 5SQ×5C) 자중1선 신설 51M(P1:51m)
 14-001 전원선(F-CV6, 0SQ×2C) 자중1선 신설 6M(P1:6m)

 

NOTE

-

-

-

<p>서울특별시</p> <p>2018년 교통신호기 공사</p>	관할구청	서부도로사업소	REV. 0	2018.12.	경보등 설치	전명수	최성욱	이탁수	도면명	실시설계도
	설계사	동림티엔에스							도면번호	원서-32452-소방행정타운
	시공사	-							축척	A3 : 1 / 1,000
	감리사	-	개정번호	일자		작성자	검토자	책임자	일련번호	1