


이설소화전 위치도 및 현장사진

연번	관할	형식	위 치	도로	지역별	배관규격
1	월계	지하식	노원구 석계로 5길 34 (주택가)	소로	기타	100mm

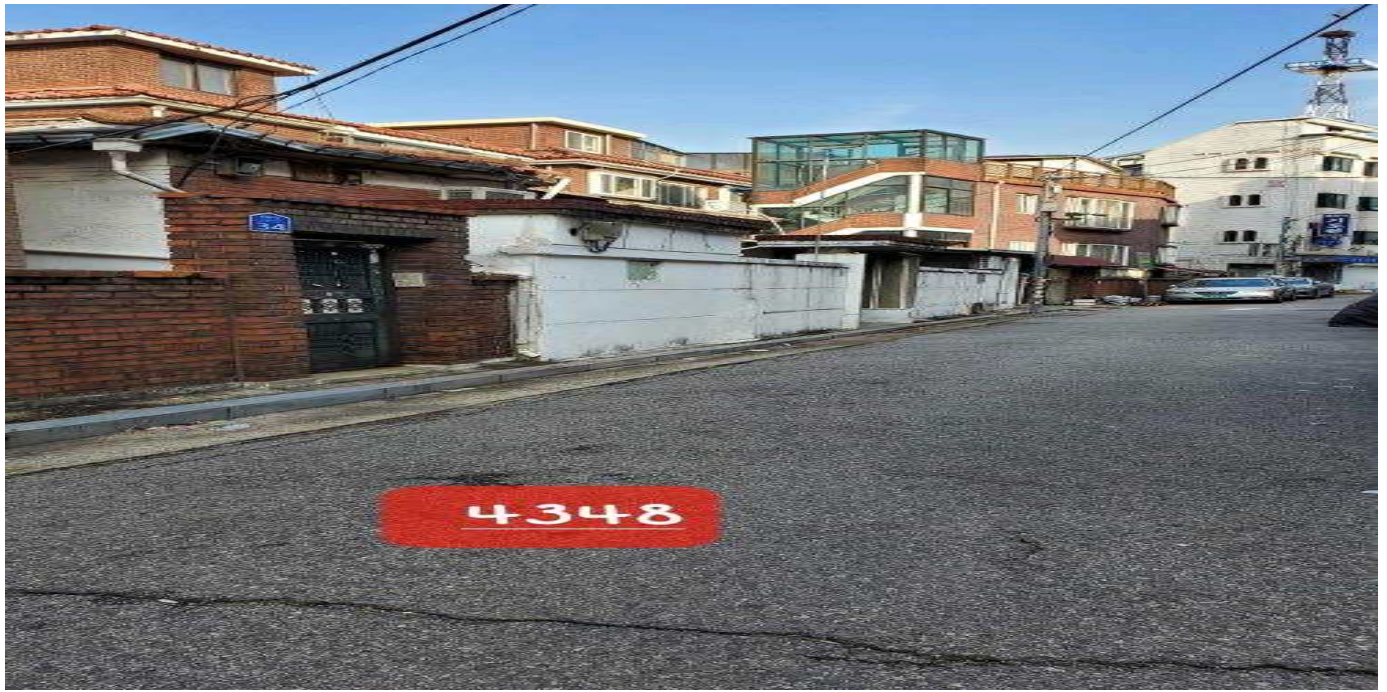

현장사진




위치도

이설소화전 위치도 및 현장사진

연번	관할	형식	위 치 (상세히)	도로	지역별	배관규격
2	월계	지하식	노원구 석계로 7길 26 (월계동 487-3)(주택가)	소로	기타	100mm



현장사진

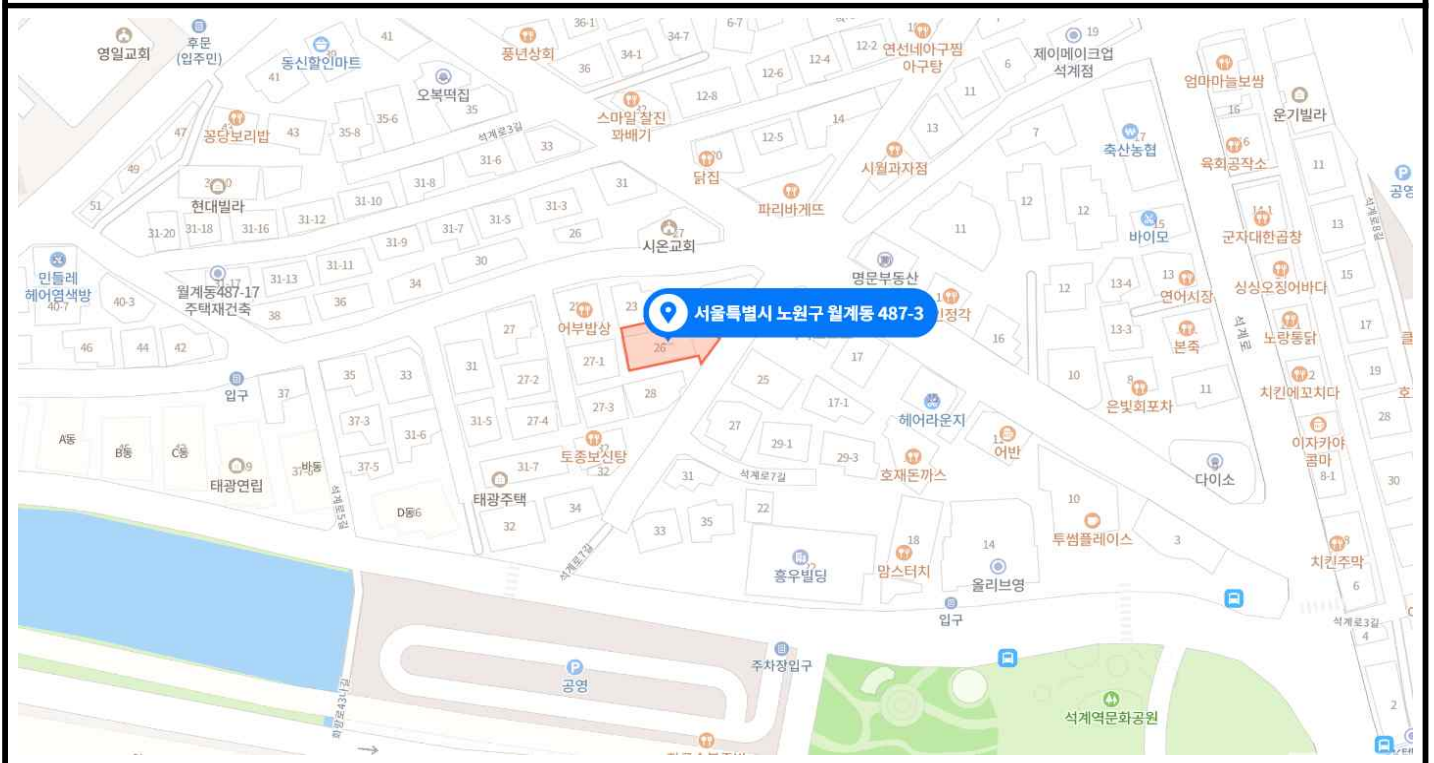

위치도

이설소화전 위치도 및 현장사진

연번	관할	형식	위 치 (상세히)	도로	지역별	배관규격
3	월계	지하식	노원구 석계로 3길 17-1(월계동 55-4)(U알뜰폰매장)	소로	기타	100mm



현장사진



위치도

이설소화전 위치도 및 현장사진

연번	관할	형식	위 치 (상세히)	도로	지역별	배관규격
4	월계	지하식	노원구 석계로 9길 21(월계동 435-8) 경희 김영환 한의원	소로	기타	100mm



현장사진




위치도

이설소화전 위치도 및 현장사진

연번	관할	형식	위 치	도로	지역별	배관규격
5	월계	지하식	노원구 서계로 9길 5(월계동73-12)(hy대리점)	소로	기타	100mm



현장사진

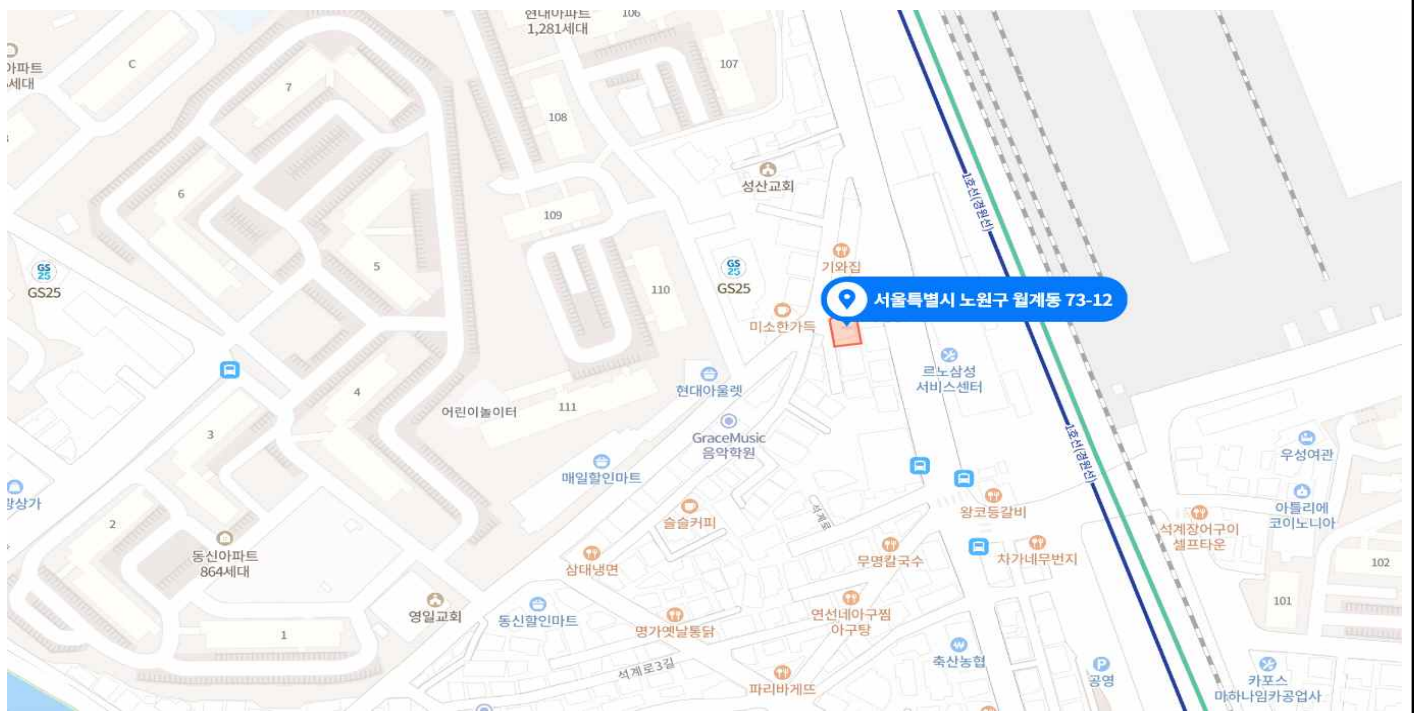


위치도

이설소화전 위치도 및 현장사진

연번	관할	형식	위 치 (상세히)	도로	지역별	배관규격
6	월계	지하식	노원구 석계로7길 7(월계동68-63)소문난 순대	소로	기타	100mm



현장사진

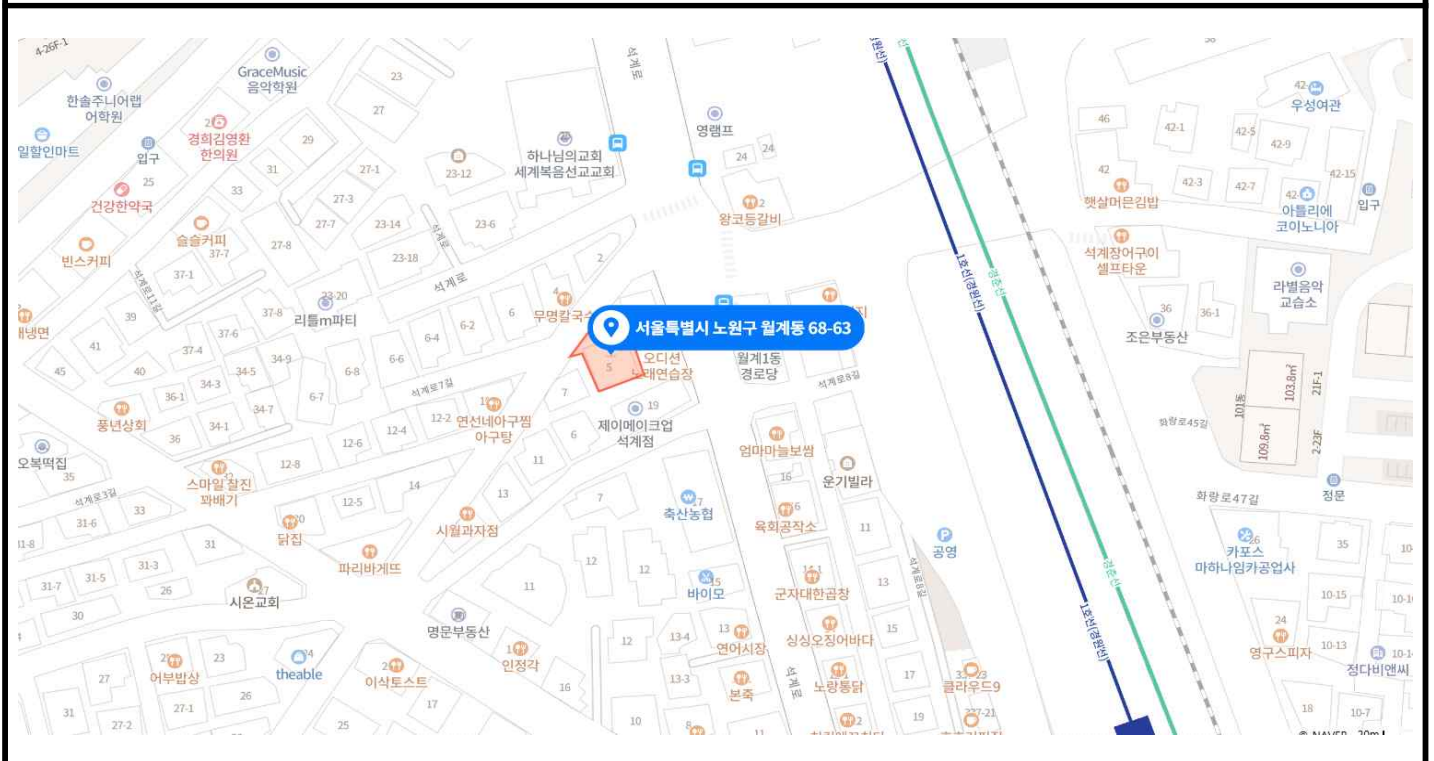

위치도

