

송파상운 차고지 이전 관련 노선 변경 검토자료

〈요청요지〉

우리시 시내버스 운수회사 송파상운의 사업계획변경(차고지 이전에 따른 노선 변경) 신고에 따른 노선 및 운행계통 변경 검토

□ 송파상운 노선 운영 현황

○ 9개 노선, 인가대수 104대

노선 번호	기·종점	인가 대수	운행 거리	운행 시간	총 운행 횟수	배차 간격	비고
3214	마천동 - 강변역	11(0)	27.2	110	95	11-13	기점 남한산성으로 변경
3314	마천동 - 종합운동장	18(0)	24	100	164	5-8	기점 남한산성으로 변경
3315	마천동 - 삼전동사회복지관	24(0)	22	100	212	5-7	기점 남한산성으로 변경
3316	마천동 - 천호역	10(1)	18.7	66	108	10-13	차고지 이전
3317	남한산성입구 - 잠실리센츠아파트앞	12(2)	18.4	80	144	7-11	차고지 이전
3416	마천동 - 은곡마을입구	10(0)	23	100	100	10-14	기점 남한산성으로 변경
3318	강동공영차고지 - 마천동	8(0)	46	190	40	11-14	강동차고지 (서울승합 공동배차)
3321	강동공영차고지 - 강동구청	2(0)	23	105	18	13-15	강동차고지 (서울승합 공동배차)
370	강동공영차고지 - 충정로역	9(1)	48.7	165	40	5-7	강동차고지 (대원여객 공동배차)

※ 노선변경 시 운행계통 일부 변경 가능(운행횟수, 운행시간, 배차간격 등)

□ 송파상운 노선 변경(안) [노선도 붙임]

○ 송파상운 3316번·3317번 노선 차고지 이전에 따른 노선 연장

- (3316번)풍납동차고지~천호역 구간 연장 및 남한산성 입구 회차
- (3317번)잠실역~풍납동차고지 구간 연장(잠실역~잠실새내역 단축), 현행 기점을 회차지로 변경

※ 연장 후 3316번·3317번 강동공영차고지 CNG 충전소 사용 예정

- 9호선 개통 후 승객 수 감소를 보인 3314번·3315번 차량(각 3대)을 연장되는 3316번과 3317번 노선에 투입

○ 거여동차고지 이전에 따라 4개 노선(3314, 3315, 3214, 3416) 기점 변경

- 거여동차고지 사용 중단에 따라 기점을 남한산성 입구로 변경
 - ▶ 연장: 3314번 운행거리 1km 연장
 - ▶ 단축: 3315번·3214번·3416번 운행거리 1km 단축

○ 3316번 노선 조정안



노선 번호 (회사명)	구 분	기·종점	요일	인가 대수	운행 대수	예비 대수	예비 투입	정상 대수	단축 대수	운행 거리	운행 시간	대당횟수		총운행 횟수	배차간격		첫차 시간	막차 시간
												정상	단축		최소	최대		
현행	3316	마천동- 천호역	평 토 공	10	9	1	0	9	0	18.7	66	12	0	108	10	13	04:50	23:30
					9	1	0	9	0	18.7	66	12	0	108	10	13	04:50	23:30
					9	1	0	9	0	18.7	66	12	0	108	10	13	04:50	23:30
변경	3316	풍납동- 남한산성 입구	평 토 공	12	11	1	0	11	0	20.4	85	10	0	110	10	15	04:50	23:20
					10	1	0	10	0	20.4	85	10	0	100	11	15	04:50	23:20
					10	1	0	10	0	20.4	85	10	0	100	11	15	04:50	23:20

- 가스충전소가 없는 관계로 강동공영차고지로 이동하여 충전
- 차고지 이동과 관련해 3315번 차량 중 2대를 3316번으로 노선 간 차량변경


○ 3317번 노선 조정안



노선 번호 (회사명)	구 분	기·종점	요일	인가 대수	운행 대수	예비 대수	예비 투입	정상 대수	단축 대수	운행 거리	운행 시간	대당횟수		총운행 횟수	배차간격		첫차 시간	막차 시간
												정상	단축		최소	최대		
현행	3317	남한산성 입구 - 잠실리센츠 아파트앞	평	12	12	2	2	10	0	18.4	80	12	0	108	7	11	04:30	23:30
			토		12	2	2	10	0	18.4	80	12	0	108	7	11	04:30	23:30
			공		12	2	2	10	0	18.4	80	12	0	108	7	11	04:30	23:30
변경	3317	풍납동- 남한산성 입구	평	16	16	2	2	16	0	26.2	125	9	0	144	7	14	04:20	23:10
			토		14	2	2	14	0	26.2	125	9	0	126	8	15	04:20	23:10
			공		13	2	2	13	0	26.2	125	9	0	117	8	16	04:20	23:10

3314번 차량 중 3대를 3317번으로 노선 간 차량이동
 3315번 차량 중 1대를 3317번으로 노선 간 차량이동
 가스충전소가 없는 관계로 강동공영차고지로 이동하여 충전이 필요

○ 3314번 노선 조정안

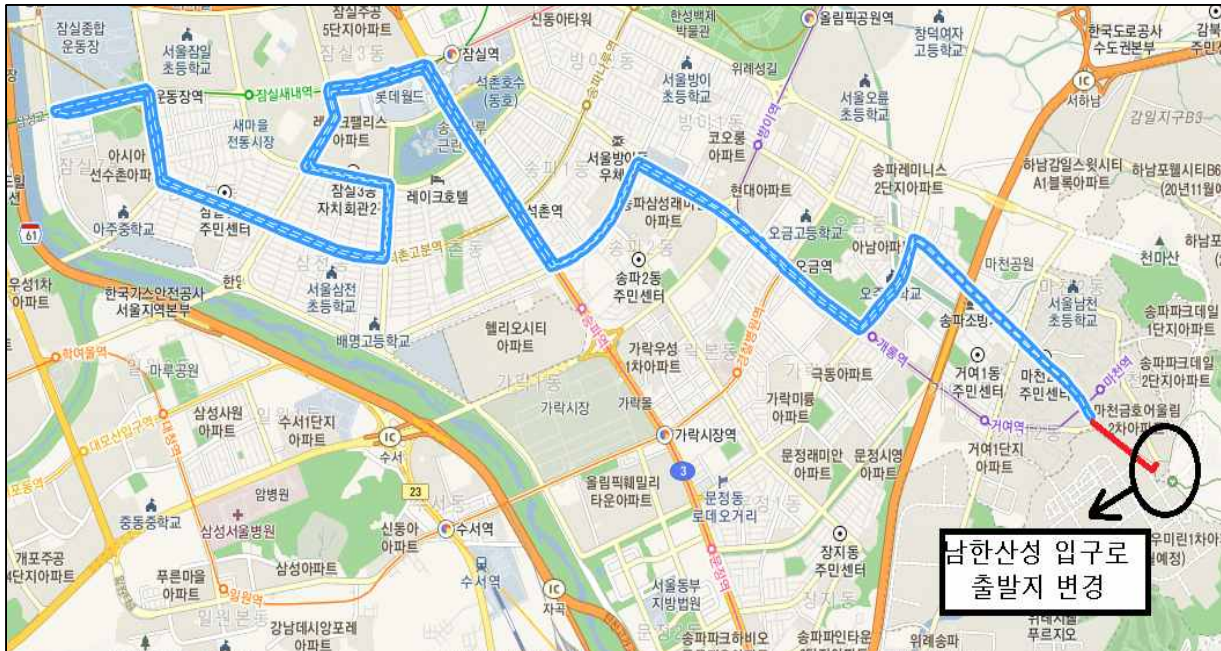

○ 3315번 노선 조정안



○ 3214번 노선 조정안



○ 3416번 노선 조정안

