


어린이보호구역 현황 및 개선안도

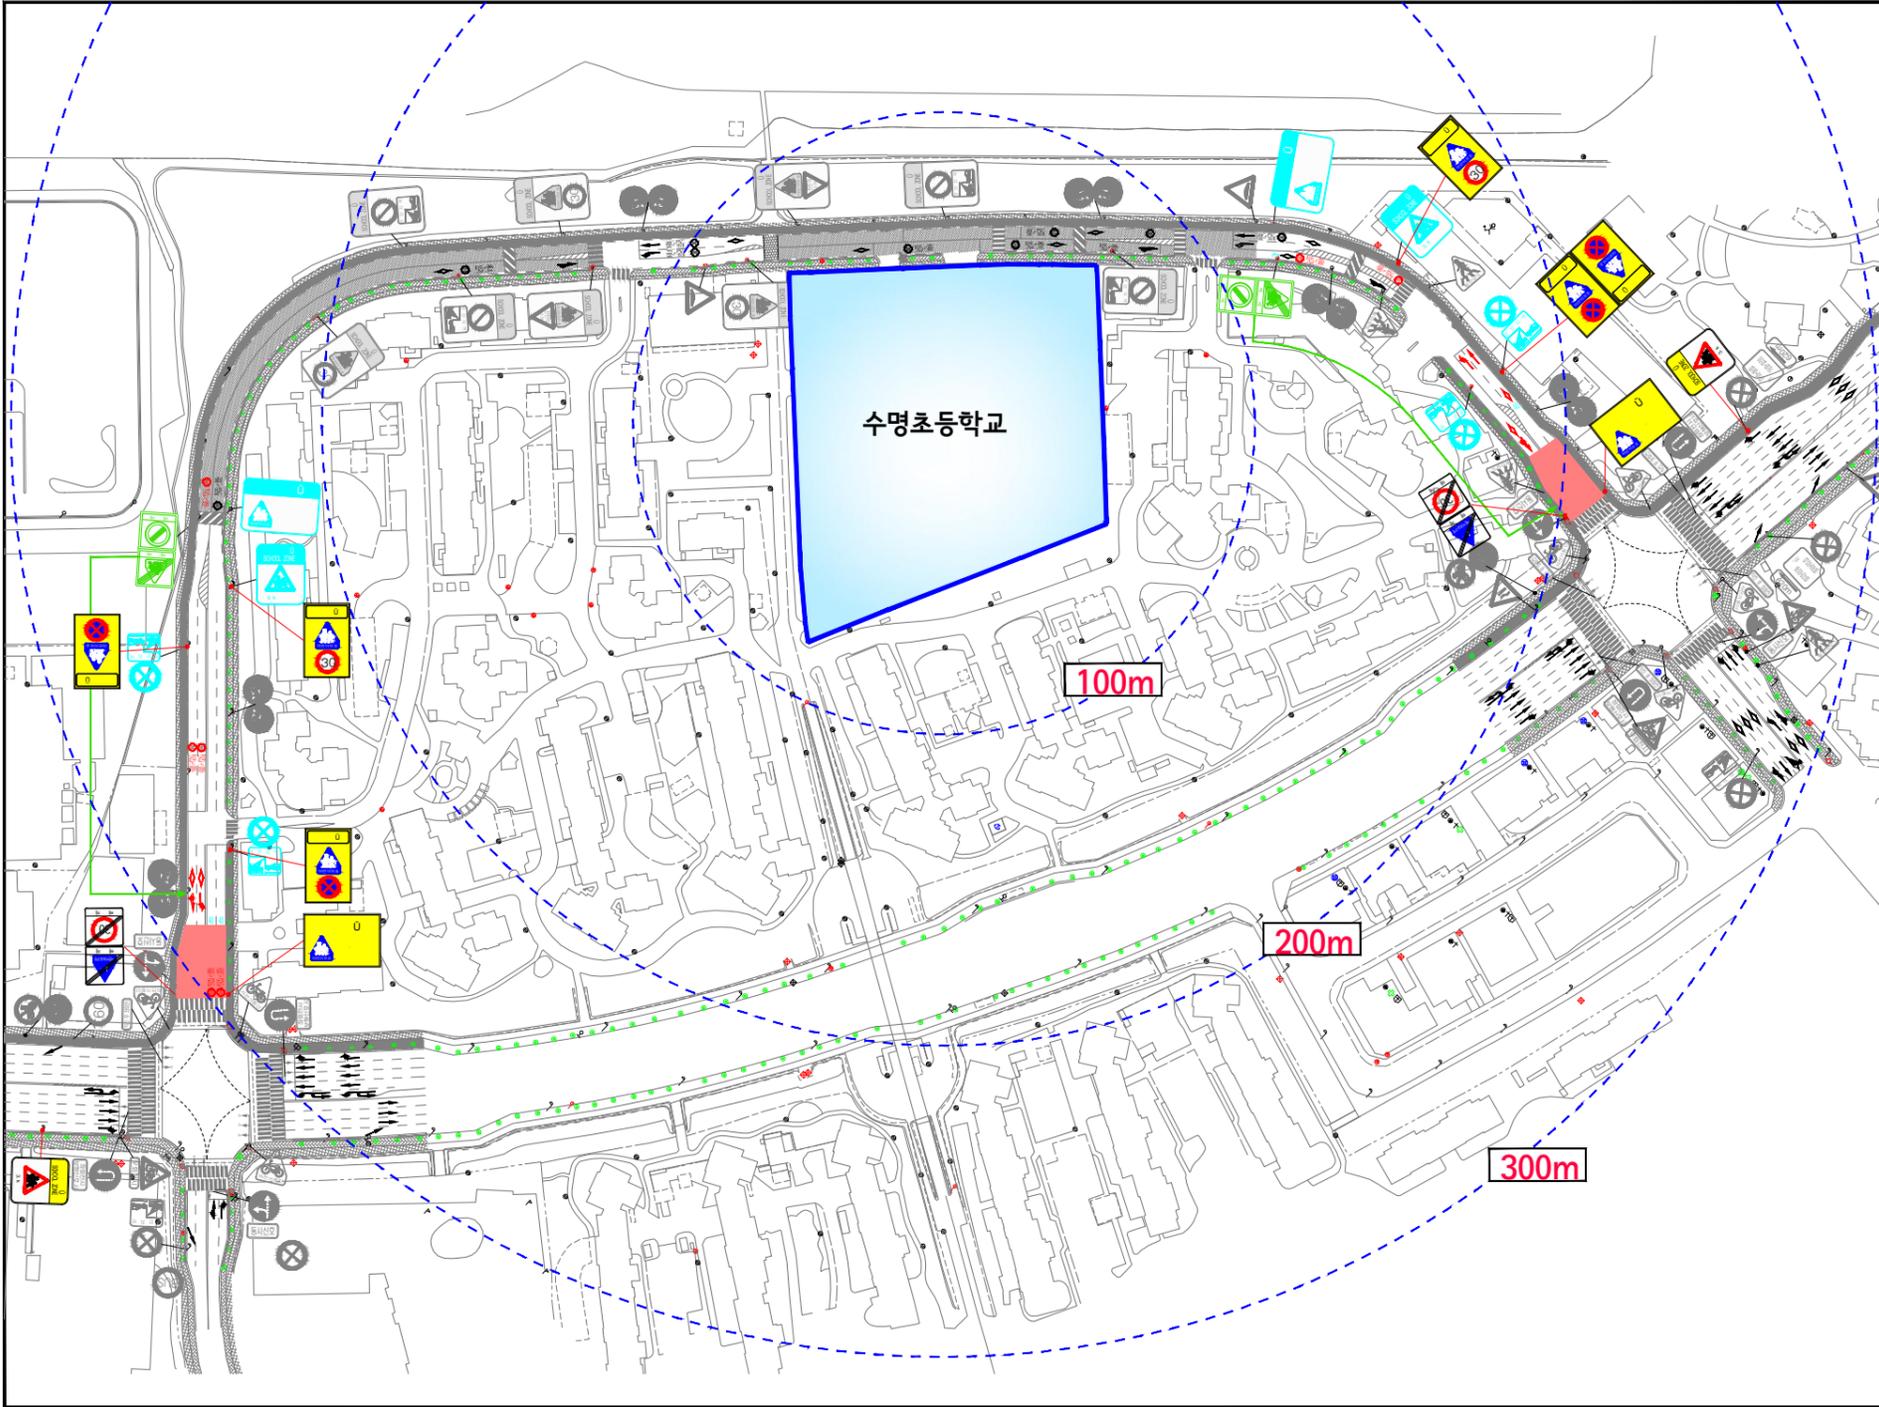

시설명 수명초등학교 (서울시 강서구 수명로1길 84)



| - 범례 - | | 구분 | 항목 | 단위 | 수량 | | |
|--|----------------|-----|----|----|----|----|--|
| 현황 - 검정색 | 신설 | | | | 이설 | 제거 | |
| 신설 - 빨강색 | 신호등 | 신호등 | 개소 | 개소 | | | |
| 이설 - 초록색 | 신호등 | 신호등 | 개소 | | | | |
| 제거 - 하늘색 | | | | | | | |
| <p><324.402.415> 어린이보호구역 여기부터 속도를 줄이시오</p> <p><324.224> 어린이보호구역 30</p> <p><324.226> 어린이보호구역 어린이보호구역</p> <p><324.218> 어린이보호구역 어린이보호구역</p> <p><224.427> 30 매제</p> <p><324.427> 어린이보호구역 매제</p> <p><518> <536> 30 어린이 보호구역</p> | | | | | | | |
| 소 계 | 개 | 27 | | | | 8 | |
| 129 | 개 | 2 | | | | | |
| 214 | 개 | | | | | | |
| 218 | 개 | 4 | | | | 4 | |
| 219 | 개 | | | | | | |
| 224 | 개 | | | | | | |
| 227 | 개 | | | | | | |
| 303 | 개 | 12 | | | | | |
| 309 | 개 | 2 | | | | | |
| 322 | 개 | 3 | | | | | |
| 328 | 개 | | | | | | |
| 403 | 개 | | | | | | |
| 418 | 개 | | | | | | |
| 427 | 개 | | | | | | |
| 428 | 개 | 4 | | | | 4 | |
| 429 | 개 | | | | | | |
| <통합표지> | | 15 | 8 | 4 | 2 | | |
| 324 | 개 | 2 | 2 | | 2 | | |
| 402 | 개 | | | | | | |
| 415 | 개 | | | | | | |
| 224 | 개 | 2 | | 2 | | | |
| 427 | 개 | | | | | | |
| 324 | 개 | 2 | | 2 | | | |
| 427 | 개 | | | | | | |
| 218 | 개 | 4 | | | | | |
| 428 | 개 | | | | | | |
| 324 | 개 | | 4 | | | | |
| 218 | 개 | | | | | | |
| 324 | 개 | 3 | 2 | | | | |
| 224 | 개 | | | | | | |
| 324 | 개 | 2 | | | | | |
| 226 | 개 | | | | | | |
| 소 계 | 개 | 41 | 18 | | | 6 | |
| 517 | 개 | 6 | | | | 6 | |
| 518 | 개 | 9 | 9 | | | | |
| 519 | 개 | | | | | | |
| 521 | 개 | | | | | | |
| 523 | 개 | | | | | | |
| 532 | 개 | | | | | | |
| 536-536-3 | 개 | 9 | 9 | | | | |
| 510-514 | 개 | | | | | | |
| 537-543 | 개 | 17 | | | | | |
| 소 계 | 개 | 4 | | | | | |
| 과속방지턱 | 개 | 4 | | | | | |
| 이미지형프 | 개 | | | | | | |
| 방호울타리 | M | | | | | | |
| 보도 | m ² | | | | | | |

(현장조사일 : 2018년 03월)