
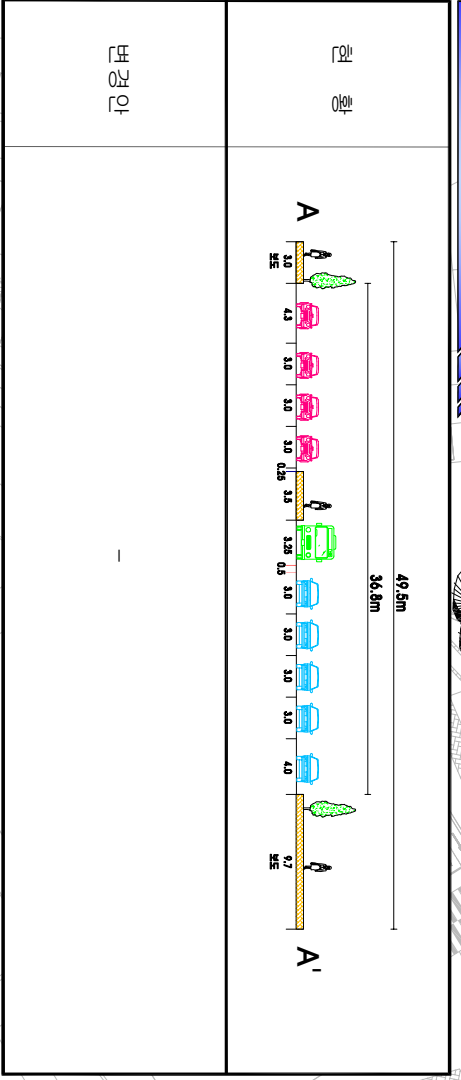
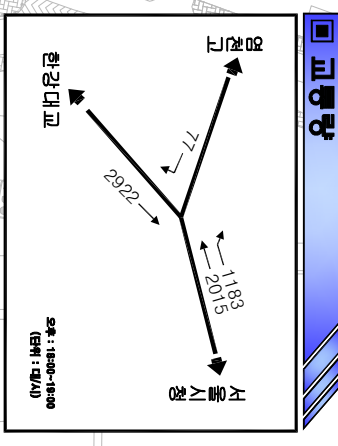


승려문 중앙버스정류소 횡단보도 신설 현황 및 개선

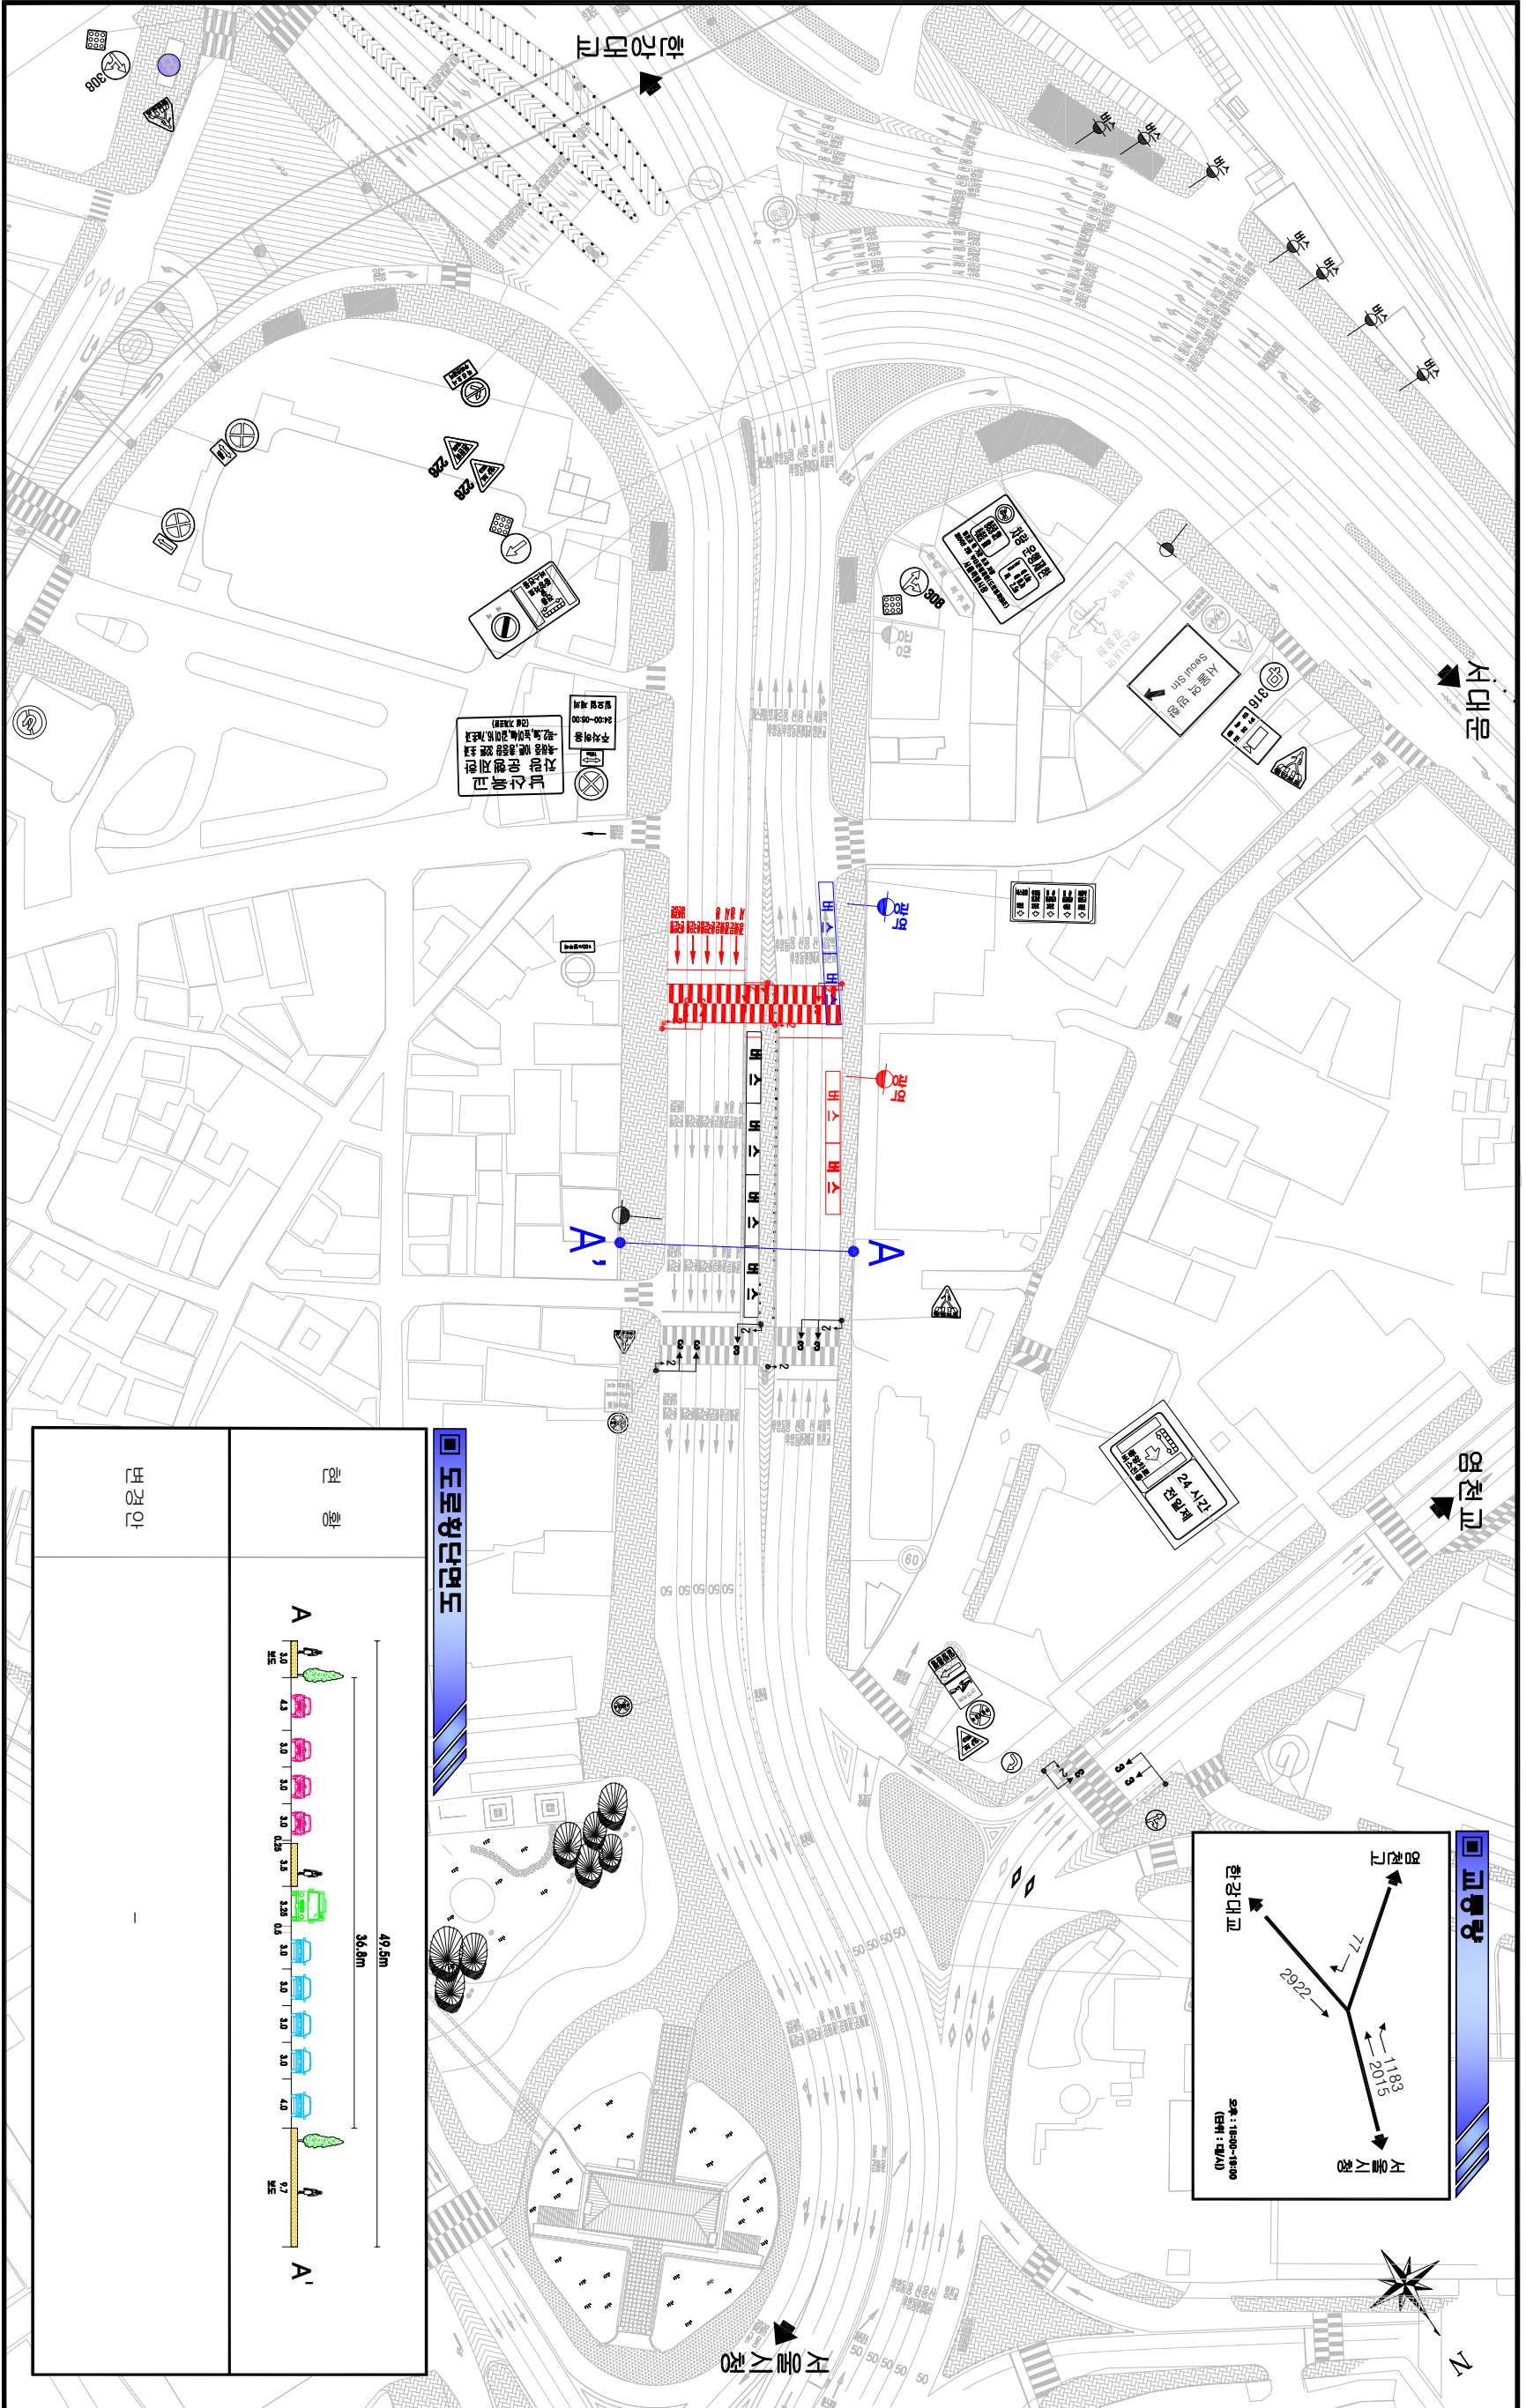

과업명	시행청	용역회사	축척	설계일자	과업책임자	과업참여자	설계자	도면명	도면번호
	서울특별시		0 25 50m	2018.7					