


시내버스 정류소 이전 승인도

- 정류소명 : 거성푸르미아파트[17-305]
- 이전위치 : 현 정류소에서 전방으로 17m 이전
- 이전사유 : 구로경찰서(교통과)의 정류소 이전 요청
(정류소가 횡단보도에 10m 이내로 근접하여 도로교통법상 저촉)
- 운행노선 : 600(서울교통네트워크), 구로08
- 위치도 및 현황도(사진)

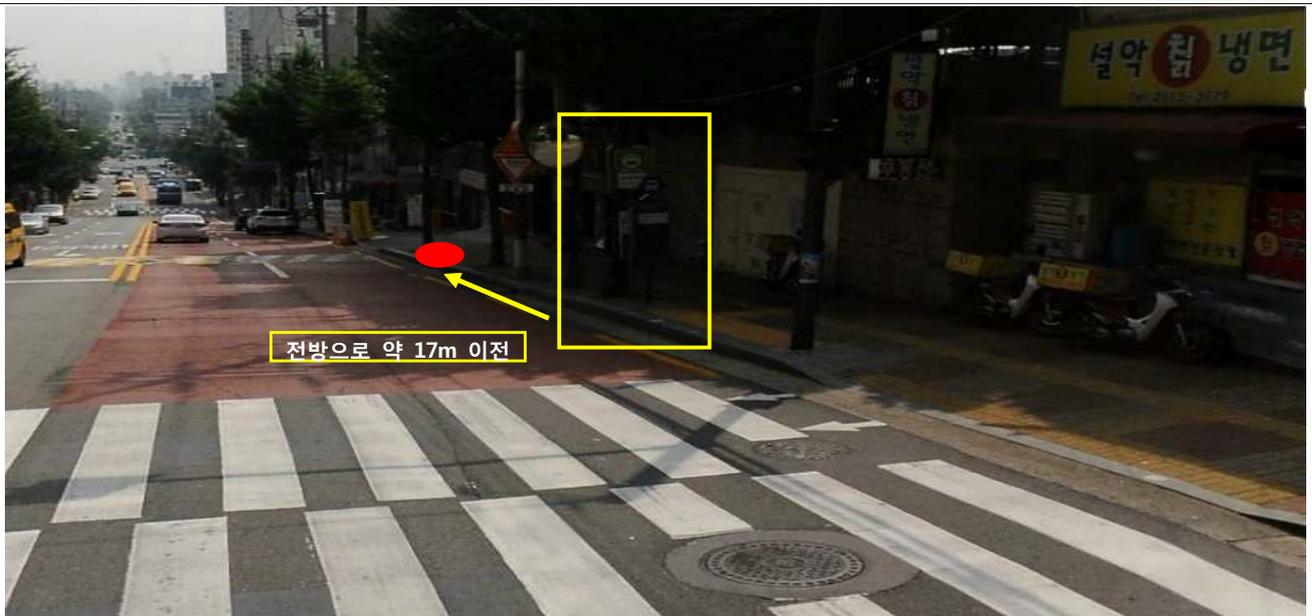

* 마을버스 구로08번 버스표지판은 구로구청 교통행정과에서 별도 이전 설치