


시내버스정류소 표지판 이전 승인도

- 정류소명 : 등촌중학교.한국정보화진흥원(ID:16-104)
- 정차노선 : 5개노선(650,654,6629,6715,6003(공항버스))
- 이전위치 : 현 정류소에서 차도쪽으로 3m 표지판 이전
- 이전사유 : 정류소 표지판이 녹지대 경계에 있어서 식별이 어려움
- 위치도 및 현황도(사진)

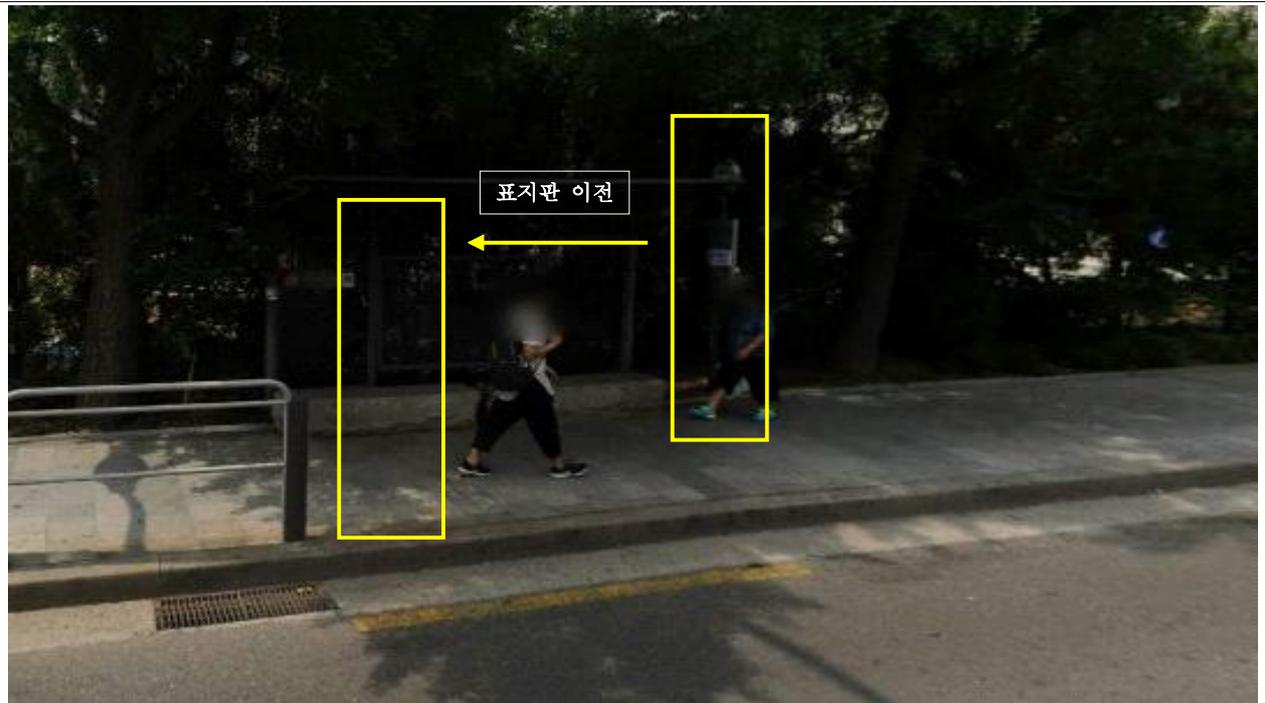

※ 교통정보과에 확인결과 BIT 없음