

시내버스 1124번 노선조정 관련 의견조회


〈요청요지〉

성북 장위·노원 월계 주민들의 편의 증진위해 1124번 노선조정 검토

□ 시내버스 노선변경 방안 검토

○ (한성운수)시내버스 1124번 노선조정 검토 (약 7.5km 연장)

- 성북 장위뉴타운 입주('19.6. 이후)로 시내버스 승객증가(월계로 내 오현초~송곡초 입구 구간)로 보완 필요 (지속적인 추가입주 중)
- 또한, 노원 월계동·월계역 인근 주민들의 지하철 4호선 연계 및 시내버스 100번의 혼잡완화, 회차구간을 고려하여 월계역까지 연장
 - ※ 월계동 인근 기존 노선 1130, 1133, 노원14, 노원15 등 남북방향 이동
 - ※ 기존 1124번 차량(6대) 외 인근 승객감소 노선의 차량 활용 예정(기 운행차량)

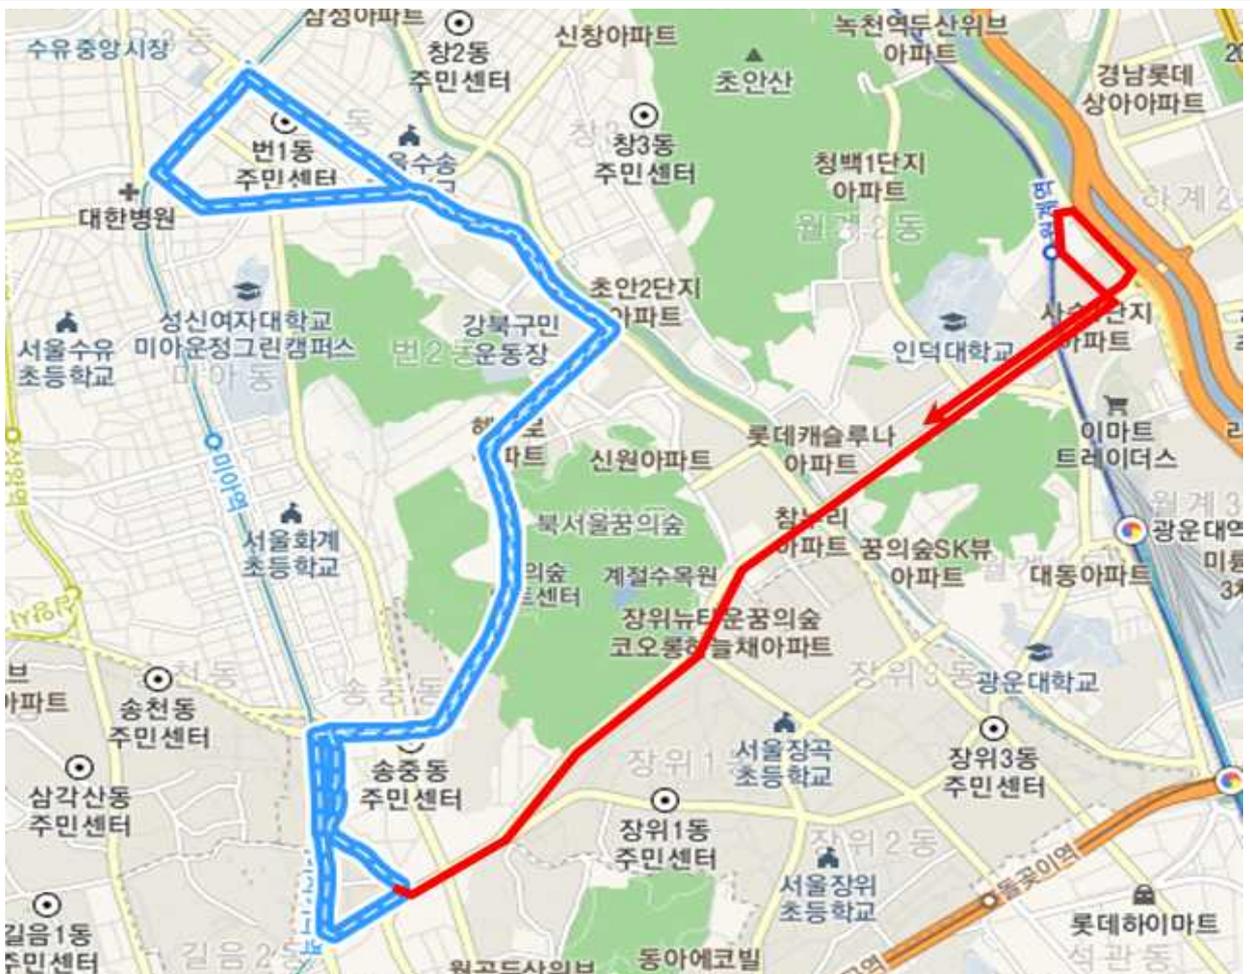

시내버스 1124번 노선변경(안)