


버스 정류소 임시정류소 운영 승인도

- 정류소명 : 서초포레스타(ID:22-399)
- 임시정류소 운영 : 기존 정류소는 폐쇄(철거보관), 임시정류소 운영(전방 120m)
- 운행노선 : 440,452,470,741,3002,3007,9404,9408,33,5005,9200

위치도

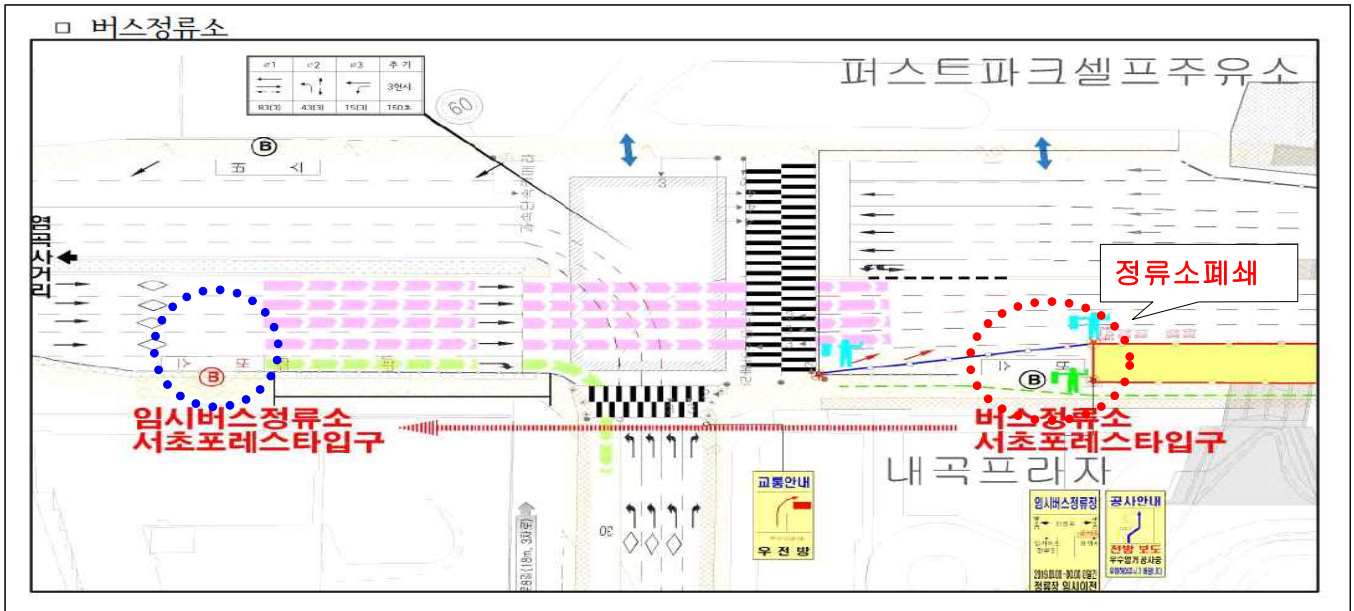

현장사진



서초포레스타 정류소 폐쇄 (철거 보관)



임시정류소 운영(염곡사거리 방향 전방 120m앞)

□ 위치도

