


1. 시청역 교차로 (교통섬 확장)

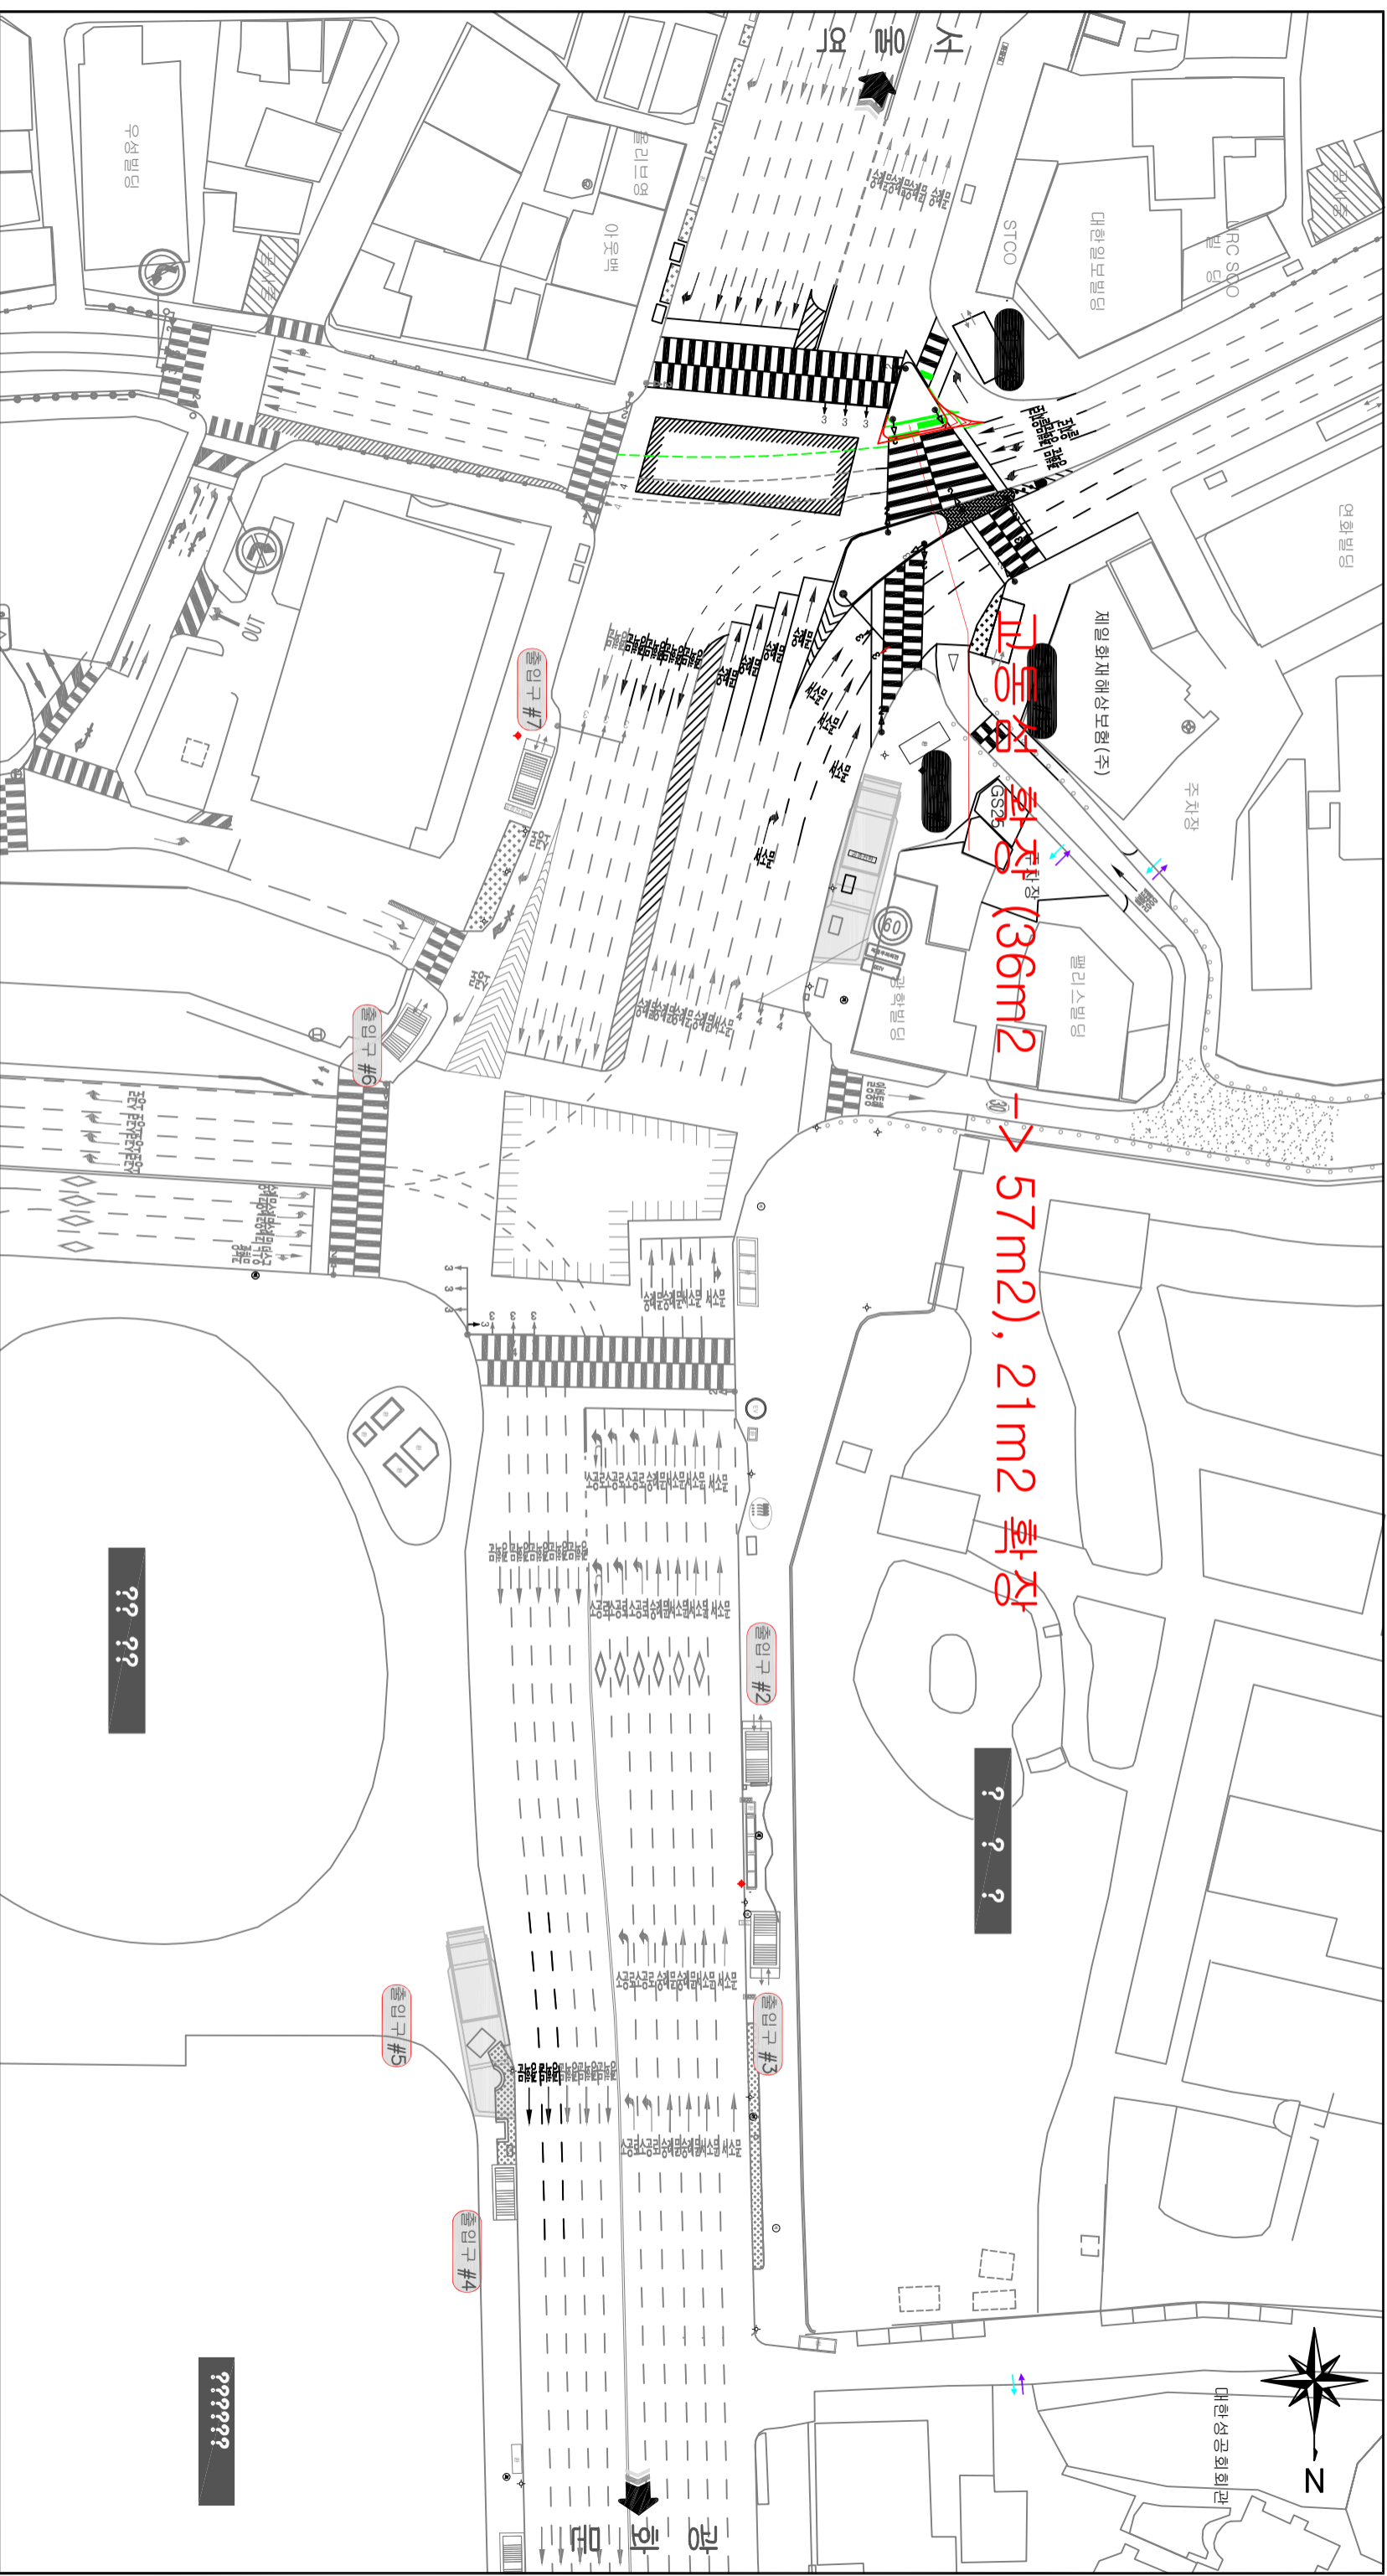

작성자	검토자	책임자	도면번호	용도	작성일자	시공일	교통수용대책	용도

